


DOKUMENTACJA POWYKONAWCZA ETAP I

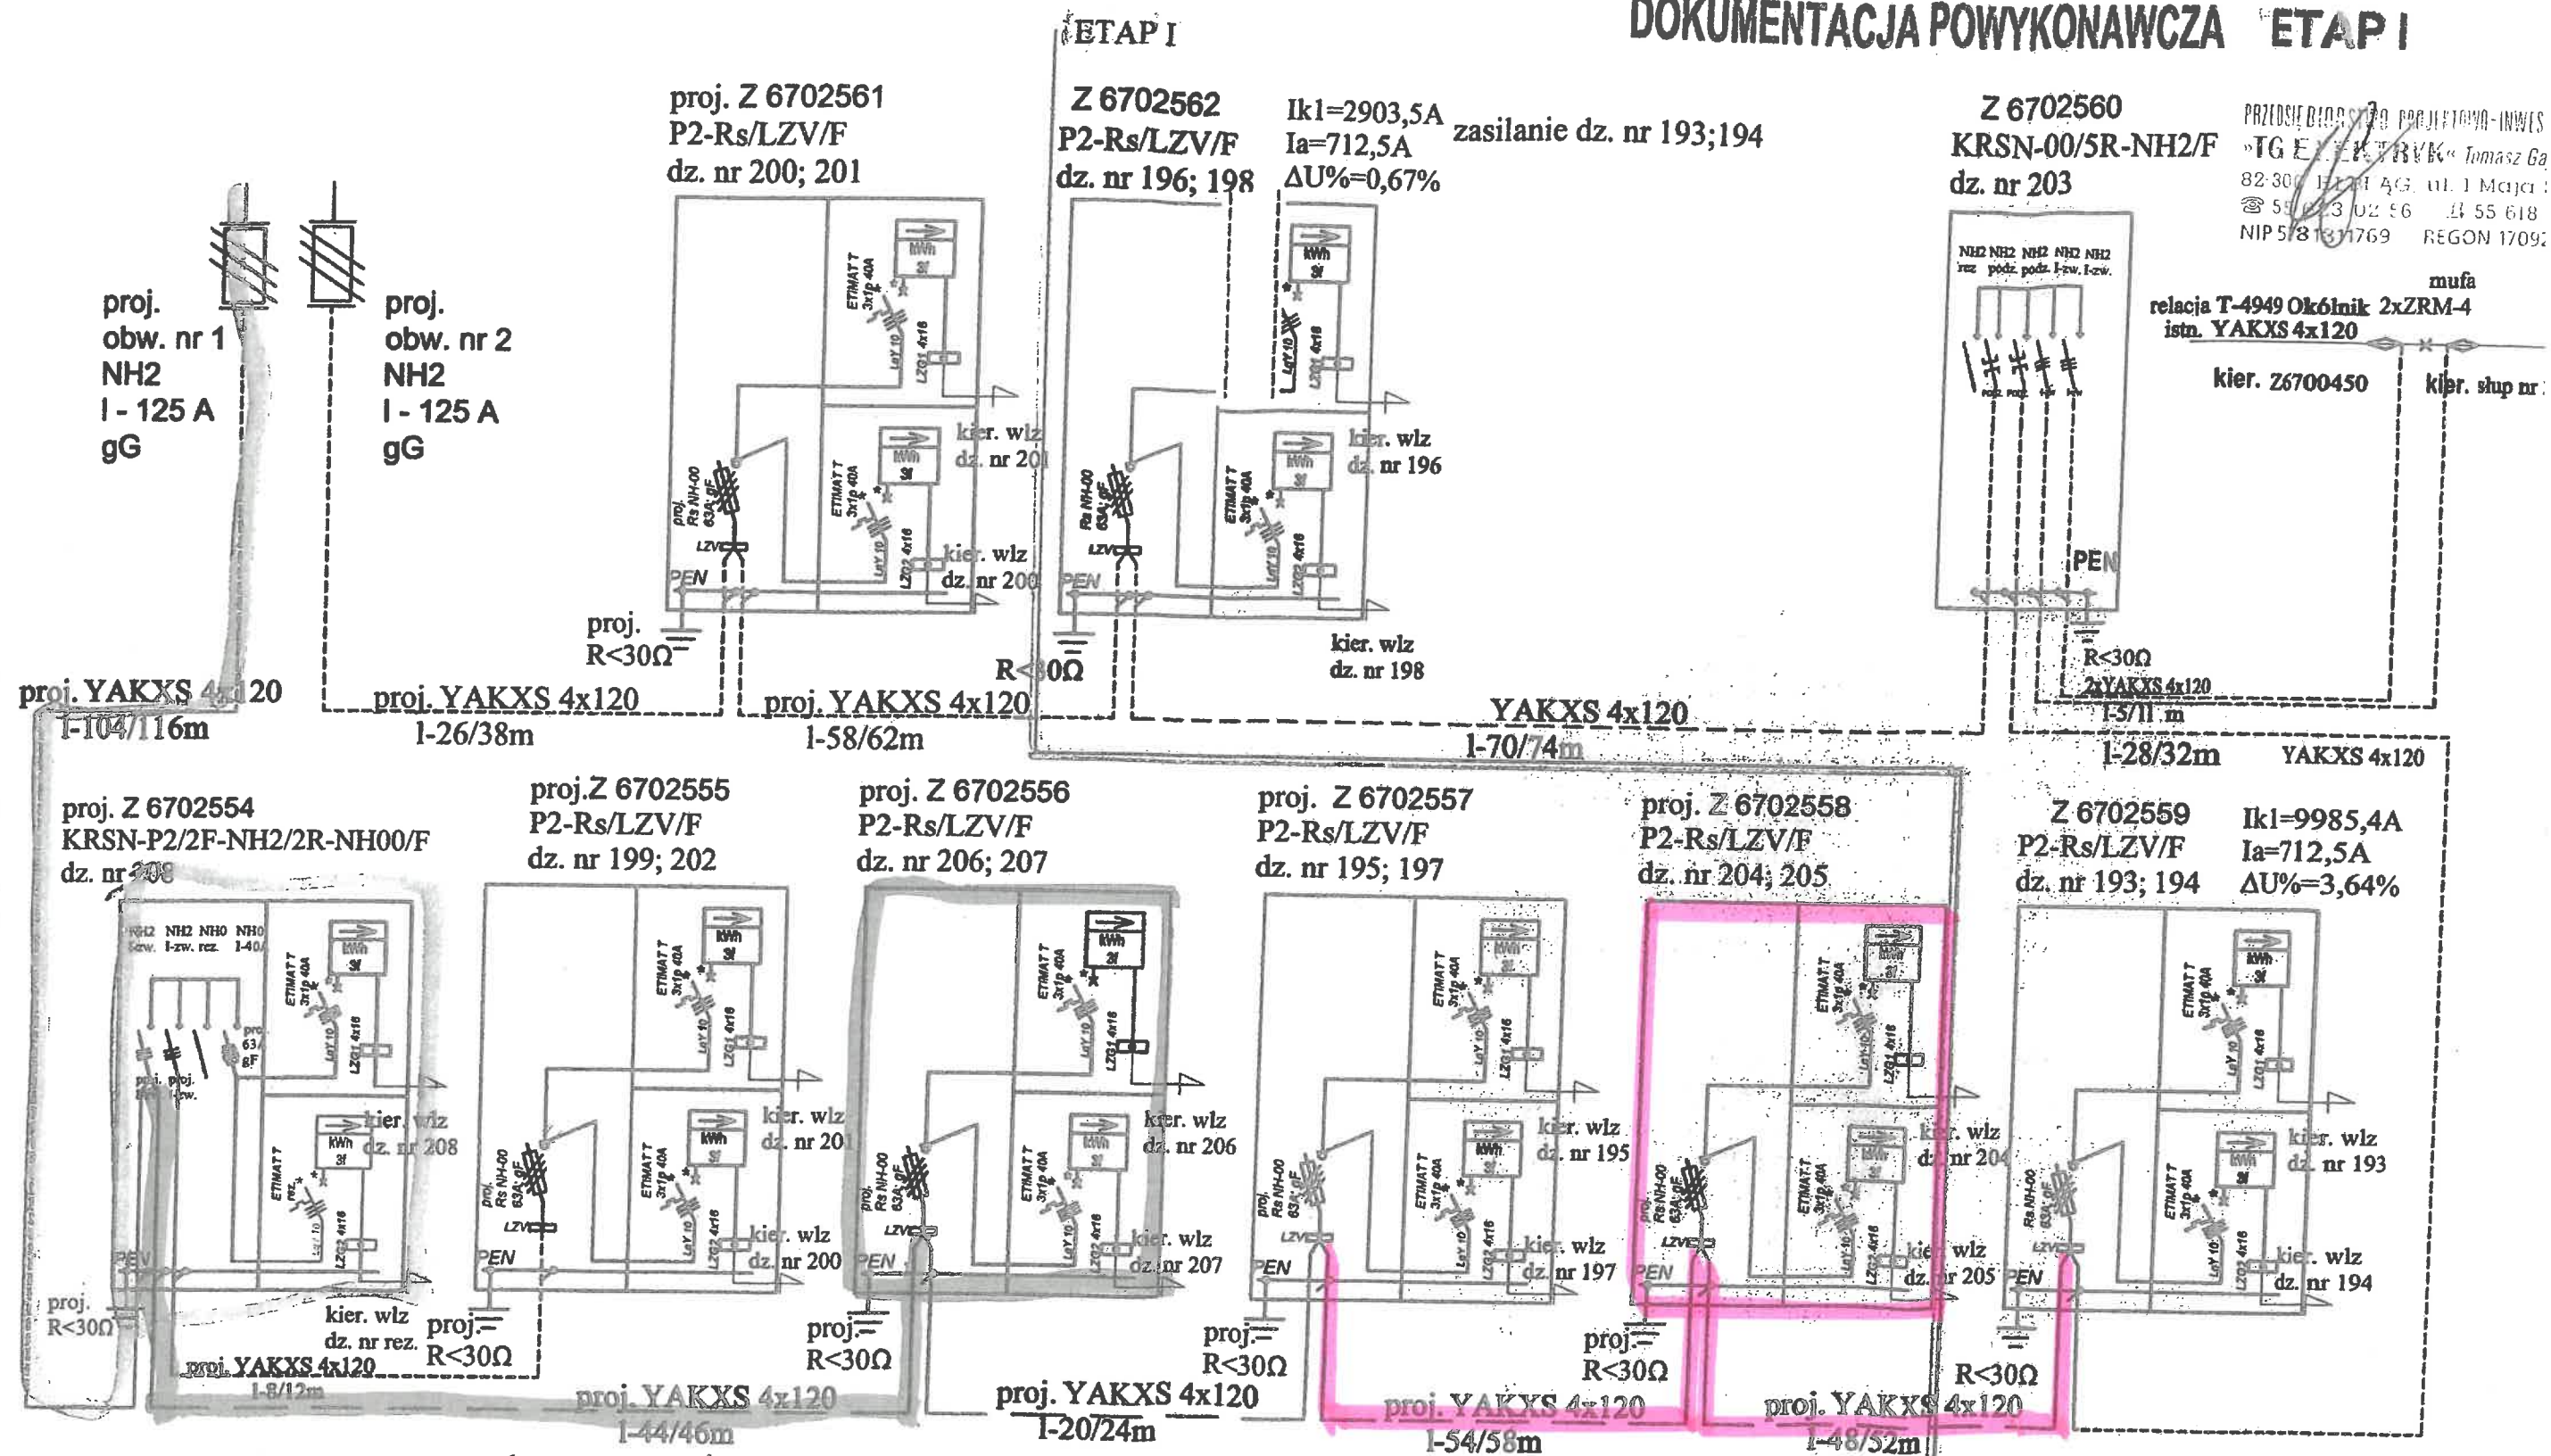


- zakres prac do wykonania zesilenie okiełt. zoh i 205

UWAGI:

* przystosowane do plombowania
System ochrony do porażen
samoczynne wyłączenie zasilania
Schemat sieci TN-C

zwieracze nożowe

[illegible]

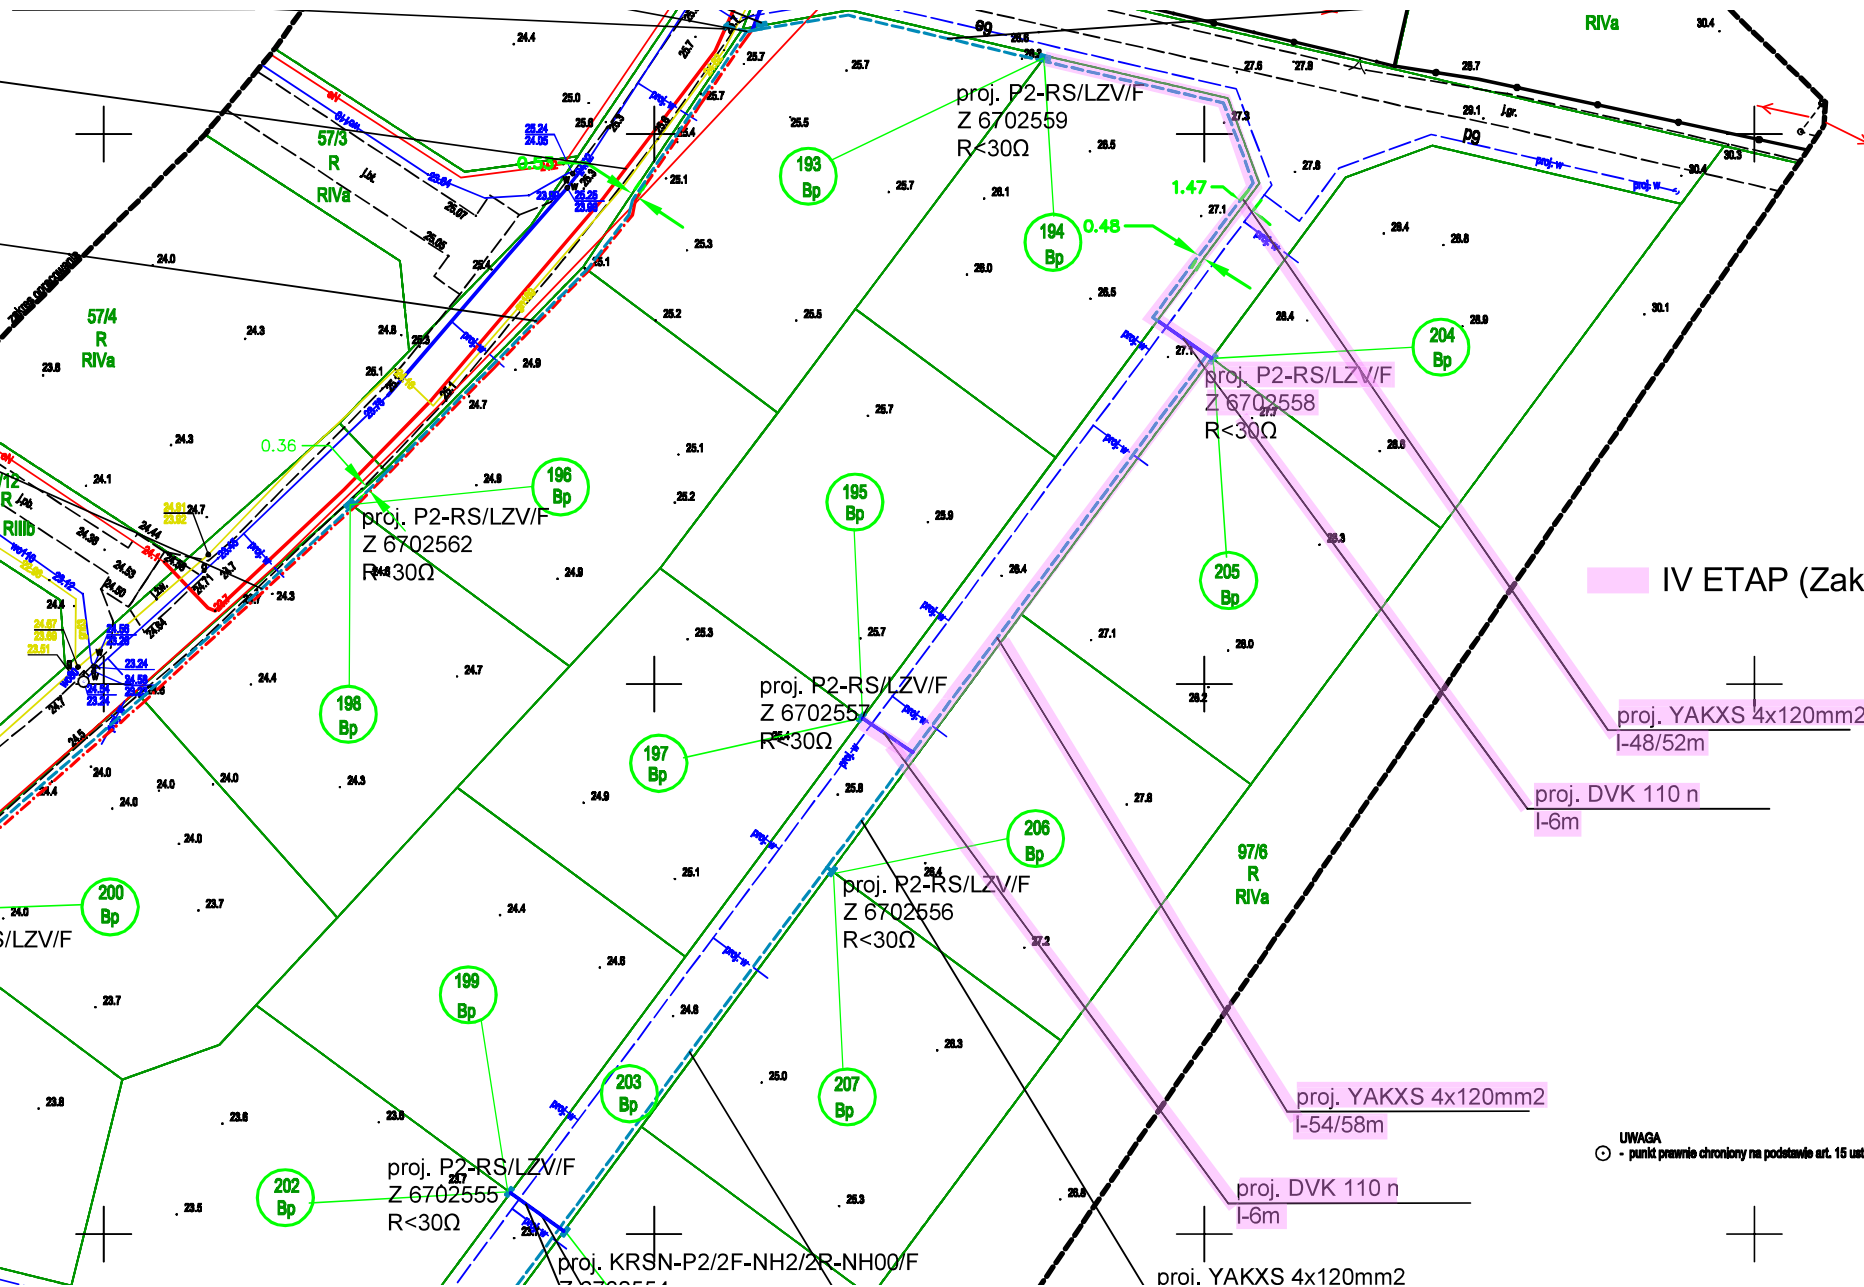

IV ETAP (Zakres prac do wykonania)

proj. YAKXS 4x120mm2
I-48/52m


proj. DVK 110 n
I-6m

proj. YAKXS 4x120mm2
I-54/58m

proj. DVK 110 n
I-6m

proj. YAKXS 4x120mm2

UWAGA
⊙ - punkt prawnie chroniony na podstawie art. 15 ust. 3 z dnia 17 maja 1988 r. Prawo Geodezyjne i Kartograficzne.

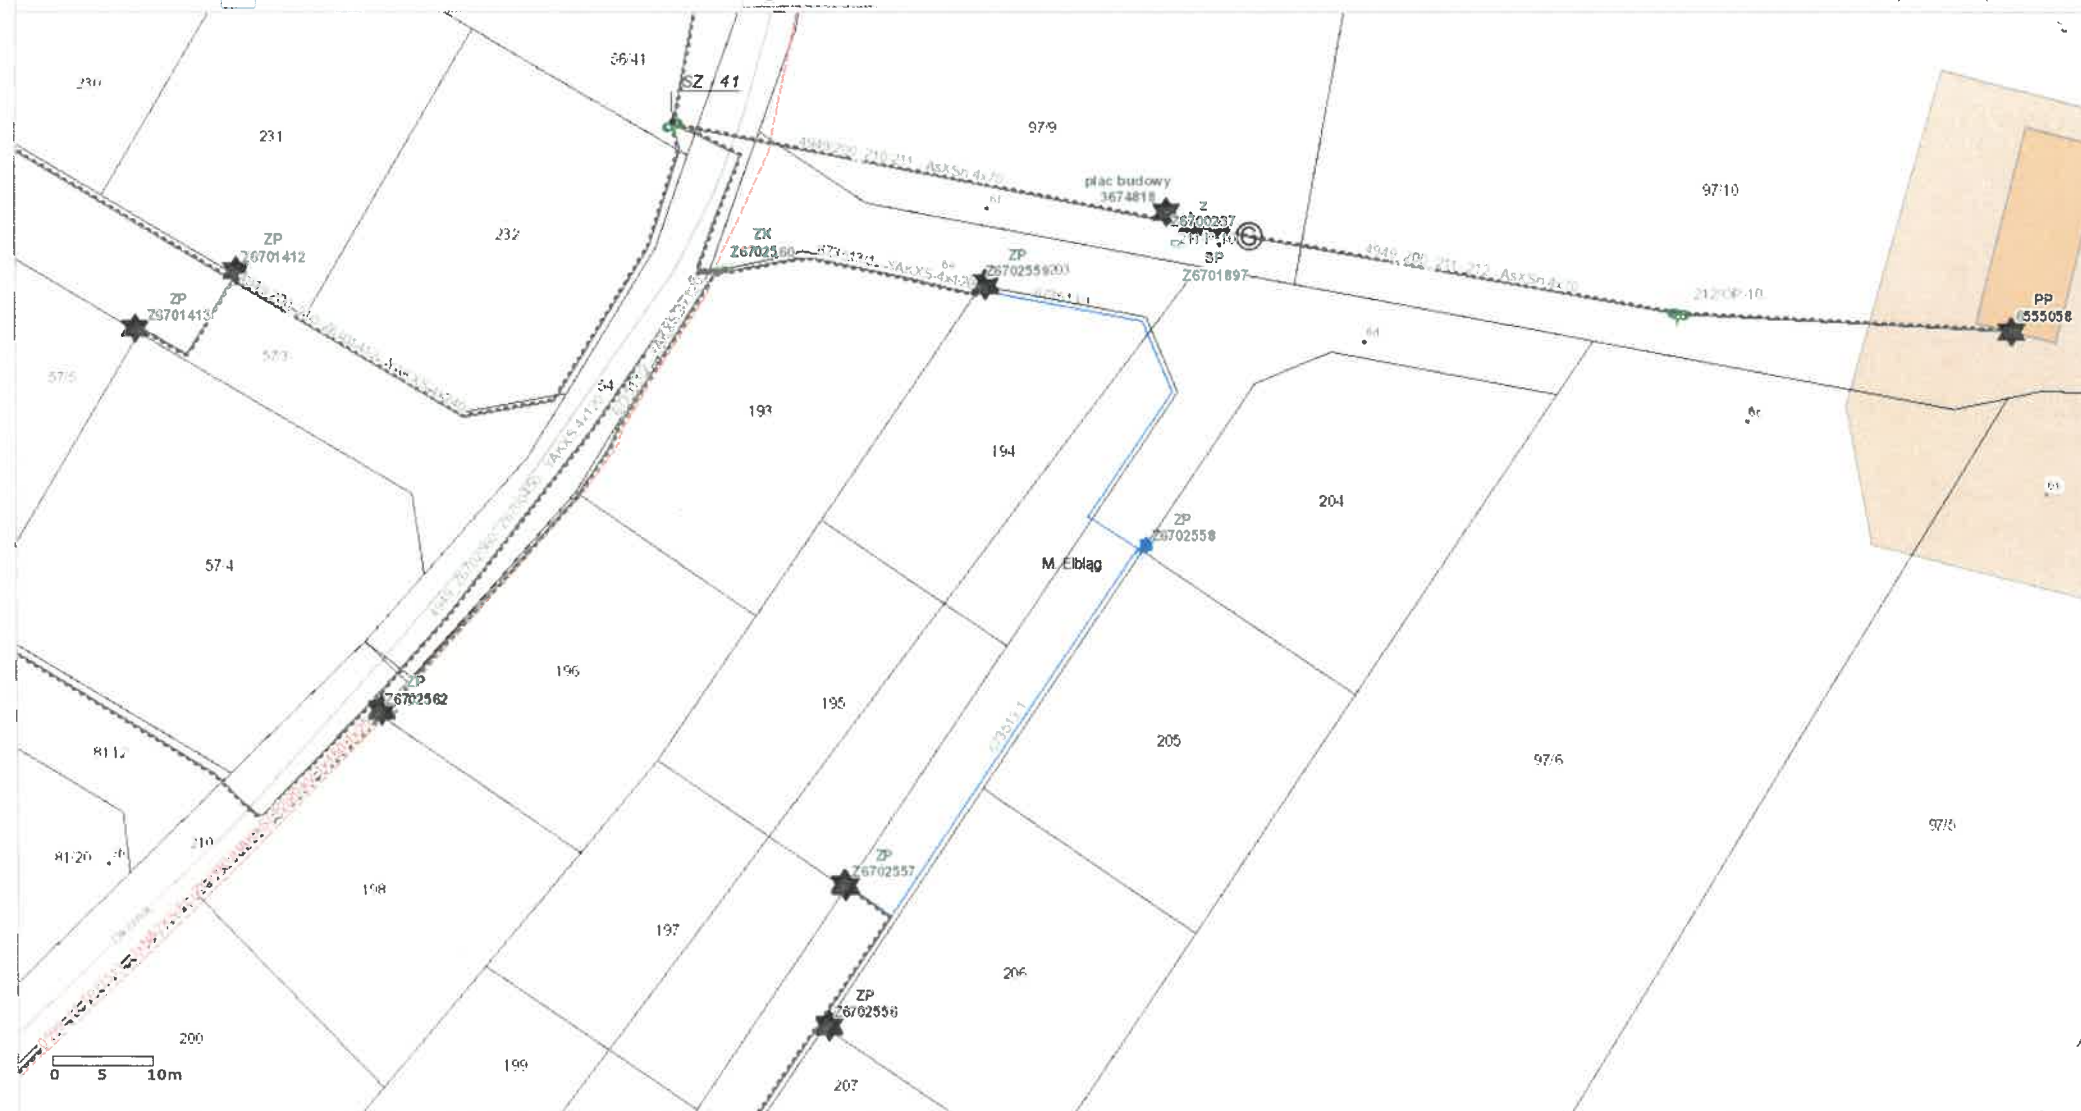

Zalagowany: Adam Dąbrowski

Skala 1:999

