



DOKUMENTACJA POWYKONAWCZA

istn. Z3304401
KRSN-P2/2F-NH2/2R-NH00/F

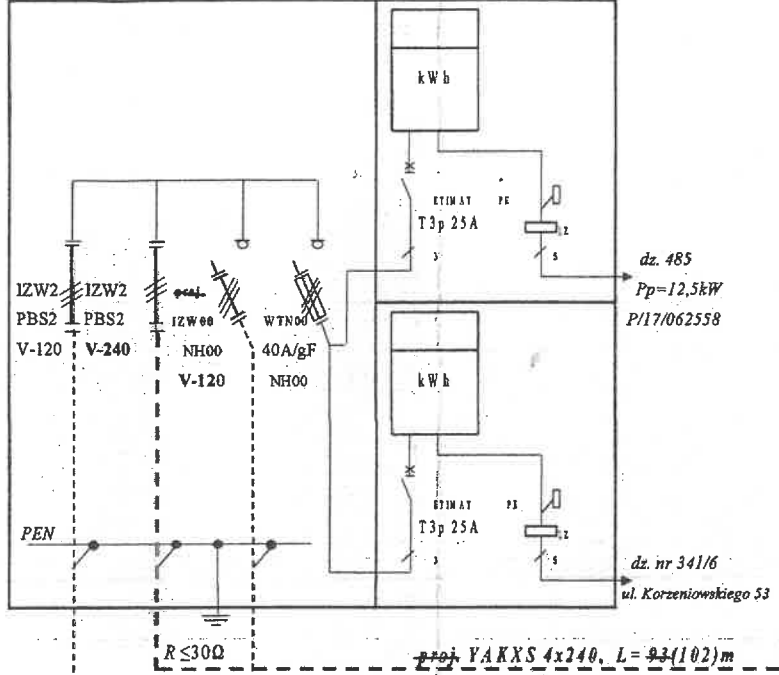

Proj. podział sieci pomiędzy obw. 03, T-5259 / 100, T-5254
proj. nr Z3313009

KRSN-P2/2F-NH2/R-NH00/F

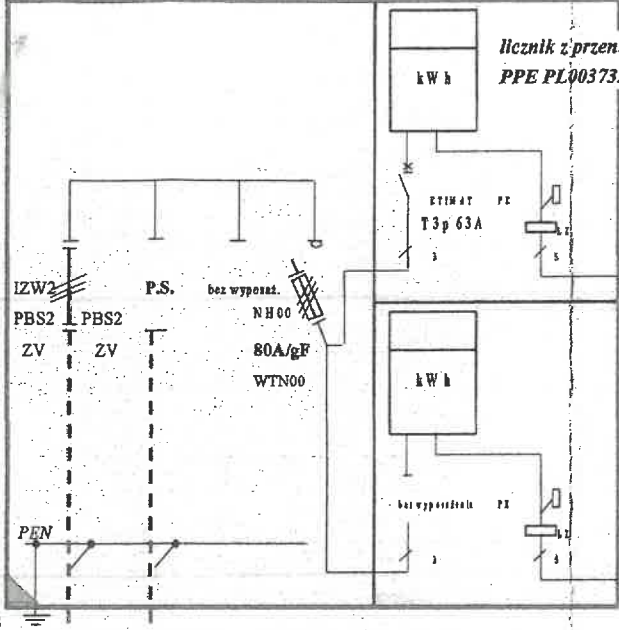

licznik z przeniesienia
PPE PL0037330049685870

Obecnie licznik wewnątrz budynku
ul. Korzeniowskiego 52, w części garażowej.
Obecne przyłączenie kablowe od słupa nr 4/1, T-5259
poprzez złącze Z-404/1/1 na budynku ul. Korzeniowskiego 54

OCHRONA PRZED PORAZENIEM ELEKTRYCZNYM

Ochrona przy uszkodzeniu - samoczynne wyłączenie zasilania
w układzie sieci TN-C
Złącze wykonać wg specyfikacji technicznych stanowiących
zał. nr 1 do "Standardów technicznych" w ENERGA - OPERATOR S.A.



KIEROWNIK ROBÓT
mgr inż. Mateusz Gmerek

nr upr. POM/0264/WBE/16


OBI 2105676
DI 16456

2023-04-27

istn. YAKXS 4x120, L=137m
FeZn 25x4
obw. 03

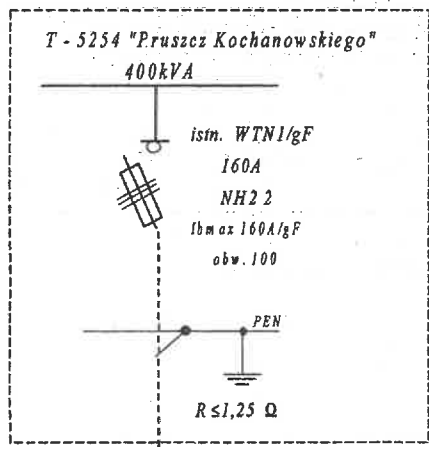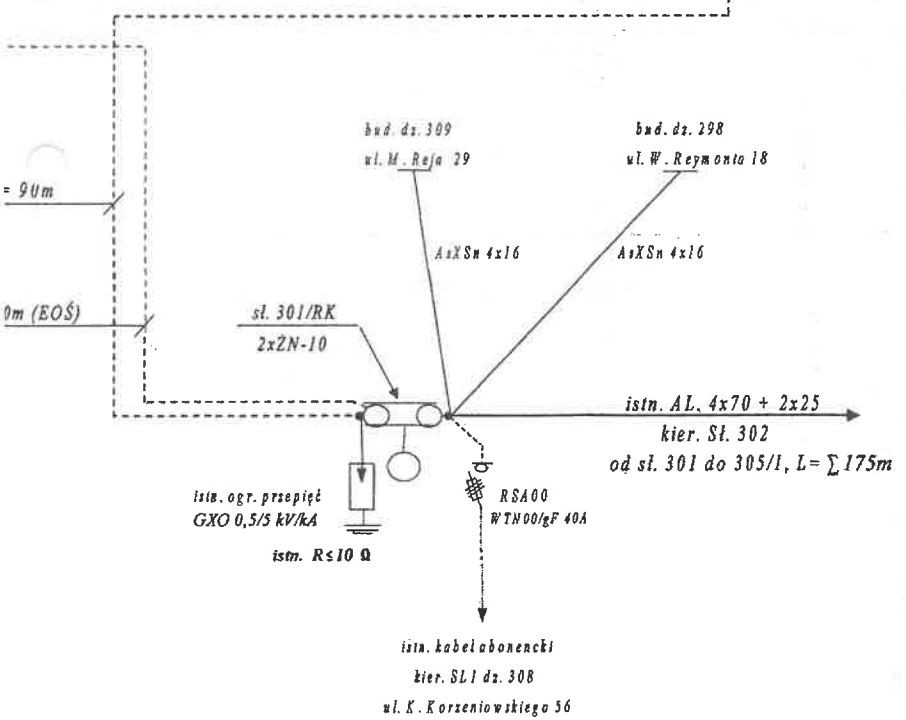

23319903

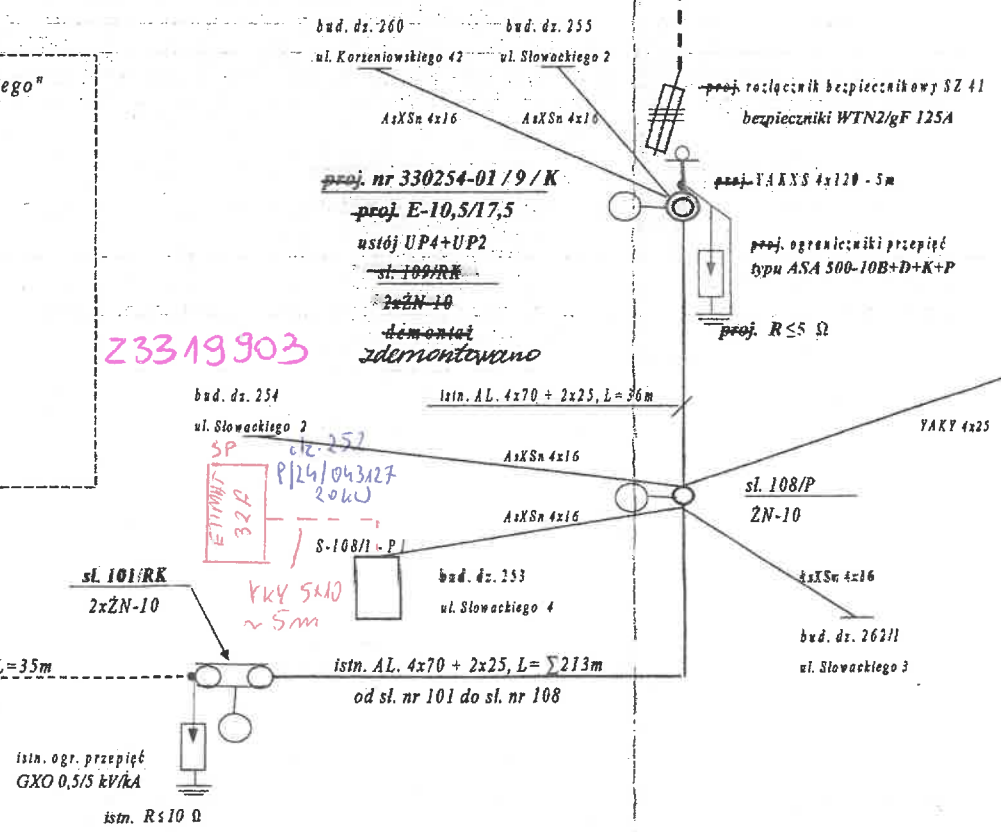

Nr zadania	OBI/33/2105676
Jed. Proj.	ELMAK Rumia ul. Fenikowskiego 32
Temat	Linia energetyczna kablowa nN -0,4kV Pruszczy Gd. ul. Korzeniowskiego dz. 485, 292, 260, 277.
Inwestor	ENERGA - OPERATOR SA Oddział w Gdańsku 80-557 Gdańsk ul. Marynarki Polskiej 130
Nazwa rys.	Schemat linii energetycznej nN w obwód 03, T-5259, obw. 100, T-5254.
Projektował	tech. Eugeniusz Makowski upr. 128/Gd/98
Sprawdził	mgr inż. Bogdan Makowski upr. 71/Gd/02
rysunek nr	E-2