






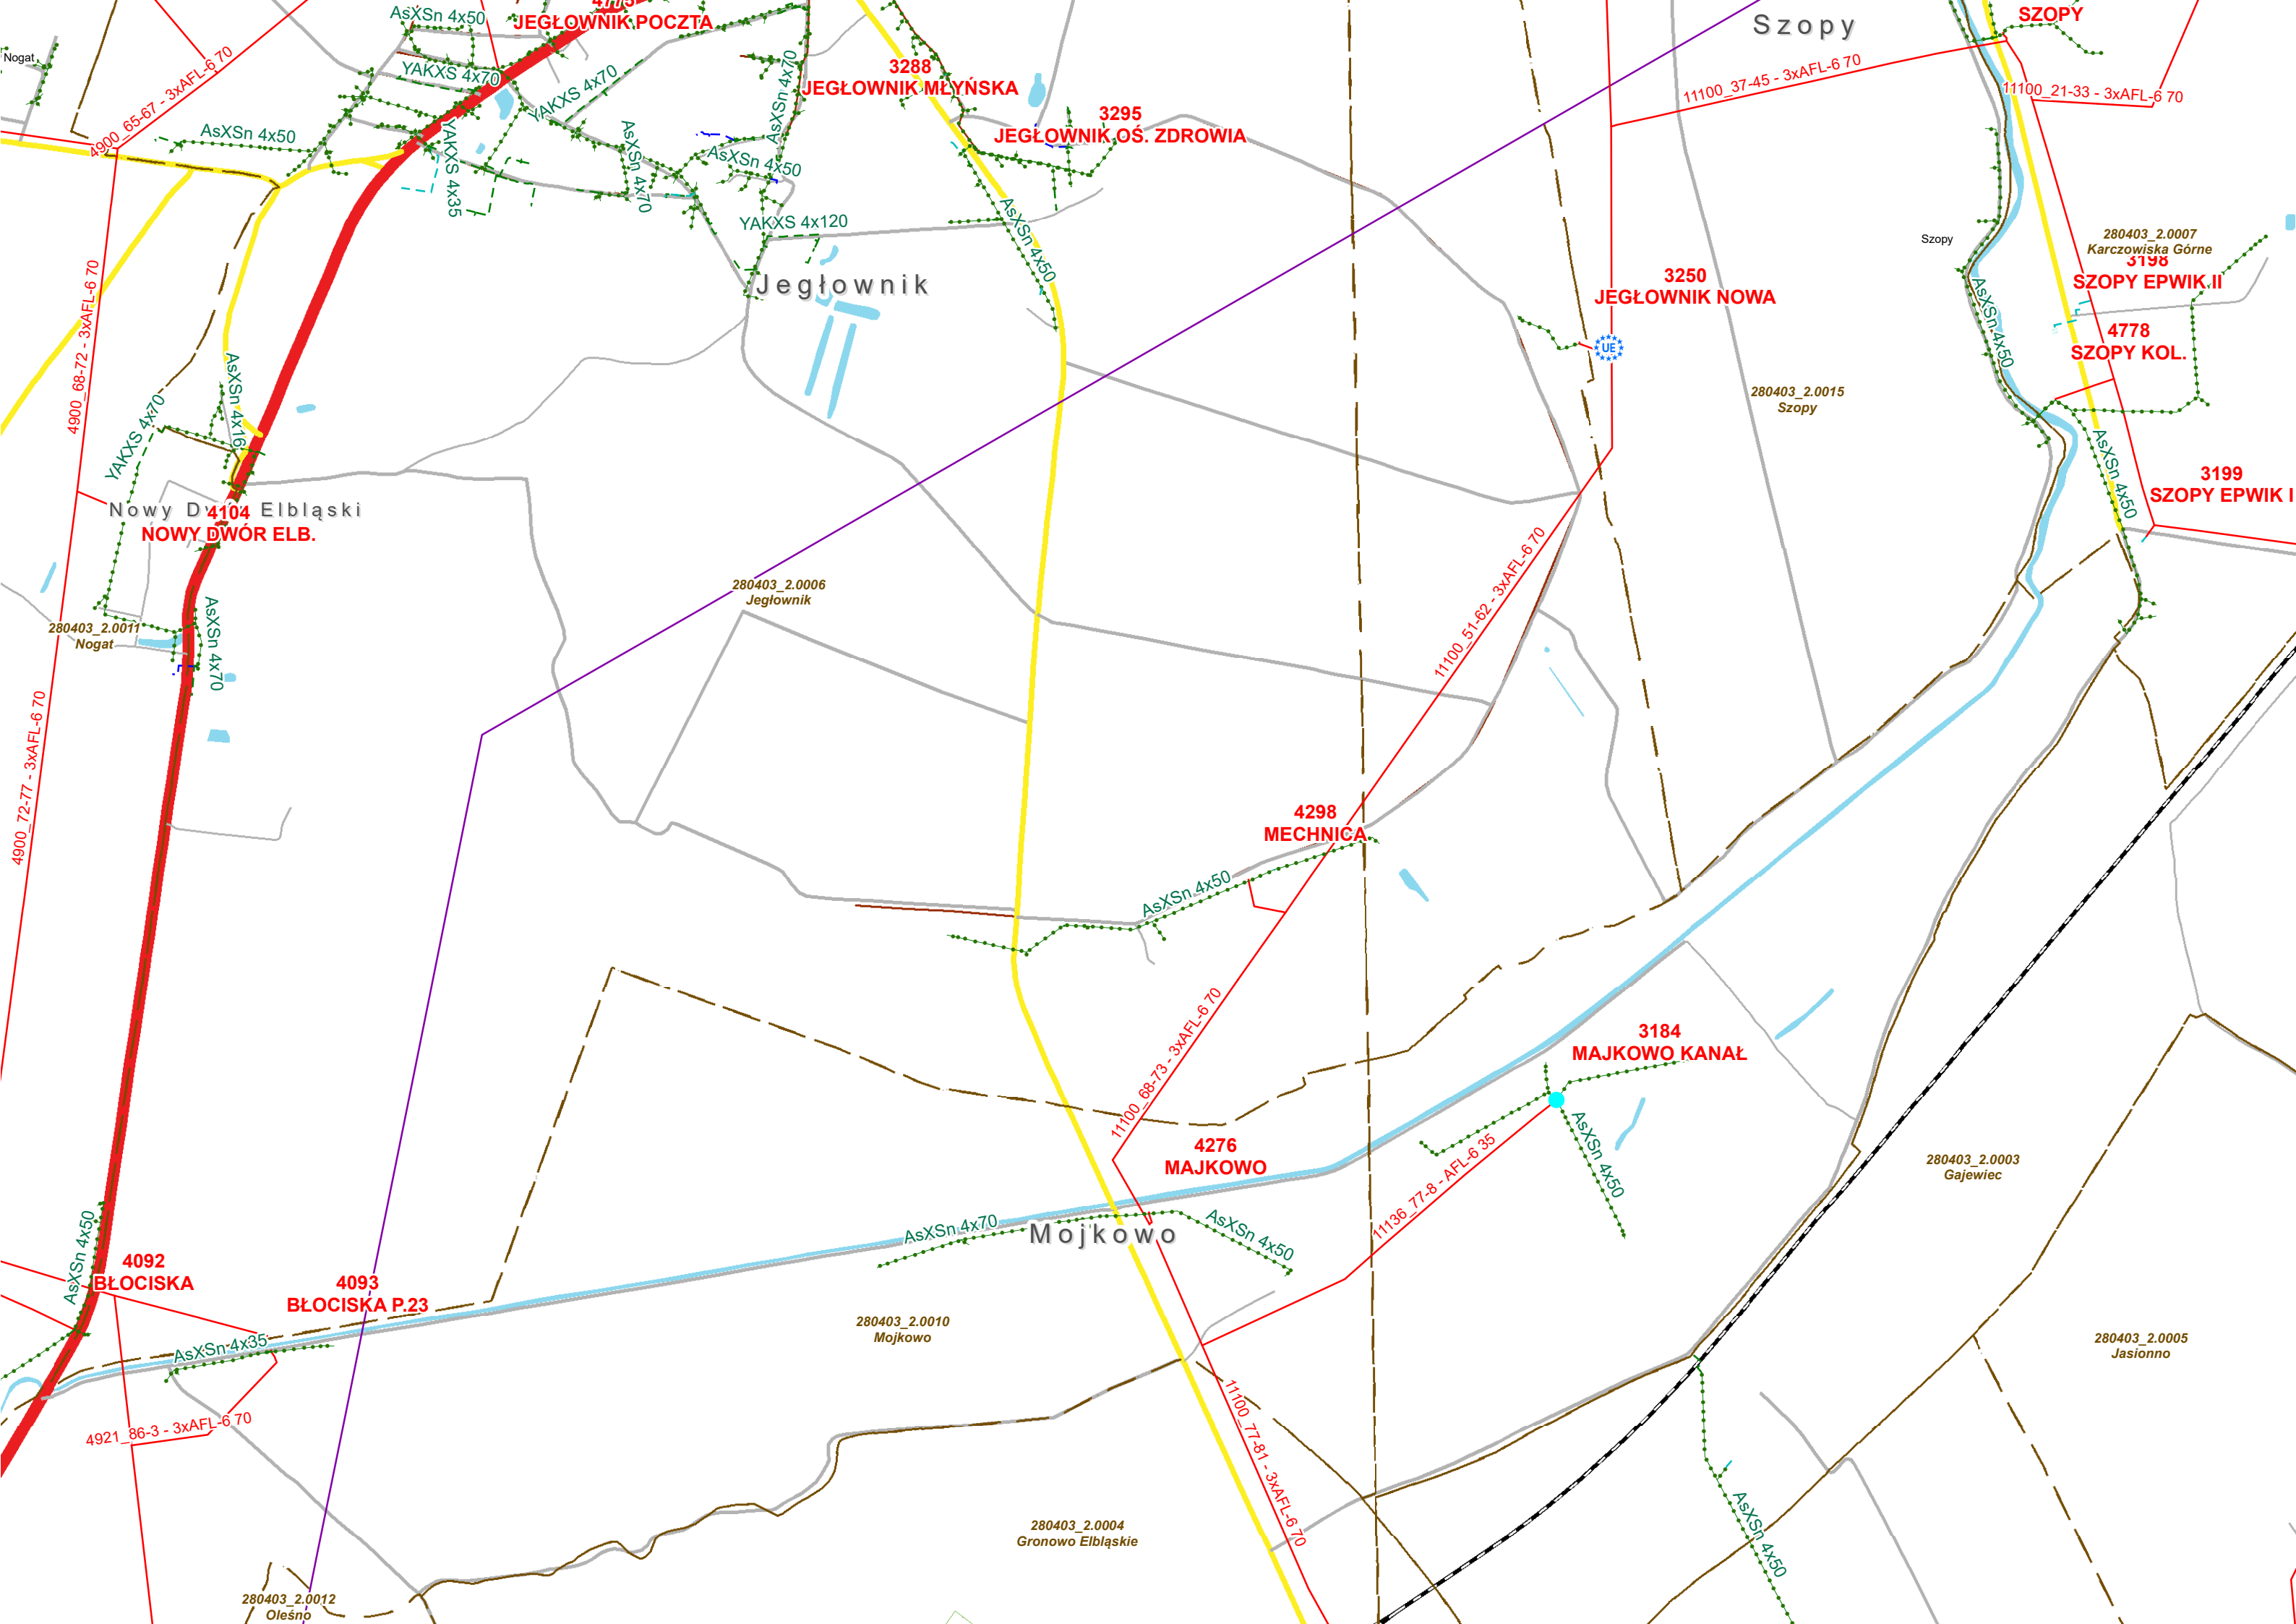

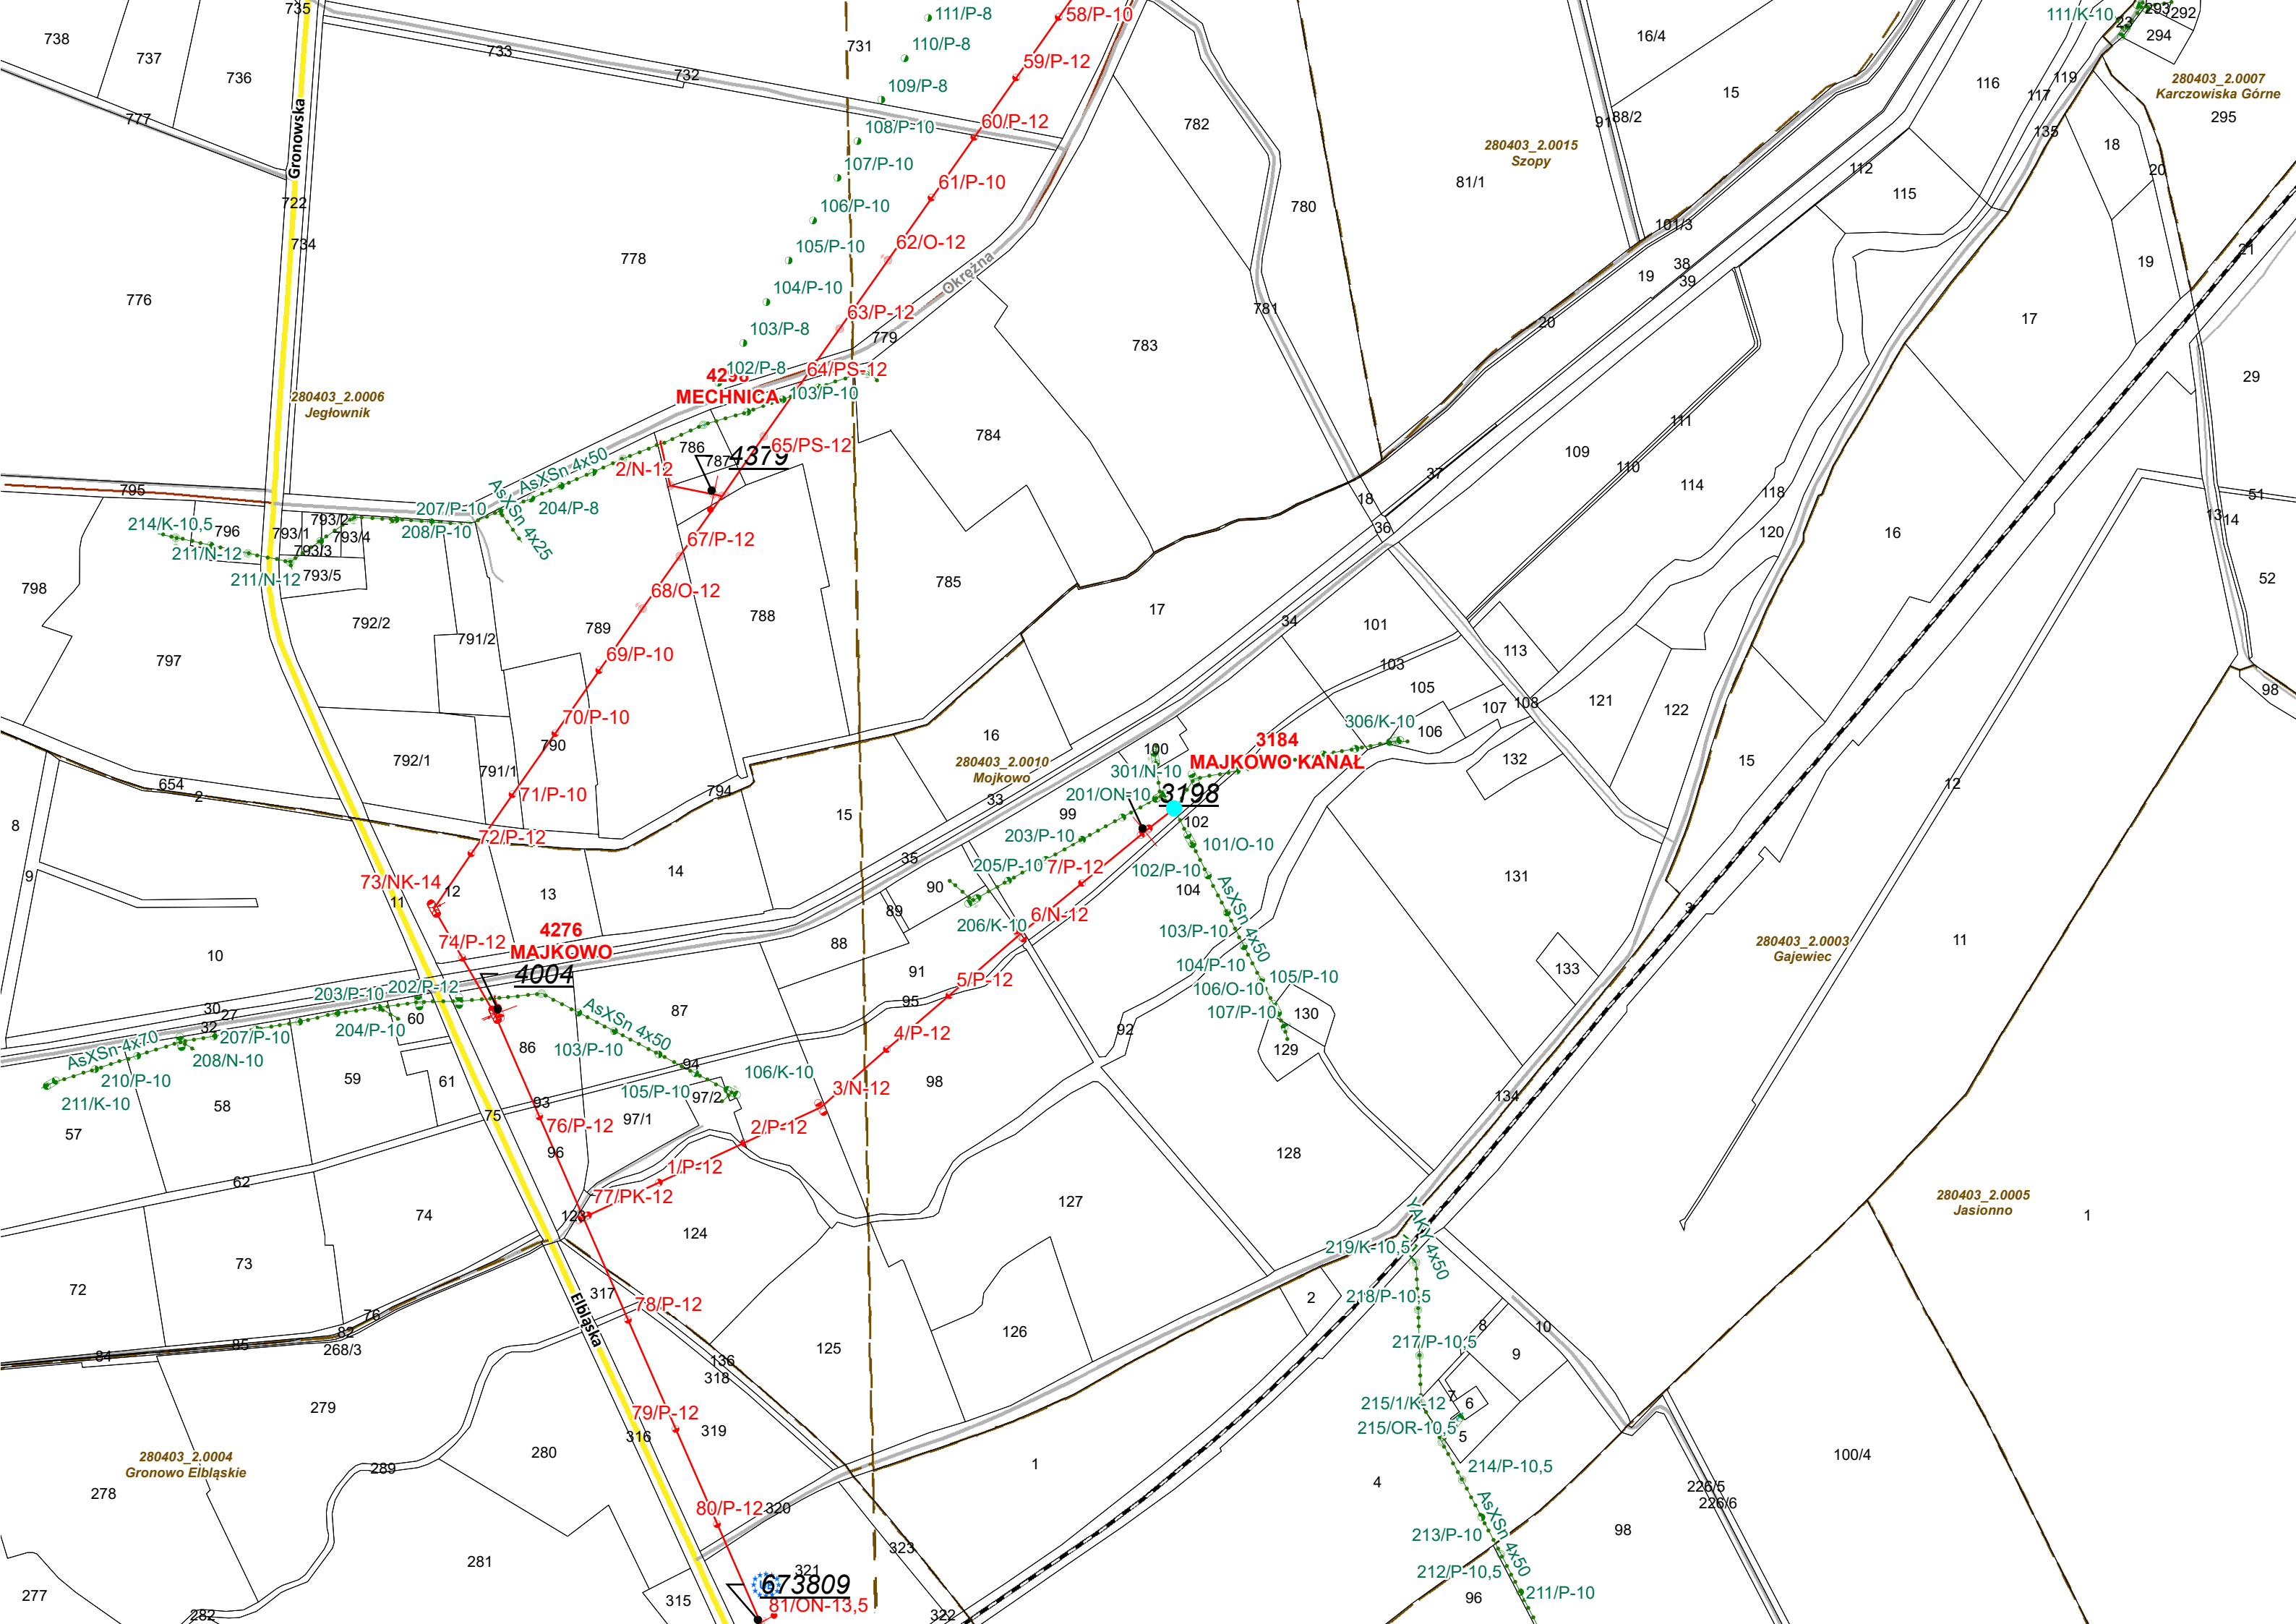

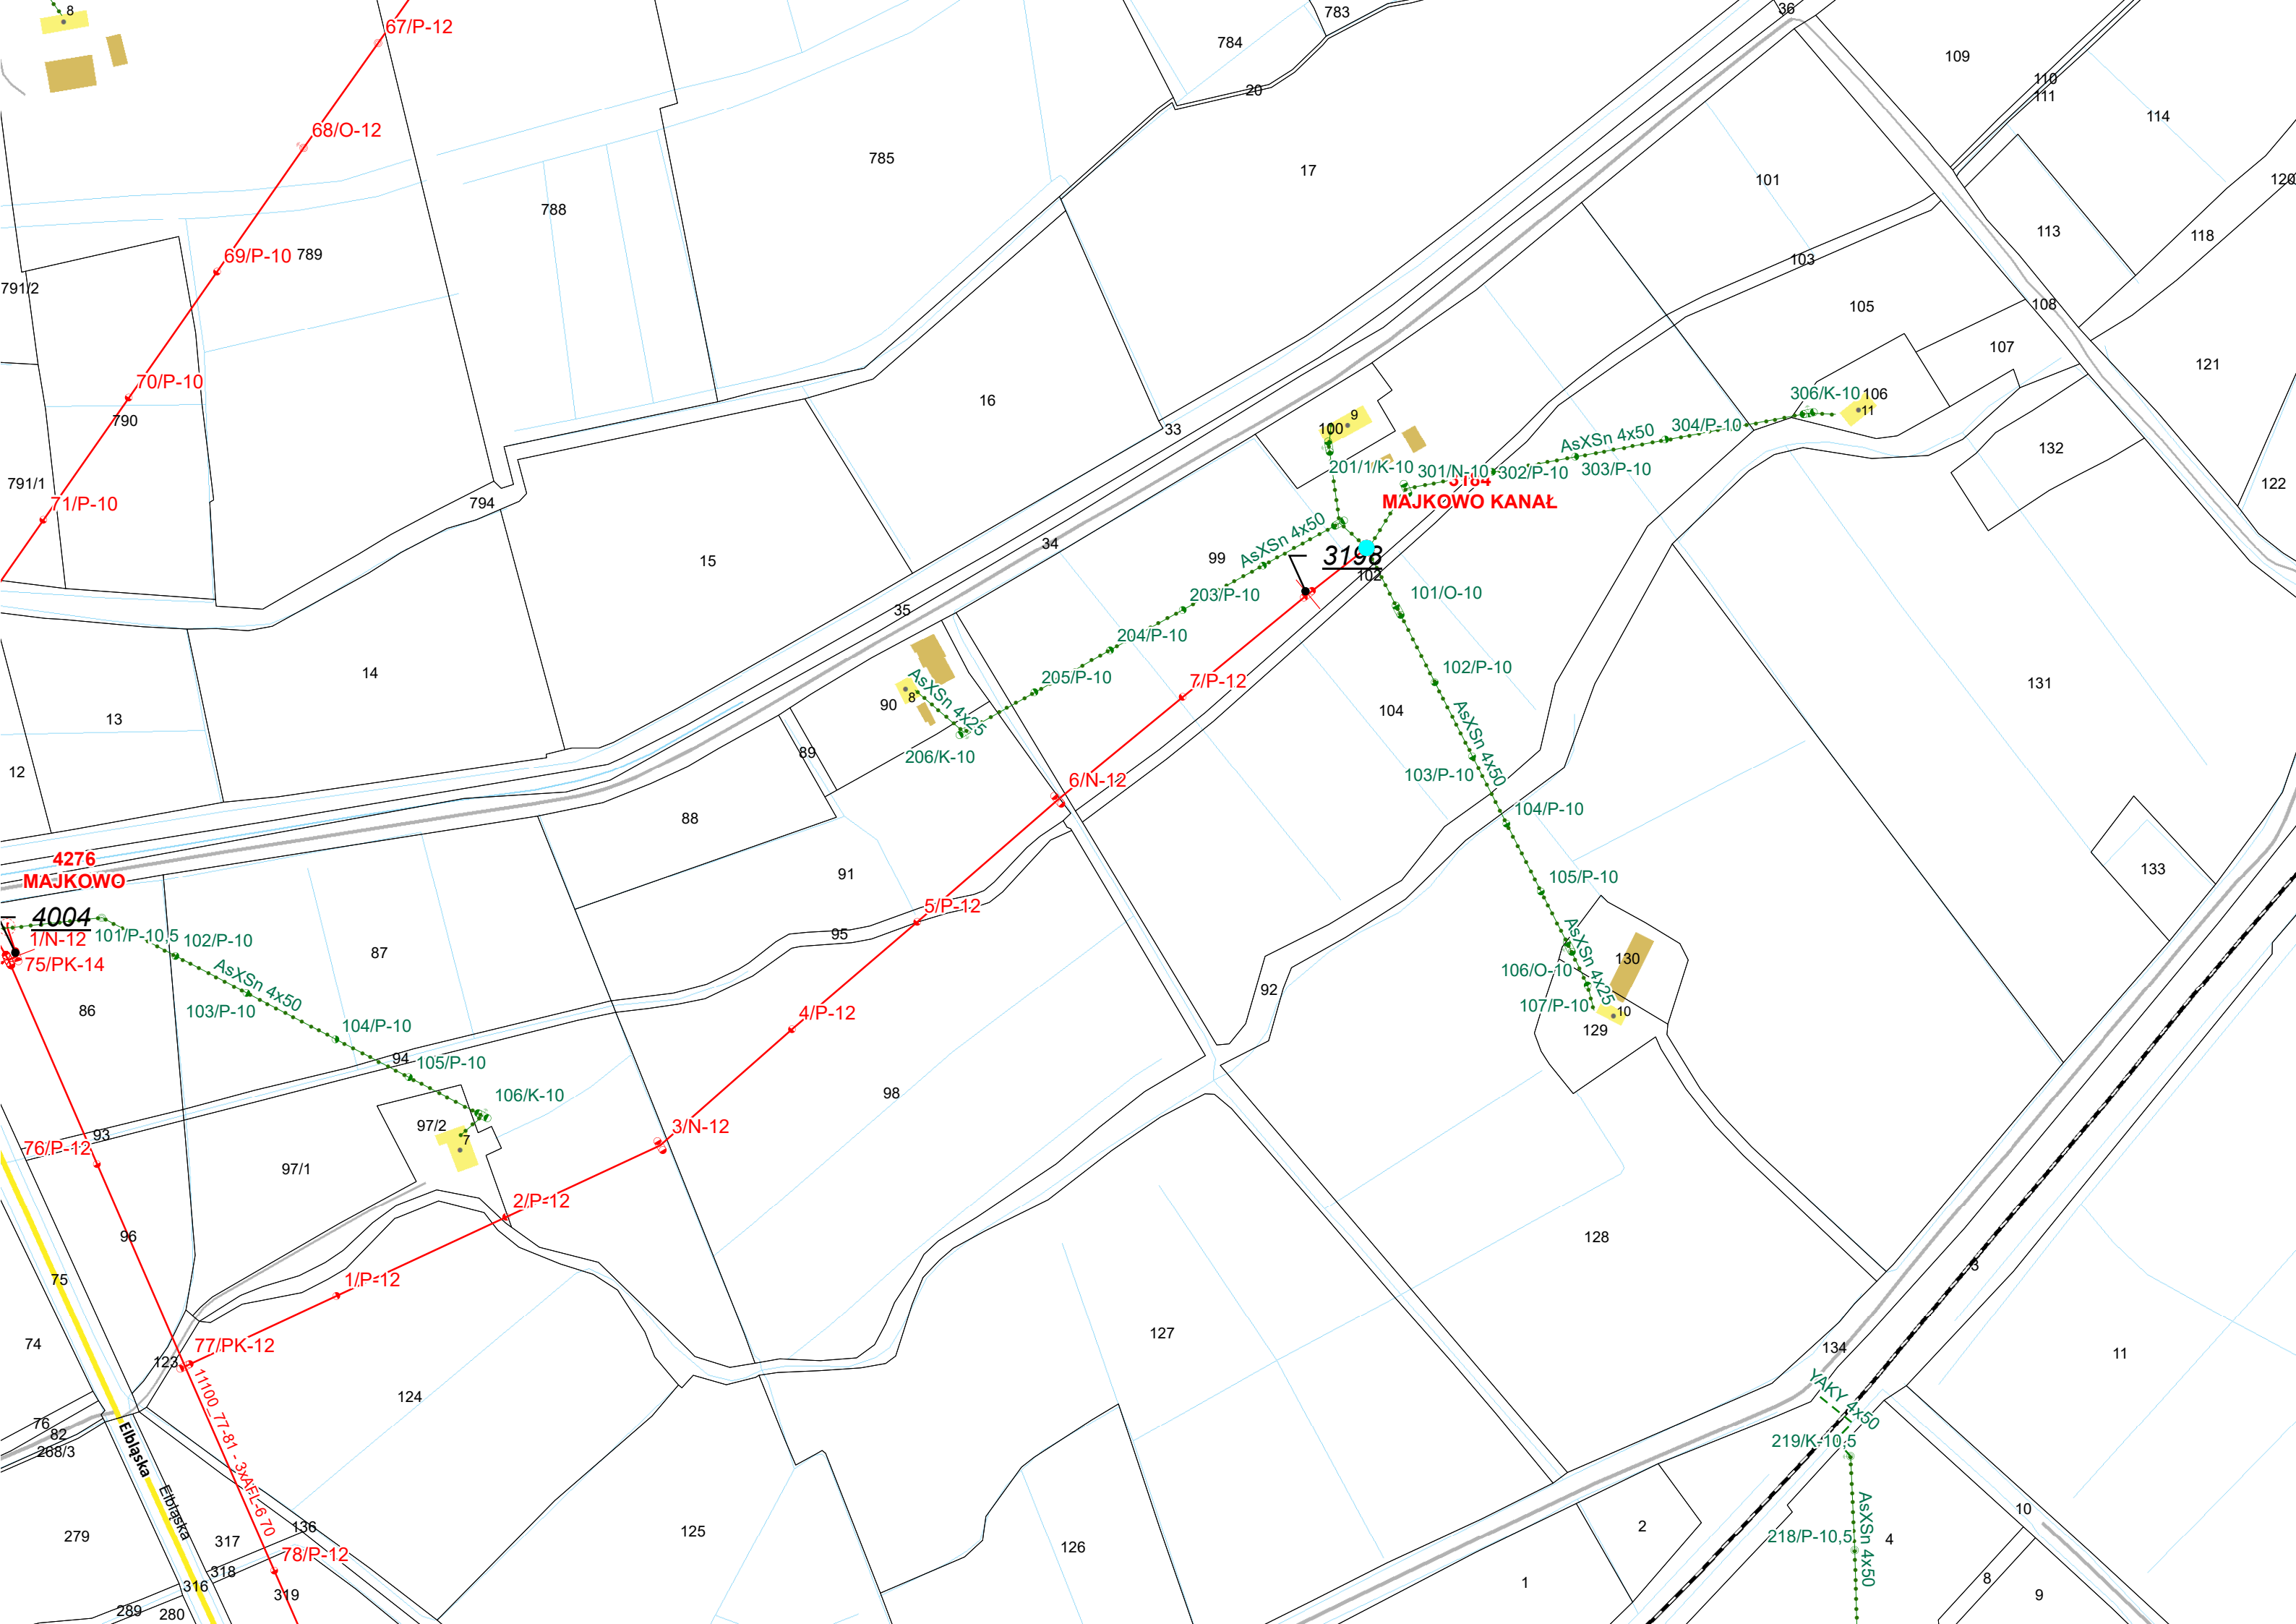

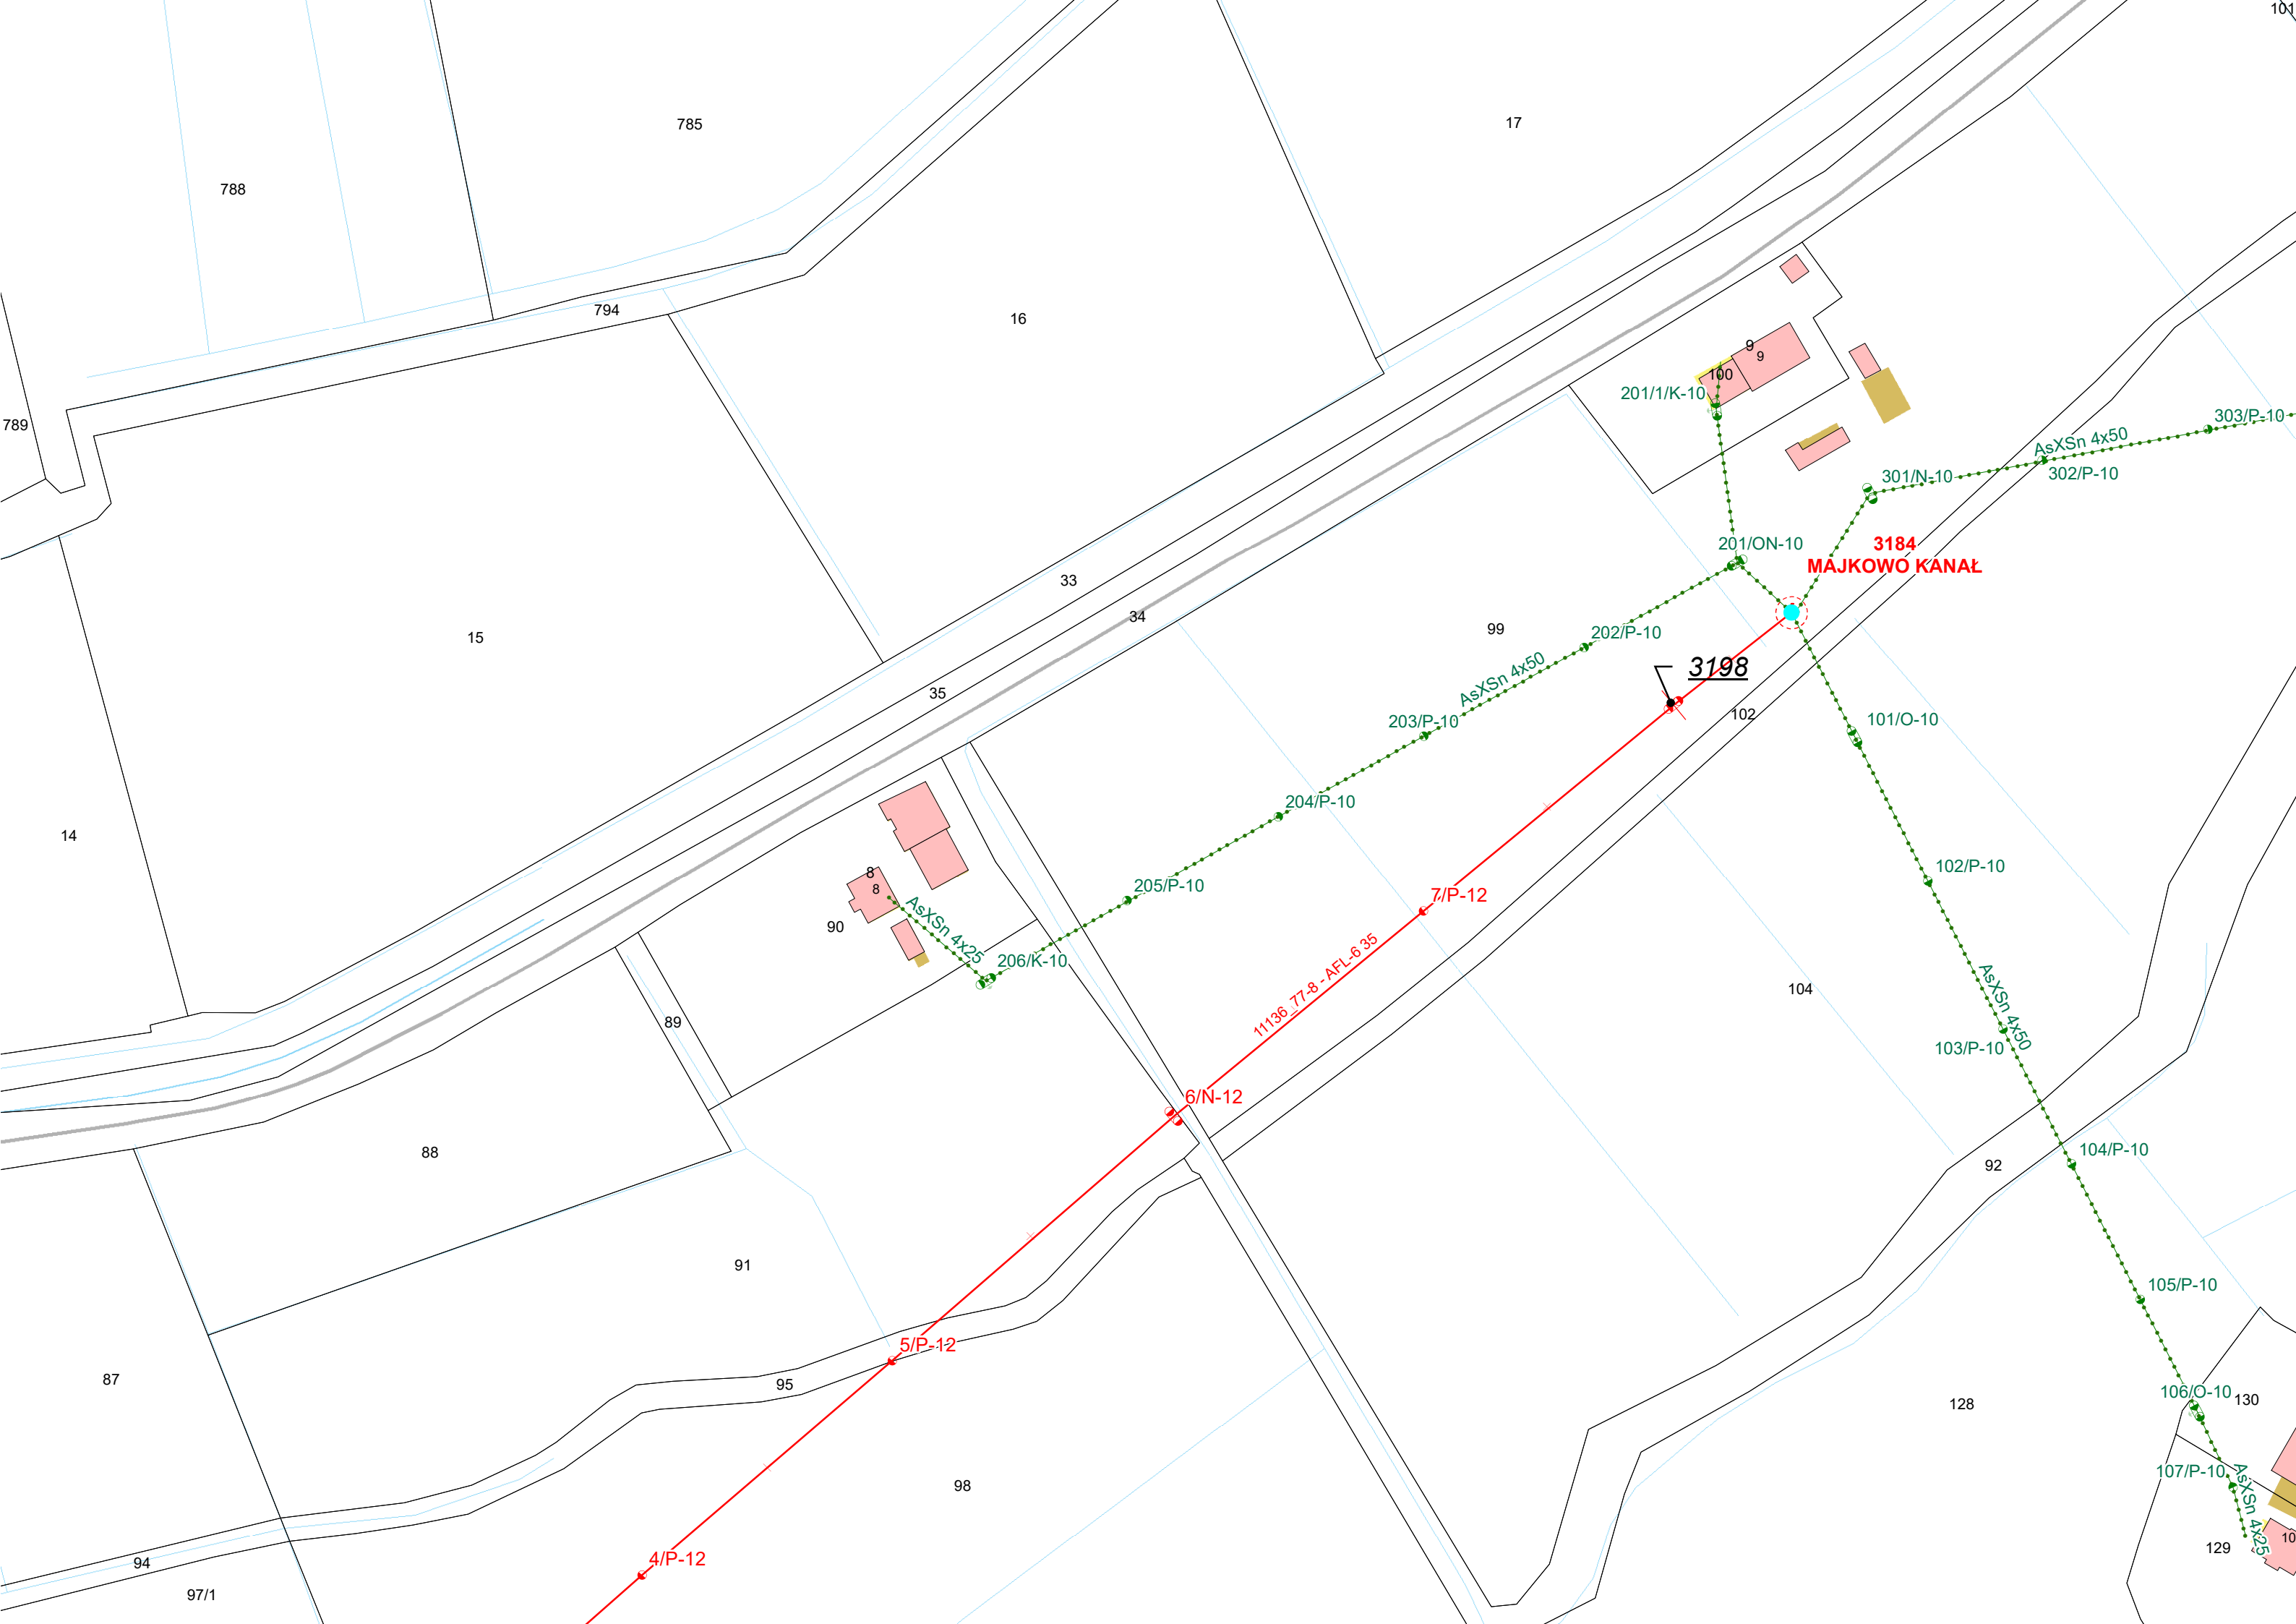

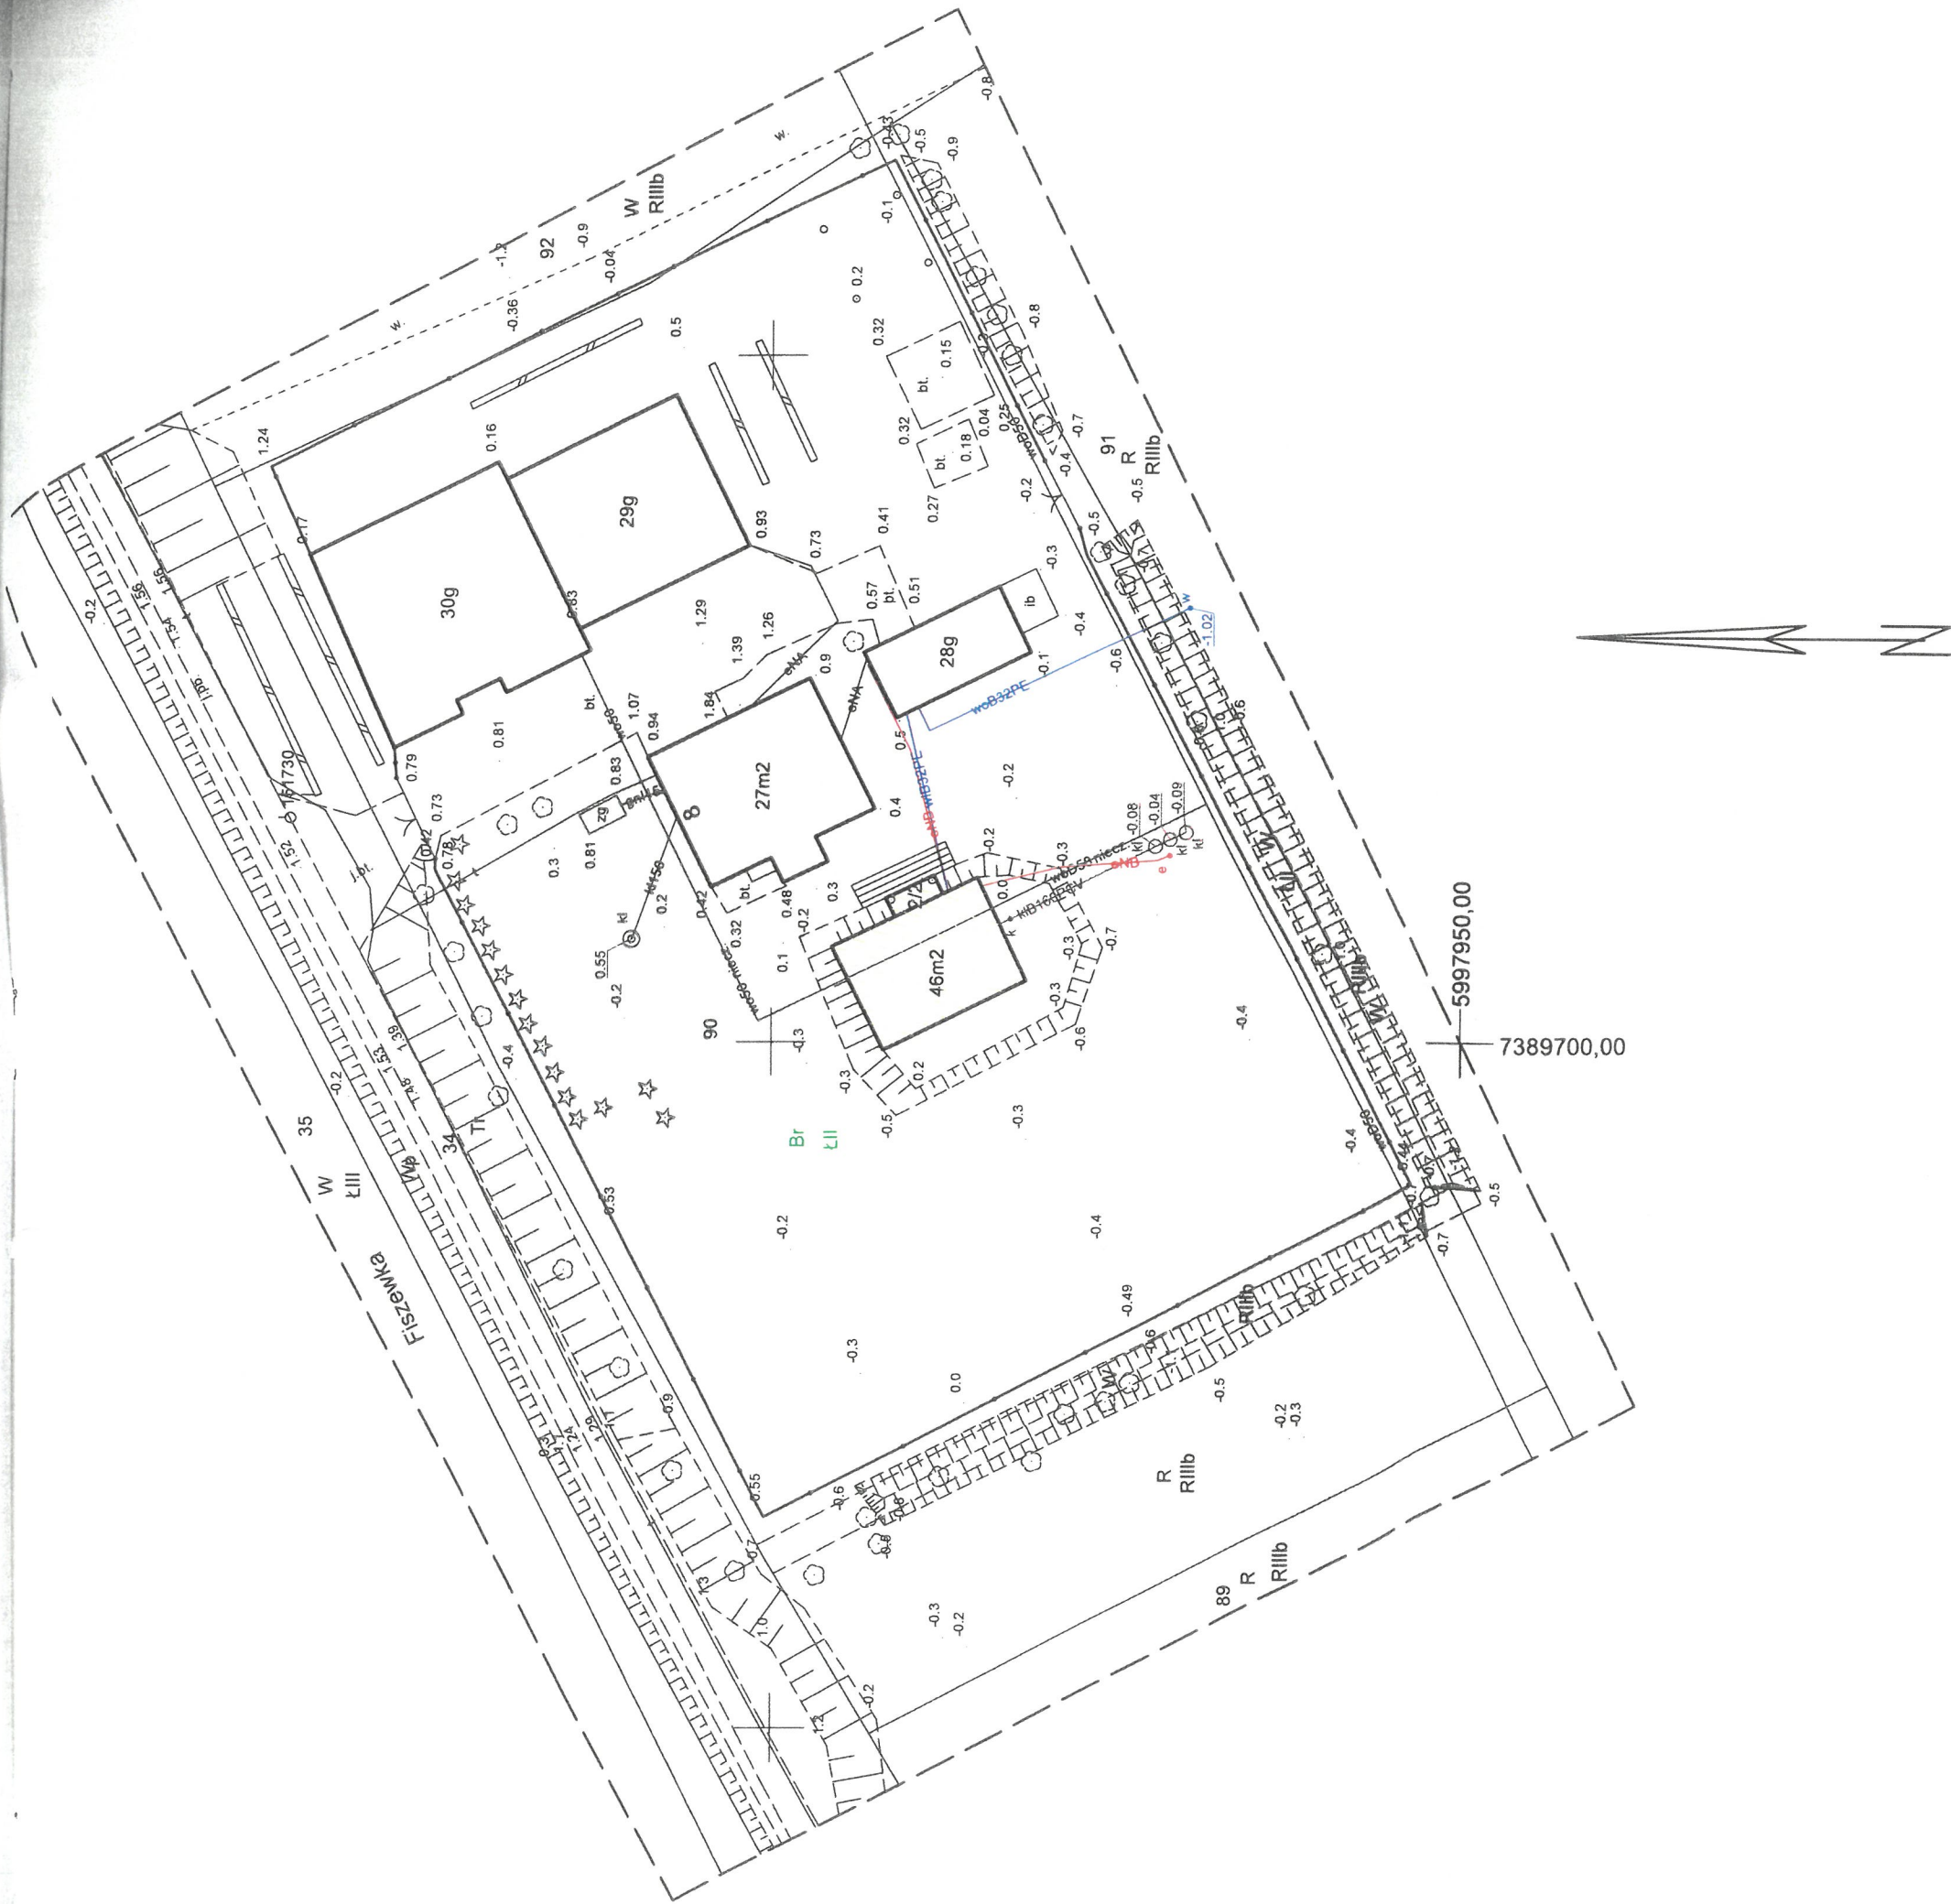

Pozwacza się, że niniejszy dokument został opracowany w wyniku prac, których rezultaty zawiera operat techniczny wpisany do ewidencji materiałów państwowego zasobu geodezyjnego i kartograficznego.			
Nazwa organu prowadzącego państwowy zasob geodezyjny i kartograficzny	STAROSTA ELBLĄSKI		
Identyfikator ewidencyjny operatu technicznego	P.2804.2025.1614		
Data przyjęcia operatu technicznego do zasobu	2025-11-07		
Imię, nazwisko i podpis osoby reprezentującej organ	Zofia Puzyrewska		

Elektronicznie
podpisany przez
Zofia Puzyrewska
Data: 2025.11.07
13.02.08 -40'100'

MAPA Z GEODEZYJNEJ INWENTARYZACJI POWYKONAWCZEJ
OBIEKTÓW BUDOWLANYCH w skali 1:500 - budynku mieszkalnego, przyłącza:
elektroenergetyczne, wodociągowe, kanalizacyjne.

Województwo: warmińsko-mazurskie
Powiat: elbląski
Gmina: Gronowo Elbląskie
Jednostka ewidencyjna: 280403_2, Gmina Gronowo Elbląskie
Obręb : 280403_2.0010, Mojkowo

Mojkowo 8 dz.90

Nazwa układu wysokości: PL-EVRF2007-NH
Nazwa układu współrzędnych płaskich prostokątnych: PL-2000/7
Nr ewidencji zgłoszenia: GN.6640.1.1855.2025
Elbląg, dnia 30.10.2025r.

podpis osoby
reprezentującej wykonawcę
Kierownik prac geodezyjnych:

uf

