



Energa
operator

ENERGA OPERATOR SA Oddział w Olsztynie
ENERGA -

Wytyczne w zakresie zasad realizacji prac na sieciach

Nr OBI/64/2400541

Nazwa i adres obiektu (zamówienia): **Budowa elektroenergetycznej sieci kablowej nn 0,4 kV w miejscowości Wólka Majdańska i Malinnik**

I. Dotyczy tylko robót na nN:

1. ~~Prace na niskim napięciu winny być wykonywane w technologii PPN.~~
2. ~~Jezeli z przyczyn obiektywnych nie można wykonać prac w technologii PPN to dopuszcza się wyłączenie i:~~
- a) ~~dopuszczenie do prac na sieci nN realizuje:~~
- ~~WYKONAWCA ☐ ENERGA ☐~~
- b) ~~agregat zapewnia:~~
- ~~WYKONAWCA ☐ ENERGA ☐~~
- ~~- Ilość moc.....~~
- ~~- Ilość moc.....~~
- ~~- Ilość moc.....~~

II. Dotyczy robót na SN, bądź SN i nN:

1. Dopuszczenie do prac na sieciach SN realizuje:
- WYKONAWCA ☐ ENERGA ☒
2. Zakres zlecenia wymaga pracy agregatów:
- TAK ☐ NIE ☒
3. Agregat zapewnia:
- WYKONAWCA ☐ ENERGA ☐
- Ilość moc.....
- Ilość moc.....
- Ilość moc.....
- Ilość moc.....
4. Przewidywany czas pracy na sieci:
- ilość wyłączeń: ¹
- czas wyłączeń: **5 godz. 20 min dopuszczalne do prac**
5. Wykonawca zobowiązany jest do organizacji szkoleń w zakresie nowych urządzeń, dotychczas nie stosowanych w sieci Zamawiającego.
- TAK ☐ NIE ☐

LP	TYP URZĄDZENIA/APARATU DLA KTOREGO WYMAGANE JEST SZKOLENIE	ILOŚĆ OSÓB OBJĘTYCH SZKOLENIEM	ZAKRES SZKOLENIA
1			
2			
3			

6. Uwagi:

dwerty 10160000 25757

Sporządził
Pracownik MZE:

Technik
ds. Planowania Usług Sieciowych

Łukasz Nejman

Zatwierdził:
Kierownik MZE

Dyrektor
Rejonu Dystrybucji w Ostródzie i Itawie

Przemysław Kulesza

2025 -11- 12

Pole wyboru wypełnić znakiem X



Miłomłyn, dnia 19.09.2024 r.

Nasz znak:GPiRL.7230.UL.17.2024

DECYZJA

Na podstawie art. 40 ust. 1 | ust. 2 pkt 2 ustawy z dnia 2] marca 1985 r. o drogach publicznych (Dz. U. z 2024 r., poz. 320.), oraz art. 104 i 107 Kodeksu "Postępowania Administracyjnego (tj. Dz. U. 2024r., poz. 572), po rozpoznaniu wniosku z dnia 05.08.2024 r., ELPROWYK PAWEŁ PRZYBOROWSKI, 14-100 Ostróda, Idzbark , ul. Niepodległości 4

Burmistrz Miasta i Gminy Miłomłyn

wraża zgodę na lokalizację elektroenergetycznej kablowej linii nN 04 kV w drodze gminnej Nr 149012 N — dz. nr 72 obręb Wólka Majdańska, gm. Miłomłyn — zgodnie z przedłożonym planem w skali 1:500 stanowiącym załącznik do niniejszej decyzji pod warunkiem:

1. Wykopy pod projektowaną linię energetyczną prowadzić w sposób ręczny i mechaniczny.
2. Przejście przewodem energetycznym pod drogą o nawierzchni bitumicznej wykonać metodą przecisku lub przewiertu sterowanego na głębokości min. 1,0 m w otulinie rury osłonowej sięgającej min. 1,0 m po każdej ze strony.
3. Kabel należy układać na dnie wykopu - jeżeli grunt jest piaszczysty, w pozostałych przypadkach kable należy układać na warstwie piasku o grubości co najmniej 10 cm.
4. Ułożone kable w uprzednio wykonanym wykopie należy zasypać warstwą piasku o grubości co najmniej 10 cm, następnie warstwą gruntu rodzimego o grubości co najmniej 15 cm.
5. Wykop zasypywać warstwami z zagęszczeniem co 20 cm.
6. Trasę kabla energetycznego na całej długości i szerokości oznakować stosując folię ostrzegawczą z tworzywa sztucznego koloru czerwonego ułożoną w odległości co najmniej 25 cm (odległość folii do górnej powierzchni kabla energetycznego).
7. Uporządkować teren pasa drogowego po wykonaniu robót.
8. Przywrócić teren budowy, na którym były wykonywane prace związane z budową linii energetycznej do stanu pierwotnego.
9. W przypadku napotkania na trasie układanego kabla energetycznego innych kabli i urządzeń podziemnych, należy zachować normatywne odległości między kablami oraz urządzeniami podziemnymi przy zbliżeniu i skrzyżowaniu.

10. W sprawach niewymienionych należy oprzeć się na przepisach normatywnych: norma PN-76 E-05125 Energetyczne i sygnalizacyjne linie kablowe — „Projektowanie i budowa”.

Przed rozpoczęciem robót budowlanych Inwestor zobowiązany jest:

1. Uzyskać pozwolenie na budowę dla robót związanych z budową linii energetycznej zgodnie z przepisami ustawy: Prawo Budowlane.
2. Wystąpić do zarządcy drogi z wnioskiem o udzielenie zezwolenia na prowadzenie robót w pasie drogowym oraz wybudowanie urządzenia nie związanego z ruchem drogowym.
3. Wystąpić do zarządcy drogi z wnioskiem o zajęcie pasa drogowego drogi gminnej Nr 149012 N i umieszczenie infrastruktury technicznej – działka oznaczona nr 72 obręb Wólka Majdańska, gm. Miłomłyn.
4. W przypadku kolizji przyłącza kablowego z istniejącymi urządzeniami i obiektami infrastruktury technicznej nie związanej z gospodarką drogową, Inwestor na swój koszt dokona przełożenia lub zabezpieczenia wyżej wymienionych urządzeń lub obiektów.

Koszty budowy lub przebudowy nawierzchni i urządzeń drogowych znajdujących się w pasie drogowym ponosi Inwestor.

Po zakończeniu robót budowlanych Inwestor zobowiązany jest:

1. Uporządkować teren budowy i doprowadzić pas drogowy do stanu pierwotnego.
2. Poinformować Gminę Miłomłyn o zakończeniu prac celem przeprowadzenia odbioru wykonanych robót w pasie drogowym i spisaniu stosownego protokołu.
3. Zapewnić 24 miesięczną gwarancję na roboty prowadzone w pasie drogowym.
4. Wykonane przyłącze energetyczne zinwentaryzować (poprzez sporządzenie mapy pomiaru powykonawczego) i zgłosić do zasobu geodezyjnego w Starostwie Powiatowym w Ostródzie.

Powyższa decyzja wywołuje skutki prawne po dokonaniu robót lub uzyskaniu pozwolenia na budowę, które należy uzyskać w trybie i na zasadach określonych w przepisach ustawy z dnia 7 lipca 1994r.- Prawo Budowlane.

Uzasadnienie:

Na podstawie art. 107 § 8 4KPA odstępuje się od uzasadnienia, ponieważ decyzja w całości uwzględnia żądanie strony. W wyniku powyższego orzeczono jak w sentencji.

Pouczenie:

Od niniejszej decyzji służy odwołanie do Samorządowego Kolegium Odwoławczego w Elblągu, za moim pośrednictwem, w terminie 14 dni od daty

jej doręczenia. W trakcie biegu terminu do wniesienia odwołania strona może zrzec się prawa do wniesienia odwołania wobec organu administracji publicznej, który wydał decyzję.

Z dniem doręczenia organowi administracji publicznej oświadczenia o zrzeczeniu się prawa do wniesienia odwołania przez ostatnią ze stron postępowania, decyzja staje się ostateczna i prawomocna.



Z up. BURMISTRZA

Magdalena Orzół
Z-ca Burmistrza








Otrzymują:

1.ELPROWYK PAWEŁ PRZYBOROWSKI, 14-100 Ostróda, Idzbark , ul.

Niepodległości 4

2. Ad/a.

Sporządził: P.Ś.

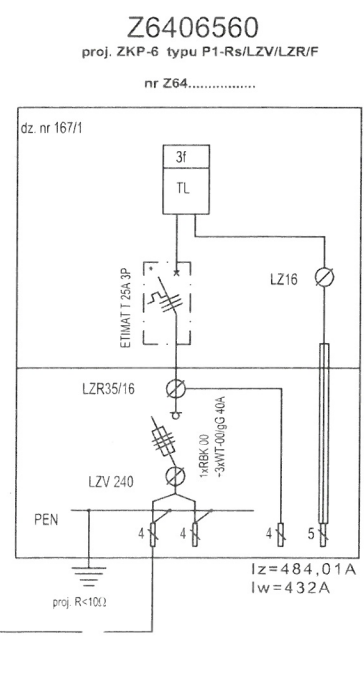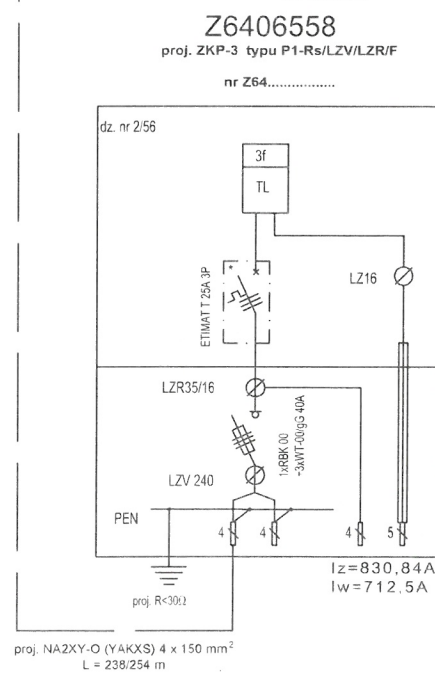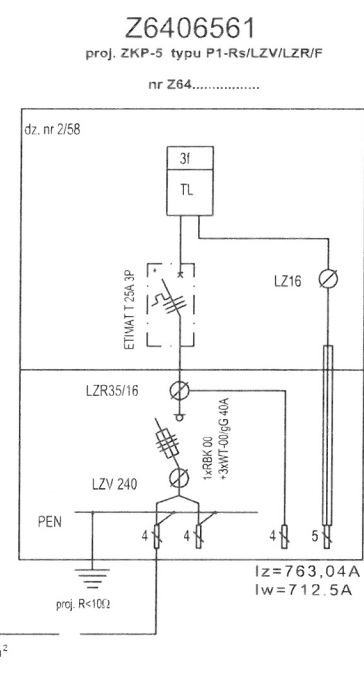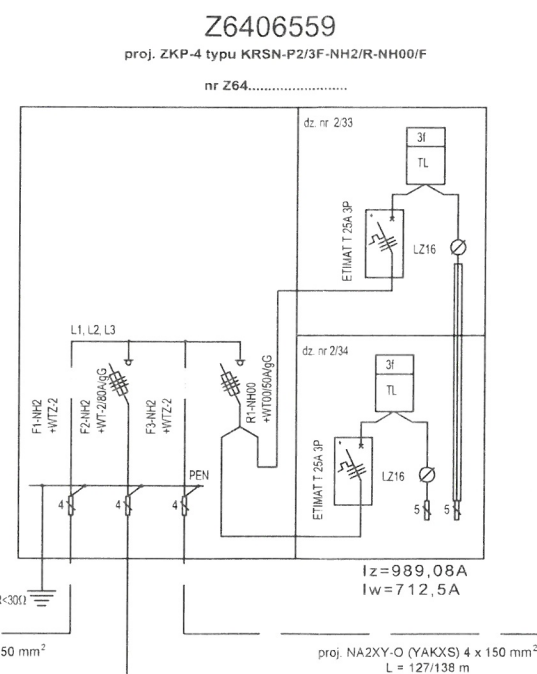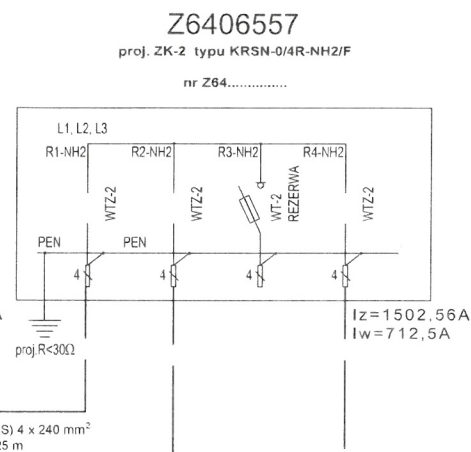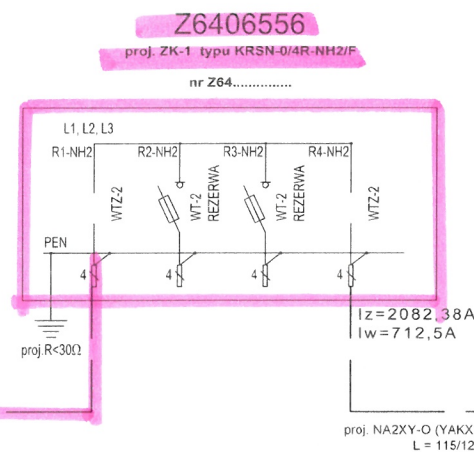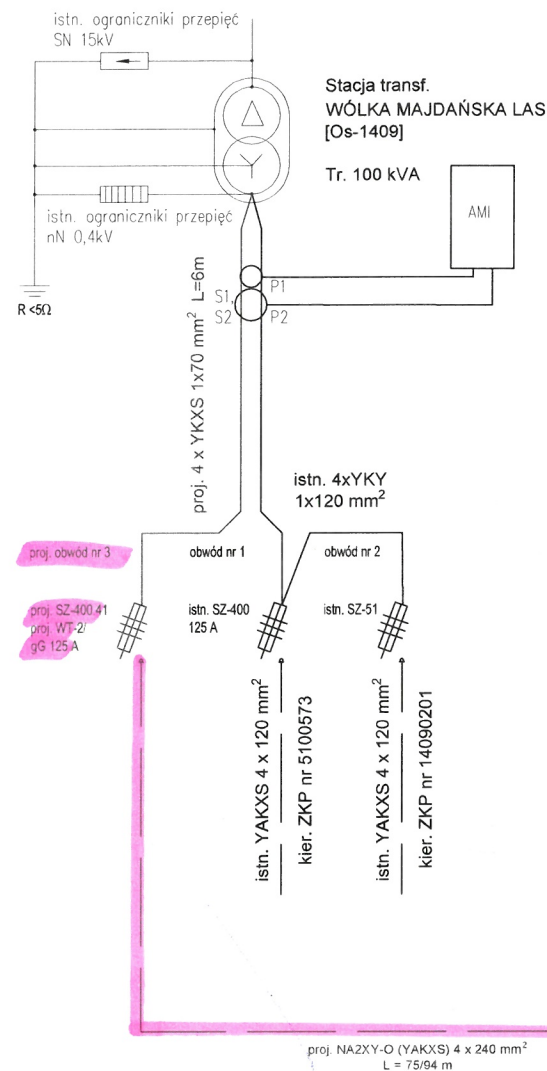

INWESTOR	WYKONAWCA	PROJEKTOWAŁ:	DATA	NAZWISKO	PODPIS
ENERGA OPERATOR S.A. Oddział w Olsztynie ul. Tuwima 6 10-950 Olsztyn	ELPROWYK PAWEŁ PRZYBORSKI Ildzbank, ul. Niepodległości 4 14-100 Ostróda tel. 884 930 587	PROJEKTOWAŁ: OPRACOWAŁ:	09.2025	mgr inż. P. Przyborski upr. proj. WAM/0109/PWOE/16	<i>Przyborski</i>
OBIEKT: Budowa linii kablowej 0,4 kV wraz ze złączami kablowo-pomiarowymi w celu zasilenia dz. nr 167, 2/4, 2/50 w miejscowości Wólka Majdańska		NAZWA RYSUNKU: Schemat ideowy			Skala: 1:500
		Nr umowy: ZN/1488/6464MZI/2024/2400541/1			Arkusz / Ilość arkuszy 1/1
		Nr OBI: 2400541			Nr ewidencyjny rys.: E-02

- zakres prac do wykonania (ETAP I)

02.09.2026
Technik Wiodący ds. Przewodów
Sebastian Pose




WBS- B/23/081504
0131/64/2400541


- zakres prac do wykonania (ETAP I)

02.09.2026
Technik Wiodący
ds. Przyłączeń
Sebastian Pose


1:1 500

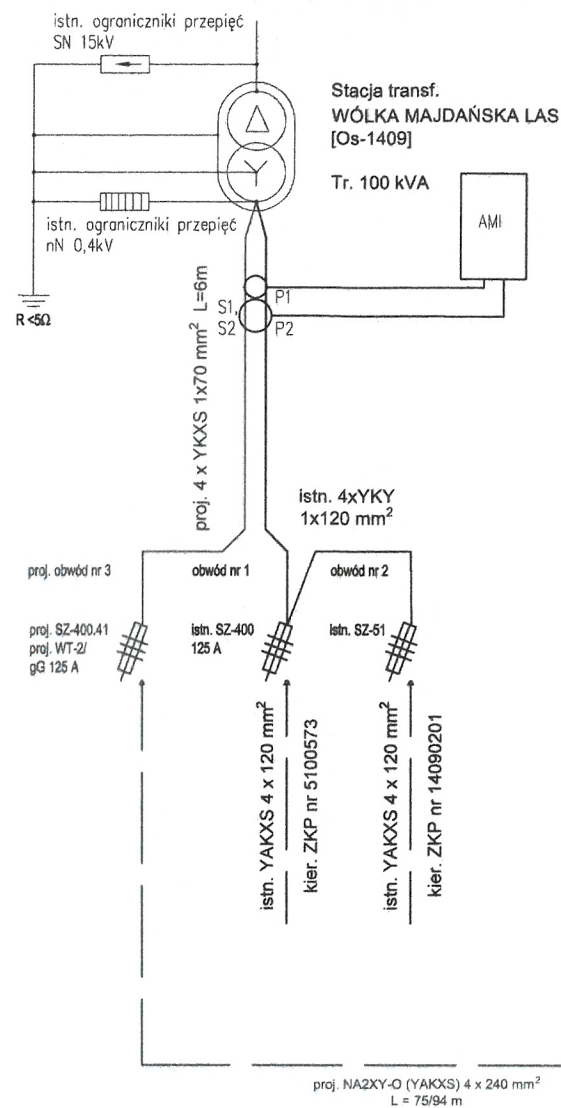


proj. ZK-1 typu KR5N-0/4R-NH2/F
nr Z6406556

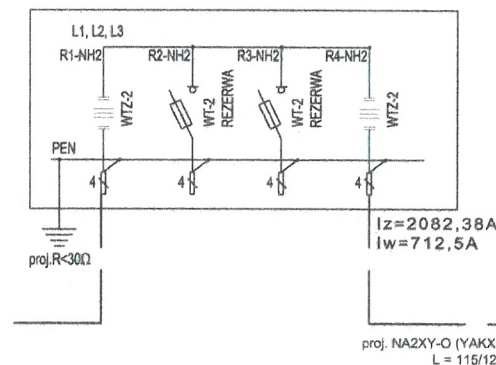


proj. ZK-2 typu KR5N-0/4R-NH2/F
nr Z6406557

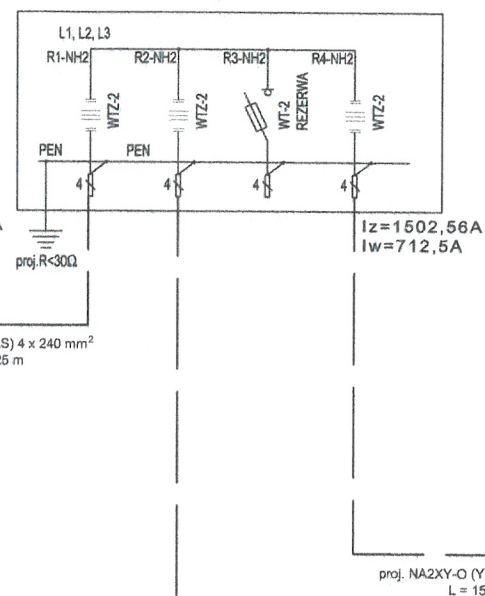


proj. ZKP-4 typu KR5N-P2/3F-NH2/R-NH00/F
nr Z6406559

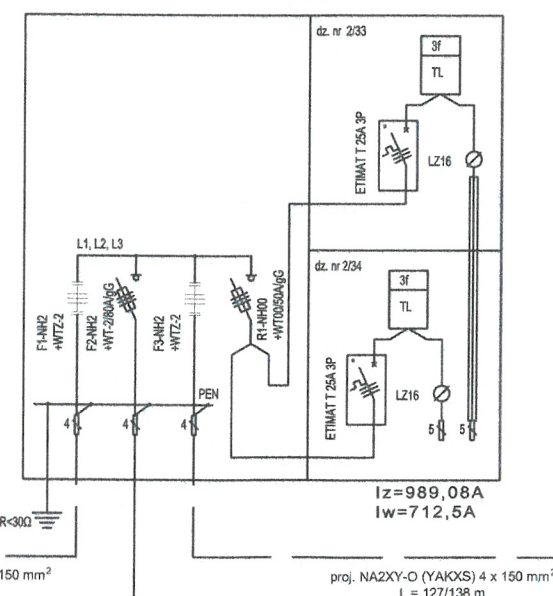


proj. ZKP-5 typu P1-Rs/LZV/LZR/F
nr Z6406561

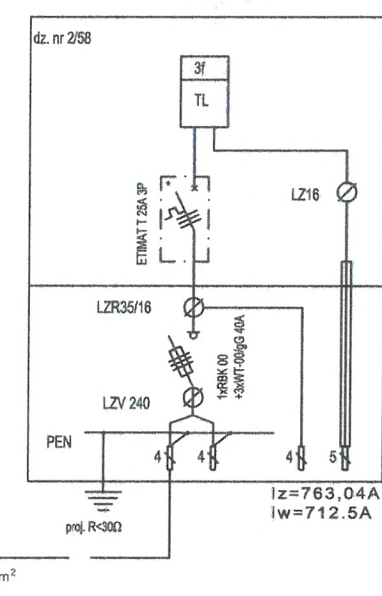


proj. ZKP-3 typu P1-Rs/LZV/LZR/F
nr Z6406558

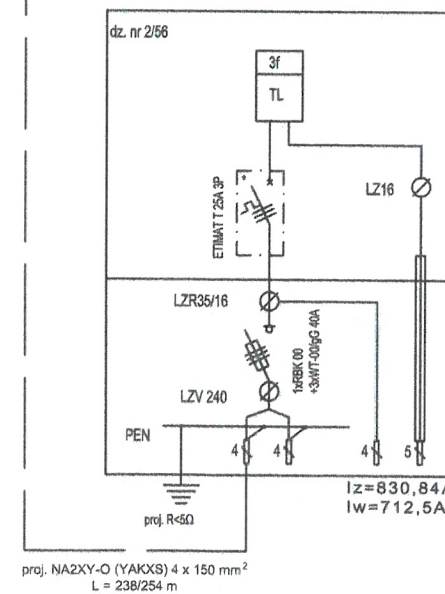

proj. ZKP-6 typu P1-Rs/LZV/LZR/F
nr Z6406560

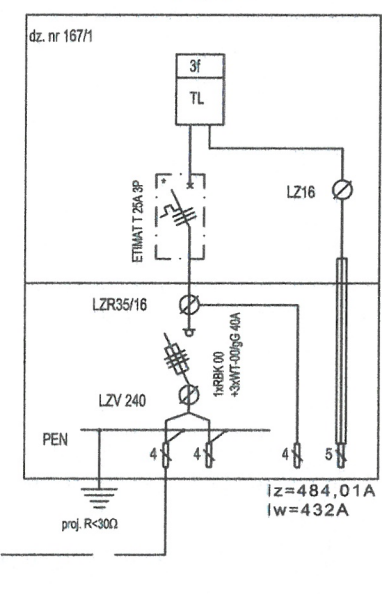

INWESTOR	WYKONAWCA		DATA	NAZWISKO	PODPIS
ENERGA OPERATOR S.A. Oddział w Olsztynie ul. Turwina 6 10-950 Olsztyn	ELPROWYK PAWEŁ PRZYBORSKI Idzbark, ul. Niepodległości 4 14-100 Ostróda tel. 884 930 587	PROJEKTOWAŁ:	09.2025	mgr inż. P. Przyborski upr. proj. WAM/0109/PWOE/16	
		OPRACOWAŁ:	09.2025		
OBIEKT: Budowa linii kablowej 0,4 kV wraz ze złączami kablowo-pomiarowymi w celu zasilenia dz. nr 167, 2/4, 2/50 w miejscowości Wólka Majdańska		NAZWA RYSUNKU: Schemat ideowy			Skala: 1:500
					Arkusz / Ilość arkuszy 1/1
		Nr umowy: ZN/1488/6464MZI/2024/2400541/1 Nr OBI: 2400541			Nr ewidencyjny rys.: E-02

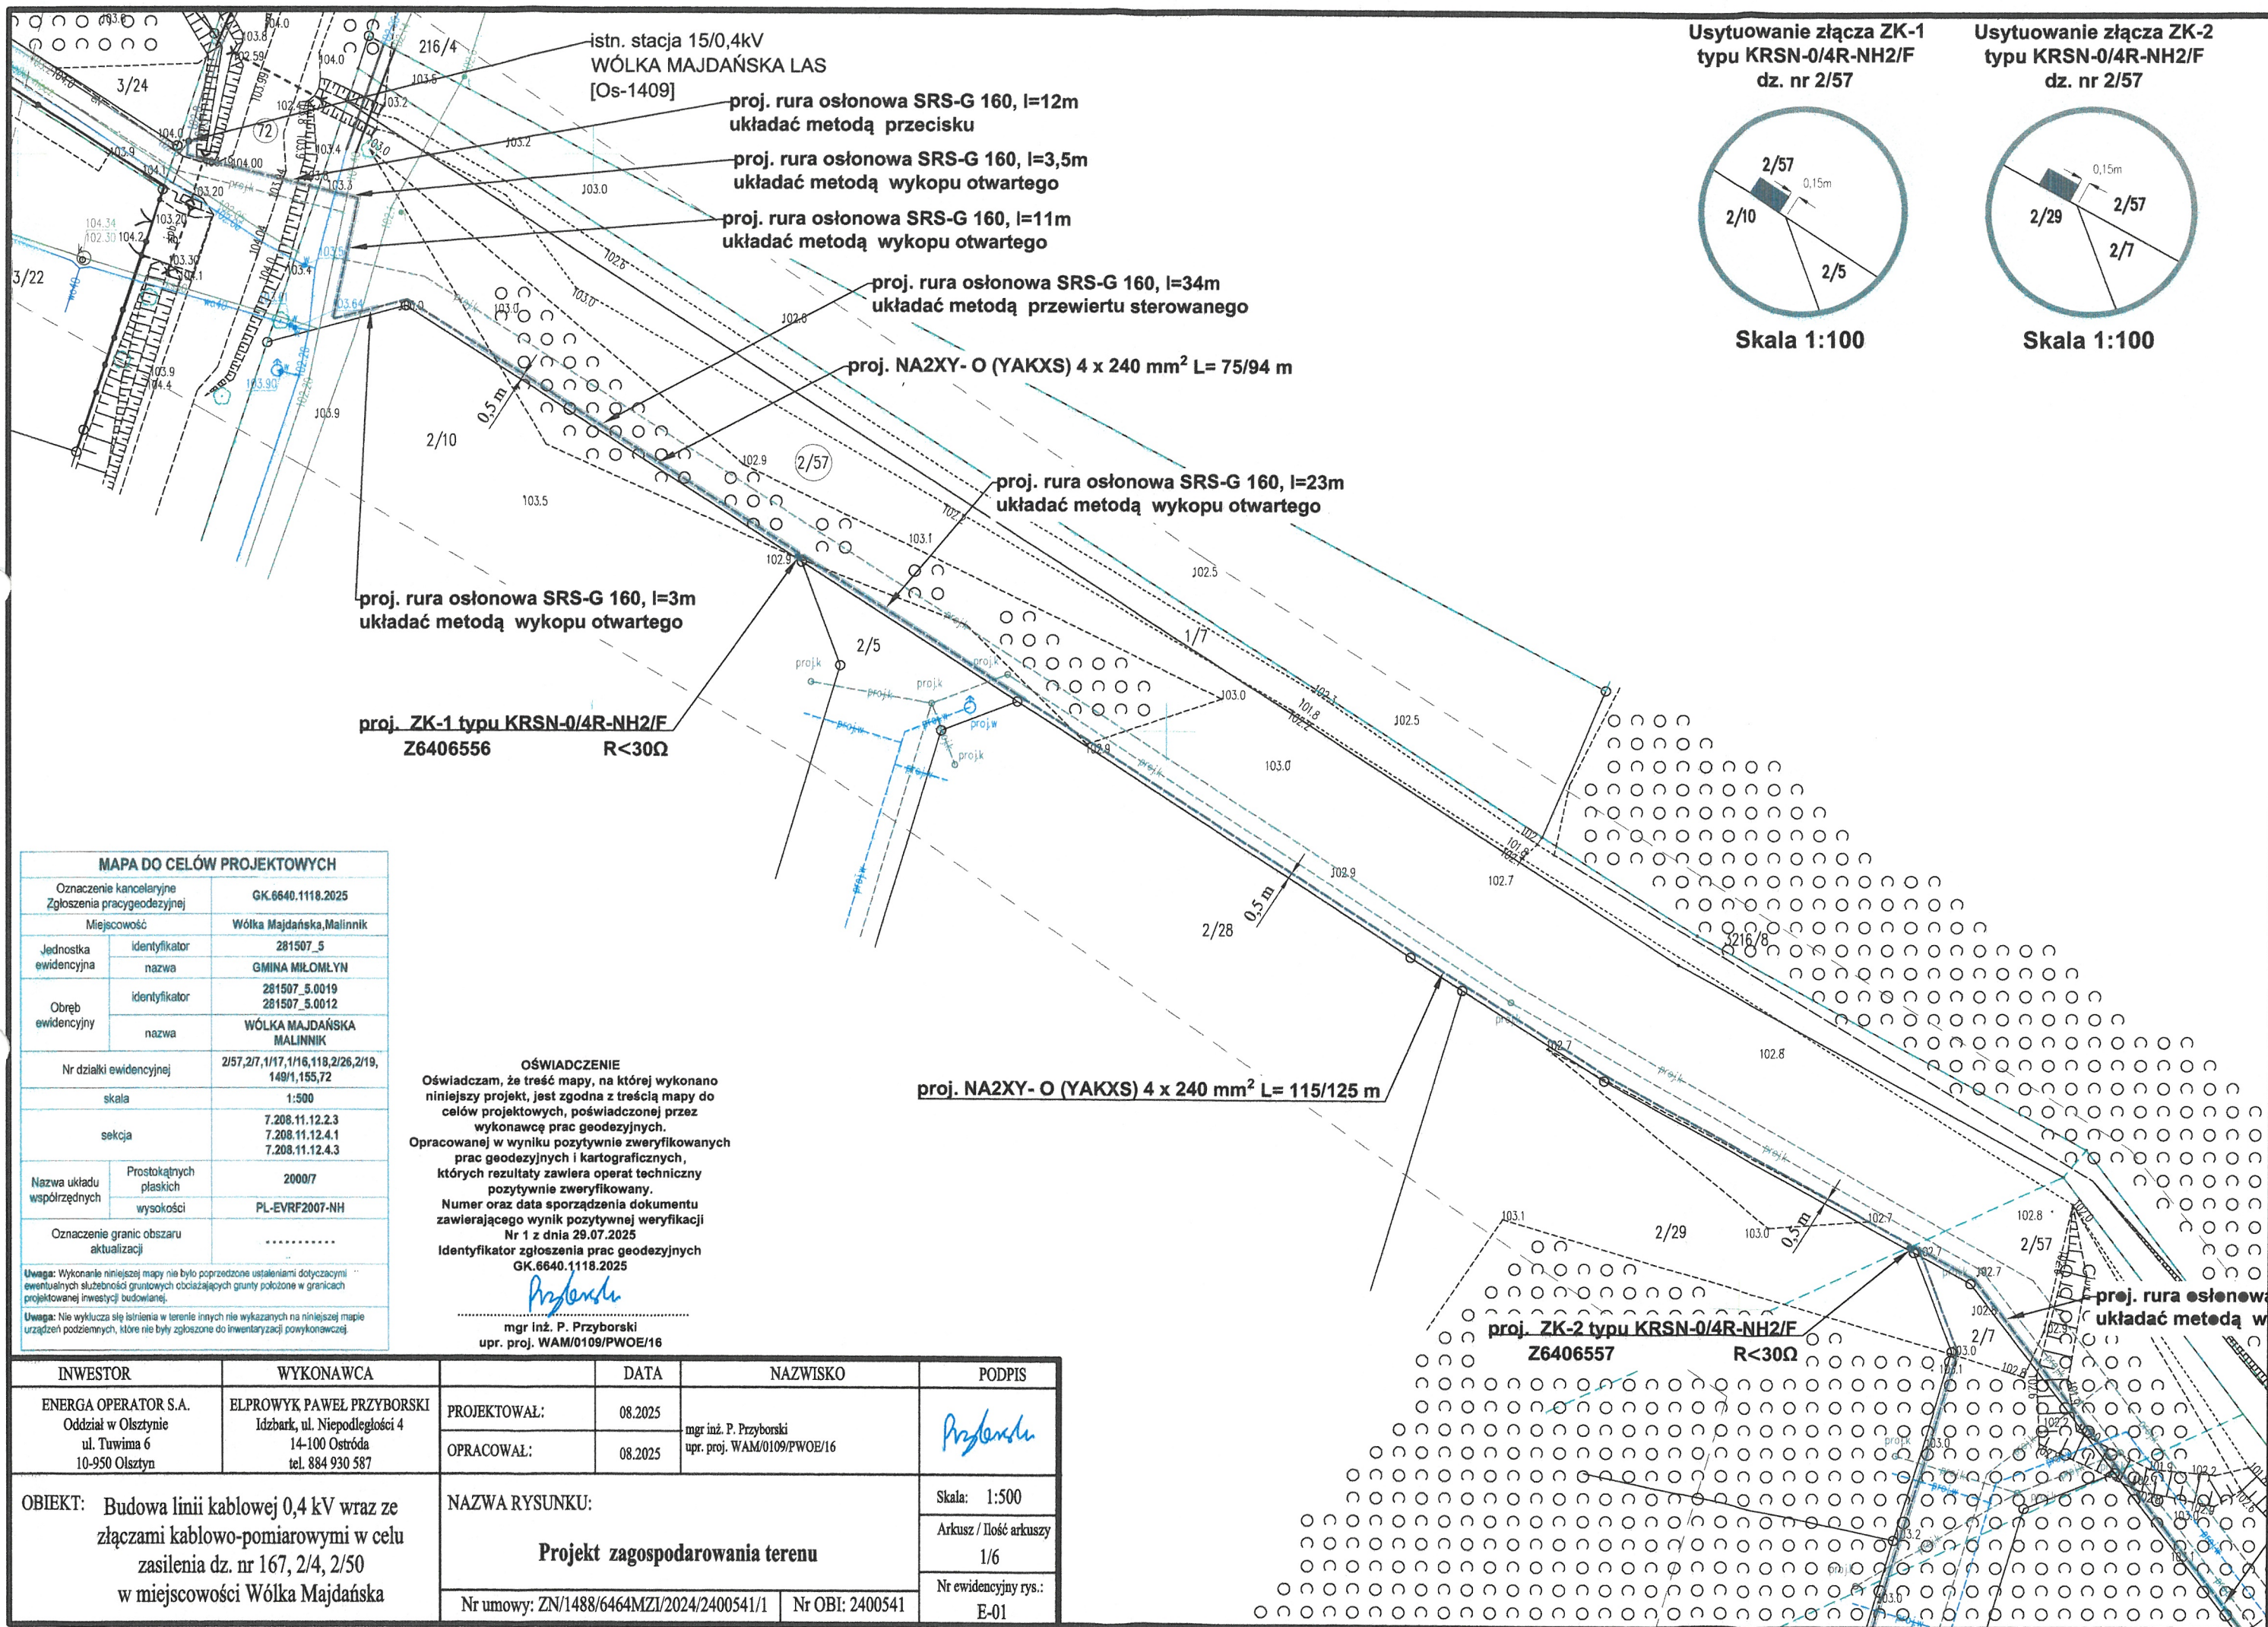

MAPA DO CELÓW PROJEKTOWYCH	
Oznaczenie kancelaryjne Zgłoszenia prac geodezyjnych	GK.6640.1118.2025
Miejscowość	Wólka Majdańska, Malinnik
Jednostka ewidencyjna	identyfikator nazwa
	281507_5 GMINA MIŁOMLYN
Obręb ewidencyjny	identyfikator nazwa
	281507_5.0019 281507_5.0012 WÓŁKA MAJDAŃSKA MALINNIK
Nr działki ewidencyjnej	2/57, 2/7, 1/17, 1/16, 118, 2/26, 2/19, 149/1, 155, 72
skala	1:500
sekcja	7.208.11.12.2.3 7.208.11.12.4.1 7.208.11.12.4.3
Nazwa układu współrzędnych	Prostokątnych płaskich wysokości
	2000/7 PL-EVRF2007-NH
Oznaczenie granic obszaru aktualizacji	-----
Uwaga: Wykonanie niniejszej mapy nie było poprzedzone ustaleniami dotyczącymi ewentualnych służebności gruntowych obciążających grunty położone w granicach projektowanej inwestycji budowlanej.	
Uwaga: Nie wyklucza się istnienia w terenie innych nie wykazanych na niniejszej mapie urządzeń podziemnych, które nie były zgłoszone do inwentaryzacji powykonawczej.	

OŚWIADCZENIE
Oświadczam, że treść mapy, na której wykonano
niniejszy projekt, jest zgodna z treścią mapy do
celów projektowych, poświadczoną przez
wykonawcę prac geodezyjnych.
Opracowanej w wyniku pozytywnie zweryfikowanych
prac geodezyjnych i kartograficznych,
których rezultaty zawiera operat techniczny
pozytywnie zweryfikowany.
Numer oraz data sporządzenia dokumentu
zawierającego wynik pozytywnej weryfikacji
Nr 1 z dnia 29.07.2025
Identyfikator zgłoszenia prac geodezyjnych
GK.6640.1118.2025

mgr inż. P. Przyborski
upr. proj. WAM/0109/PWOE/16

INWESTOR	WYKONAWCA	PROJEKTOWAŁ:	DATA	NAZWISKO	PODPIS
ENERGA OPERATOR S.A. Oddział w Olsztynie ul. Tuwima 6 10-950 Olsztyn	ELPROWYK, PAWEŁ PRZYSBORSKI Idzbańsk, ul. Niepodległości 4 14-100 Ostróda tel. 884 930 587	mgr inż. P. Przyborski upr. proj. WAM/0109/PWOE/16	08.2025		
OBIEKT: Budowa linii kablowej 0,4 kV wraz ze złączami kablowo-pomiarowymi w celu zasilenia dz. nr 167, 2/4, 2/50 w miejscowości Wólka Majdańska		NAZWA RYSUNKU: Projekt zagospodarowania terenu		Skala: 1:500 Arkusz / Ilość arkuszy 1/6 Nr ewidencyjny rys.: E-01	
		Nr umowy: ZN/1488/6464MZI/2024/2400541/1		Nr OBI: 2400541	