



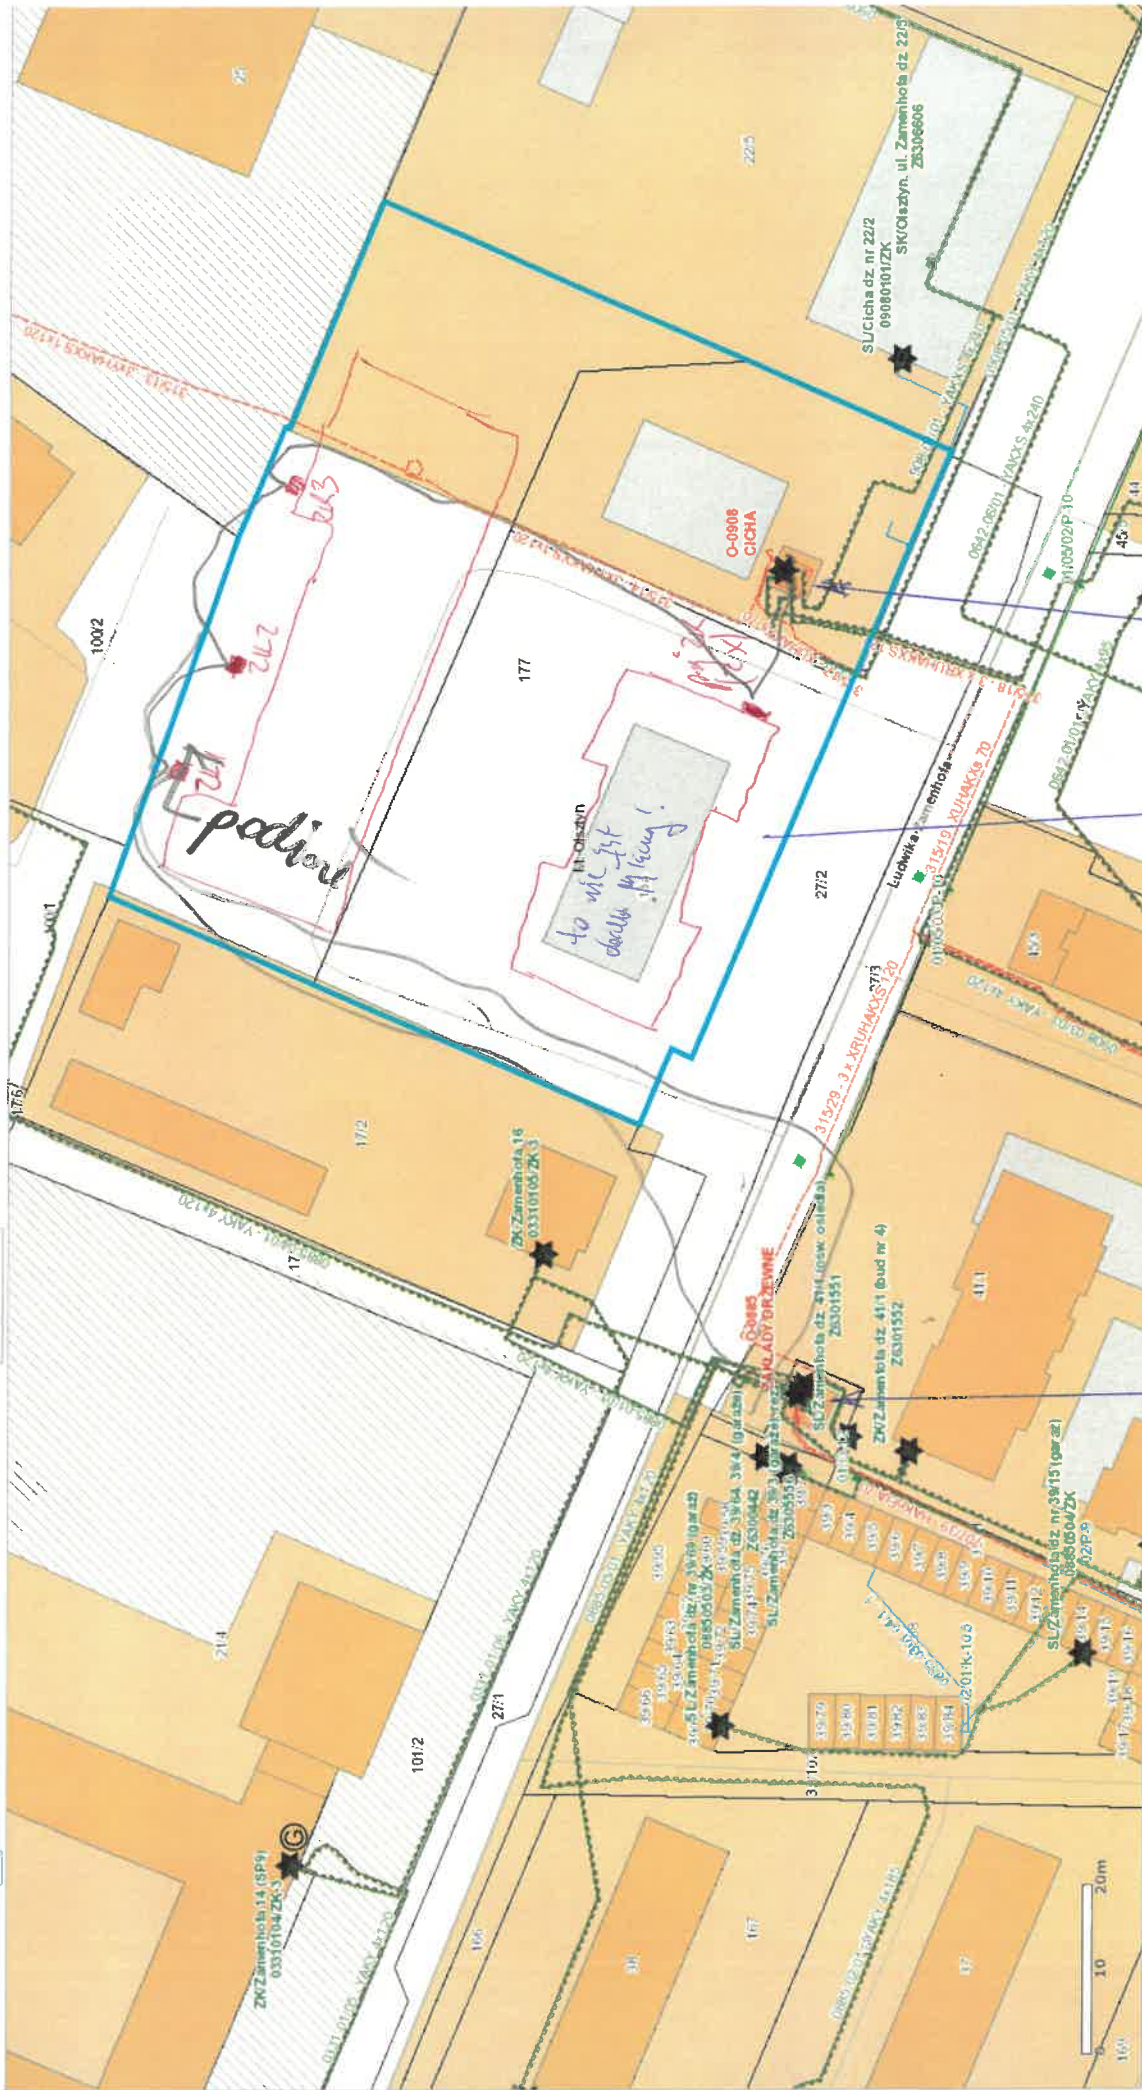


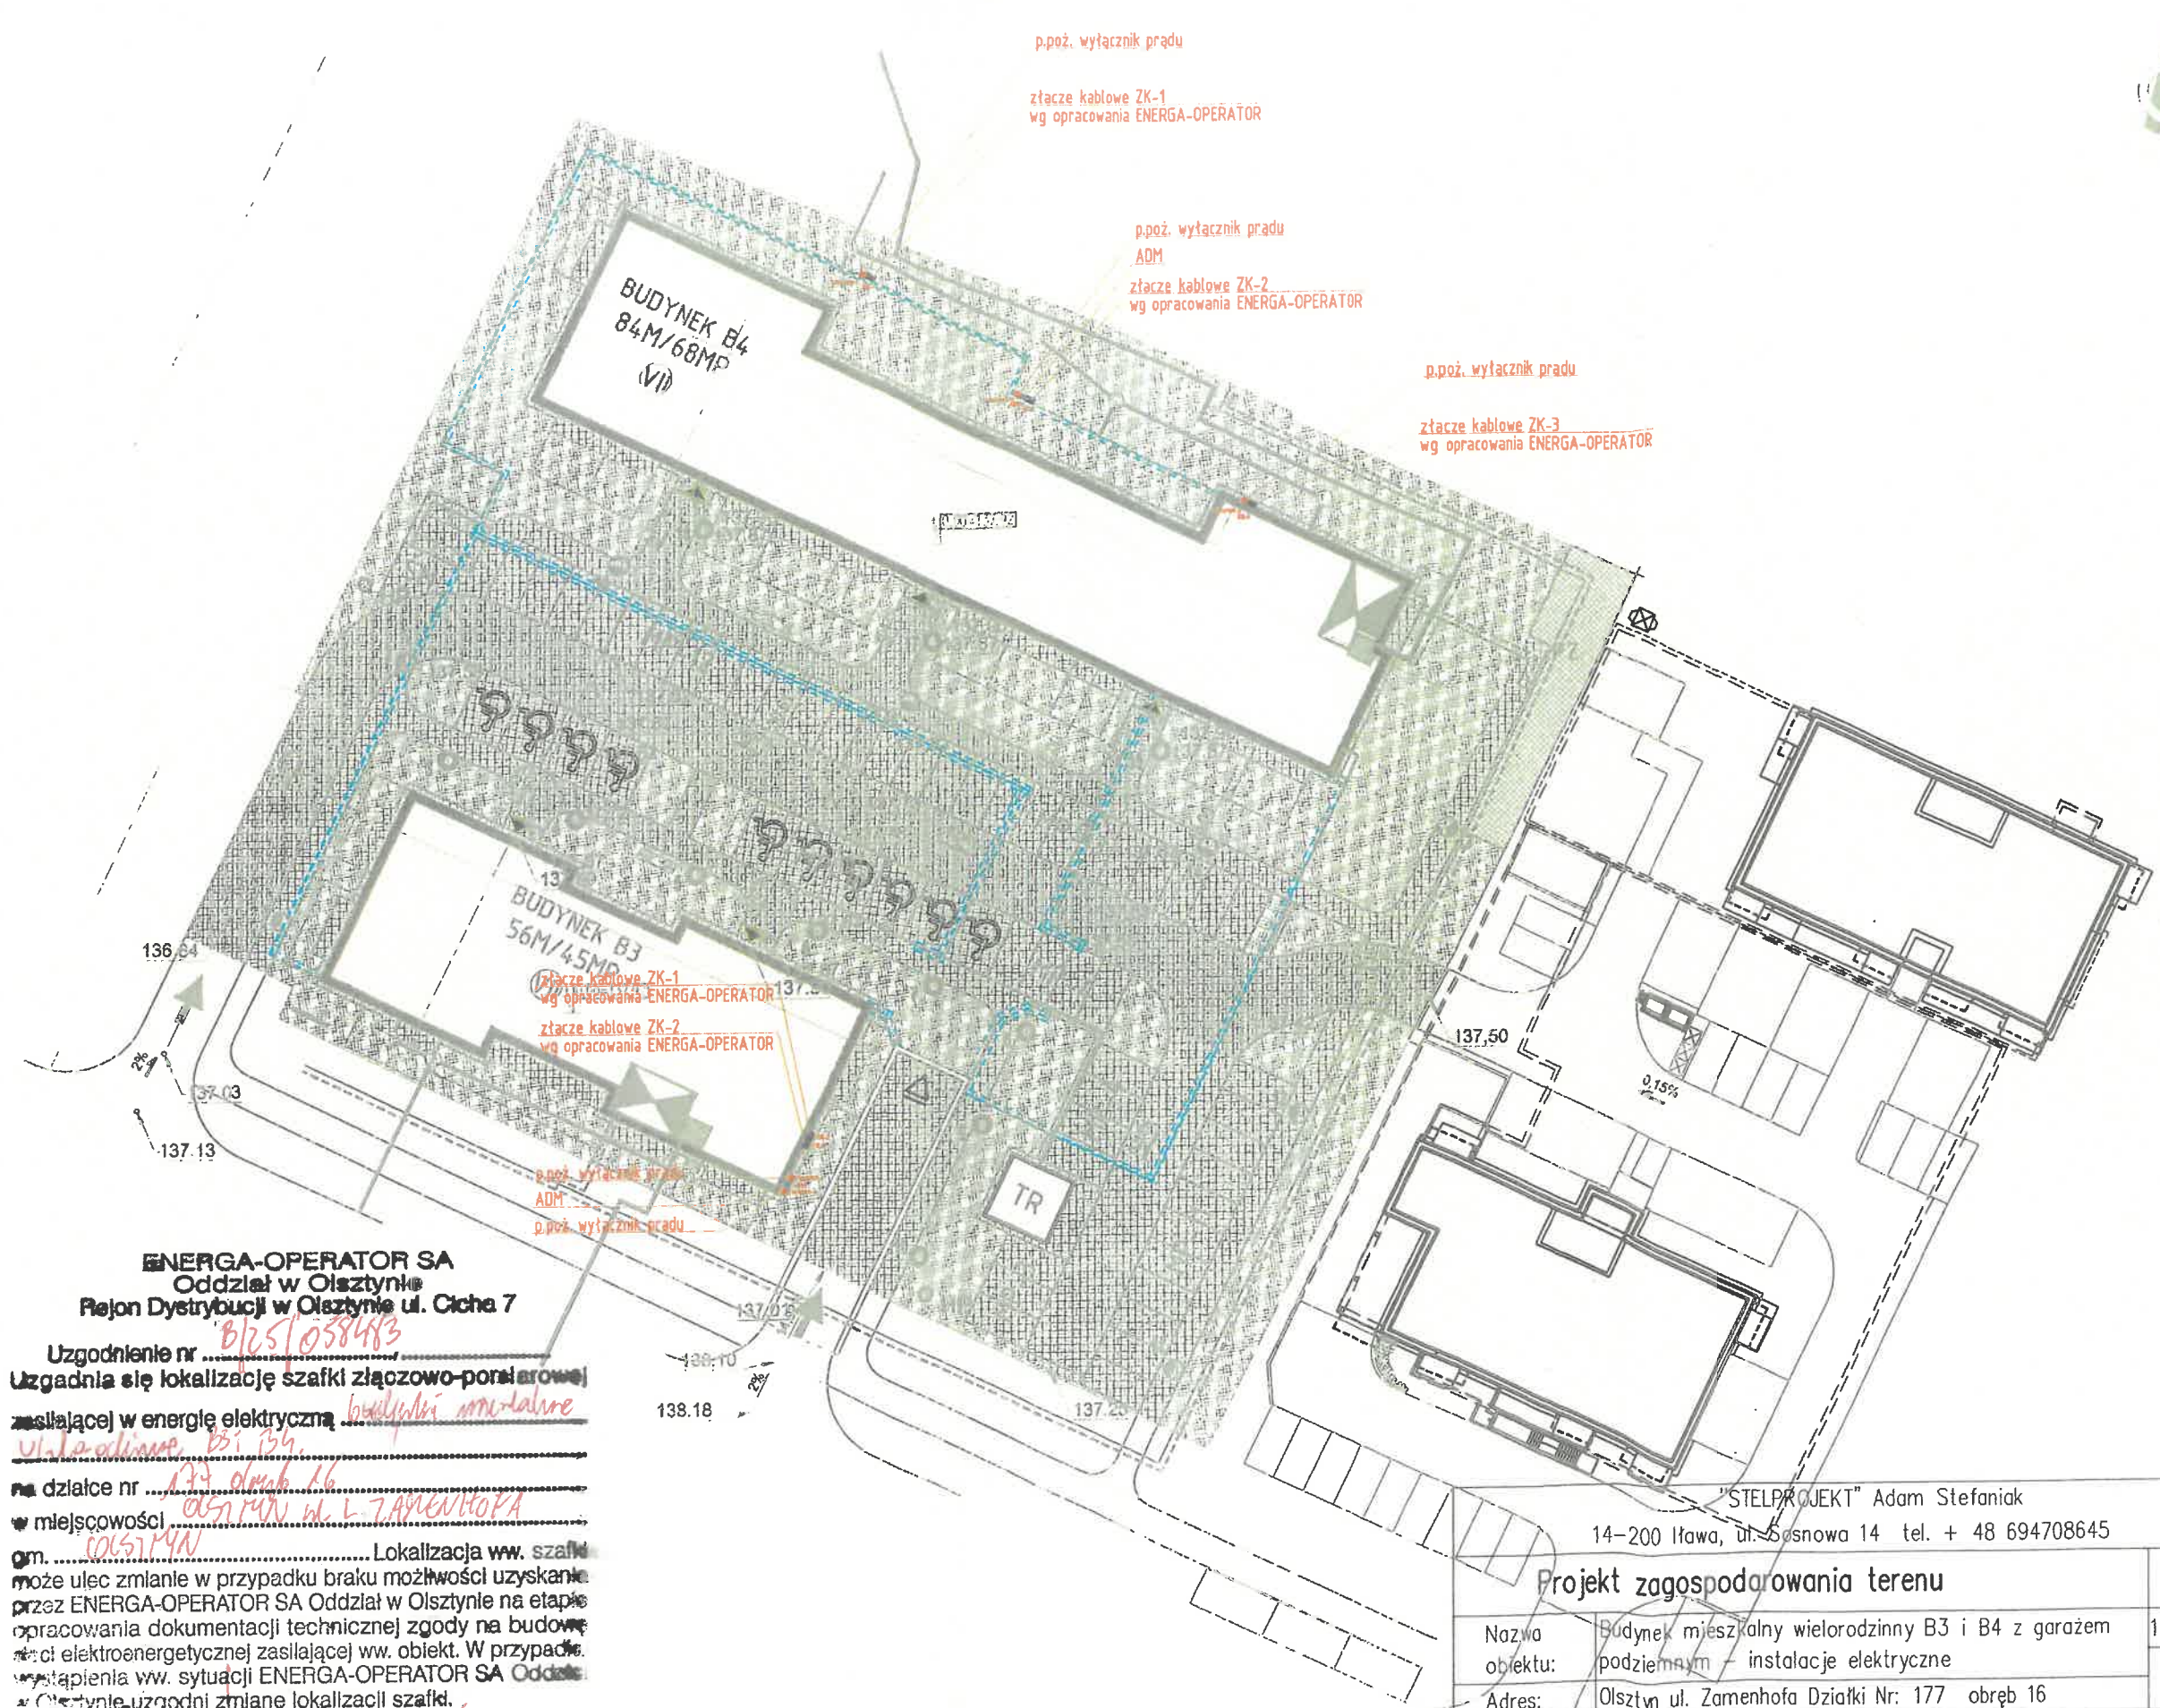

ENERGA-OPERATOR SA
 Oddział w Olsztynie
 Region Dystrybucji w Olsztynie ul. Cicha 7

Uzgodnienie nr *81251058483*
 Uzgadnia się lokalizację szafki złączowo-pomiarowej
 zasilającej w energię elektryczną *budynki mieszkalne*
ul. Zamenhova, B3, B4
 na działce nr *177 obręb 16*
 w miejscowości *Olsztyn ul. Zamenhova*
 gm. *Olsztyn*

Lokalizacja ww. szafki
 może ulec zmianie w przypadku braku możliwości uzyskania
 przez ENERGA-OPERATOR SA Oddział w Olsztynie na etapie
 opracowania dokumentacji technicznej zgody na budowę
 sieci elektroenergetycznej zasilającej ww. obiekt. W przypadku
 wystąpienia ww. sytuacji ENERGA-OPERATOR SA Oddział
 w Olsztynie uzgodni zmianę lokalizacji szafki.

Specjalista ds. Przyłączeń

Andrzej Szecki

Obserwacja osiedla
20.03.2024
godzi

"STELPROJEKT" Adam Stefaniak 14-200 Itawa, ul. Sosnowa 14 tel. + 48 694708645	
Projekt zagospodarowania terenu	
Nazwa obiektu:	Budynek mieszkalny wielorodzinny B3 i B4 z garażem podziemnym – instalacje elektryczne
Adres:	Olsztyn ul. Zamenhova Działki Nr: 177 obręb 16
Projektant:	inż. Adam Stefaniak upr. WAM/0168/POOE/04
1:500	
10.02.2026	
1	

This architectural site plan depicts a residential development. The central focus is on two buildings: **BUDYNEK B4** (84M/68M) and **BUDYNEK B3** (56M/45M). The plan is heavily detailed with landscaping, including numerous trees, shrubs, and lawn areas. It also shows extensive infrastructure such as roads, paths, and utility lines. Various annotations and labels are present throughout the drawing, including room numbers (e.g., 16, 17, 18, 821,

Oświadczam, że niniejszy dokument został opracowany w wyniku prac geodezyjnych i kartograficznych, których rezultaty zostały oparte technicznie pozytywnie zweryfikowane. Oświadczam, że jestem świadomy odpowiedzialności karnej za złożenie fałszywego oświadczenia.	
Identyfikator zgłoszenia prac geodezyjnych	GGR.6642.1.1761.2625
Organ służby geodezyjnej, który otrzymał zgłoszenie	Prezydent Miasta
Wykonawca prac geodezyjnych	GEOD. STYCHA GRODECKI WOPR Polskiej Republiki GGR.6642.1.1761.2625, 26952 z dnia 22.10.2025
Inne i nazwisko oraz nr uprawnień zawodowych inżyniera p.k.	Oznaczenie Kieruj Upr. zw. z 23498

-  - proj. przyłącza wodociągowe
- - proj. przyłącze kanalizacji sanitarnej
-  - proj. sieć kanalizacji deszczowej
- - proj. przebudowa sieci ciepłowniczej

- prz. rezerwa tetenu dla przyłączy ciepłowniczych (opracowanie MPEC)
- projektowany kabel nN 0,4kV
- projektowana rura ostonowa
- prz. rura RHDPPE 110 - kanalizacja podziemna na potrzeby
- zasilania stacji ładowania samochodów elektrycznych na parkingu zewnętrznym

1. CUT LED 4kW 4000K T4 - zestaw oświetleniowy aluminiowy anodowany wykonany z profilu o wysokości 6m z wysięgnięciem pojedynczym o długości 0,8 m, kął nachylenia wysięgnika 0 stopni z modułem LED max 55W
nr słupa 11, 12, 14, 16, 19
1. CUT LED 2kW 4000K SP - zestaw oświetleniowy aluminiowy anodowany wykonany z profilu o wysokości 6m z wysięgnięciem pojedynczym o długości 0,8 m, kął nachylenia wysięgnika 0 stopni z modułem LED max 28W
nr słupa 1, 2, 13
1. Simple CUT LED 4000K - słup aluminiowy o przekroju czworokątnym o całkowitej wysokości 0,7 metra anodowany. Profil słupa w postaci prostokąta o wymiarach 80x150mm. Całkowita moc oprawy przy temperaturze barwowej 4000K wynosi 12W
nr słupa 3, 4, 5, 6, 7, 8, 9, 10, 15, 17, 18

LEGENDA

-  - teren objęty wnieskiem - granica oddziaływania
-  - nieprzekraczalna linia zabudowy
-  - projektowane budynki mieszkalne wielorodzinne
-  - projektowane garaże podziemne
-  - projektowane miejsca postojowe
-  - projektowane ciągi pieszo-jazdne i zjazdy do garaży
-  - projektowane chodniki
-  - projektowany plac zabaw
-  - teren biologicznie czynny
-  - projektowane ławki
-  - projektowany murek
-  - projektowany śmiełnik
-  - trasa/traszka
-  - zjazd na działkę (obsługa komunikacyjna)
-  - projektowane wejścia do budynków
-  - wjazd do hal garażowych
-  - lokalizacja węzła ciepła
-  - przewidywana lokalizacja przyłtacy wody
-  - drogi i drożca pożarowe

Oświadczam, że treść mapy, na której wykonano niniejszy projekt, jest zgodna z treścią, poświadczoną przez wykonawcę, mapy do celów projektowych, opracowanej w wyniku pozytywnie zweryfikowanych prac geodezyjnych.

Protokół weryfikacji Nr GGN.6642.1.1103.2025_20059 z dnia 22.10.2025 r.

**SŁAWOMIR
JERZY
PIECHOTA**

Cyfrowo podpisane przez
SŁAWOMIR JERZY PIECHOTA
DN: cn=SŁAWOMIR JERZY
PIECHOTA, o=PL
Data: 2025.12.21 09:41:28 +0100

mgr inż. Sławomir Piechota
WAM/0044/PWOS/11


		
Pracownia Projektowa "IPB" Sp. z o. o. ul. Lubawska 3, 14-200 ŁAWA, tel. 89 644 90 18, projekt@ipblawa.com.pl		
INWESTOR	ŁAWSKIE PRZEDSIĘBIORSTWO BUDOWLANE "IPB" Sp. z o.o. ul. Lubawska 3, 14-200 ŁAWA	
ADRES INWESTYCJI	OLSZTYN, ul. Zamenhofs Działki Nr: 60/2 obręb 14, 27/3, 27/2, 177, 100/2, 25 obr. 16	
PROJEKT TECHNICZNY		
BRANŻA	SANITARNA – INSTALACJE ZEWNĘTRZNE	BRANŻA: SANITARNA
NAZWA ZAMIERZENIA BUDOWLANEGO	BUDOWA BUDYNKÓW MIESZKALNYCH WIELORODZINNYCH 83 B-4 z GARAZAMI PODZIEMNYMI	SKALA 1:500
NAZWA OBIEKTU BUDOWLANEGO	PRZYLĄCZA WÓD-KAN., KANALIZACJI DESZCZOWEJ, BUDOWA SIECI KANALIZACJI DESZCZOWEJ I PRZEBUDOWA SIECI CIEPŁOWNICZEJ	DATA SPORZĄDZENIA: 22.10.2025r.
TYTUŁ RYSUNKU	PLAN SYTUACYJNY PRZEBUDOWA SIECI CIEPŁOWNICZEJ	
PROJEKTANT	mgr inż. Stawomir Piechoła Upr. WAM/0044/PWOS/11, specjalność instalacyjna	
SPRAWDZAJĄCY	mgr inż. Tomasz Baranowski Upr. WAM/0033/PWOS/14, specjalność instalacyjna	

istn. stacja transf. 15/0,4kV
"Cicha" [O-0908]

istn. transf. 160kVA
proj. transf. 630kVA
15,75/0,42kVA Dyn5

istn. 2x 4x NHXH 1x240mm²

istn. rozdzielnica nN typu RNW

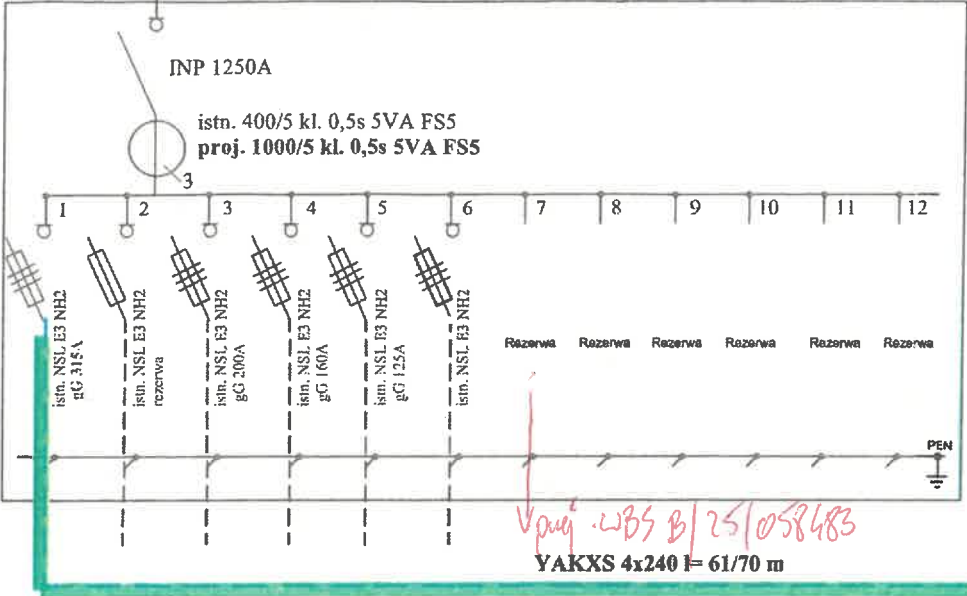


istn. stacja transf. 15/0,4kV
"Cicha Hotel" [O-0642]


transf. 630kVA

istn. 2x 4x NHXH 1x240mm²


istn. rozdzielnica nN
typu RNW

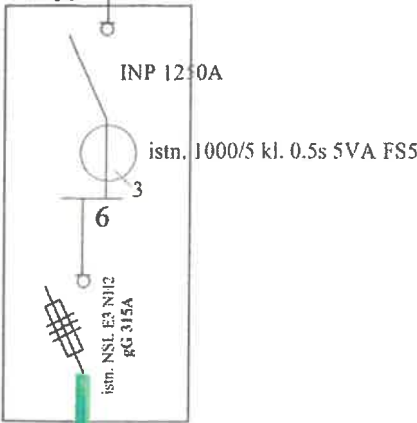

Z6306606
złącze kablowe nr 1
KRSN-00/4R-NH2/F
na dz. 22/5

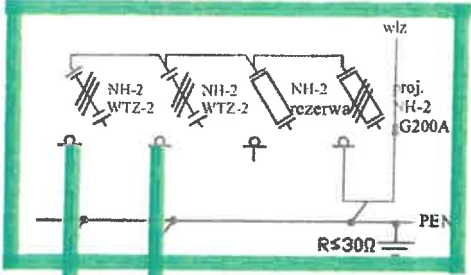

Z6306607
złącze kablowe nr 2
KRSN-00/4R-NH2/F
na dz. 22/5

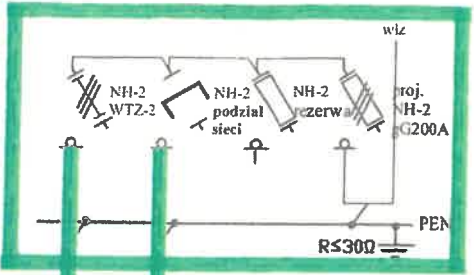

YAKXS 4x240mm²
I=72/82m

PRZEDSIĘBIORSTWO USŁUGOWE
ELEKTRA
Aneta Krzemińska
ul. Czarnieckiego 63/37, 14-100 Ostróda
NIP 7412447856, REGON 529899206
tel. 519 804 310, e-mail: elektraostroda@wp.pl

**DOKUMENTACJA
POWYKONAWCZA**

1 etap realizacji

OBI 2402460

ELHANT
SEBASTIAN ŻMUDA
ul. Żołnierska 22/6, 10-561 Olsztyn

PROJEKTY, NADZORY,
OBSŁUGA INWESTYCJI

OBIEKT:	Sieć elektroenergetyczna nN kablowa w Olsztynie, ul. Zamenhofa/ Cicha	Branża: ELEKTRYCZNA
TYTUŁ RYSUNKU:	Schemat ideowy zasilania	Data: 02.2025r.
PROJEKTOWAŁ:	mgr inż. Sebastian Żmuda upr. nr WAM/0080/PWOE/13	Skala: b/s
SPRAWDZIŁ:	inż. Sylwester Rączkiewicz upr. nr bud. 104/89/OL	Nr rys.: E-2


MAPA DO CELÓW PROJEKTOWYCH	
ARKUSZ NR 1 z 1	
Oznaczenie kancelaryjne zgłoszenia	GGN.6642.1.1281.2024
Jednostka ewidencyjna	286201_1
Obwód ewidencyjny	M. Olsztyn
Identyfikator nazwa	286201_1.0016
Identyfikator nazwa	Olsztyn 0016
Skala mapy	1:500
Nazwa układu współrzędnych	2000 strefa 7
Numer goda	PL-EVRF2007-NH
Oznaczenie granic obszaru, który był przedmiotem aktualizacji	Mapa została wykonana bez ustalenia występowania w sąsiedztwie gruntów służących gruntowych.
Sposób wykonania mapy	Mapa powstała na podstawie bezpośrednich pomiarów sytuacyjno-wysokościowych oraz danych otrzymanych z PZGIK.
Nie wyklucza się istnienia w terenie innych, nie wykazanych na niniejszej mapie urządzeń podziemnych, które nie były zgłoszone do inwentaryzacji.	Treść mapy w zakresie konturów użytków gruntowych i konturów klas gleboznawczych jest zgodna z treścią mapy ewidencyjnej.
UWAGA: punkty osnowy geodezyjnej - prawnie chronione na podstawie art. 15 ustawy z dnia 17 maja 1989r. Prawo geodezyjne i kartograficzne	Brak w zakresie opracowania.
UWAGA: granice oznaczone kolorem żółtym nie spełniają wymagań dokładnościowych według obowiązujących standardów technicznych.	
GEODETA mgr inż. Emil Rutkowski upr. zaw. nr 23524 05.02.2025r.	GEO-SZKIC Michał Prusik ul. Kołobrzeska 6 lok. 67, 10-443 Olsztyn NIP: 739 334 18 41, REGON: 281401764 tel: 730 243 243, biuro@geo-szkic.pl
Imię i nazwisko, nr uprawnień oraz data i podpis geodety uprawnionego	Pieczęćka firmowa

Teren w budowie


Oświadczam, że niniejszy dokument został opracowany w wyniku prac geodezyjnych i kartograficznych, których rezultaty zawiera operat techniczny pozytywnie zweryfikowany. Jestem świadomy odpowiedzialności kamej za dożenie fałszywego oświadczenia.

dentyfikator zgłoszenia prac geodezyjnych	GGN.6642.1.1281.2024
Organ służby geodezyjnej, który otrzymał zgłoszenie	PREZYDENT OLSZTYNA
Wykonawca prac Geodezyjnych	GEO-SZKIC Michał Prusik
Nr oraz data sporządzenia dokumentu zawierającego wynik pozytywnej weryfikacji	Protokół Weryfikacji GGN.6642.1.1281.2024_18852 z dnia 20.02.2025 r.
Imię i nazwisko oraz nr uprawnień zawodowych kierownika prac	mgr inż. Emil Rutkowski upr. zaw. nr 23524

Oświadczam, że treść mapy, na której wykonano niniejszy projekt jest zgodna z treścią mapy do celów projektowych poświadczoną przez wykonawcę prac geodezyjnych; identyfikator ewidencyjny materiału zasobu :
GGN.6642.1.1281.2024_18852 z dnia 20.02.2025r.
Sebastian Żmuda

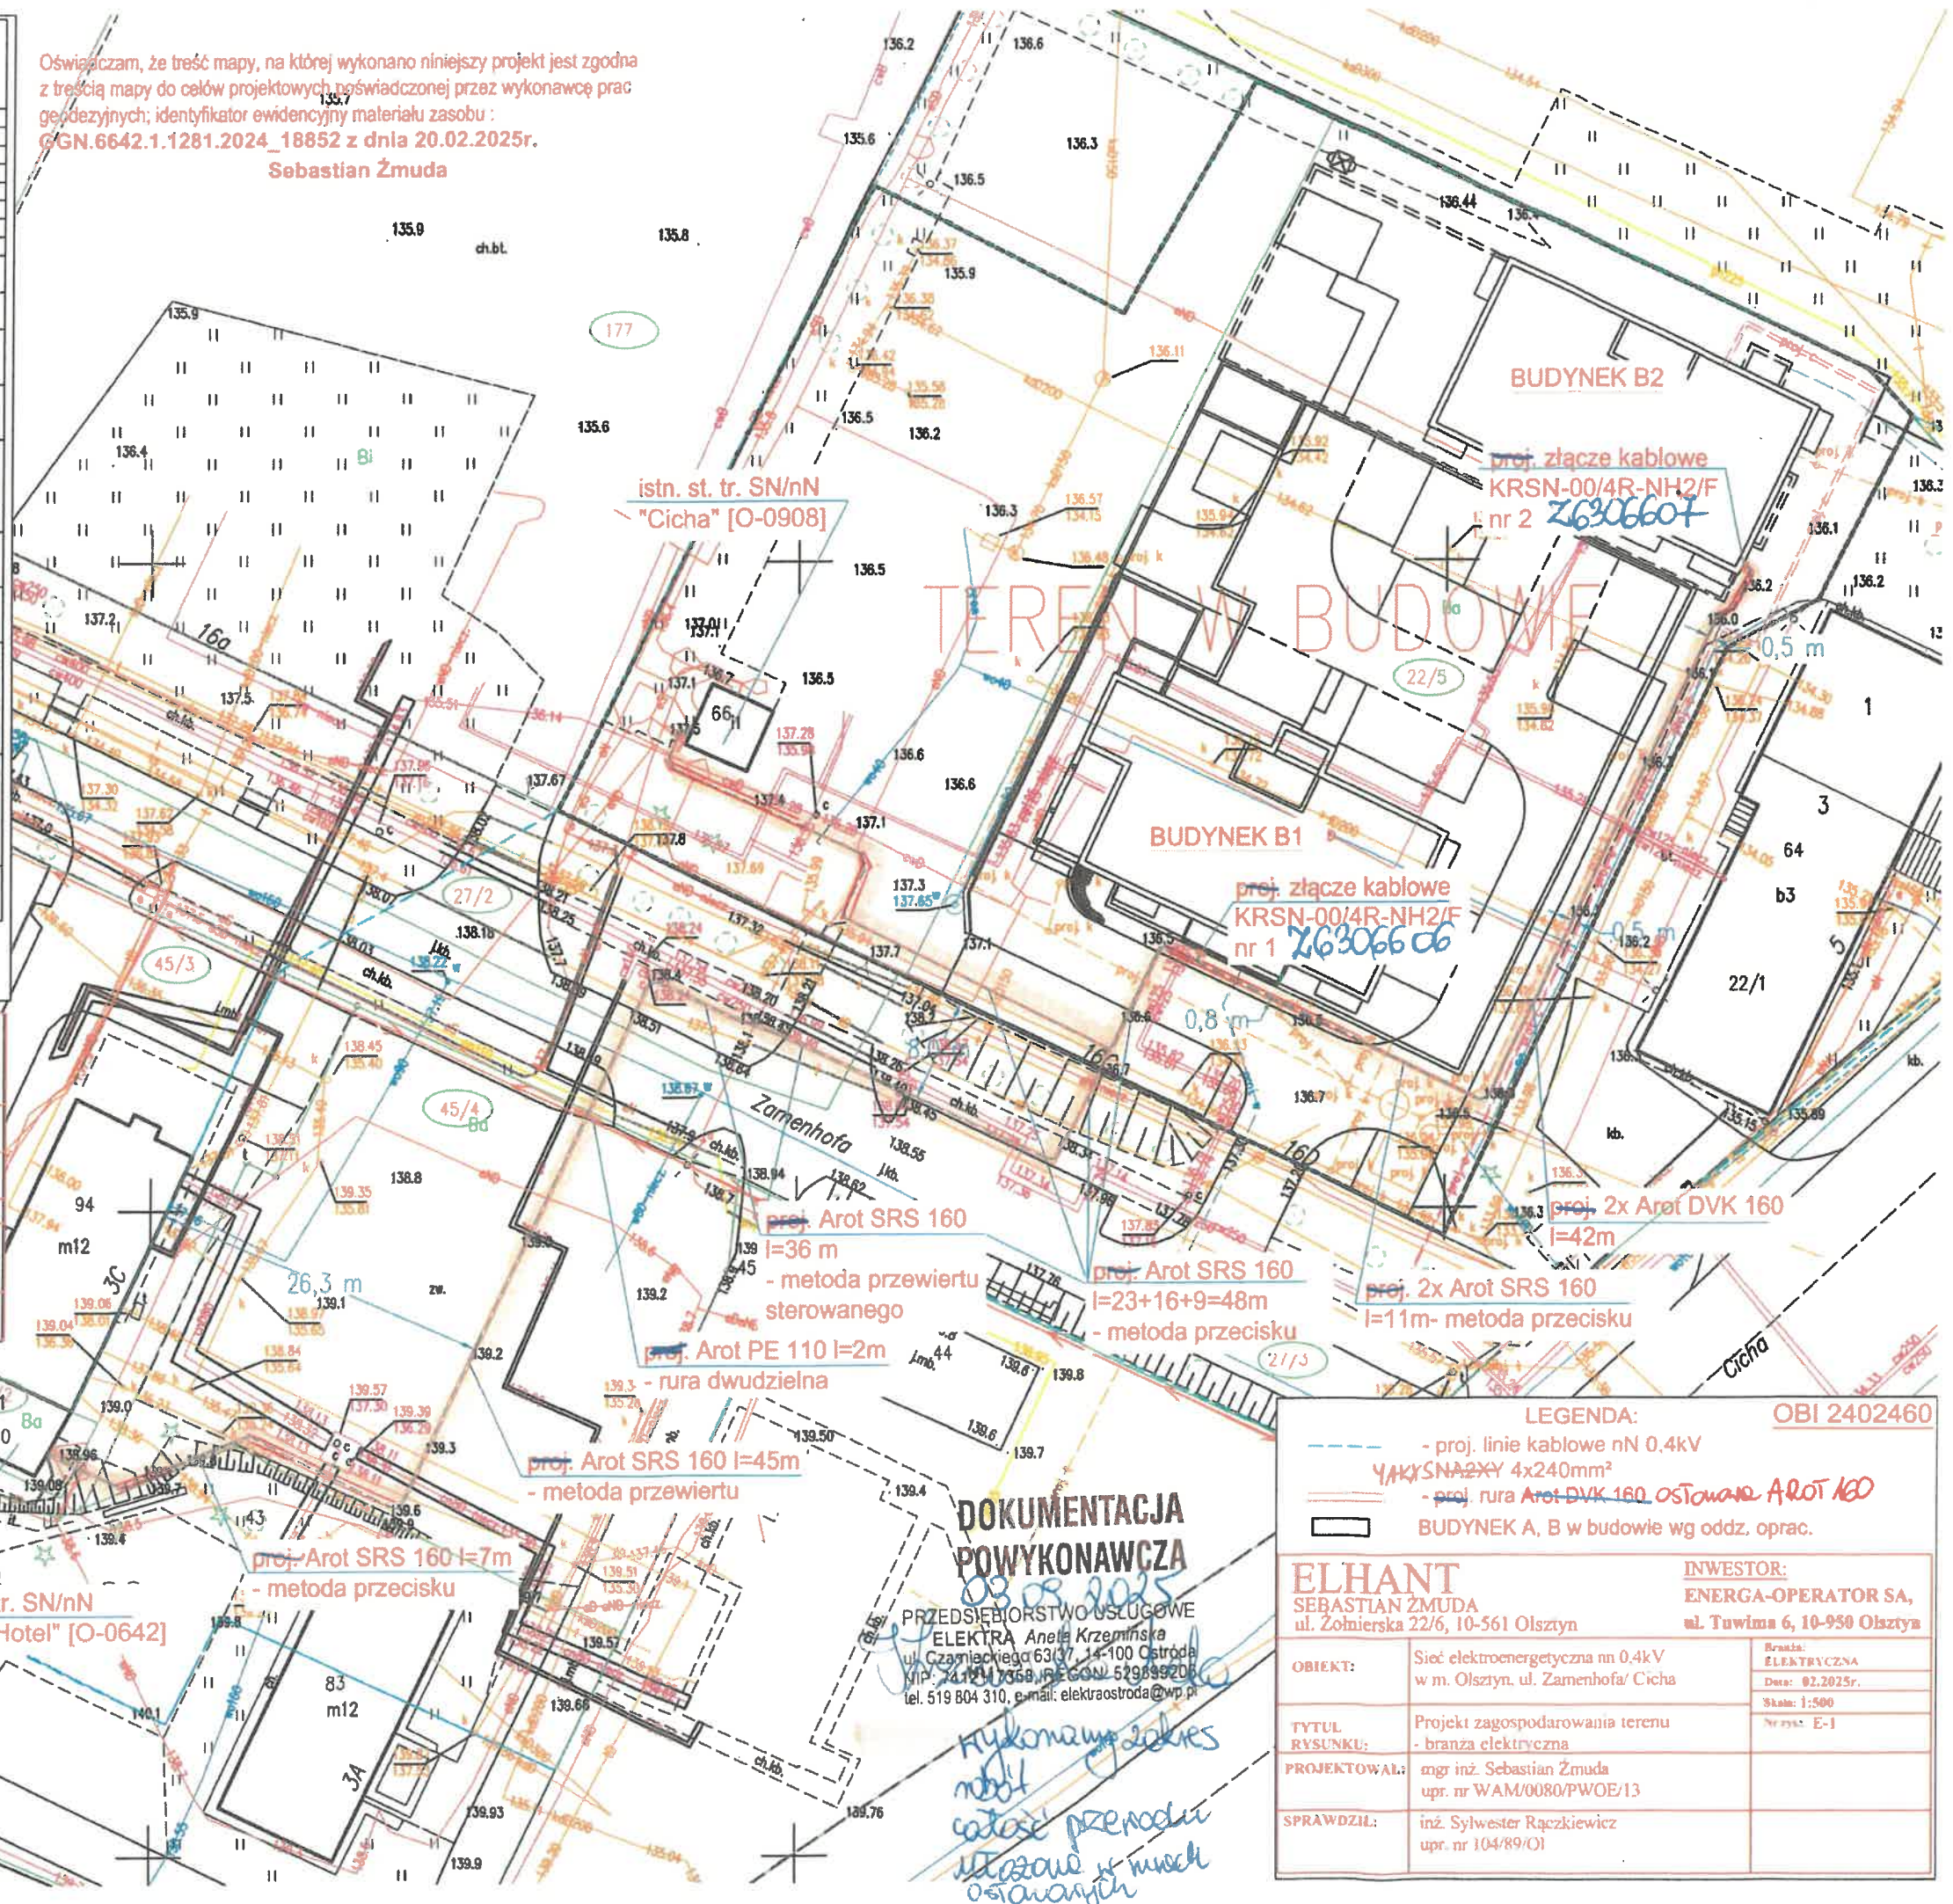

LEGENDA:		OBI 2402460
- proj. linie kablowe nN 0,4kV		
YAKXSNA2XY 4x240mm ²		
- proj. rura Arot DVK 160 oślowana Arot 160		
BUDYNEK A, B w budowie wg oddz. oprac.		
ELHANT		
SEBASTIAN ŻMUDA ul. Żołnierska 22/6, 10-561 Olsztyn		INWESTOR: ENERGA-OPERATOR SA, ul. Tawima 6, 10-950 Olsztyn
OBIKT:	Sieć elektroenergetyczna nn 0,4kV w m. Olsztyn, ul. Zamenhofa/ Cicha	Strona: ELEKTRYCZNA Data: 02.2025r. Skala: 1:500 Nr rys. E-1
TYTUL RYUNKU:	Projekt zagospodarowania terenu - branża elektryczna	
PROJEKTOWAŁ:	mgr inż. Sebastian Żmuda upr. nr WAM/0080/PWOE/13	
SPRAWDZIŁ:	inż. Sylwester Rączkiewicz upr. nr 104/89/OI	

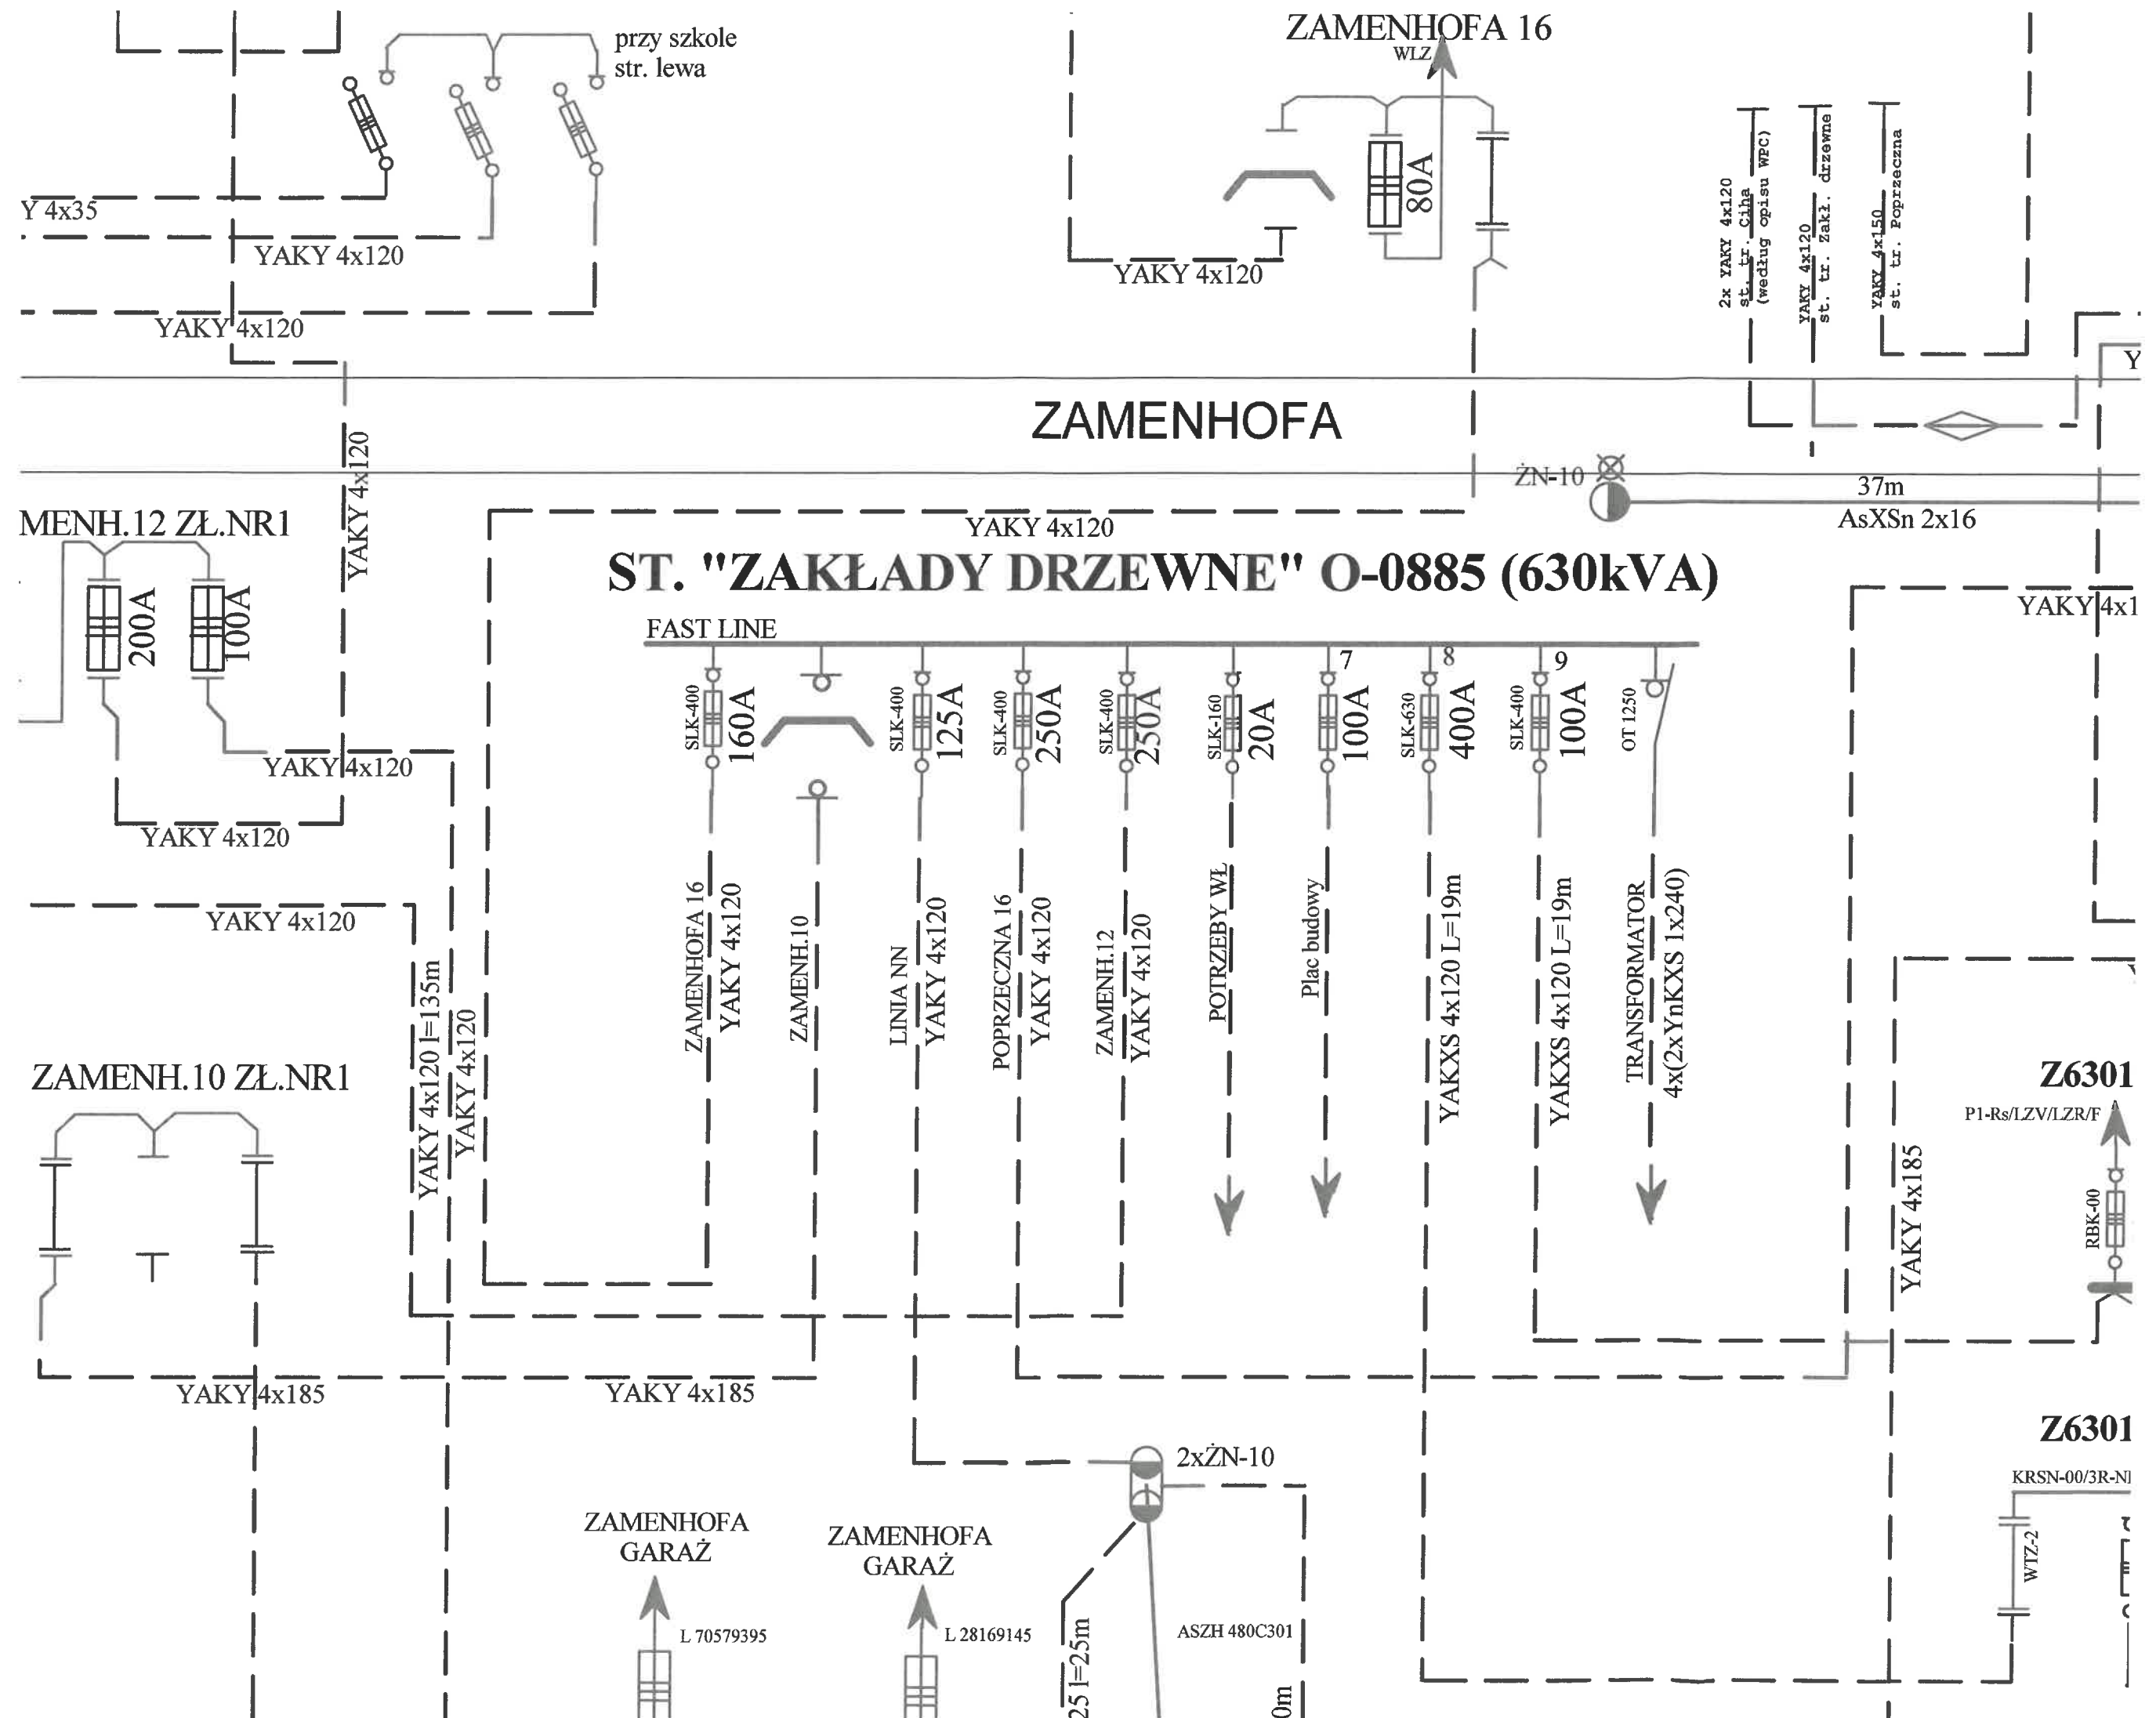

0-0908

0-0908

↑

