


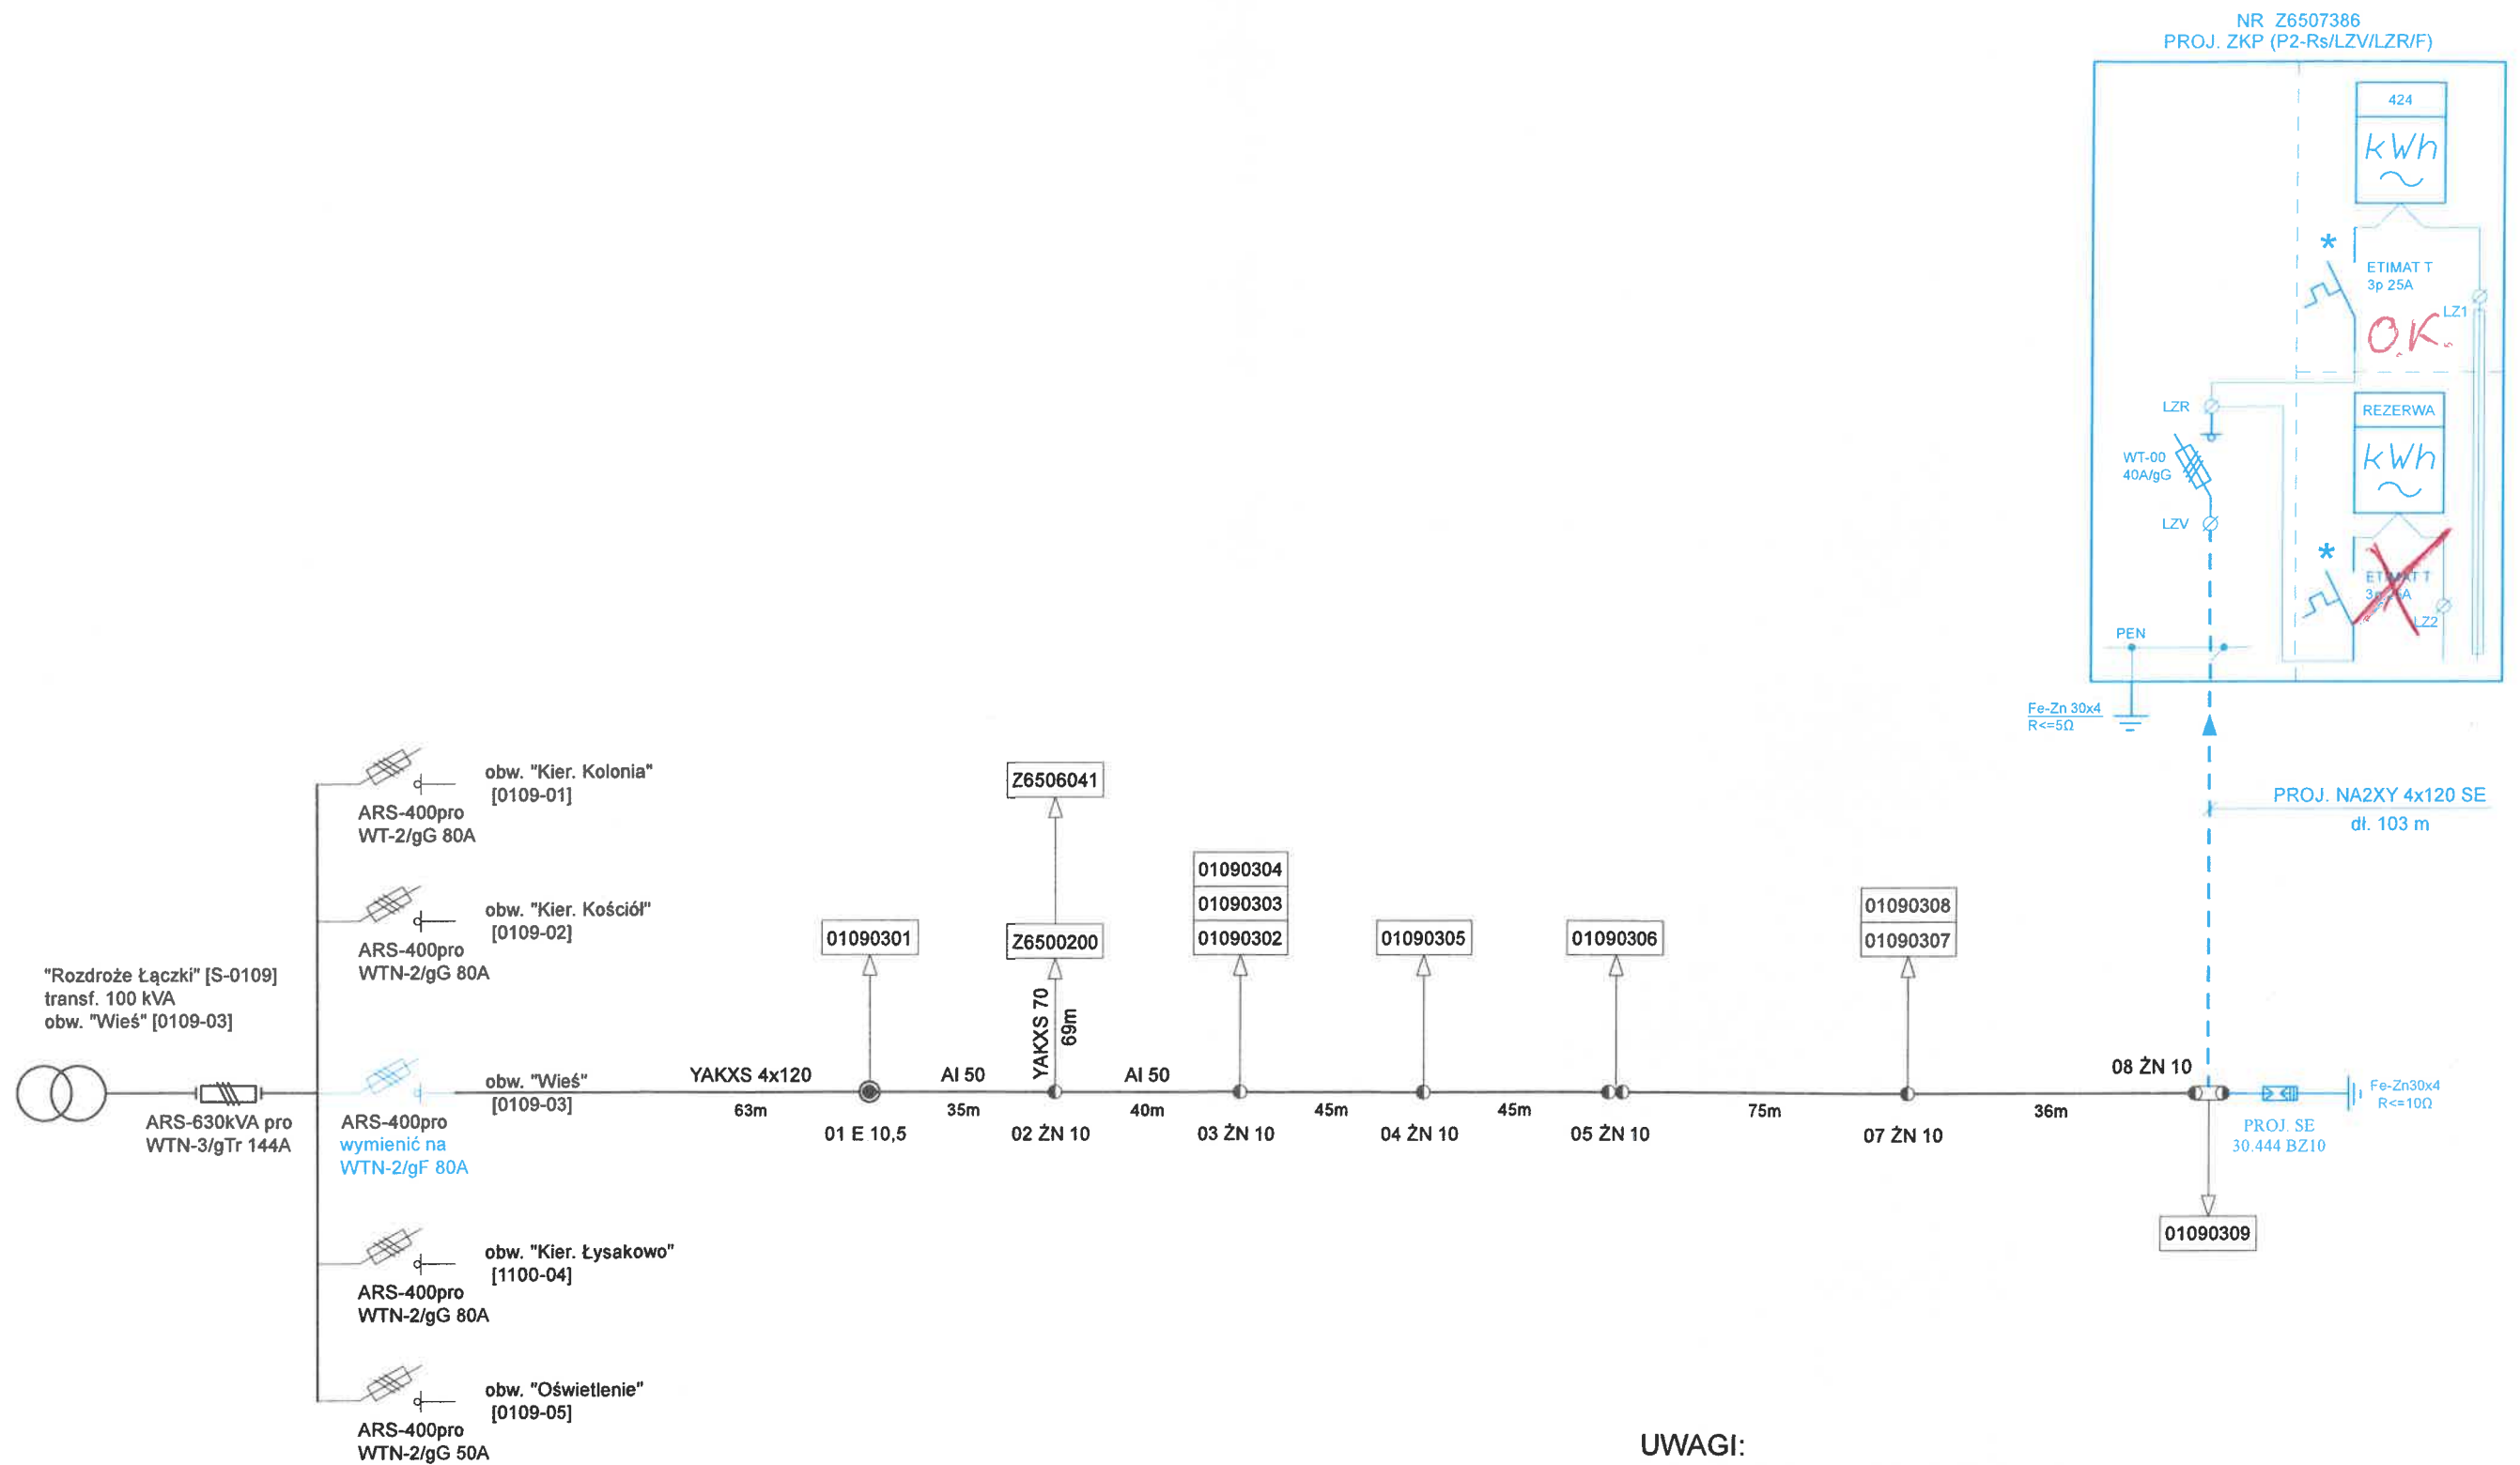

UWAGI:

- Oprzewodowanie wykonać przewodem LgY 10mm²
- * Przystosować do plombowania

PROJEKTOWANIE I NADZÓR ELEKTRYCZNY		
Temat:	Przylącze kablowe n. n. 0,4 kV.	
Adres:	Rozdroże, dz. nr 19-424 obr. Olszewo.	OBI 2502772
Inwestor:	Energa - Operator S. A. Oddział w Olsztynie 10-950 Olsztyn, ul. Tuwima 6	Rys. nr 2
Branża:	Elektryczna	Data: 11.2025
Treść:	Schemat ideowy złącza	Skala:
Projektował:	mgr inż. Grzegorz Sędiak, upr. bud. Nr 131/88/OL, 140/89/OL §2 ust. 1 p. 1, §5 ust. 1, §7, §13 ust. 1. p. 4d	<i>G. Sędiak</i>

Oświadczam, że treść mapy, na której wykonano niniejszy projekt jest zgodna z treścią mapy powstałej w wyniku pracy geodezyjnej przyjętej do PODK w Nidzicy pozytywnie zweryfikowanej protokołem nr G.6642.1.1066.2025_1 z dnia 26.11.2025 r.

PROJ. NA2XY SE 4x120 - 87m/103m
DVK110 - 79m wykop


SRS 110 - 8m
przecisk

PROJ. ZKP
P2-Rs/LZV/LZR/F

PROJ. SE 30.444 BZ10
 $R \leq 10 \Omega$

istn. LNN typu
4xA1 50 mm²

Szczegół lokalizacji złącza

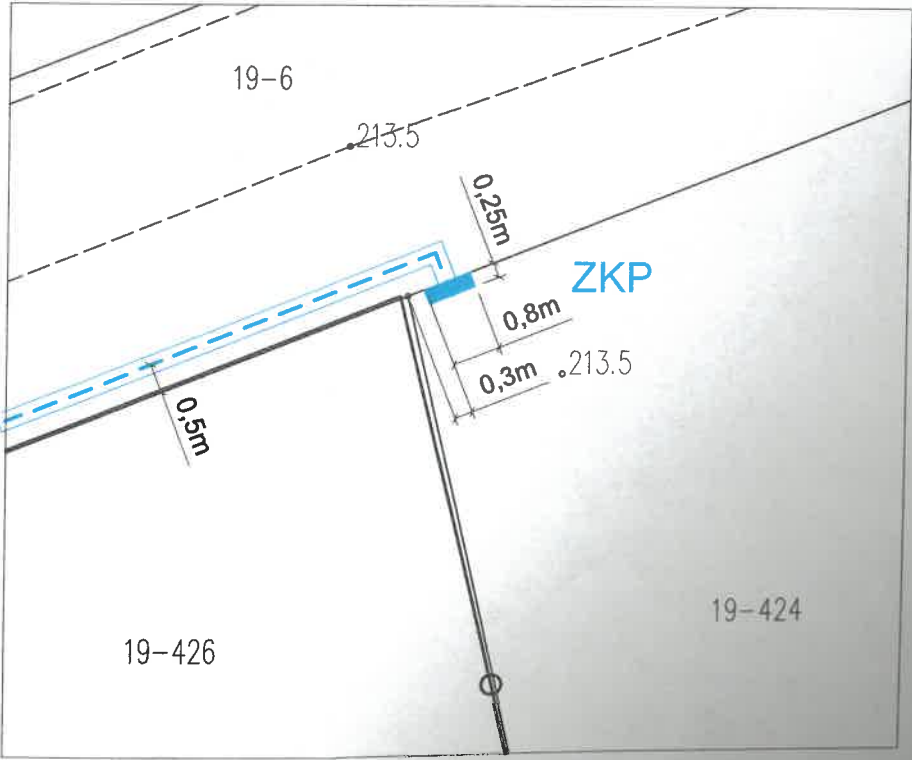

PROJEKTOWANIE I NADZÓR ELEKTRYCZNY		
Temat	Projekt zagospodarowania terenu	
Adres:	Rozdroże, dz. nr 19-4, 19-6, 19-424, obręb Olszewo.	OBI/65/2502772
Inwestor:	Energa - Operator SA w Oddział w Olsztynie 10-950 Olsztyn, ul. Tuwima 6	Rys. nr 1
Branża:	Elektryczna	Data: 11.2025
Treść:	Plan trasy przyłącza kablowego NN i lokalizacja złącza kablowo-pomiarowego	Skala: 1:500
Projektował:	mgr inż. Grzegorz Sędlak, upr. bud. Nr 131/88/OL, 140/89/OL §2 ust. 1 p. 1, §5 ust. 1, §7, §13 ust. 1. P. 4d	

Wytyczne w zakresie realizacji prac na sieciach
DBI/65/2502772
Ważwa i adres obiektu (zamówienia): Przyłącze kablowe n.n. 0,4 kV, Rozdroże, dz. nr 424

Dotyczy tylko robót na nN

- Prace na niskim napięciu winny być wykonywane w technologii PPN.
- Jeżeli z przyczyn obiektywnych nie można wykonać prac w technologii PPN dopuszcza się wyłączenia i:

a) dopuszczenie do prac na sieci nN realizuje:

WYKONAWCA ☐ ENERGIA ☐

prace prowadzić w technologii
prac PPN 0,4kV

b) agregat zapewnia:

WYKONAWCA ☐ ENERGIA ☐

- ilość moc - ilość moc

- ilość ☒ moc - ilość ☒ moc

- ilość moc - ilość moc

- Dotyczy robót na SN,; bądź na SN i nN:

1. Dopuszczenie do prac na sieciach SN realizuje:

WYKONAWCA ☐ ENERGIA ☐

2. Zakres zlecenia wymaga pracy agregatów:

TAK ☐ NIE ☐

3. agregat zapewnia:

WYKONAWCA ☐ ENERGIA ☐

- ilość moc - ilość moc

- ilość ☒ moc - ilość ☒ moc

- ilość moc - ilość moc

4. Przewidywany czas pracy na sieci:

- ilość wyłączeń ☒

- ilość wyłączeń

5. Wykonawca zobowiązany jest do organizacji szkoleń w zakresie nowych urządzeń dotychczas nie stosowanych w sieci zamawiającego:

TAK ☐ NIE ☐

Lp	Urządzenie, dla którego wymagane jest szkolenie	Ilość osób objętych szkoleniem	Zakres szkolenia
1.			
2.			
3.			

6. Uwagi:

Sporządził: 24.02.2026

Zatwierdził:

Specjalista
ds. Rozliczeń i Sprawozdawczości

Miroslaw Mężykowski

Kierownik
Zdzianu Zarządzania Eksploatacją

Krzysztof Wódkiewicz

Nidzica, 18 grudnia 2025 r.

Energa Operator S.A.
oddział w Olsztynie
ul. Tuwima 6, 10-950 Olsztyn
Pełnomocnik:
Projektowanie i Nadzór Elektryczny
Grzegorz Sędlak
ul. Krucza 1, 13-100 Nidzica

Dotyczy: wniosku z dnia 11 grudnia 2025 r. o wyrażenie zgody na lokalizację w pasie drogowym drogi wewnętrznej będącej w zarządzie Gminy Nidzica, urządzenia obcego.

Odpowiadając na w/w wniosek informuję, że zezwalam na lokalizację w pasie drogowym drogi wewnętrznej, będącej w zarządzie Gminy Nidzica o nr ew. dz. 4, 6, obręb Olszewo urządzenia obcego - przyłącza kablowego n.n. 0,4kV na następujących warunkach:

- 1) urządzenie zlokalizować w miejscu wskazanym na załączonym projekcie zagospodarowania stanowiącym załącznik nr 1 do niniejszego zezwolenia;
- 2) urządzenia w działkach dróg wewnętrznych umieścić w rurach osłonowych.
- 3) zagłębienie urządzenia wykonać na głębokości minimum 1,0 m od rzędnej terenu;
- 4) odtworzenie pasa drogowego po wykonanych pracach leży po stronie Inwestora;
- 5) złącze kablowo-pomiarowe zlokalizować poza pasem drogowym drogi wewnętrznej;
- 6) w przypadku kolizji projektowanego przyłącza kablowego n.n. 0,4kV z istniejącymi urządzeniami infrastruktury technicznej i obiektami budowlanymi – lokalizację przyłącza oraz sposób zabezpieczenia w/w urządzeń i obiektów należy uzgodnić z ich Właścicielami;
- 7) po wykonaniu prac, należy sporządzić geodezyjną inwentaryzację powykonawczą wykonanego urządzenia, którą należy przekazać do Powiatowego Ośrodka Dokumentacji Geodezyjnej i Kartograficznej w Nidzicy;
- 8) jeżeli budowa, przebudowa lub remont drogi wymagał będzie przełożenia urządzenia - koszt tego przełożenia ponosi Wnioskodawca;
- 9) przed rozpoczęciem robót budowlanych inwestor jest zobowiązany do:
 - a) dokonania czynności wymaganych przepisami odrębnymi, w tym przepisami ustawy z dnia 7 lipca 1994 r. Prawo budowlane (t.j. Dz. U. z 2025 r. poz. 418 z późn. zm.),
 - b) złożenia wniosku i zawarcia z zarządcą drogi umowy na udostępnienie pasa drogowego drogi wewnętrznej w celu prowadzenia robót budowlanych, zgodnie z Zarządzeniem nr 741/2020 Burmistrza Nidzicy z dnia 27.10.2020 r. w sprawie określenia zasad udostępniania pasa drogowego dróg wewnętrznych będących w zarządzie Gminy Nidzica.

Zgodnie z Uchwałą Nr VI/69/2019 Rady Miejskiej w Nidzicy z dnia 31 stycznia 2019 r. (Dz. Urz. Woj. Warmińsko-Mazurskiego z 2019 r. poz. 873), obciążanie służebnością przesyłu następuje odpłatnie. Zgodnie z § 1 ust. 1 pkt 1) i 2) zarządzenia nr 1585/2022 Burmistrza Nidzicy z dnia 7 grudnia 2022 r. wysokość wynagrodzenia netto z tego tytułu, dla pasa służebności o powierzchni do 15 m² – wynagrodzenie wynosi nie mniej niż 300 zł i nie więcej niż 600 zł, natomiast dla pasa służebności o powierzchni powyżej 15 m² - ustala się w oparciu o operat szacunkowy.

W związku z podaniem długości i powierzchni pasa służebności, informuję, że został zlecony operat szacunkowy. Projekt protokołu uzgodnień w sprawie ustanowienia służebności przesyłu zostanie przesłany po uzyskaniu operatu szacunkowego.

Niniejsze zezwolenie wygasa, jeżeli w ciągu 3 lat od jego wydania, urządzenia nie będą wybudowane.

Załączniki:

1. projekt zagospodarowania terenu.

Za zgodność z oryginałem
PROJEKTANT
mgr inż. Grzegorz Sędlak

Z up. BURMISTRZA

Mariusz Arcyz
Z-ca kierownika
Wydz. Techniczno-Inwestycyjnego