


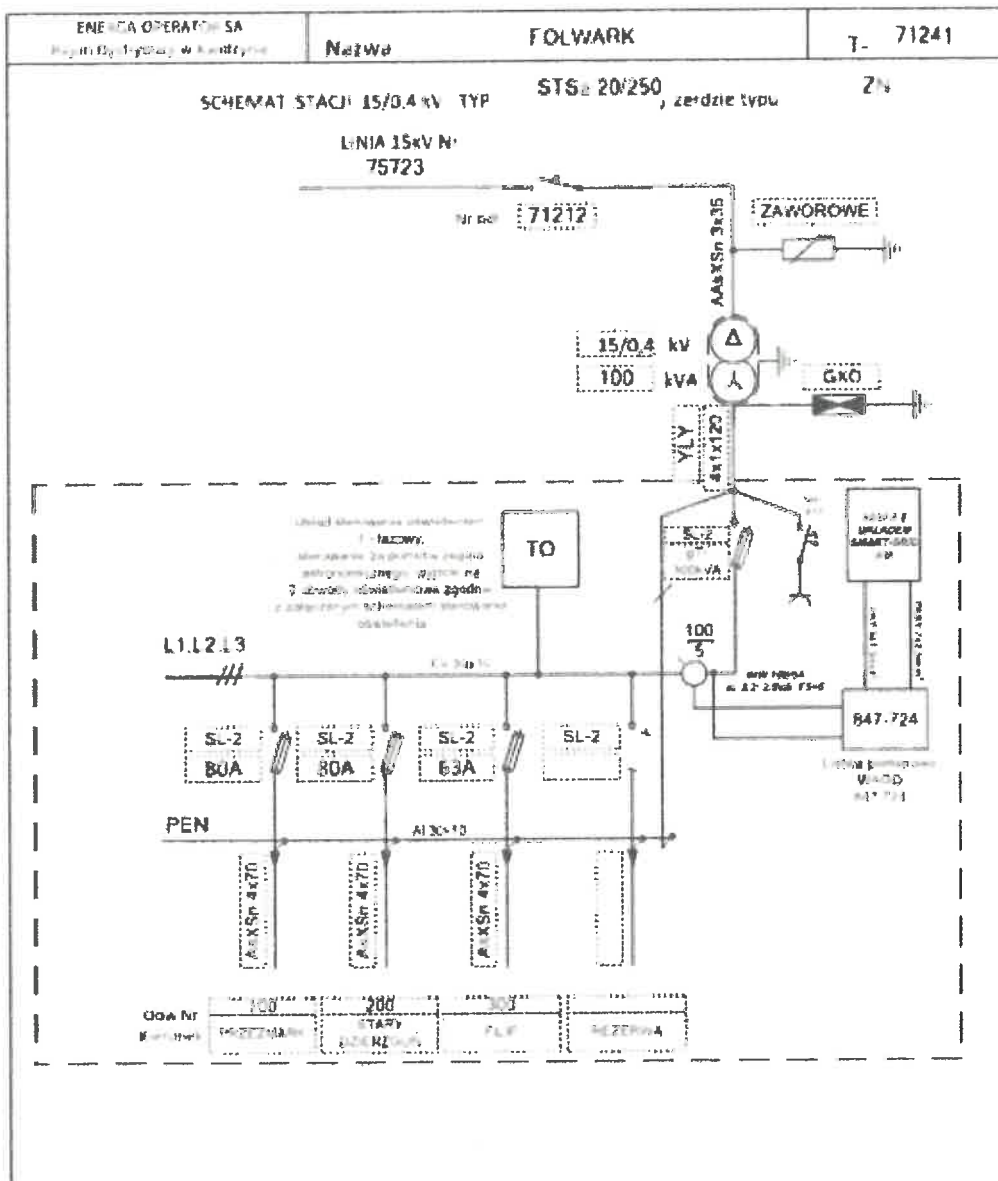

Mapa geodezyjnej inwentaryzacji powykonawczej
budynku magazynowego w ramach zabudowy zagrodowej
Skala 1:500

kopia mapy: 6.210.32.20.4.2; 6.210.32.20.4.4.

woj. pmorskie
powiat: sztumski; 2216
gmina: Stary Dzierżoń; 221603_2
obręb: Folwark; 0005
działka: 59

MP GEODEZJA Michał Pytka
USŁUGI GEODEZYJNE
Bagart 77/2, 82-440 Dzierżoń
NIP 579 197 40 42, Regon 391737904
michalpytka@onet.pl, +48 605 229 971

ks. rob. 33/2026

Id 6640.529.2026


Bagart dnia: 15.06.2026 r.

Sporządził: Michał Pytka - geodeta

Kierownik prac: mgr inż. Eugeniusz Andrzejewski
nr upr. 12683 (1, 2)

GEODETA
mgr inż. Eugeniusz Andrzejewski
Upr. MGPIB Nr 12683

Poświadczam, że niniejszy dokument został opracowany w wyniku prac geodezyjnych i kartograficznych, których rezultaty zawiera operat techniczny pozytywnie zweryfikowany. Jednocześnie informuję, że jestem świadomy odpowiedzialności karnej za złożenie fałszywego oświadczenia.	
Identyfikator zgłoszenia prac geodezyjnych	6640 529.2026
Organ Służby Geodezyjnej i Kartograficznej, który otrzymał zgłoszenie prac geodezyjnych	STAROSTA SZTUMSKI
Wykonawca prac geodezyjnych	MP GEODEZJA Michał Pytka Usługi Geodezyjne
Nr oraz data sporządzenia dokumentu zawierającego wynik pozytywnej weryfikacji	6641.472.2026 z dnia: 18.06.2026 r.
Imię i nazwisko oraz numer uprawnień zawodowych kierownika prac geodezyjnych	mgr inż. Eugeniusz Andrzejewski nr uprawnień 12683 (1, 2)

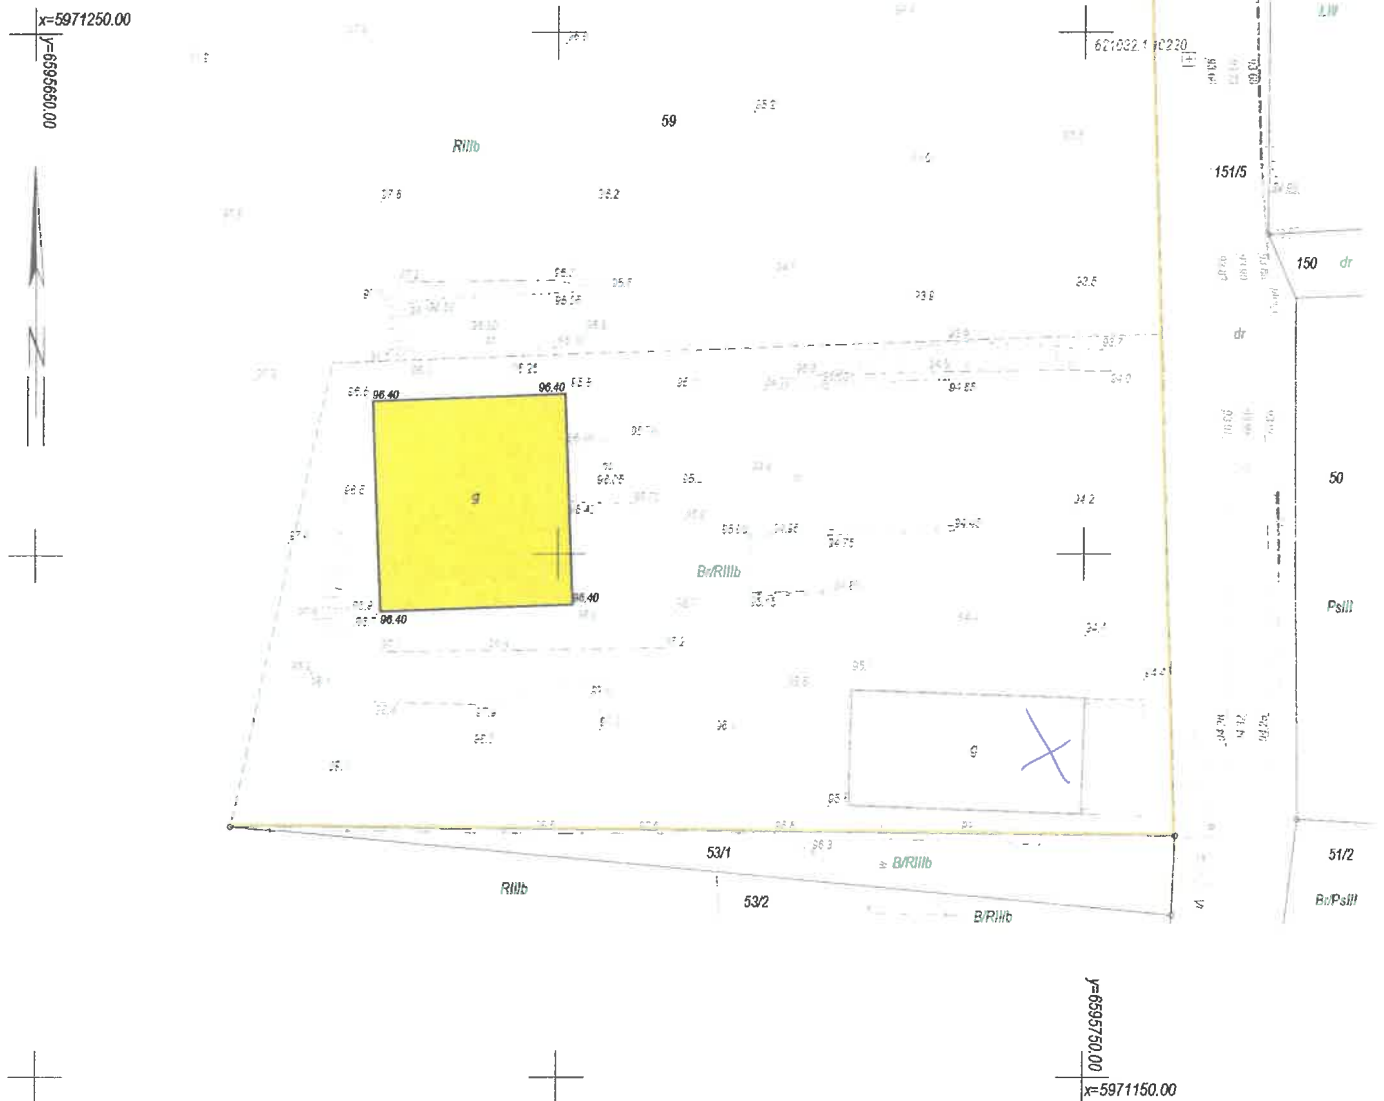




