


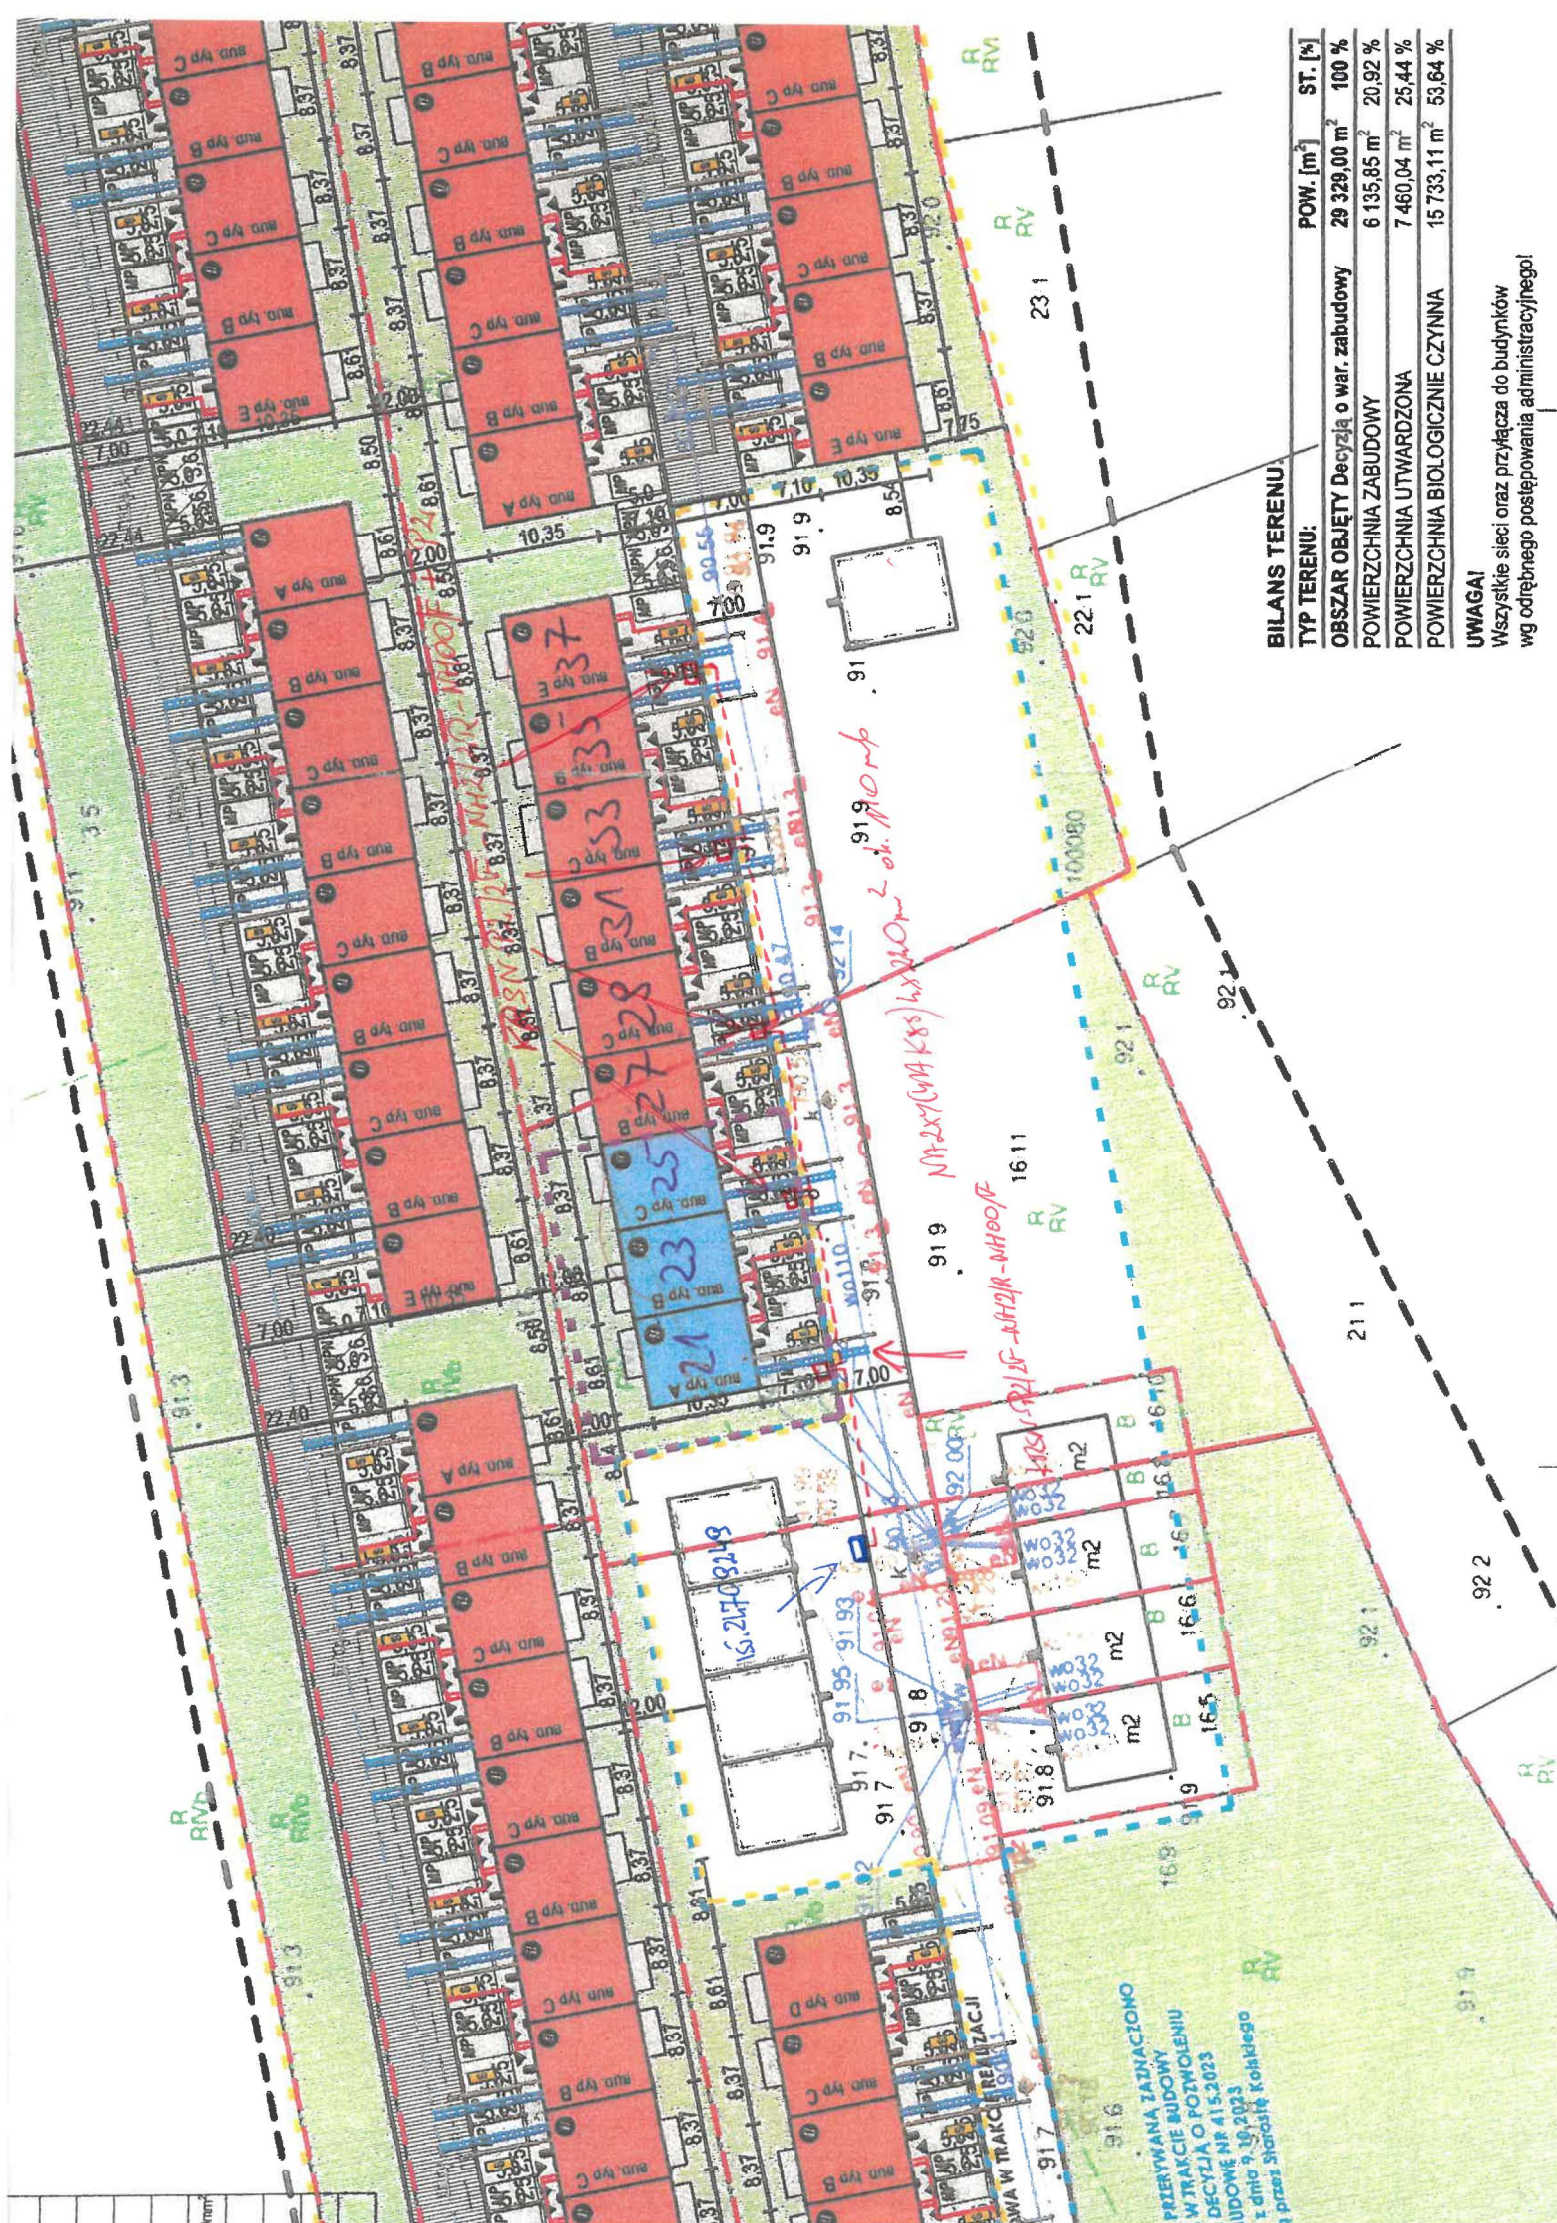

BILANS TERENU:


TYP TERENU:	POW. [m ²]	ST. [%]
OBSZAR OBJĘTY Decyzją o war. zabudowy	29 328,00 m ²	100 %
POWIERZCHNIA ZABUDOWY	6 135,85 m ²	20,92 %
POWIERZCHNIA UTWARDZONA	7 460,04 m ²	25,44 %
POWIERZCHNIA BIOLOGICZNIE CZYNNA	15 733,11 m ²	53,64 %

UWAGA!

Wszystkie sieci oraz przyłącza do budynków wg odrębnego postępowania administracyjnego!

PRZETWÓRZONA ZAMÓWIENIEM
W TRAKCIE BUDOWY
DECYZJA O POTWOLENIU
UDOWE NR 415.2023
z dnia 9.10.2023
z przebiegiem kolektora

Isln. Informatyczna stacja transformatorowa SN/mn
typu MBST 20630 nr 71163
(dot. RGSN typu XIRIA w kont. CCT do wym. na XIRIA prod.
EATON w kont. KTK 4-podów)

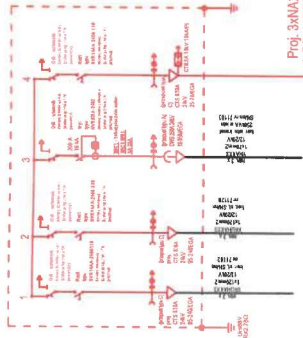

Proj. 3xNA2XSIFUZY (XRUHAKXS)
1x70RMC25 1200V z 2x4 powierzną
25mm²
L=339375m

Rozdzielnica stacyjna wisząca typu RS-W
(zamontowana na żerdzi typu E-13,5/25
proj. stacji transformatorowej SN/mn)

UWAGA!!!
ZASTOSOWAĆ OSŁONĘ
PRZECZYSTĄ
Z MOŻLIWOSCIĄ OPIŁOMBOWANIA

Projektowane przekładniki prądowe niskiego napięcia o poniższych
parametrach technicznych:
1000/5A; 5VA; K1.0; 5s; FS5

Uwaga: Przekładniki prądowe winny być wzorcowane!!!

Proj. Kable typu
2 x 3 x NAKZY(YAKXS) 1 x 240RMC
(L1, L2, L3)

Proj. ograniczniki przepięć nn
15,750,42kV

Proj. transformator 160kVA
15,750,42kV

Proj. ograniczniki przepięć nn
2,5 kVAr

Proj. Kable typu
254BWMWPNV 24/50

Proj. ograniczniki przepięć SN
(typu ASM 18N + zacisk liniowy typu A
+ wspornik izolacyjny z odłącznikiem W3 + osłona izolacyjna.)

Proj. słupowa stacja transformatorowa
SN/mn nr 1471250 typu STNK 33-20/400/Sp
(zabudowa na żerdzi typu E-9/20)
z transformatorem olejowym hermetycznym
o mocy znamionowej
160kVA oraz przekładni 15,7/0,42kV.

Proj. słupowa stacja transformatorowa
SN/mn wyposazony w szafkę AMI-SG/1N.
Posadowienia należy dokonać zgodnie z
wytężnymi oraz katalogiem producenta,
przy zastosowaniu fundamentu typu UP12 +
UP18 wraz ze stabilizacją. Stację posadowić
na gł. 2,5m.

Wykonac uziemienie: U=68V, R<3,00Ω
Nr stacji: 1471250
Nazwa stacji: "Kolo Kazimierza
Wielkiego".

Proj. szafka AMI SG typ 1N

Proj. układ pomiarowo-bilansujący
zrealizowany za pośrednictwem
szafki AMI SG typ 1N

Obwód napięciowa
układu bilansującego AMI
6 x DY 1x1,5 L=2m

Obwód wirówne uzadanie
układu bilansującego
6 x DY 1x2,5 L=2m

Uwaga:
Obudowa rozdzielnic
stacyjnej ma umożliwiać
zamknięcie drzwi po
podłączeniu agregatu.

Proj. linia kablowa m-0kV typu
NAZXY(YAKXS) 4x240ISM 0,6/1kV
L=26345m

Proj. linia kablowa m-0kV typu
NAZXY(YAKXS) 4x240ISM 0,6/1kV
L=100713m

Proj. linia kablowa m-0kV typu
NAZXY(YAKXS) 4x240ISM 0,6/1kV
L=100713m

Okolica
Isln. typ

3x AFS 20-1 (25-12) (napięciowe proste)


**DOKUMENTACJA
POWYKONAWCZA**

Proj. złącze kablowe m-0kV
typu KRSN-P22F-NH2R-NH00F -P2F
dla zasilania budynku mieszkalnego nr 1471250
WP nr P23019722 z dn. 13.04.2023 r.
Moc: 12,5kW
Z4709248
proj. obw. mn nr 01 st. SN/mn nr 71250

Proj. punkt sieci:
AU% obl. = 2,53% < AU% dop. = 10,00%
WARUNEK SPEŁNIONY
Izw = 512A > Ia = 128A
WARUNEK SWZ SPEŁNIONY


