


Mapa dokumentacyjna terenu Stacji Paliw nr 109 w Zgorzelcu w skala 1:500

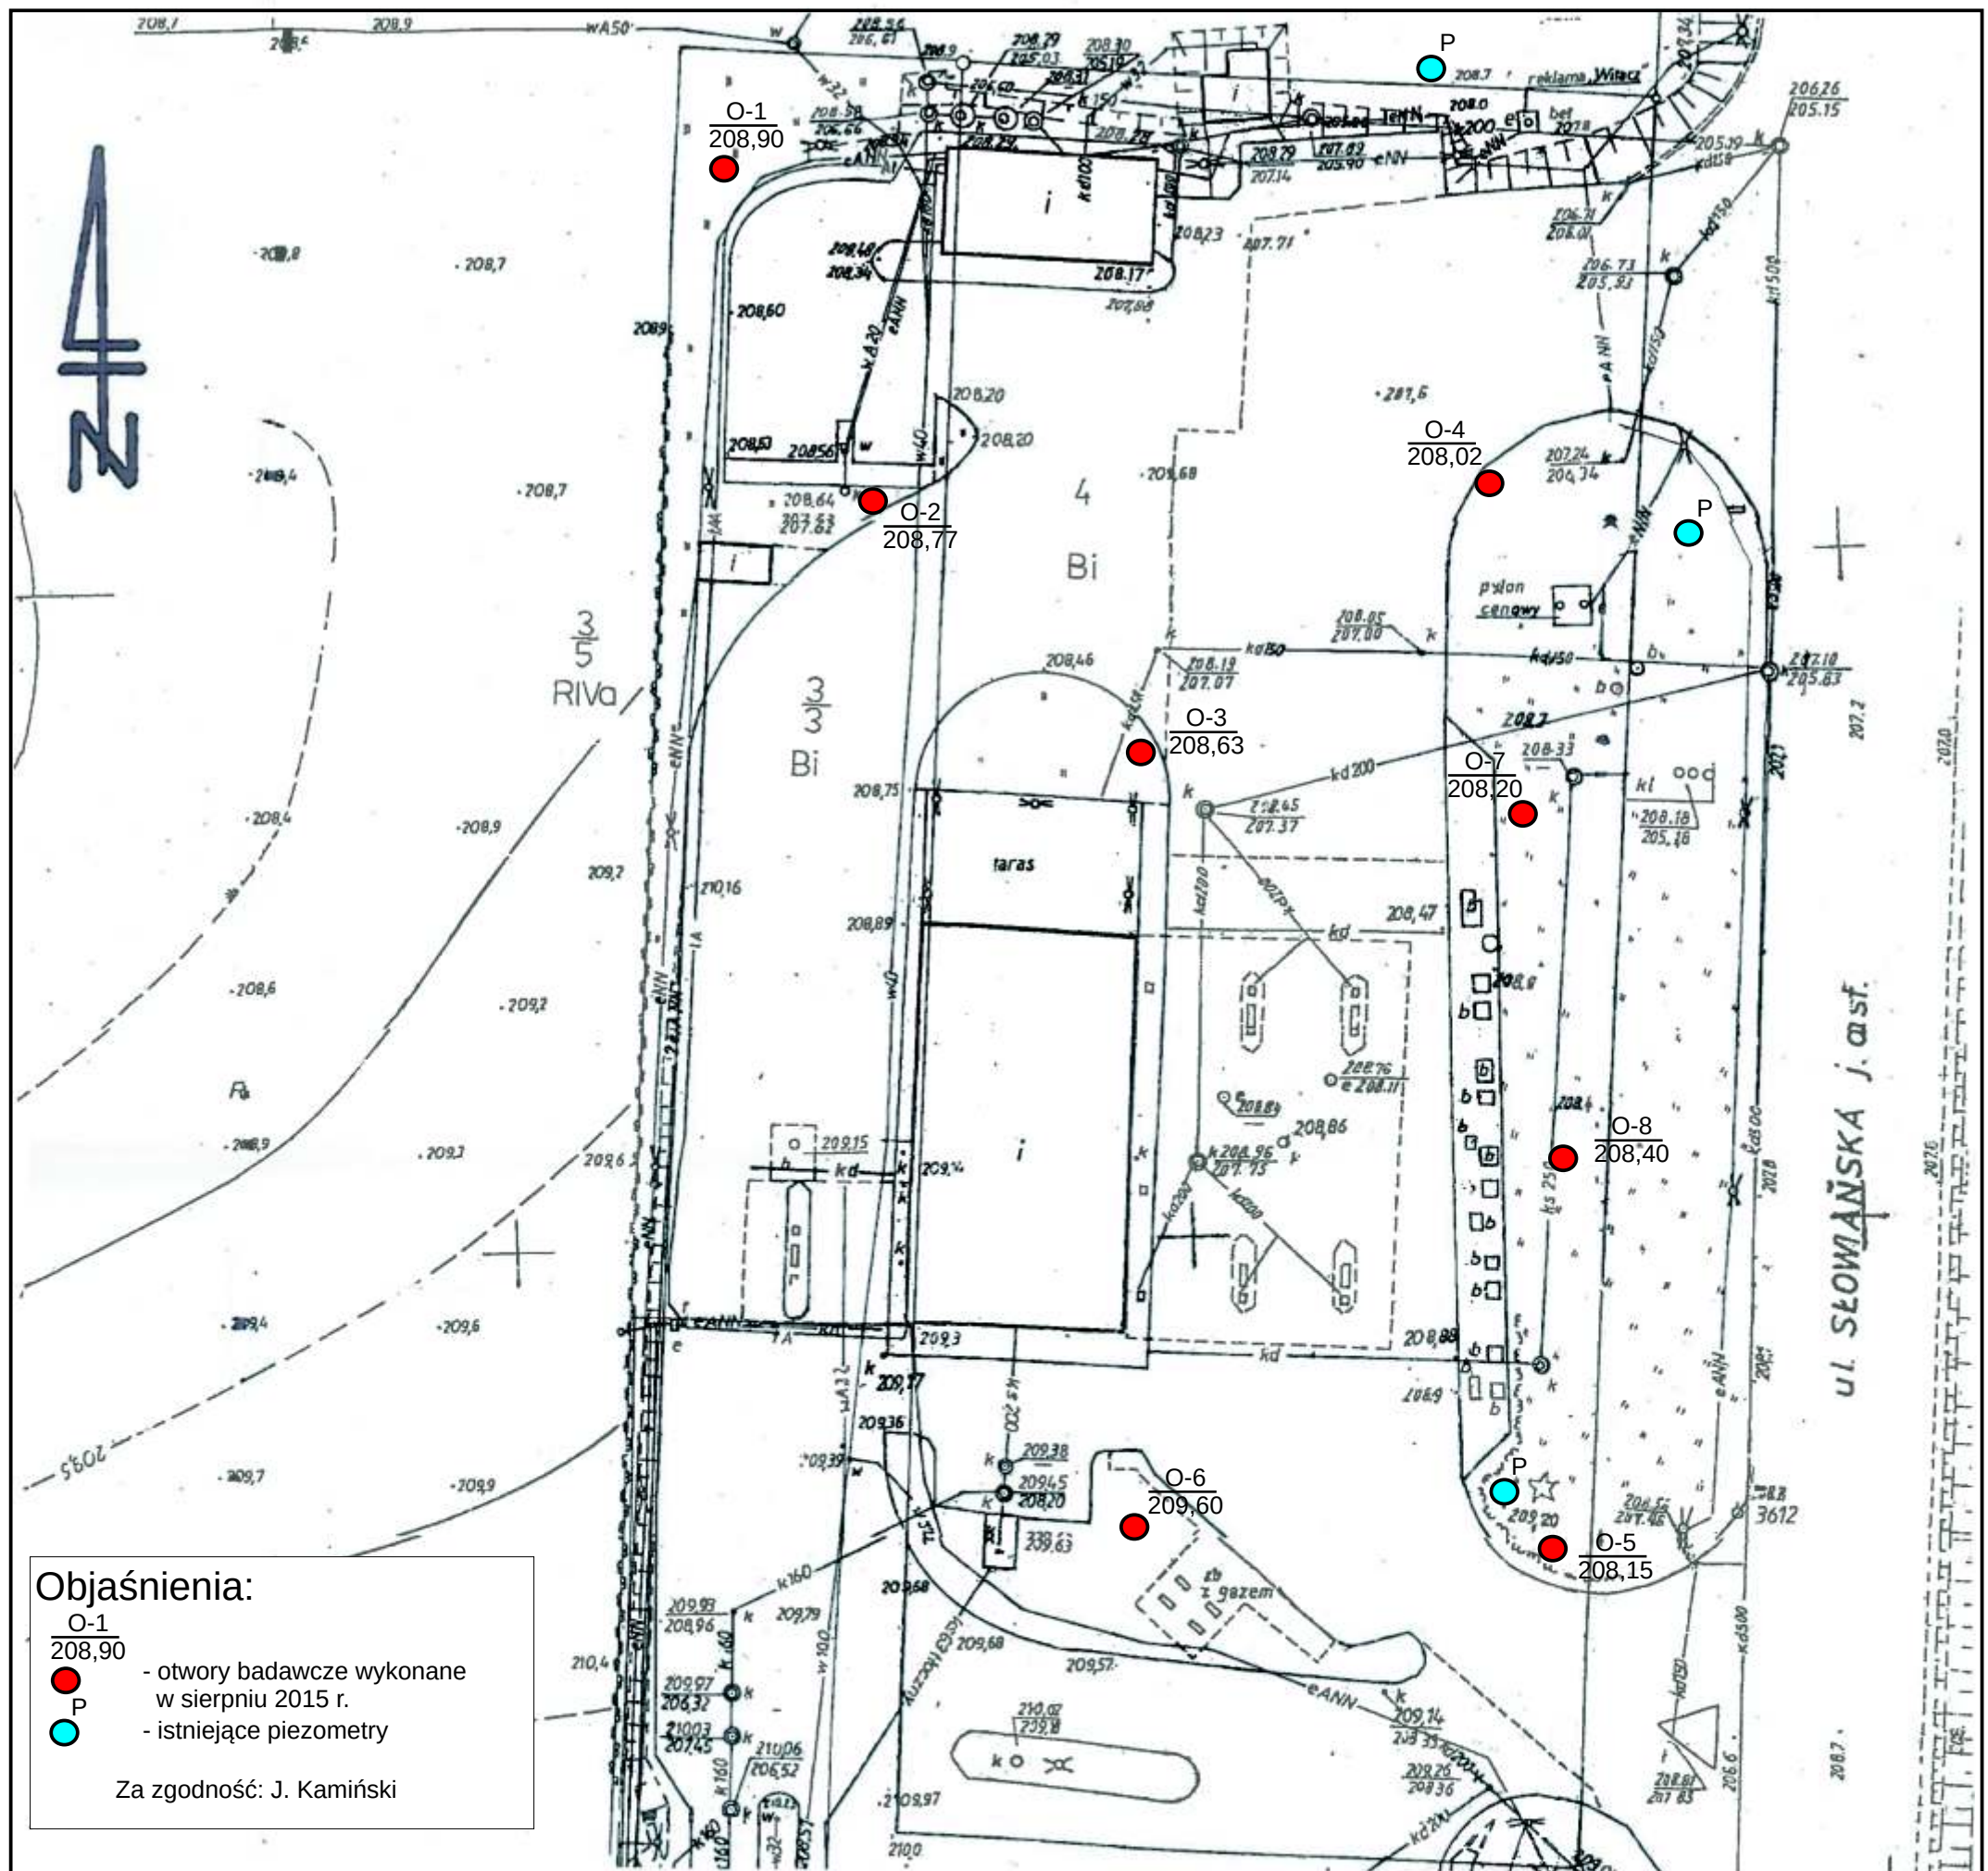

MAPA DO CELÓW PROJEKTOWYCH SKALA 1:500

SEKCJA: 451.313.1841, 451.313.1843
JEDN. EWID.: 022502_1, Zgorzelec
OBRĘB EWID.: 0003, III
AM 8 nr działki 4, 3/3, 3/5
KRG: 02_1.03-14/2012
Układ współrzędnych poziomych: 1965_4
Układ odniesienia wysokości: Kronsztadt

wykonał:

"GEOPRO"
USŁUGI GEODEZYJNE
JANUSZ CZAJKOWSKI
ŁAGÓW, ul. GÓRNA 5, 59-900 ZGORZELEC
tel./fax 75 776 11 93
REGON 020757578 NIP 615-103-95-46

sporządził:

inż. Janusz Czajkowski
geodeta uprawniony, nr rej. GUGIK 3044
ŁAGÓW, ul. GÓRNA 5, 59-900 ZGORZELEC
tel./fax 75 776 11 93
tel. kom. 900 274 069

Starosta Zgorzelecki
Powiatowy Ośrodek Dokumentacji Geodezyjno-Kartograficznej
W obszarze oznaczonym linią
dokonano aktualizacji treści mapy zasadniczej
Dokumenty z powiatowego archiwum przyjęto do zasobu
powiatowego w dniu 04.06.2012
Niniejsza mapa może służyć do celów projektowych
Projektowane obiekty budowlane wymagające pozwolenia na
budowę podlegają wytyczeniu i inwentaryzacji powykonawczej
przez jednostki organizacyjne do wykonywania prac geodezyjnych

Z up. STAROSTY
Teresa Piśmienna
Kierownik Referatu Zasobu Geodezyjnego

GRANICE ZOSTAŁY WNIIESIONE Z DANYCH EWIDENCJI GRUNTÓW

PUNKTY OSNOWY GEODEZYJNEJ PODLEGAJĄ OCHRONIE
- ART. 48 UST. 1 PKT 3 PRAWA GEODEZYJNEGO I KARTOGRAFICZNEGO

MAPA AKTUALNA W TREŚCI NAZIEMNEJ I PODZIEMNEJ W ZAKRESIE OPRACOWANIA

NIE WYKLUCZA SIĘ ISTNIENIA W TERENIE INNYCH NIE WYKAZANYCH NA
NINIEJSZEJ MAPIE SIECI I URZĄDZEŃ PODZIEMNYCH, O KTÓRYCH BRAK
JEST INFORMACJI W INSTYTUCJACH BRANŻOWYCH LUB KTÓRE NIE BYŁY
ZGŁOSZONE DO INWENTARYZACJI GEODEZYJNEJ

MAPA WYKONANA BEZ USTALENIA OBCIĄŻEŃ

Data opracowania mapy: 04.12.2012