

USŁUGI GEODEZYJNE
Katarzyna Kujawska
NIP 776-124-89-35, regon 140661888
tel. 734-454-994

woj. 10-jódzkie
powiat 1002-kutowski
Jed. ewid 100201_1 m. Kutno
obręb nr 0002 GRUNWALD
działka nr 69/6, 69/11, ul. Żniwna

GEODEZYJNA INWENTARYZACJA POWYKONAWCZA KABLOWEGO PRZYLĄCZA SIECI ENERGETYCZNEJ EN

SKALA 1:500

fragm. mapy numerycznej ark. nr. 6.173.32.05.1.4, 6.173.32.05.2.3

L. ks.rob. 3/2018

Układ współrzędnych 2000/6

Układ wysokości Kronstadt 60

nr ewid. zgłoszenia GK.6642.4.2018

pomiar wyk. 16-01-2018r.


Wykonano zgodnie z projektem zagospodarowania terenu i
zgłoszeniem nr Ab.6743.1.1093.54.2017 z dn. 29.08.2017.

GEODETA UPRAWNIONY
upr. nr. 16765

arkusz mapy 2 z 2

Poświadczam się zgodność niniejszej kopii z treścią materiału państwowego zasobu geodezyjnego i kartograficznego	
Organ prowadzący państwowy zasób geodezyjny i kartograficzny	Prezydent Miasta Kutno
Nazwa materiału zasobu	Kopia dokumentu z zasobu
Identyfikator ewidencyjny materiału zasobu	P.100201.1.2018.467
Data wykonania kopii	01.08.2018 r.

łączy arkusz mapy 1

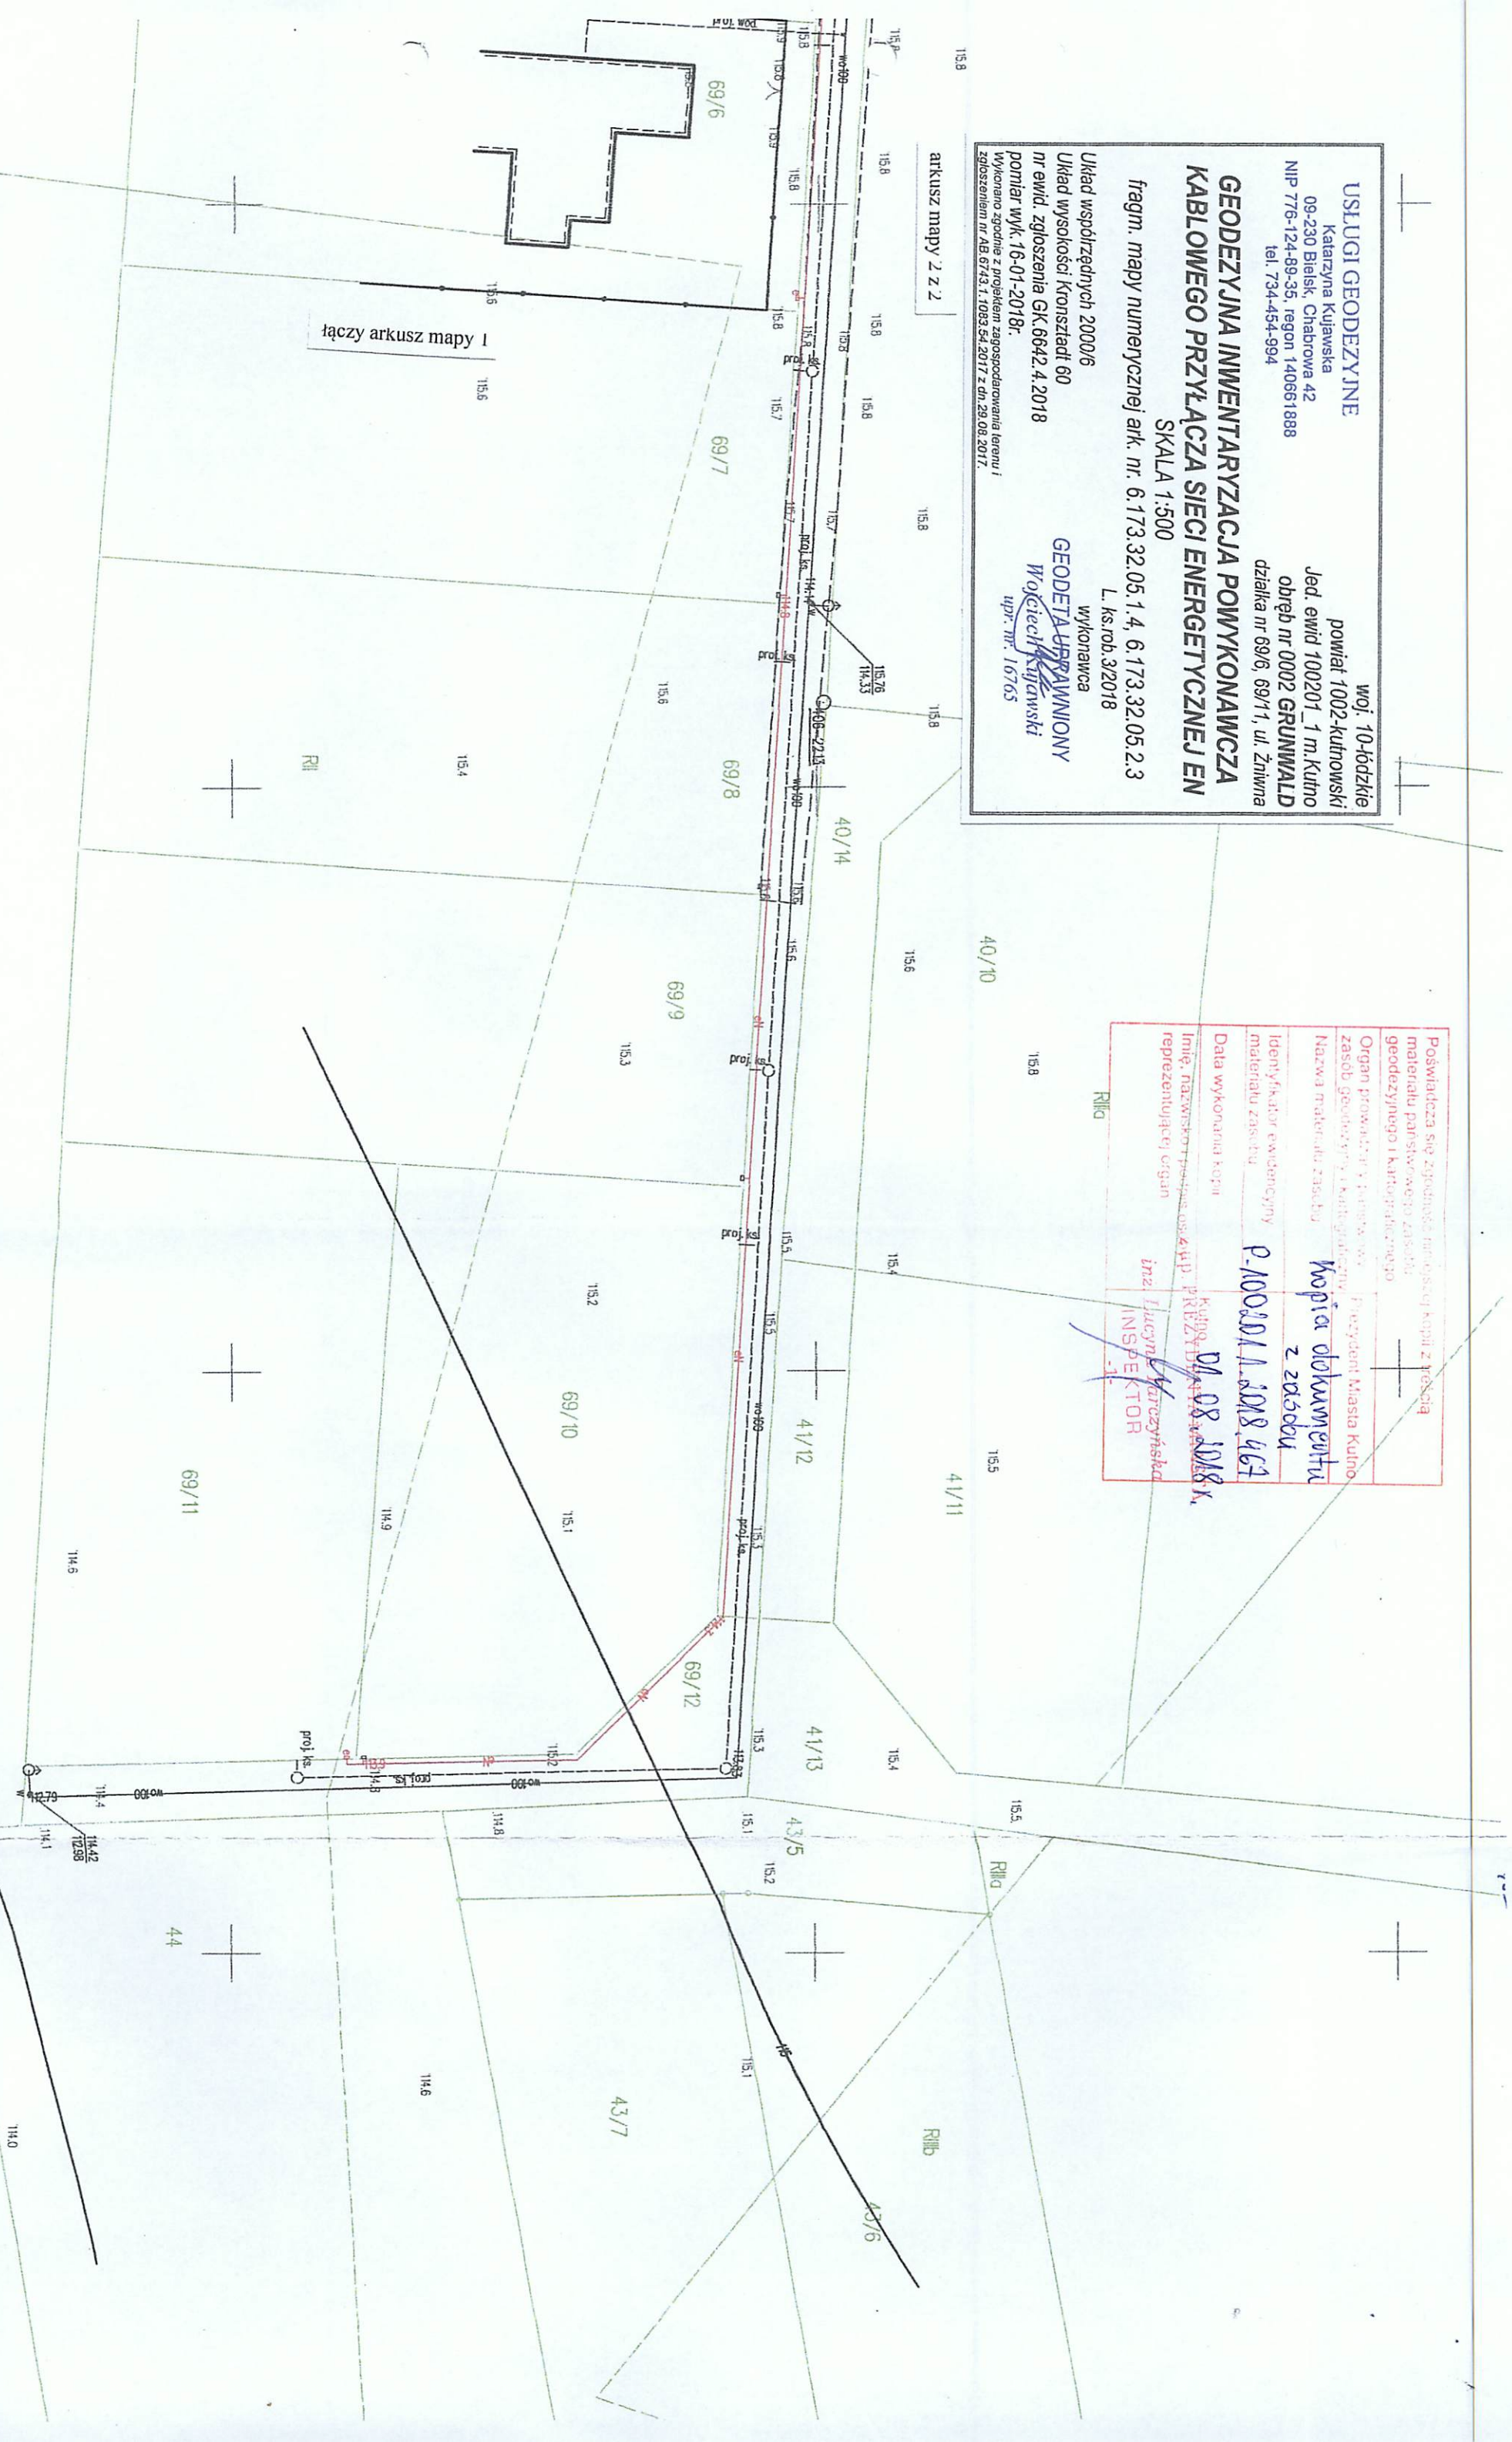

USŁUGI GEODEZYJNE
Katarzyna Kujawska
09-230 Bielsk, Chabrowa 42
NIP 776-124-89-35, regon 140661888
tel. 734-454-994

woj. 10-łódzkie
powiat 1002-kutnowski
Jed. ewid 100201_1 m. Kutno
obręb nr 0002 **GRUNWALD**
działka nr 69/6, 69/11, ul. Żniwna

**GEODEZYJNA INWENTARYZACJA POWYKONAWCZA
KABLOWEGO PRZYŁĄCZA SIECI ENERGETYCZNEJ EN**
SKALA 1:500
fragm. mapy numerycznej ark. nr. 6.173.32.05.1.4, 6.173.32.05.2.3
L. ks.rob.3/2018
wykonawca
GEODETA UPRAWNIONY
Wojciech Kujawski
upr. m. 16765

Układ współrzędnych 2000/6
Układ wysokości Kronsztadt 60
nr ewid. zgłoszenia GK.6642.4.2018
pomiar wyk. 16-01-2018r.
Wykonano zgodnie z projektem zagospodarowania terenu i
zgłoszeniem nr AB.6743.1.1083.54.2017 z dn. 29.08.2017.

Poświadcza się zgodność niniejszej kopii z treścią materiału państwowego zasobu geodezyjnego i kartograficznego	
Organ prowadzący państwowy zasób geodezyjny i kartograficzny	Prezydent Miasta Kutno
Nazwa materiału zasobu	Kopia dokumentu z zasobu
Identyfikator ewidencyjny materiału zasobu	P. 100201_1.0018.467
Data wykonania kopii	Kutno, 01.08.2018r.
Imię, nazwisko i podpis osoby reprezentującej organ	z up. PREZYDENTA MIASTA <i>inz. Lucyna Jarczyńska</i> INSPEKTOR -1

arkusz mapy 1 z 2

łączy arkusz mapy 2