


- LEGENDA:
- OBSZARU OBJĘTY WNIOSEM, OBSZAR ODDZIAŁ. INWESTYCJI
 - BUDYNEK PROJEKTOWANY
 - GŁÓWNE WEJŚCIE DO BUDYNKU
 - WEJŚCIE DO MAGAZYNU
 - WEJŚCIE DO WC
 - MIEJSCA POSTOJOWE
 - MIEJSCA POSTOJOWE DLA NIEPEŁNOSP.
 - WJAZD/WYJAZD NA DZIAŁKĘ
 - ZIELEŃ NISKA (TRAWA)
 - MIEJSCA NA ROWERY

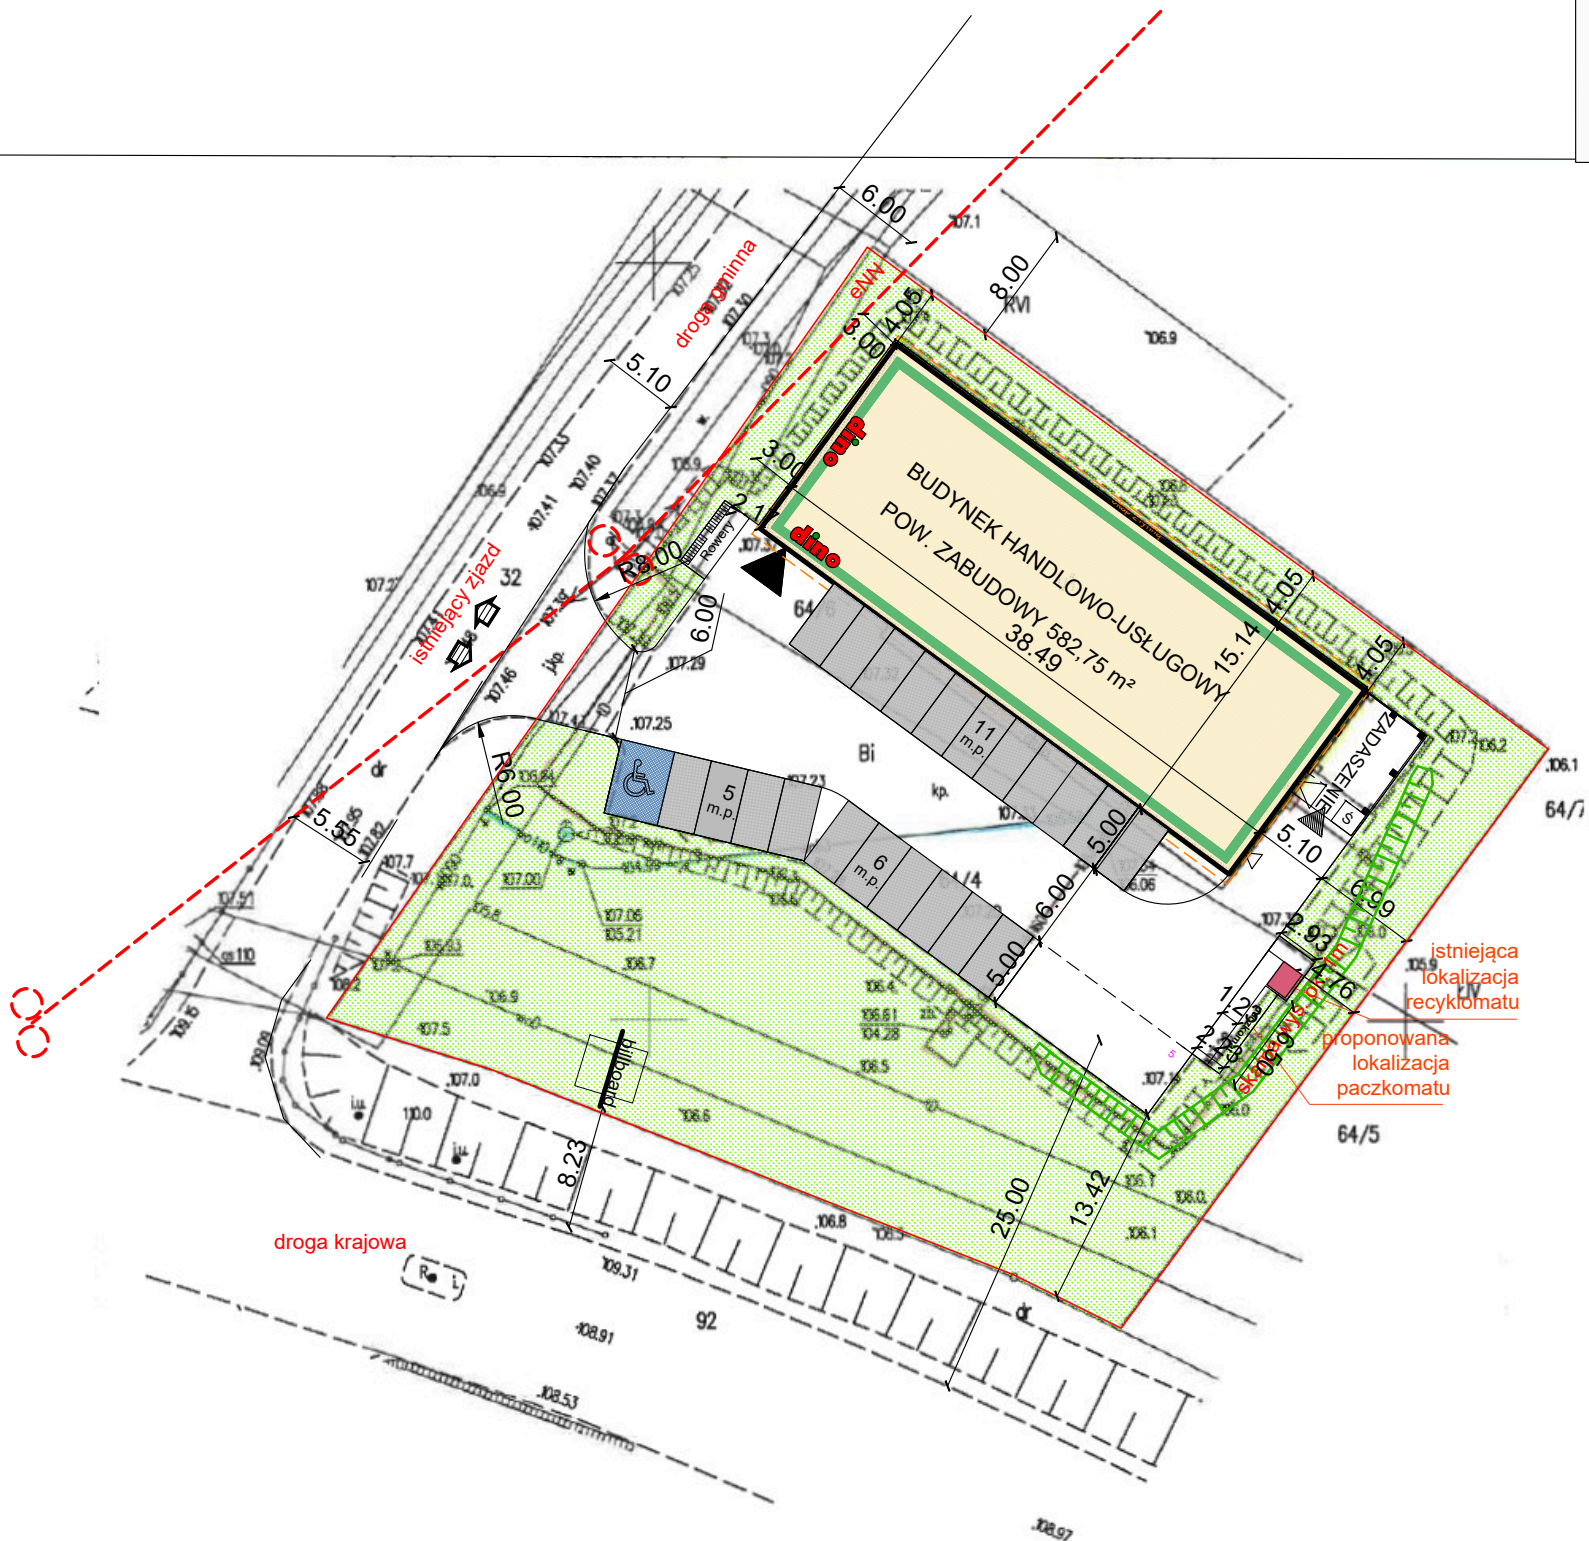

**INWENTARYZACJA POWYKONAWCZA
BUDOWY BUDYNKU HANDLOWO USŁUGOWEGO
WRAZ Z NIEZBEDNA INFRASTRUKTURA**
skala 1:500

województwo : mazowieckie
powiat : płoński
jednostka ewidencyjna : 142005_2 - Dzierżążnia
obręb : 142005_2.0007 – Gumowo
Nr działki : 64/4, 64/6

arkusz mapy : 7.182.14.14.1.2
układ współrzędnych płaskich: układ 2000
układ wysokości: PL EVRF-2007 NH

GEO - INWEST
USŁUGI GEODEZYJNE Michał Uliński
09-500 Gostynin, ul. Wojska Polskiego 27
tel./fax: 024-235-51-95, tel. 506-566-500, 508-541-151
NIP 9710635592, REGON 140819332
e-mail: geo.inwest@poczta.onet.pl

GG.6640.2710.2025 Gostynin, 24.11.2025r.

Oświadczam, że niniejszy dokument został opracowany w wyniku prac geodezyjnych i kartograficznych, których rezultaty zawiera operat techniczny pozytywnie zweryfikowany. Jednocześnie informuję, że jestem świadomy odpowiedzialności karnej za złożenie fałszywego oświadczenia.	
Identyfikator zgłoszenia prac geodezyjnych	GG.6640.2710.2025
Organ służby geodezyjnej, który otrzymał zgłoszenie	Starosta Płoński
Wykonawca prac geodezyjnych	GEO-INWEST USŁUGI GEODEZYJNE Michał Uliński
Nr oraz data sporządzenia dokumentu zawierającego wynik pozytywnej weryfikacji	Protokół Weryfikacji Nr GG.6640.2710.2025 _ 2 z dnia 03.12.2025r
Imię i nazwisko oraz nr uprawnień zawodowych kierownika prac	Jan Uliński Nr uprawnień 2082

Projekt Zagosp. Terenu - bud. handlowo-usługowy

Adres:	Gumowo, pow. płoński, woj. mazowieckie		
Działka:	Nr 64/4, 64/6	Powierzchnia: ok.3001m²	Pow.biologicznie czynna: ok.1516m² - 50%(min.-%)
	Pow. utwardz. łącznie: ok.900m²	kostka beton.: 900m² płyta ażur.: 0m² geokrata.: 0m²	Miejsca postojowe: 22 min.11 DWZ
Wykonał:	mgr Jędrzej Długosz		Spr.: mgr inż. Romana Rapczyńska-Zaleska mgr inż. Przemysław Józefiak
Data:	09.07.2026r.	Skala: 1:500	(V)Nr rys.:00P.Kreft