



Dokument podpisany przez
Pawel Brzozowski
Data: 2023.05.08 15:13:5
CEST

Brzozowski Pawel
mgr inż./geodeta
uprawnienia nr 20777

Usługi Geodezyjno-Kartograficzne
Pawel Brzozowski
83-110 Tczew ul. Jagiellońska 55
tel. 507-417-461 e-mail: geo-professional@o2.pl

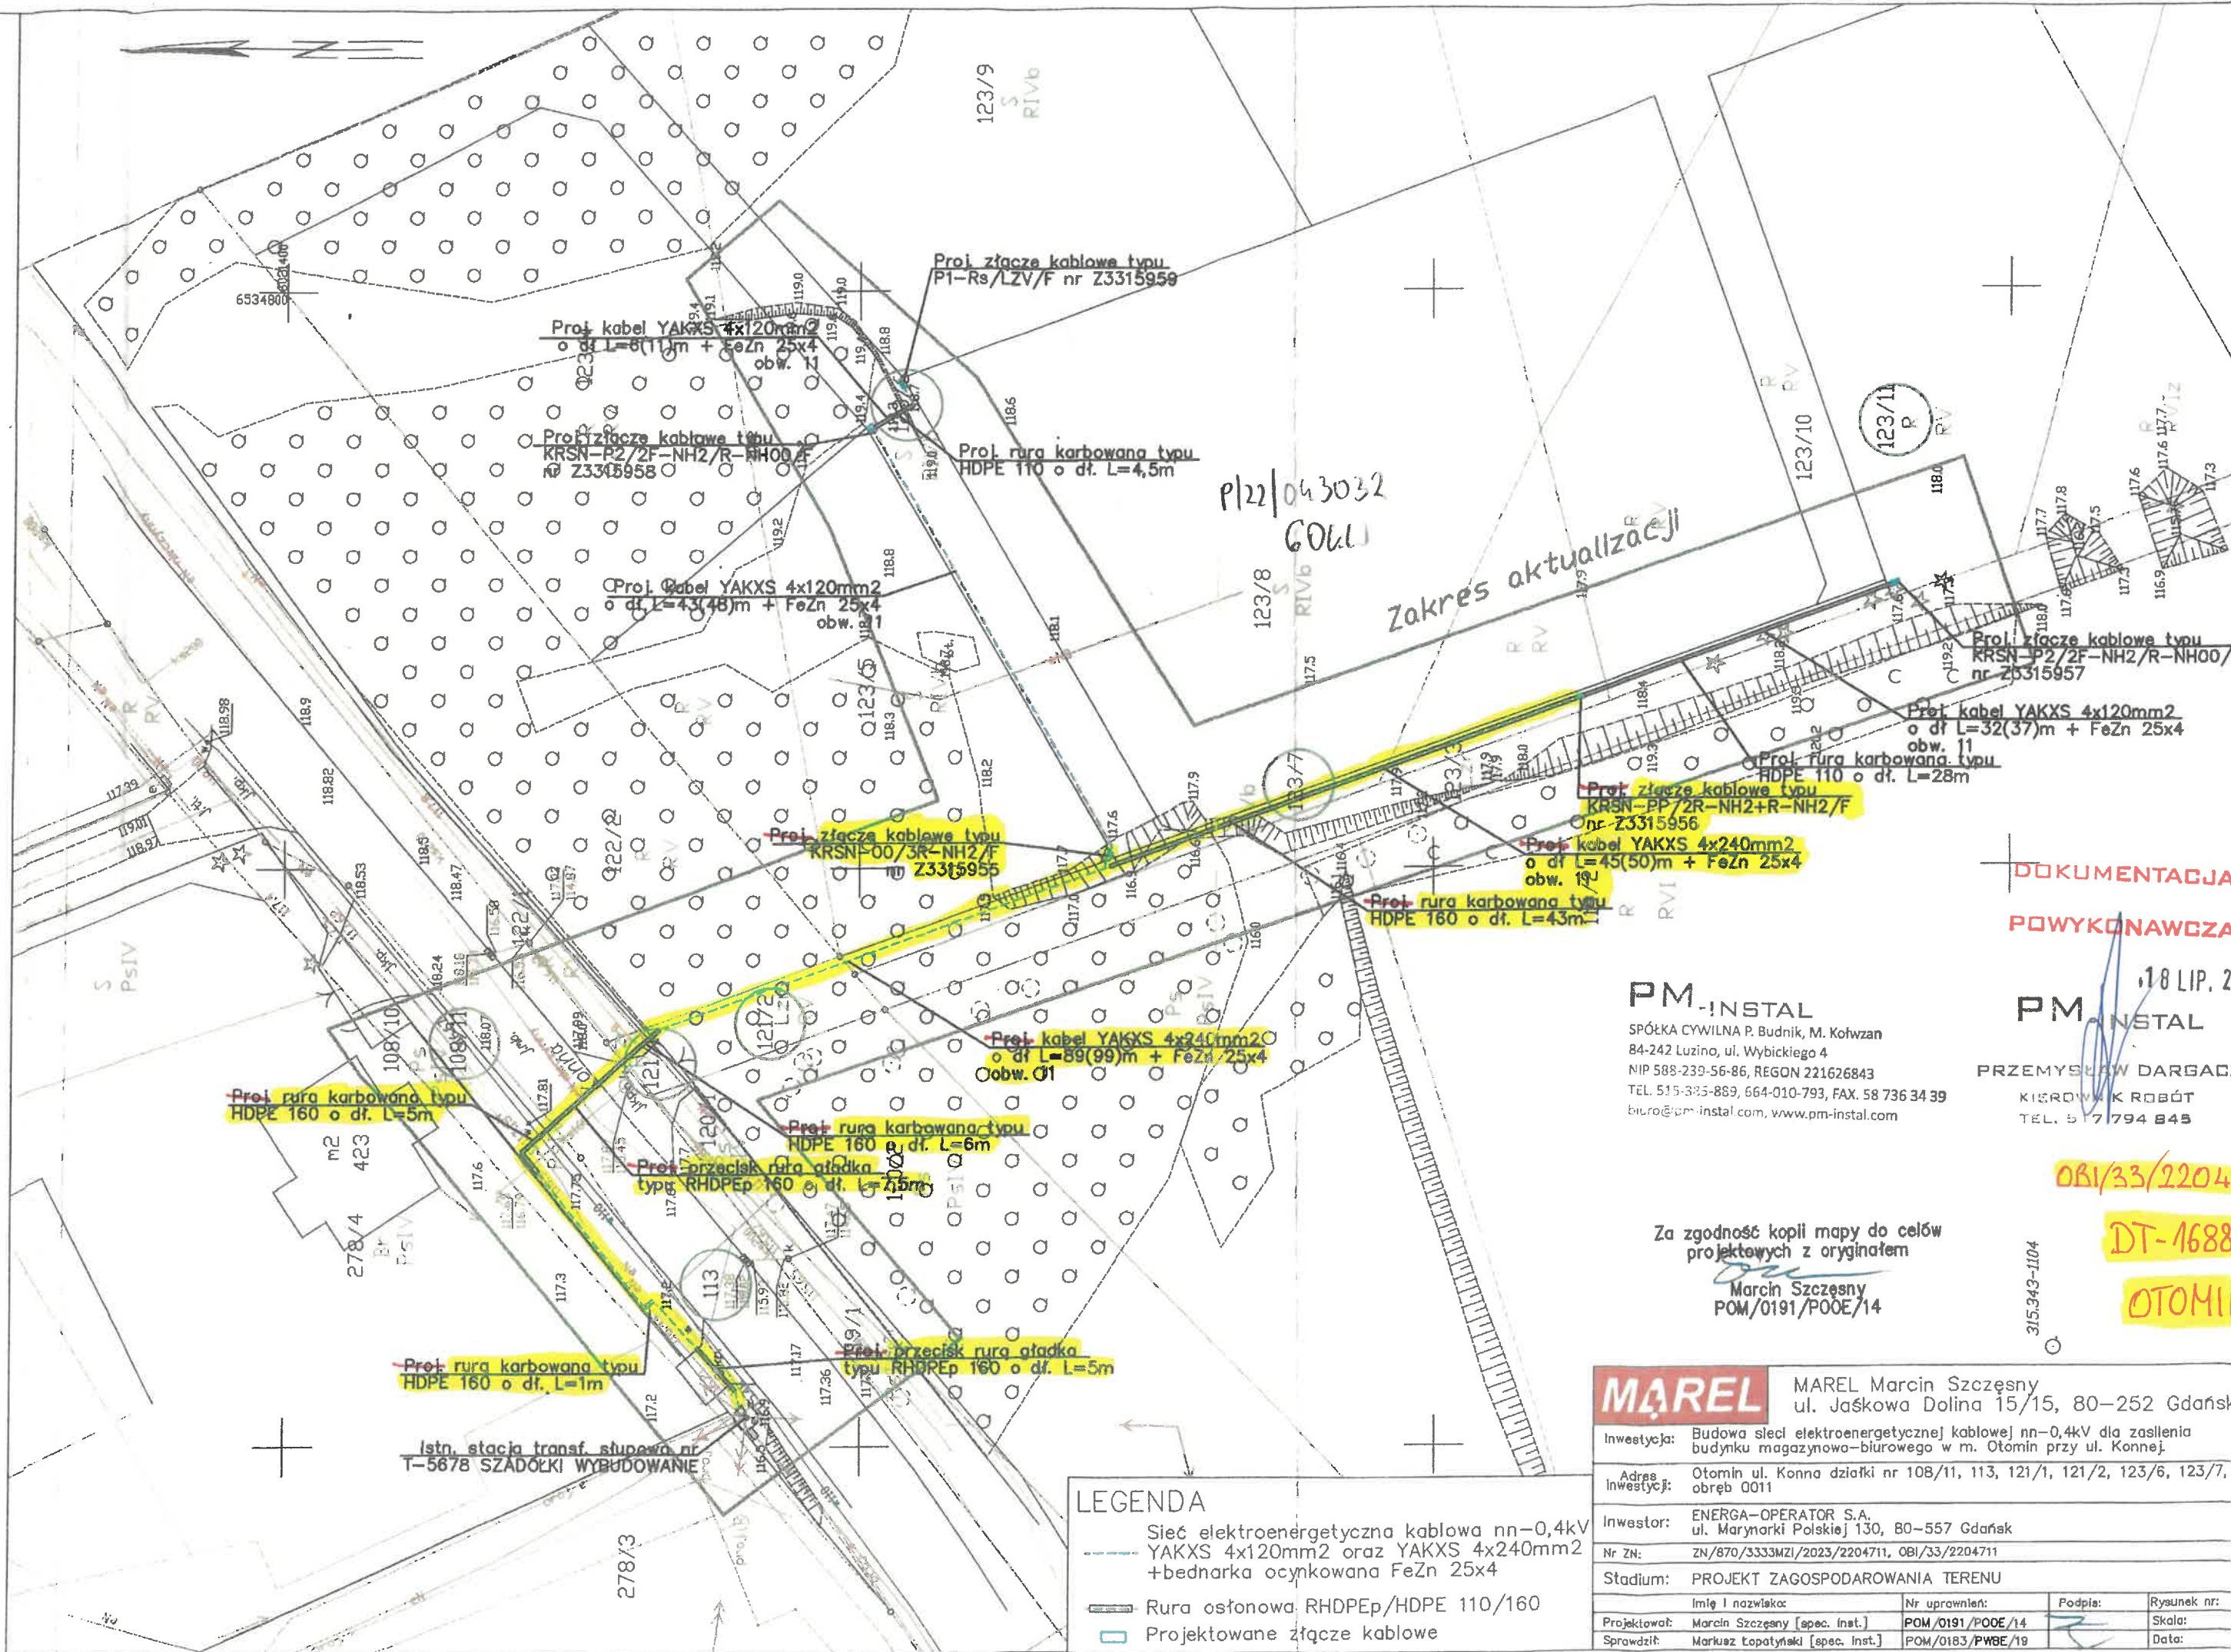

Istn. stacja słupowa transf.
T-5678 SZADÓŁKI WYBUDOWANIE

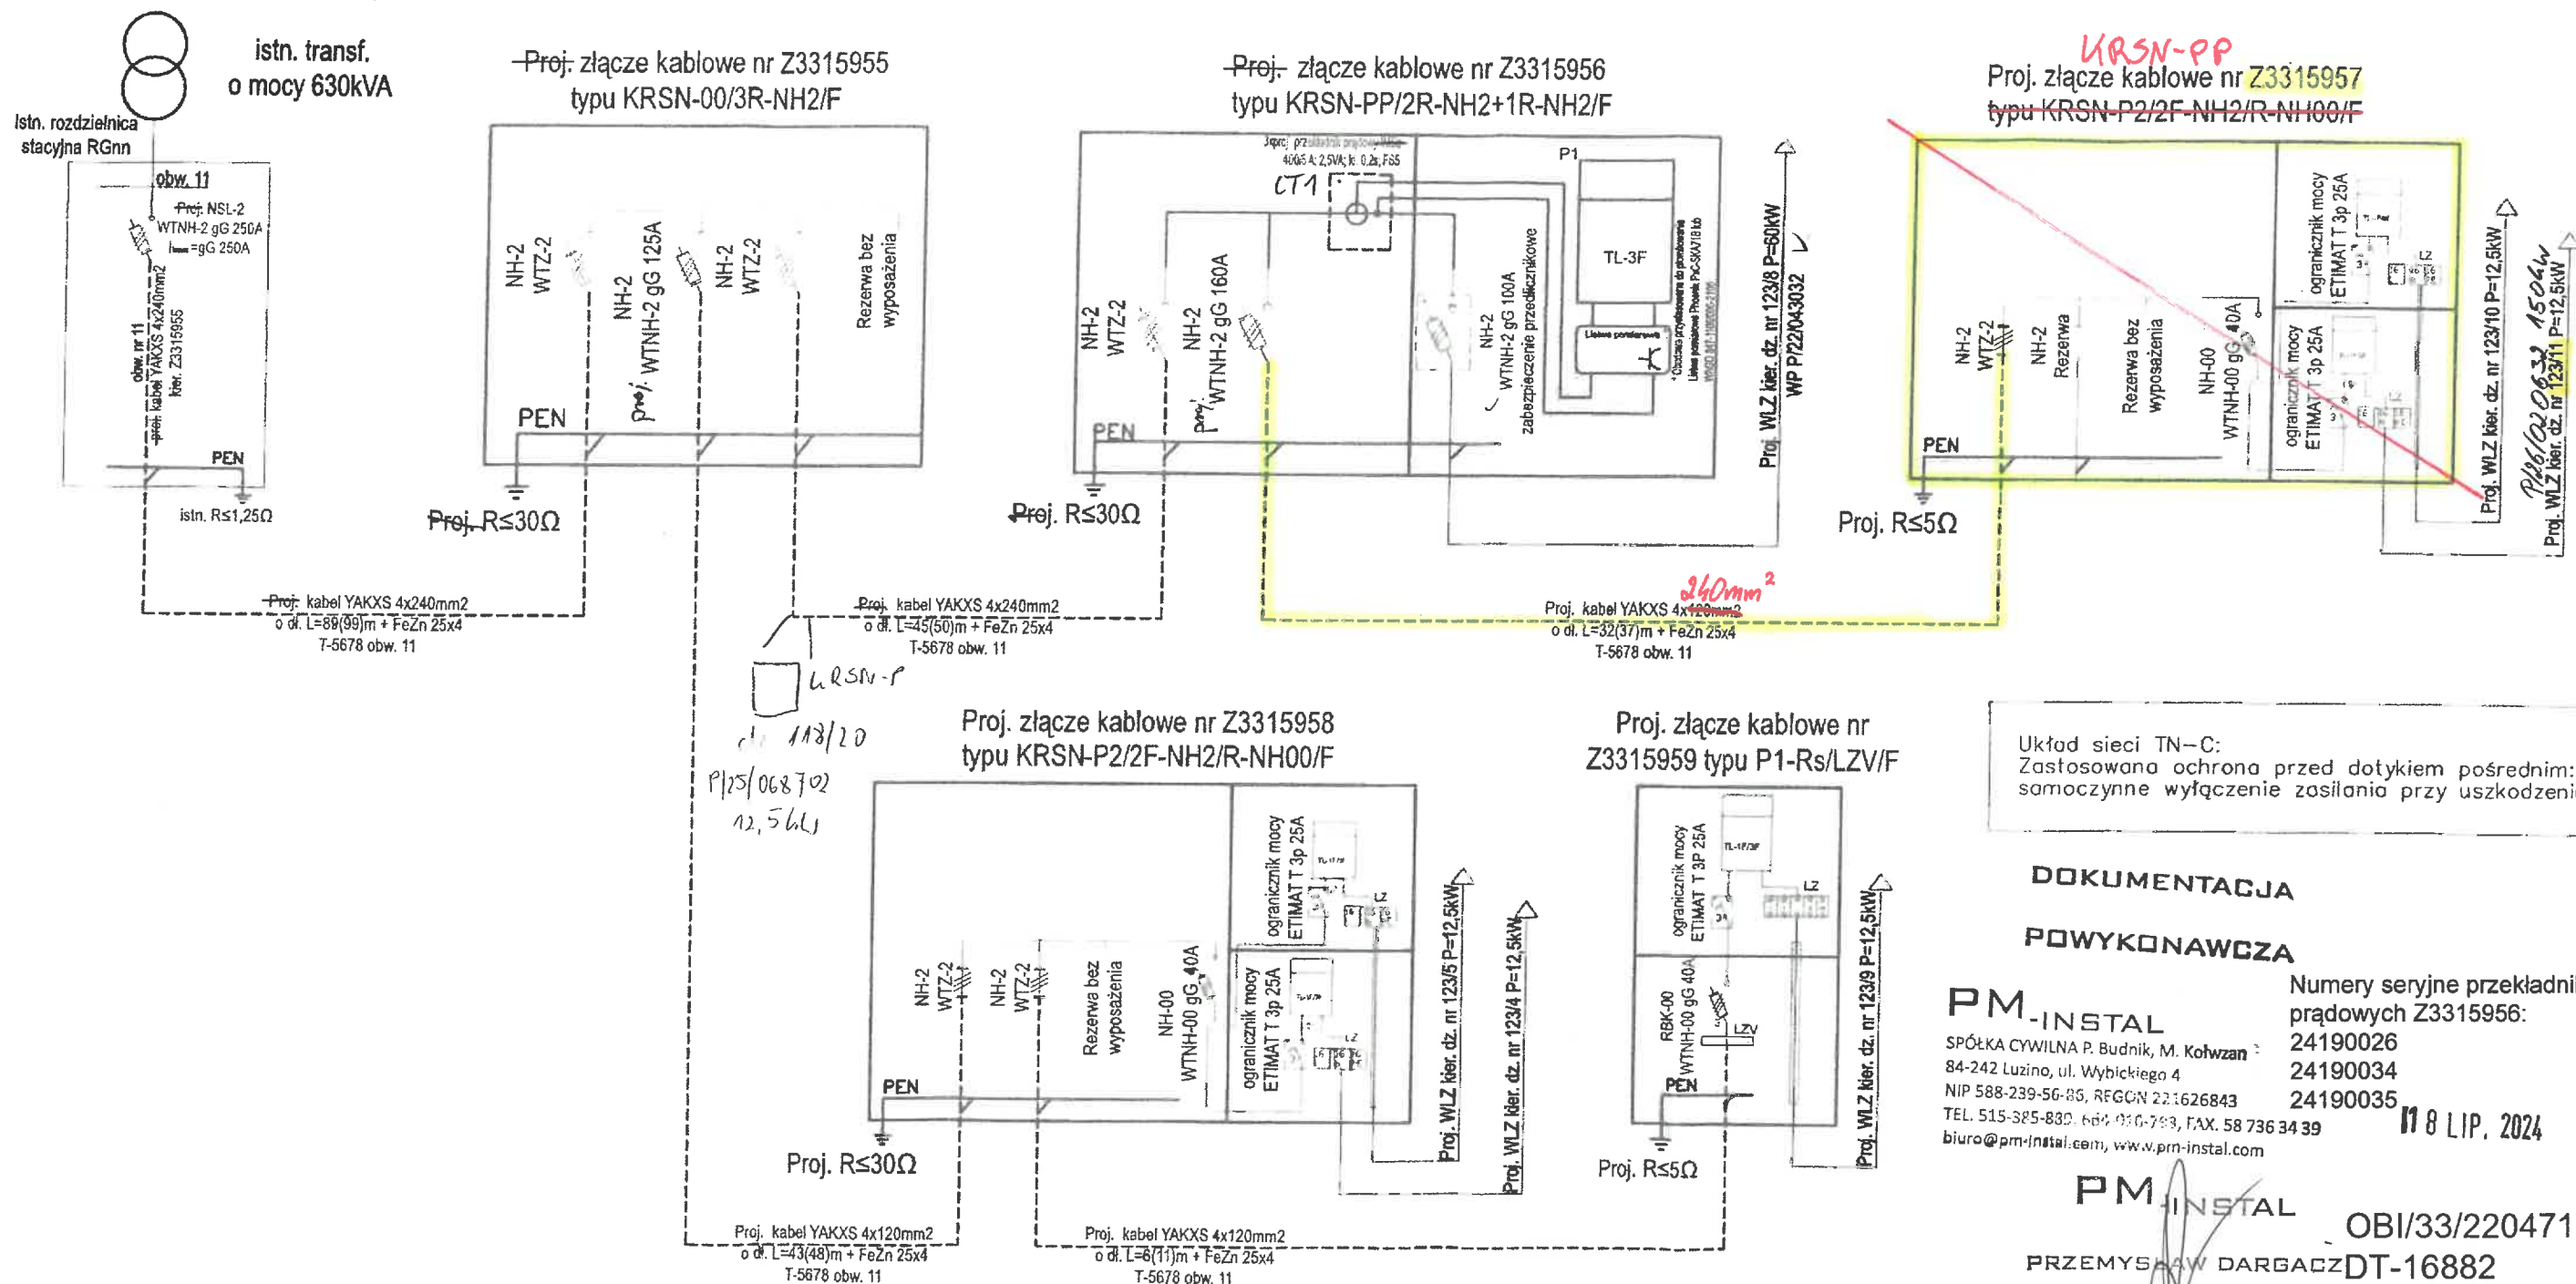

Układ sieci TN-C:
Zastosowana ochrona przed dotykiem pośrednim:
samoczynne wyłączenie zasilania przy uszkodzeniu

DOKUMENTACJA
POWYKONAWCZA

PM-INSTAL

SPÓŁKA CYWILNA P. Budnik, M. Kolwzan 24
84-242 Luzino, ul. Wybickiego 4 24
NIP 588-239-56-86, REGON 221626843 24
TEL. 515-385-830, 664 006-793, FAX. 58 736 34 39
biuro@pm-instal.com, www.pm-instal.com

Numery seryjne przekładników
prądowych Z3315956:

24190026
24190034
24190035

35 17 8 LIP. 2024

PM INSTALL

OBI/33/2204711

PRZEMYSŁAW DARGACZ DT-16882

KIEROWNIK ROBÓT
TEL. 517 794 845

Otomin

MAREL

MAREL Marcin Szczęsny
ul. Jaśkowa Dolina 15/15, 80-252 Gdańsk

Inwestycja:	Budowa sieci elektroenergetycznej kablowej nn-0,4kV dla zasilenia budynku magazynowo-biurowego w m. Olomin przy ul. Konnej.				
Adres inwestycji:	Olomin ul. Konna dzialki nr 108/11, 113, 121/1, 121/2, 123/6, 123/7, 123/11 obręb 0011				
Inwestor:	ENERGA-OPERATOR S.A. ul. Morynarki Polskiej 130, 80-557 Gdansk				
Nr ZN:	ZN/870/3333MZI/2023/2204711, OBI/33/2204711				
Stadium:	PROJEKT TECHNICZNY			Schemat elektryczny stacji transf.	
Projektował:	Imię i nazwisko:	Nr uprawnień:	Podpis:	Rysunek nr:	E-3
Sprawdził:	Marcin Szczepny [spec. inst.]	POM/0191/P.OOE/14		Skala:	b/s
	Mariusz Łapczyński [spec. inst.]	POM/0187/P.WSE/19		Data:	05.2023