


System ochrony:
SZYBKIE SAMOCZYNNE WYŁĄCZANIE NAPIĘCIA
w układzie TN-C

Proj. złącze Z34.....

(Z-305/1/1)

P2-Rs/LZV/2LZR/F

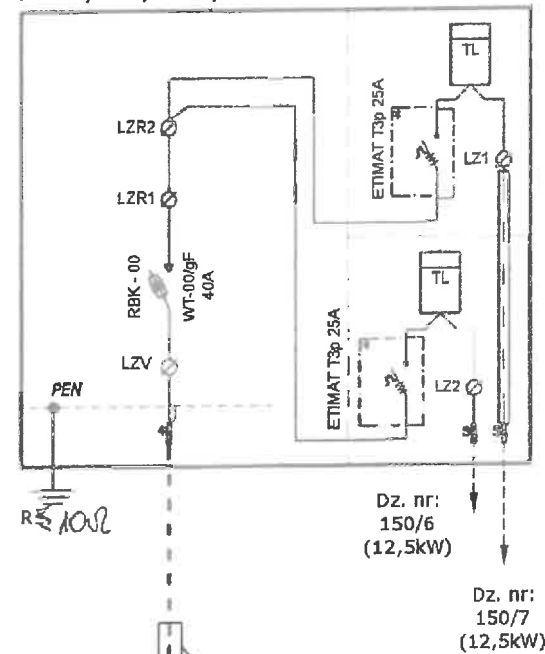


Rury osłonowe
wg rys. E1.2

Proj. złącze Z34.....

(Z-305/2)

P2-Rs/LZV/2LZR/F

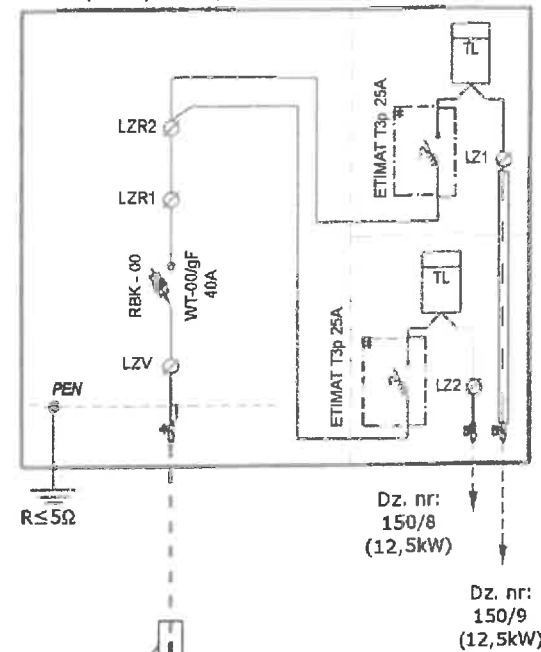


Rury osłonowe
wg rys. E1.1

Proj. linia kablowa nN
YAKXS 4x120mm² +
FeZn 25x4mm,
ZL=118/131m, obw. 03

Proj. złącze Z34.....

(Z-308)

KRSN-P2/2F-NH2/R-NH00/F

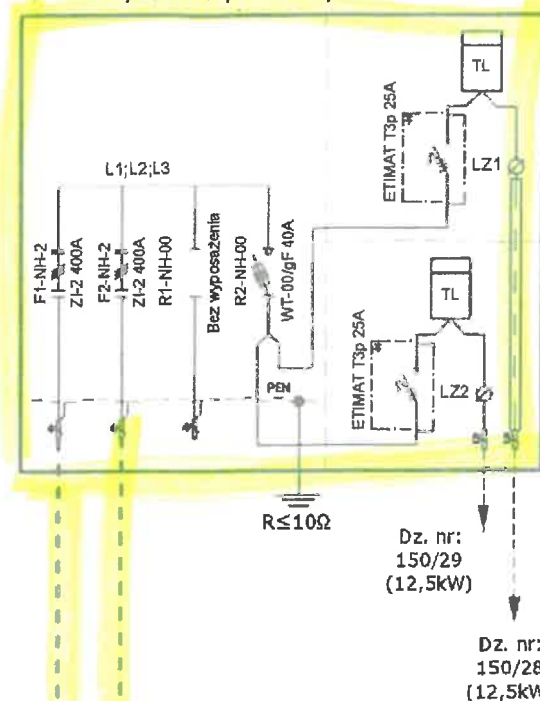

YAKXS 4x240mm²


YAKXS 4x240mm²

47m

Proj. złącze Z34.....

(Z-309)

KRSN-P2/2F-NH2/R-NH00/F

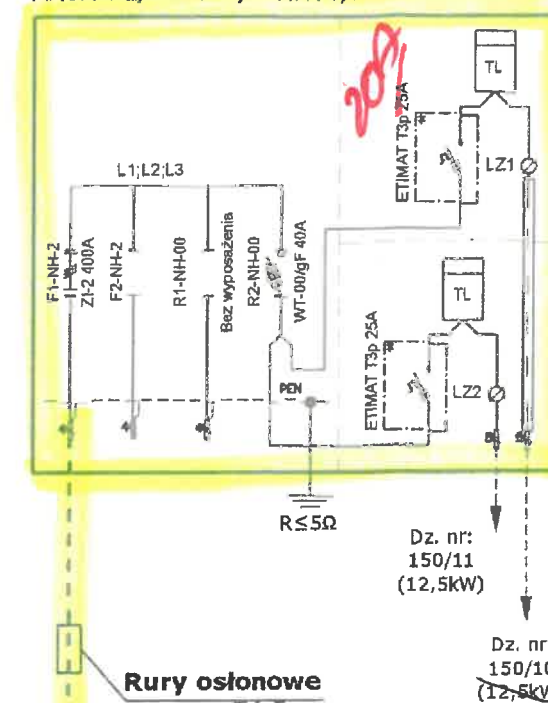

Rury osłonowe
wg rys. E1.2

12kW
ETIMAT 20A

OZNACZENIA:

- Proj. linia kablowa nN
- ▭ Proj. złącze kablowe nN
- Rura osłonowa


Uwagi:

1. Przy skrzyżowaniu z urządzeniami podziemnymi kabel ułożyć w rurze ochronnej AROT DVK, lub SRS Ø160/110 mm.
2. Zastosować złącze z tworzywa termoutwardzalnego o stopniu ochrony min. IP43 - zgodnie ze standardami technicznymi w ENERGA - OPERATOR SA.
3. Na drzwiczkach przymocować trwale tabliczkę ostrzegawczą.
4. Szczegóły montażu wg. opisu technicznego.

Proj. złącze Z34.....

(Z-306/1)

P2-Rs/LZV/2LZR/F

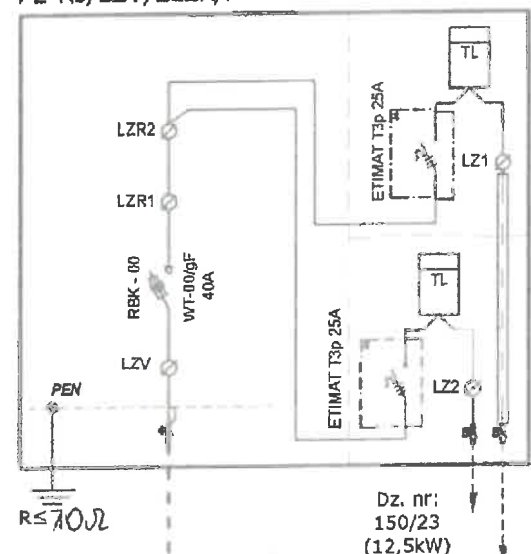


YAKXS 4x35mm²

Rury osłonowe
wg rys. E1.2

złącze Z34.....

KRSN-P2/2F-NH2/R-NH00/F

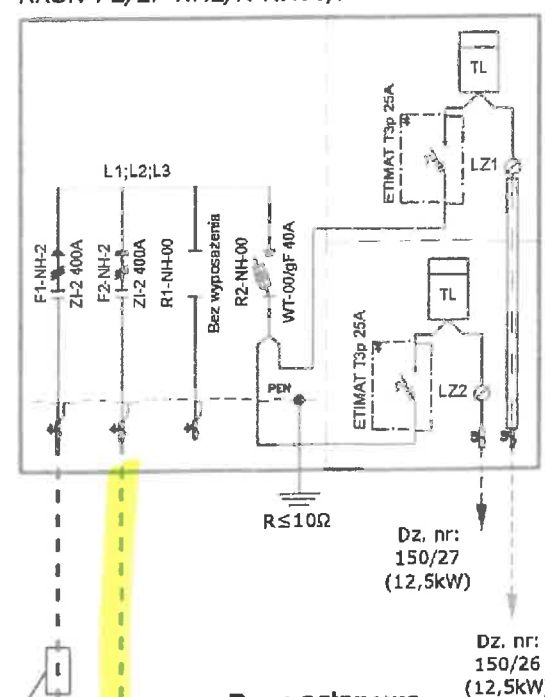

Rury osłonowe
wg rys. E1.2

DT-12584
DOKUMENTACJA
POWYKONAWCZA

OB1134/2101743

Pogotowie Elektryczne
Elektromechanika Roboty Ogólnobudowlane
ul. 210 210 ul. 1 akowa 2
Kierownik Roboty Elektrycznych

Piotr Machnikowski
upr. bud. 2644/GD/86
LISTOPAD 2023

INWESTOR: ENERGA - OPERATOR S.A. ul. Marynarki Polskiej 130 80-557 Gdańsk	WYKONAWCA: ELGREKO - Pracownia Projektowa ul. Juranda ze Spychowa 83-200 Starogard Gd.	NR RYSUNKU E2
OBIEKT: Zasilanie elektroenergetyczne zespołu budynków jednorodzinnych w m. Skarszewy ul. Rumiankowa, dz. nr: 150/1 - 150/29.	NAZWA RYS: Schemat stacji transf. T342068 "Skarszewy Kościarska II".	PBW
PROJEKTANT: mgr inż. Grzegorz Dymerski upr. nr POM/0005/PW0E/14		

