
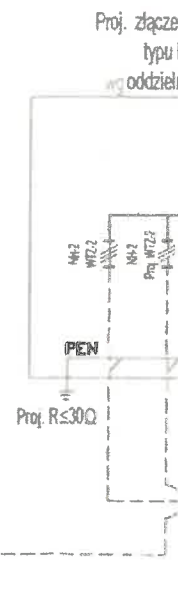
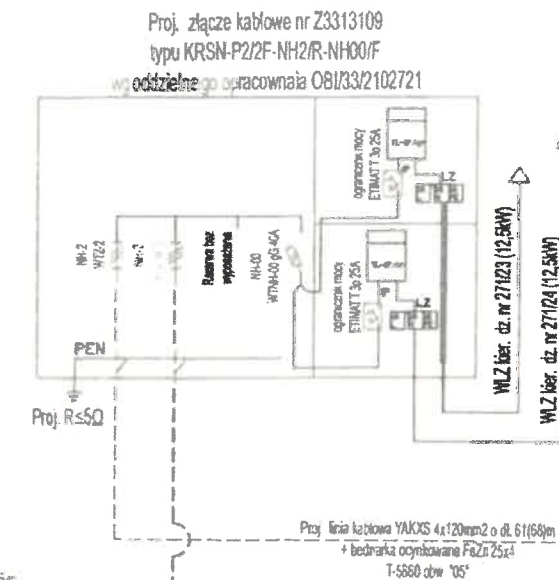
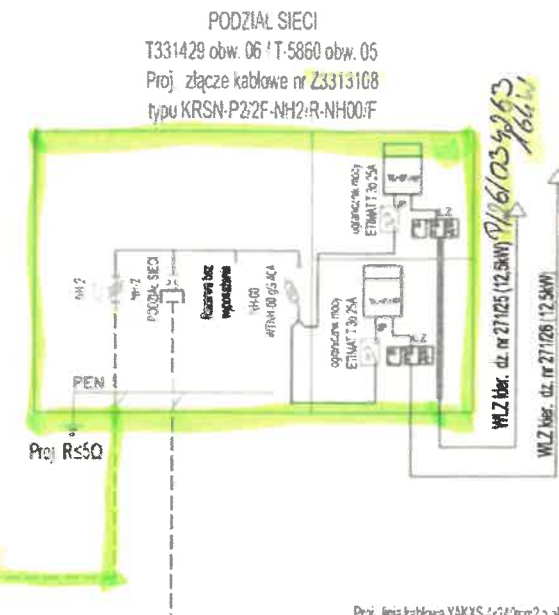
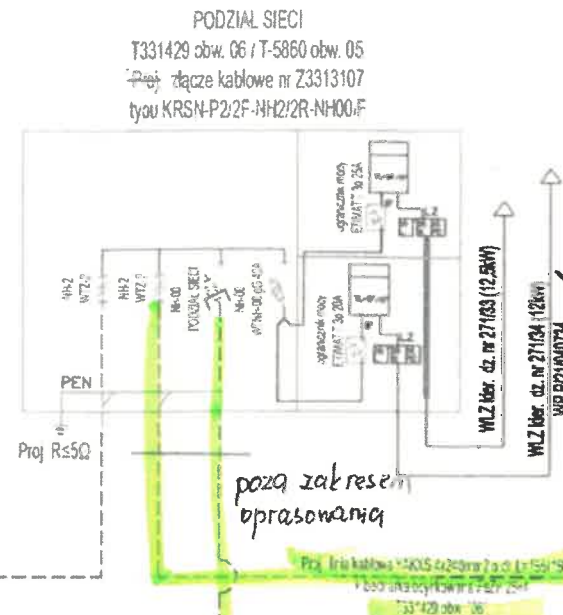
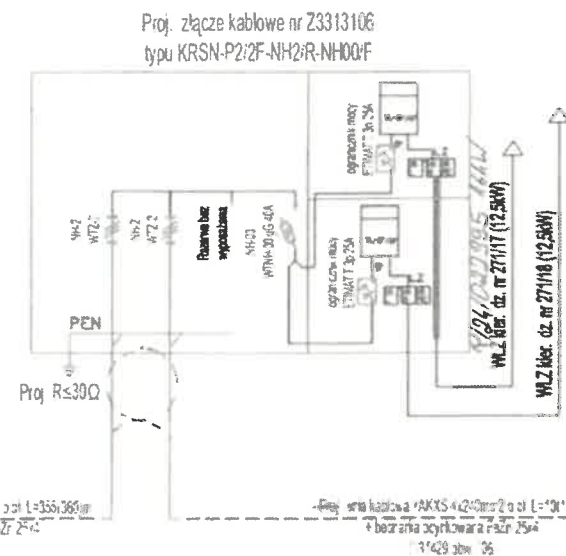


SCHEMAT ELEKTRYCZNY

Istn. stacji transf. słupowa
T331429 „WIŚLINKA KU POMPIE”

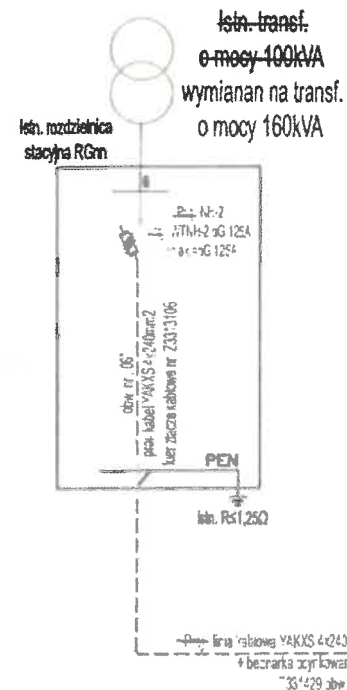

DOKUMENTACJA POWYKONAWCZA

Data: 03.03.2023r
OB1/33/2104922, DT-16139
(zakres ogr.)
ETAP I

mgr inż. Krzysztof Gierczak
Uprawnienie budowlane do projektowania i kierowania
robotami budowlanymi w zakresie instalacji i urządzeń
elektrycznych i elektroenergetycznych
Nr ewid. POM/0097/PBE/18 i POM/0193/WBE/17

PIB MASTERNAK

Michał Masternak
ul. Przemysłowa 21 83-031 Ciepłowo
tel. +48586837852 fax +48586911361
NIP 5931465229 REGON 220365062
(1)

realizacja ETAP III
OB1/33/2104922

MAREL		MAREL Marcin Piecowski
Inwestycja:	Budowa sieci kablowej nn-jednorodzinnej w m. Wiślinka	
Adres inwestycji:	Wiślinka dział. nr 268, 270, 271/36 obręb 0018	
Inwestor:	Energia-Operator S.A. ul. Marynarki Polskiej 130	
Nr ZN/OB:	ZN/2384/333342/2022/210492	
Stadium:	PROJEKT TECHNICZNY	
Imię i nazwisko:	Marcin Szczepny [spec. inst.]	
Projektował:	Marcin Szczepny [spec. inst.]	
Sprawił:	Mariusz Łopatyński [spec. inst.]	