
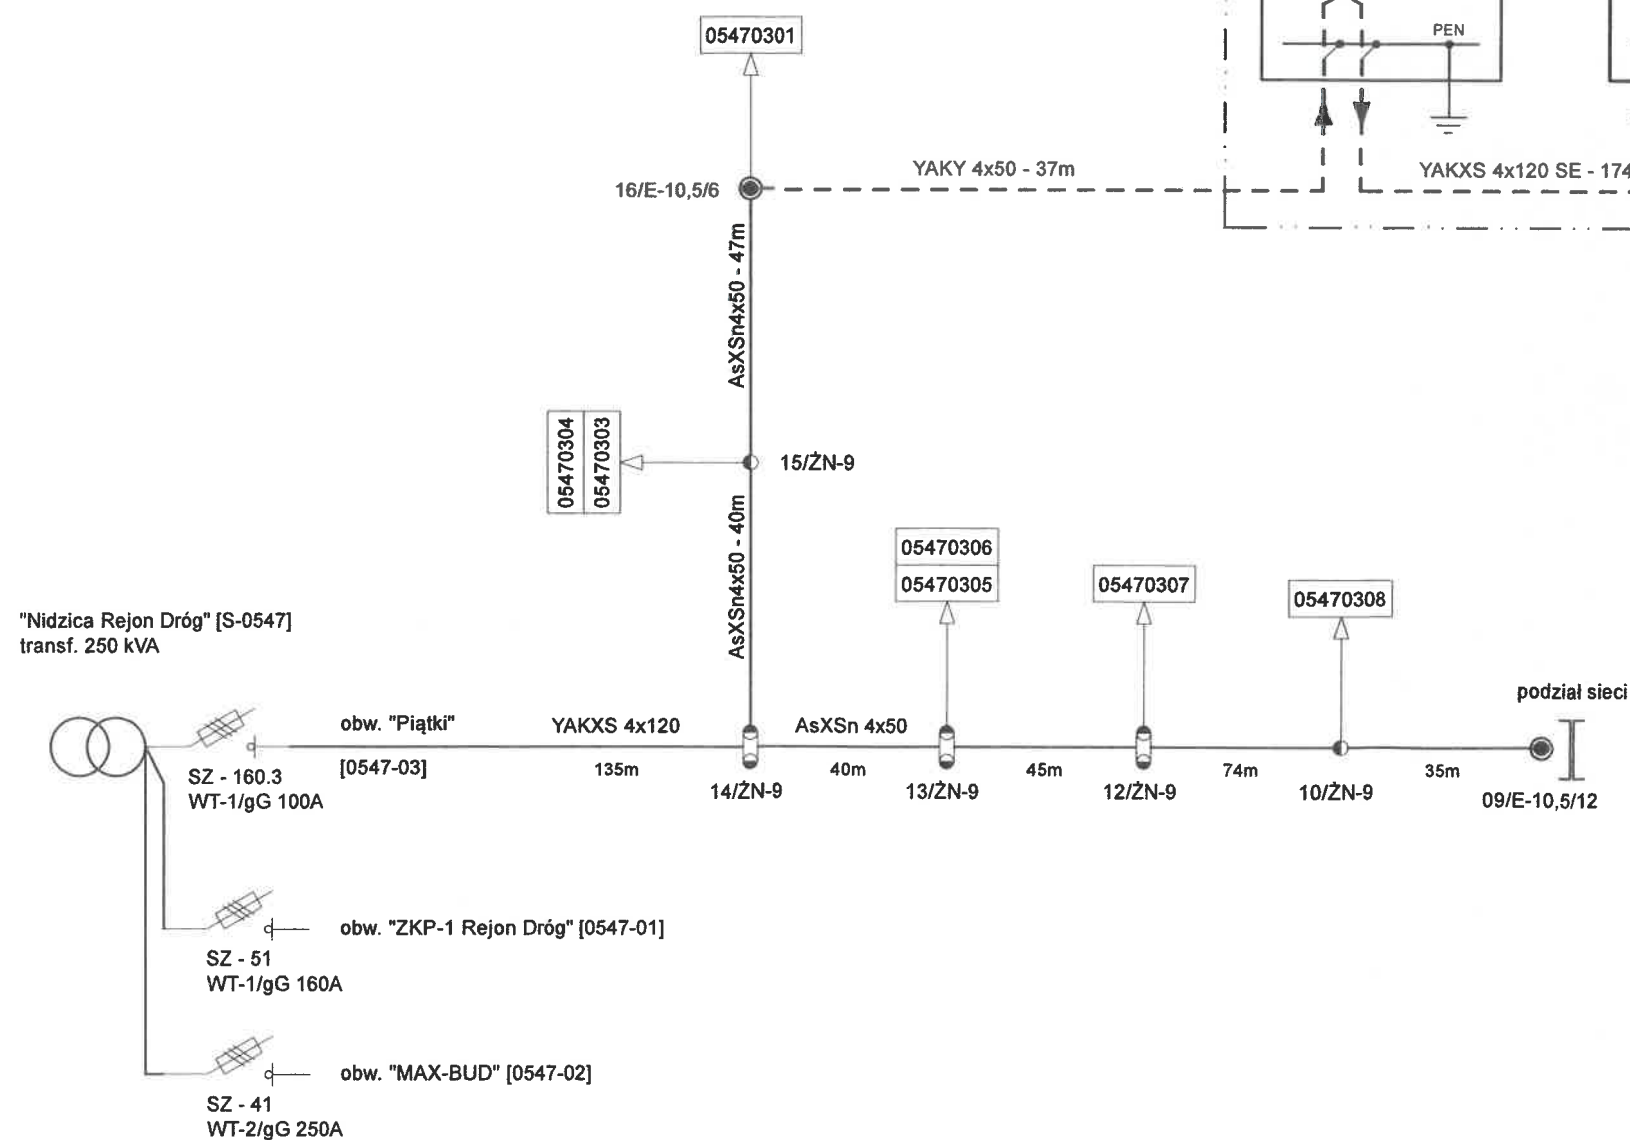


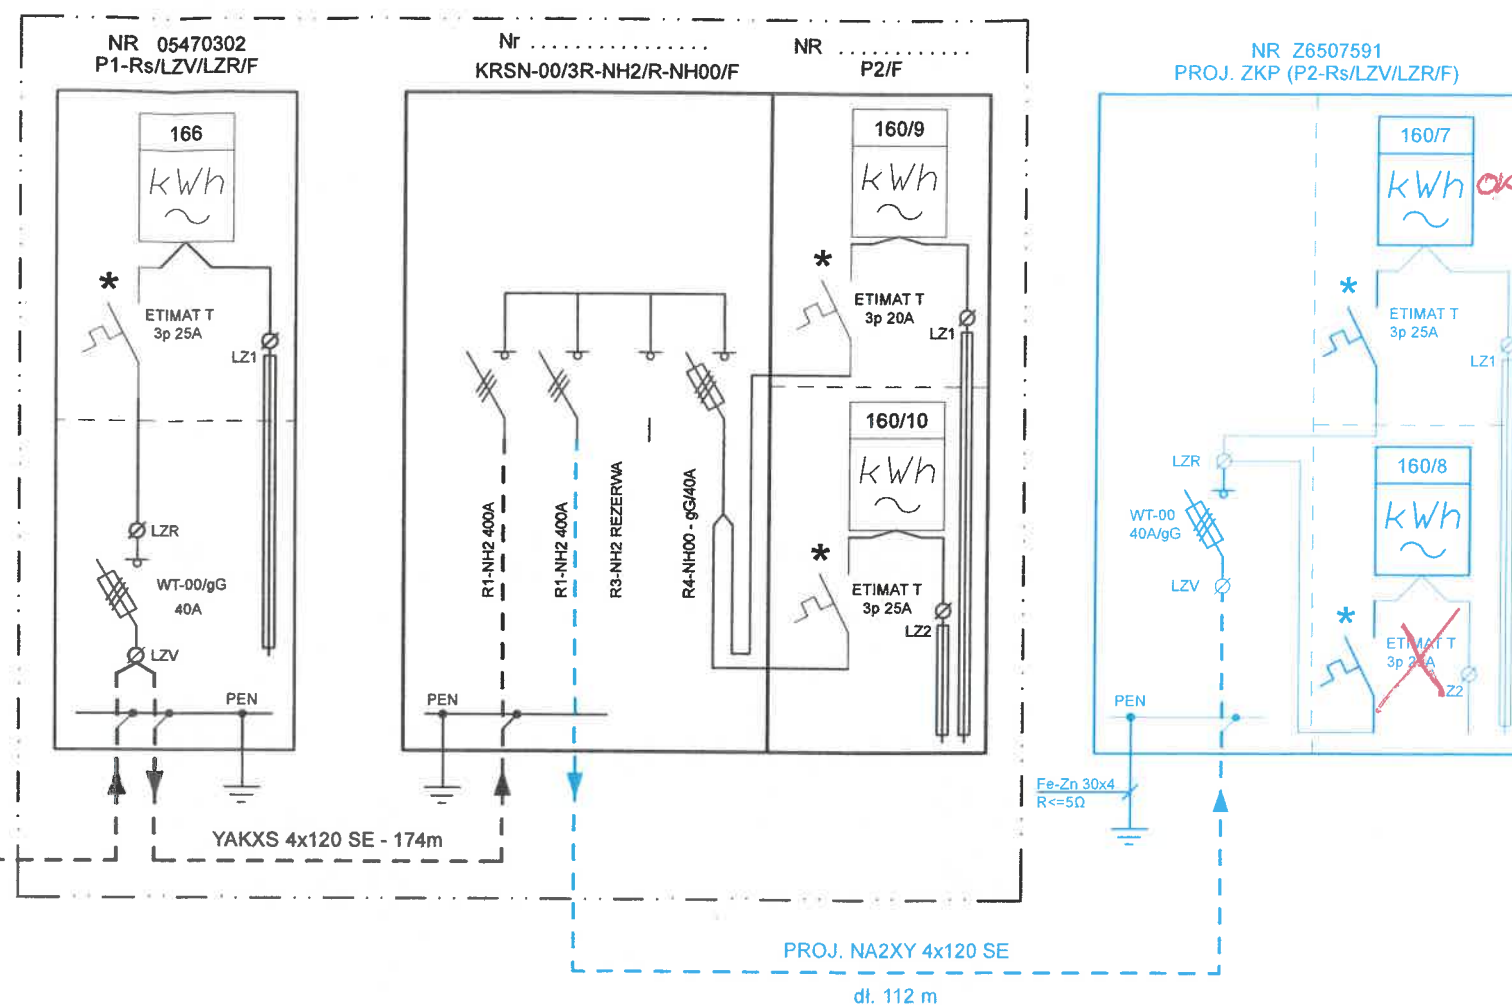


UWAGI:

- Oprzewodowanie wykonać przewodem LgY 10mm²
- * Przystosować do plombowania

PROJEKTOWANIE I NADZÓR ELEKTRYCZNY

Temat:	Przyłącze kablowe n. n. 0,4 kV.	
Adres:	Piątki, dz. nr 160/7 obr. Piątki.	OBI 2600651
Inwestor:	Energa - Operator S. A. Oddział w Olsztynie 10-950 Olsztyn, ul. Tuwima 6	Rys. nr 2
Branża:	Elektryczna	Data: 04.2026
Treść:	Schemat ideowy złącza	Skala:
Projektował:	mgr inż. Grzegorz Sędiak, upr. bud. Nr 131/88/OL, 140/89/OL §2 ust. 1 p. 1, §5 ust. 1, §7, §13 ust. 1. p. 4d	<i>G. Sędiak</i>

Oświadczam, że treść mapy, na której wykonano niniejszy projekt jest zgodna z treścią mapy powstałej w wyniku pracy geodezyjnej przyjętej do PODGiK w Nidzicy pozytywnie zweryfikowanej protokołem nr G.6642.1.246.2026_1 z dnia 16.04.2026 r.

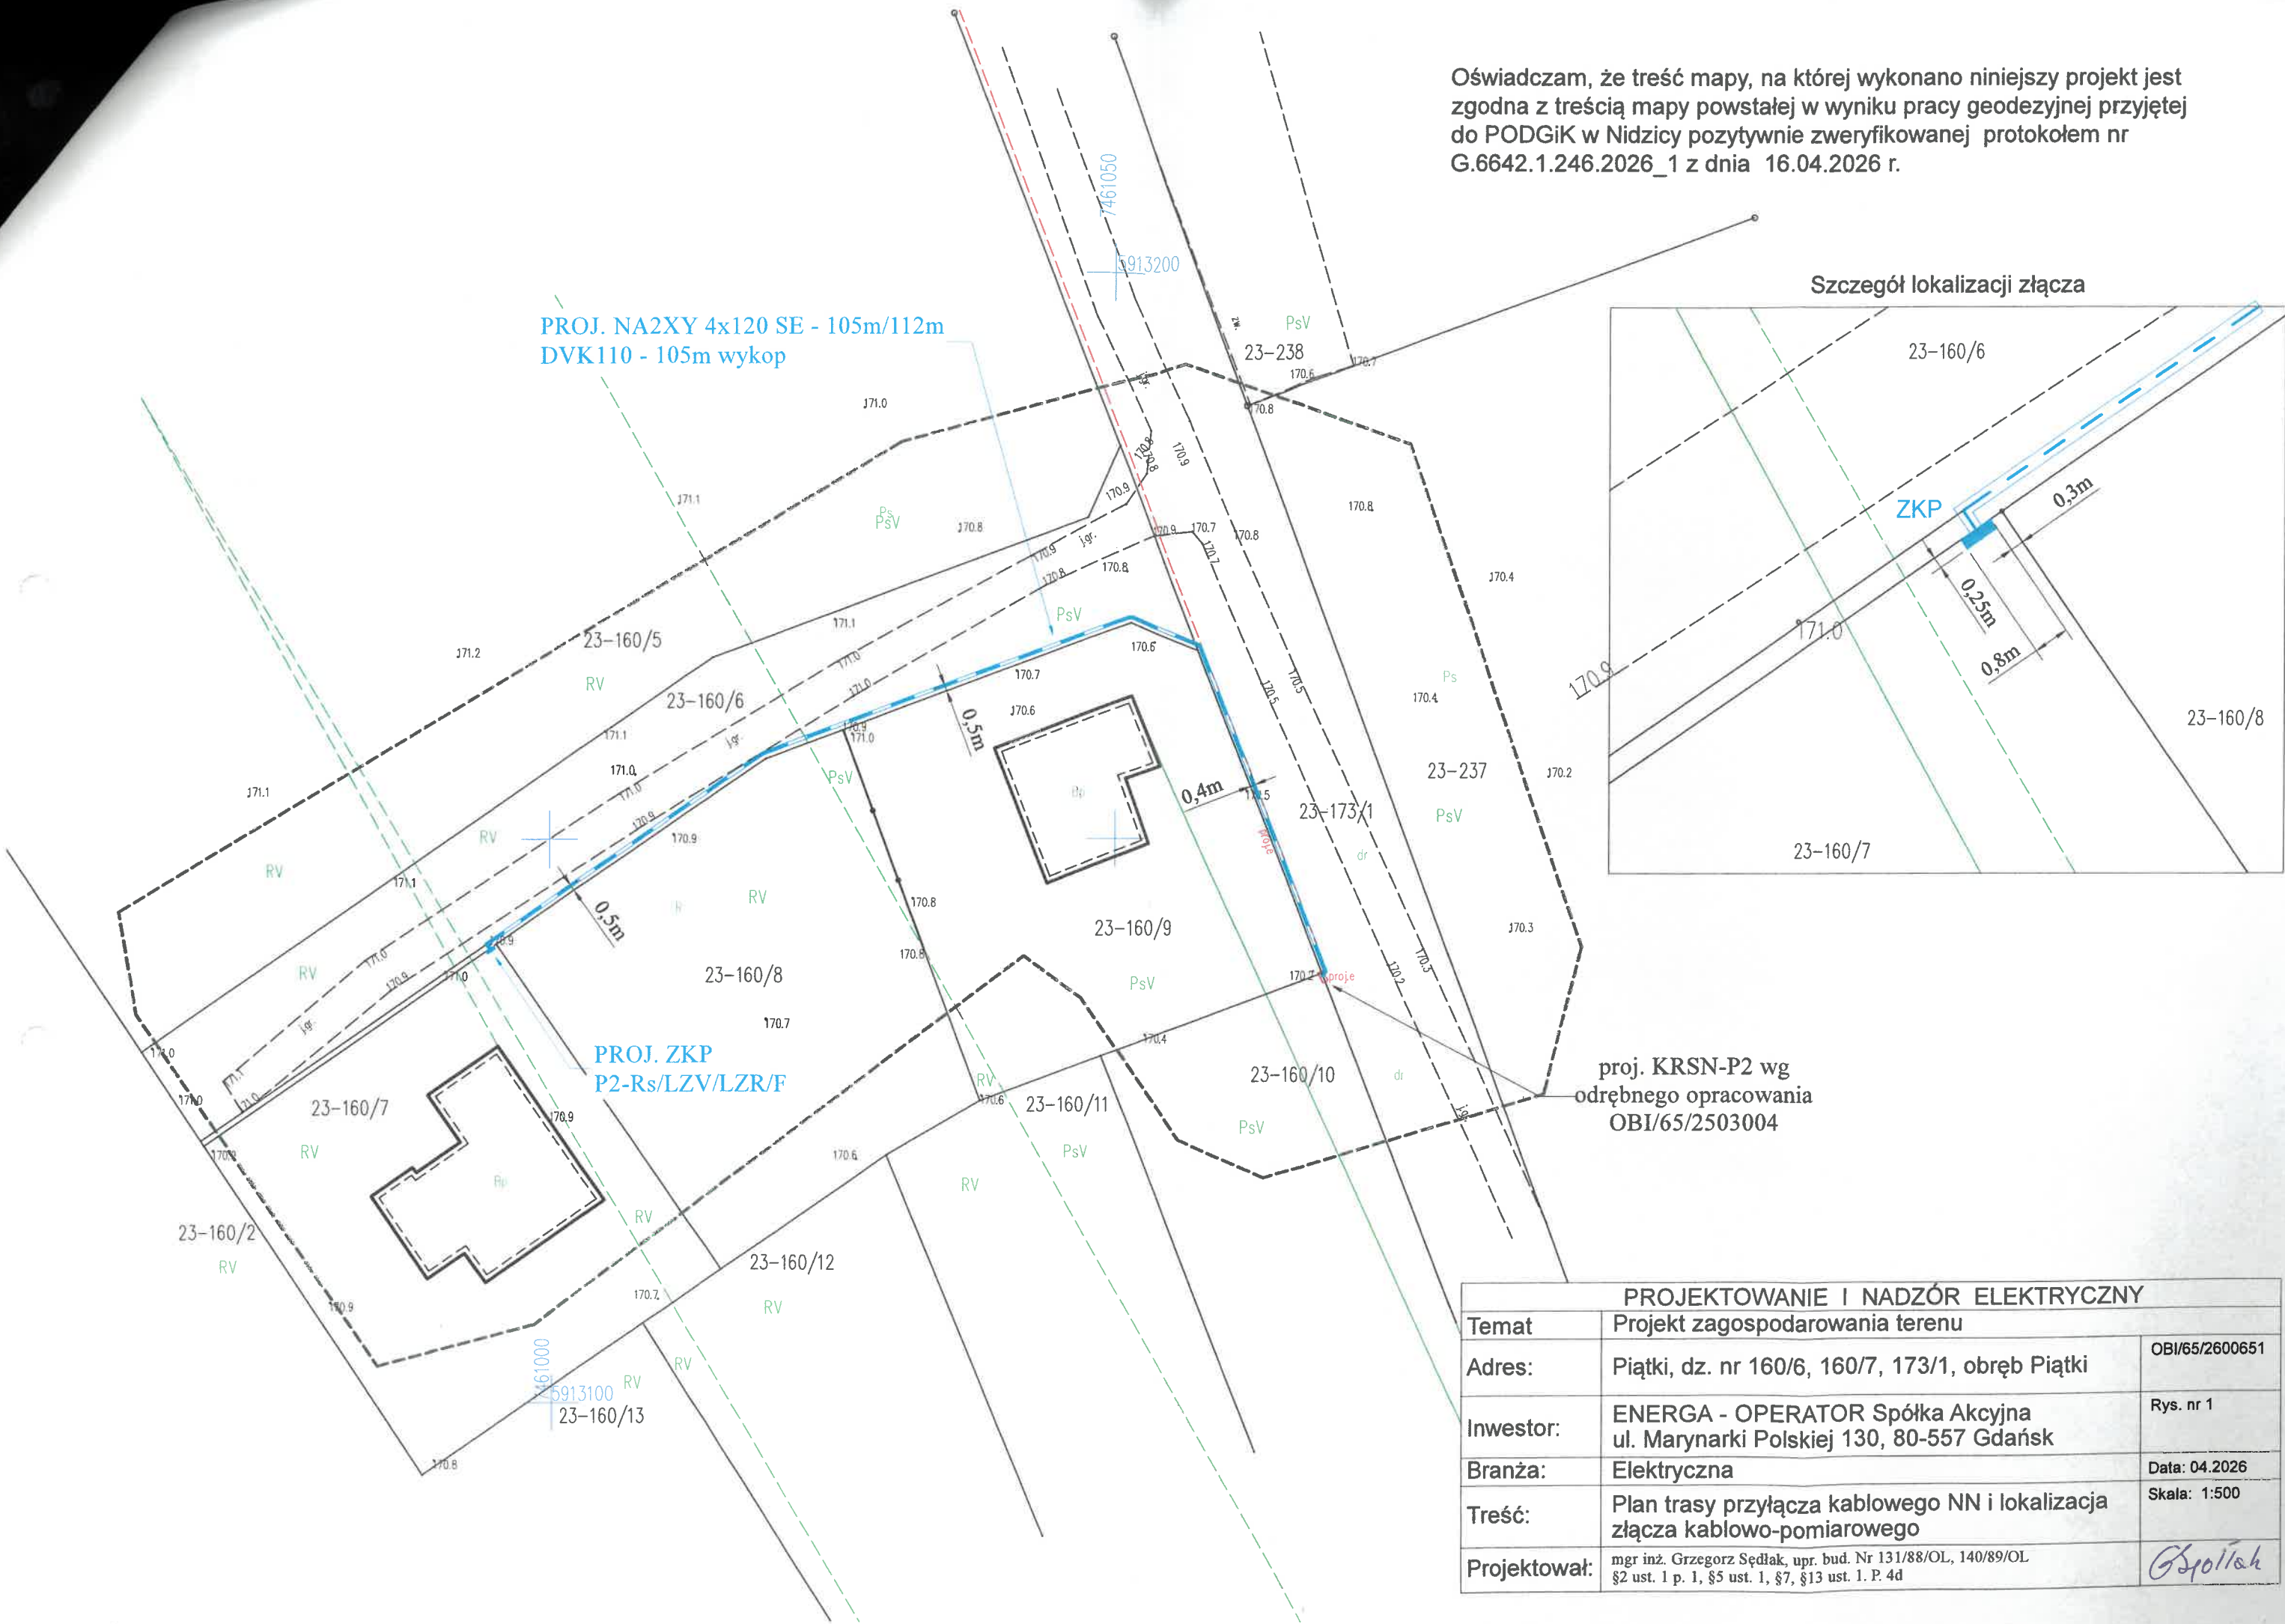

PROJEKTOWANIE I NADZÓR ELEKTRYCZNY		
Temat	Projekt zagospodarowania terenu	
Adres:	Piątki, dz. nr 160/6, 160/7, 173/1, obręb Piątki	OBI/65/2600651
Inwestor:	ENERGA - OPERATOR Spółka Akcyjna ul. Marynarki Polskiej 130, 80-557 Gdańsk	Rys. nr 1
Branża:	Elektryczna	Data: 04.2026
Treść:	Plan trasy przyłącza kablowego NN i lokalizacja złącza kablowo-pomiarowego	Skala: 1:500
Projektował:	mgr inż. Grzegorz Sędłak, upr. bud. Nr 131/88/OL, 140/89/OL §2 ust. 1 p. 1, §5 ust. 1, §7, §13 ust. 1. P. 4d	G. Sędłak

Wytyczne w zakresie realizacji prac na sieciach

OBI/65/2600651
Nazwa i adres obiektu (zamówienia): Przyłącze kablowe n.n. 0,4 kV, Piątki, dz. nr 160/7
I. Dotyczy tylko robót na nN

- Prace na niskim napięciu winny być wykonywane w technologii PPN.
- Jeżeli z przyczyn obiektywnych nie można wykonać prac w technologii PPN dopuszcza się wyłączenia i:

a) dopuszczenie do prac na sieci nN realizuje:

WYKONAWCA ☐ ENERGA ☐

PPN 0,4 kV

b) agregat zapewnia:

WYKONAWCA ☐ ENERGA ☐

- ilość moc - ilość moc

- ilość moc - ilość moc

- ilość moc - ilość moc

II. Dotyczy robót na SN,; bądź na SN i nN:

- Dopuszczenie do prac na sieciach SN realizuje:

WYKONAWCA ☐ ENERGA ☐

- Zakres zlecenia wymaga pracy agregatów:

TAK ☐ NIE ☐

3. agregat zapewnia:

WYKONAWCA ☐ ENERGA ☐

- ilość moc - ilość moc

- ilość moc - ilość moc

- ilość moc - ilość moc

- Przewidywany czas pracy na sieci:

- ilość wyłączeń

- ilość wyłączeń

- Wykonawca zobowiązany jest do organizacji szkoleń w zakresie nowych urządzeń dotychczas nie stosowanych w sieci zamawiającego:

TAK ☐ NIE ☐

Lp	Urządzenie, dla którego wymagane jest szkolenie	Ilość osób objętych szkoleniem	Zakres szkolenia
1.			
2.			
3.			

6. Uwagi:

.....

Sporządził:

24.06.2026

Zatwierdził:

Specjalista
ds. Rozliczeń i Sprawozdawczości
Miroslaw Mężykowski

Kierownik
Zdzisław Zarządzania Eksploatacją
Krzysztof Woźniakiewicz

GMINA NIDZICA

13-100 Nidzica, ul. Plac Wolności 1
woj. warmińsko-mazurskie
tel. 89 625 07 10, fax. 625 07 11
NIP 9840161572, Reg. 51074364

Nidzica, 28 maja 2026 r.

Nasz znak:

TI. 6853.1.54.2026

Energa Operator S.A.

oddział w Olsztynie
ul. Tuwima 6, 10-950 Olsztyn

Pełnomocnik:

Projektowanie i Nadzór Elektryczny
Grzegorz Sędlak
ul. Krucza 1
13-100 Nidzica

Dotyczy: wniosku z dnia 25 maja 2026 r. o wyrażenie zgody na lokalizację w pasie drogowym drogi wewnętrznej będącej w zarządzie Gminy Nidzica, urządzenia obcego.

Odpowiadając na w/w wniosek informuję, że zezwalam na lokalizację w pasie drogowym drogi wewnętrznej, będącej w zarządzie Gminy Nidzica o nr ew. dz. 173/1, obręb Piątki gmina Nidzica urządzenia obcego – przyłącza kablowego elektroenergetycznego nN 0,4kV, na następujących warunkach:

- 1) urządzenie zlokalizować w miejscu wskazanym na załączonym projekcie zagospodarowania stanowiącym załącznik nr 1 do niniejszego zezwolenia;
- 2) urządzenia w działkach dróg wewnętrznych umieścić w rurach osłonowych.
- 3) zagłębienie urządzenia wykonać na głębokości minimum 1,0 m od rzędnej terenu;
- 4) odtworzenie pasa drogowego po wykonanych pracach leży po stronie Inwestora;
- 5) złącze kablowo-pomiarowe zlokalizować poza pasem drogowym drogi wewnętrznej;
- 6) w przypadku kolizji projektowanego przyłącza kablowego n.n. 0,4kV z istniejącymi urządzeniami infrastruktury technicznej i obiektami budowlanymi – lokalizację przyłącza oraz sposób zabezpieczenia w/w urządzeń i obiektów należy uzgodnić z ich Właścicielami;
- 7) po wykonaniu prac, należy sporządzić geodezyjną inwentaryzację powykonawczą wykonanego urządzenia, którą należy przekazać do Powiatowego Ośrodka Dokumentacji Geodezyjnej i Kartograficznej w Nidzicy;
- 8) jeżeli budowa, przebudowa lub remont drogi wymagał będzie przełożenia urządzenia - koszt tego przełożenia ponosi Wnioskodawca;
- 9) przed rozpoczęciem robót budowlanych inwestor jest zobowiązany do:
 - a) dokonania czynności wymaganych przepisami odrębnymi, w tym przepisami ustawy z dnia 7 lipca 1994 r. Prawo budowlane (t.j. Dz. U. z 2024 r. poz. 725 z późn. zm.),
 - b) złożenia wniosku i zawarcia z zarządcą drogi umowy na udostępnienie pasa drogowego drogi wewnętrznej w celu prowadzenia robót budowlanych, zgodnie z Zarządzeniem nr 741/2020 Burmistrza Nidzicy z dnia 27.10.2020 r. w sprawie określenia zasad udostępniania pasa drogowego dróg wewnętrznych będących w zarządzie Gminy Nidzica.

Zgodnie z Uchwałą Nr VI/69/2019 Rady Miejskiej w Nidzicy z dnia 31 stycznia 2019 r. (Dz. Urz. Woj. Warmińsko-Mazurskiego z 2019 r. poz. 873), obciążanie służebnością przesyłu następuje odpłatnie. Zgodnie z § 1 ust. 1 pkt 1) i 2) zarządzenia nr 1585/2022 Burmistrza Nidzicy z dnia 7 grudnia 2022 r. wysokość wynagrodzenia netto z tego tytułu, dla pasa służebności o powierzchni do 15 m² – wynagrodzenie wynosi nie mniej niż 300 zł i nie więcej niż 600 zł, natomiast dla pasa służebności o powierzchni powyżej 15 m² - ustala się w oparciu o operat szacunkowy.

W związku z podaniem powierzchni pasa służebności oraz długości przyłącza Gmina Nidzica zleciła wykonanie operatu szacunkowego w celu ustalenia wysokości wynagrodzenia netto za obciążenie służebnością przesyłu. Projekt protokołu uzgodnień w sprawie ustanowienia służebności przesyłu zostanie przesłany po sporządzeniu operatu szacunkowego.

Niniejsze zezwolenie wygasa, jeżeli w ciągu 3 lat od jego wydania, urządzenia nie będą wybudowane.


Załączniki:

1. plan zagospodarowania terenu


Za zgodność z oryginałem
PROJEKTANT
mgr inż. Grzegorz Sędlak

~~26507517~~

PROJ. ZŁĄCZE
TYP P1-Rs/LZV/LZR/F

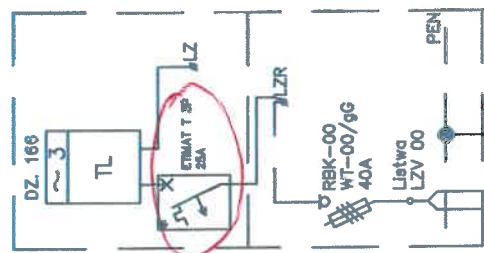

NIDZICA REJON DRÓG [S-0547]
istn. stacja transf.

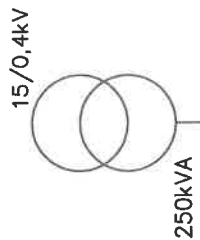

Obw 3
[OBW. 0547-03
"PIĄTKI"]


YAKXS 4x120mm² AsXsn 4x50mm² YAKY 4x50mm²
135m 89m 37m
istn. 01
ON-10,5/E

PROJ. linia kablowa nn 0,4kV
PROJ. KABEL NA2XY 4x120mm²SE, DŁ.160/174m


26507529
PROJ. ZŁĄCZE
TYP P2/F

26502518
PROJ. ROZDZIELNICA

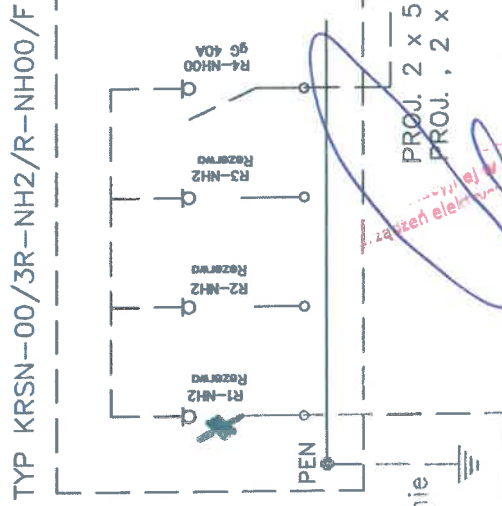

~~PROJ. 2 x 5 x LgY 1x10mm², L=5
PROJ. , 2 x DVK 50 L=2~~

Tytuł rysunku: SCHEMAT JEDNOKRESKOWY		Format A4		Skala rys. -	




Istniejące złącze 0547/1302
Proj. wymiana złącza
Typ P1-Rs/LZV/LZR/F
2650157

Z... 6501578
Proj. Złącze
Kablowo-Rozdzielcze
KRSN-00/3R-NH2/R-NH00/F
Z... 6501578
Proj. Złącze
Kablowo-Pomiarowe
P2/F

LEGENDA:

- projektowana kablowa linia nn
- - - Istn. kable nn do przełożenia
- projektowane rury osłonowe
- projektowane złącza kablowe

Układ połączeń sieci: TN-C

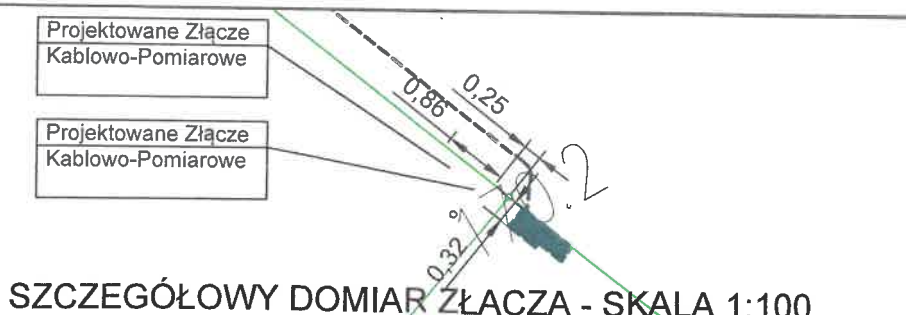

mgr inż. Paweł Pawłowski
upr. bud. nr. 001/2011
do projektowania i nadzoru nad budową
w zakresie budownictwa ogólnego
i budownictwa drogowego

Jednostka projektowa:		Nazwa i adres zamawiającego:	
ELMYK SP. Z O.O. UL. MICHAŁA KAJKI 10-12; 10-547 OLSZTYN www.elmyk.pl NIP: 739-399-78-37		ENERGA - OPERATOR S.A., ul. Marynarki Polskiej 130, 80-557 Gdańsk Oddział w Olsztynie, ul. Tuwima 6, 10-950 Olsztyn NIP 583-000-11-90 REGON 190275904-00068	
Nr umowy: ZN/5439/6565MZI/2025/2503004/1		OBI/63/2503004	
Ołiek:		Lokalizacja:	
Budowa przyłącza kablowego nn 0,4kV w miejscowości Piątki w celu zasilania działki dz. 160/9		Piątki, dz. nr 160/9 Gmina Nidzica, powiat Nidzicki, województwo warmińsko - mazurskie, Obręb Piątki	
Imię i nazwisko	Specjalność	Nr uprawnień budowlanych	Data
mgr inż. Paweł Pawłowski	Instalacyjna	POM/0173/PWBE/23	03.2025
Tytuł rysunku:	Stadium	Format	Skala rys.
Plan Zagospodarowania Terenu			

Wytyczne w zakresie zasad realizacji prac na sieciach
Nr OBI/65/2503004
Nazwa i adres obiektu (zamówienia):
Dotyczy tylko robót na nN: Budowa przyłącza kablowego nN 0,4kV do zasilenia budynku jednorodzinnego w m. Piątki

1. Prace na niskim napięciu winny być wykonywane w technologii PPN.
2. Jeżeli z przyczyn obiektywnych nie można wykonać prac w technologii PPN to dopuszcza się wyłączenie i:

a) dopuszczenie do prac na sieci nN realizuje:

WYKONAWCA ☐

ENERGA ☐

b) agregat zapewnia:

WYKONAWCA ☐

ENERGA ☐

- ilość moc.....

- ilość moc.....

PPN 0,4kV

I. Dotyczy robót na SN, bądź SN i nN:

1. Dopuszczenie do prac na sieciach SN realizuje:

WYKONAWCA ☐

ENERGA ☐

2. Zakres zlecenia wymaga pracy agregatów:

TAK ☐

NIE ☐

3. Agregat zapewnia:

WYKONAWCA ☐

ENERGA ☐

- ilość moc.....

- ilość moc.....

4. Przewidywany czas pracy na sieci:

- ilość wyłączeń:

- czas wyłączeń:

5. Wykonawca zobowiązany jest do organizacji szkoleń w zakresie nowych urządzeń, dotychczas nie stosowanych w sieci Zamawiającego.

TAK ☐

NIE ☐

LP	TYP URZĄDZENIA/APARATU DLA KTÓREGO WYMAGANE JEST SZKOLENIE	IŁOŚĆ OSÓB OBJĘTYCH SZKOLENIEM	ZAKRES SZKOLENIA
1			
2			
3			

6. Uwagi:

Sporządził
Pracownik MZE:

24.07.2026

ds. Rozliczeń i Sprawozdawczości

Miroslaw Mężykowski

Zatwierdził:
Kierownik MZE

Kierownik
Działu Zarządzania Eksploatacją

Krzysztof Wódkiewicz