

Numer P/25/100745

Miejscowość Konin

Data 23-01-2026

WARUNKI PRZYŁĄCZENIA

DO SIECI ELEKTROENERGETYCZNEJ ENERGA-OPERATOR SA

Oddział w Kaliszu

1. Przyłączany obiekt:
Nazwa: budynek mieszkalny - jednorodzinny
Adres (Nr działki): Brzezińskie Holendry, ul. -
gm. Krzymów, działka numer 0004-460/8
2. Grupa przyłączeniowa: grupa V
3. Moc przyłączeniowa: 12.5 kW
4. Miejsce przyłączenia:
GPZ - Konin Pld [05002]
Linia 15 kV Brzeźno - Nr 21400 [SN5-05002/14]
Stacja SN/nn Brzezińskie Holendry Przepompownia [51000]
Obwód nn Kierunek Kanał Topiec [NN5-51000/02]
Obiekt Obwód [nn] Kierunek Kanał Topiec [NN5-51000/02]
5. Miejsce dostarczania energii elektrycznej:
- zaciski na ostatniej listwie zaciskowej, licząc od strony zasilania, w kierunku instalacji odbiorczej w rozdzielnicy kablo-pomiarowej.
6. Rodzaj przyłącza: kablowe
7. Zakres prac niezbędnych do realizacji przyłączenia oraz wymagania w zakresie wyposażenia niezbędnego do współpracy z siecią:
 - 7.1. Zakres inwestycji realizowanych przez ENERGA-OPERATOR SA
 - 7.1.1. Urządzenia WN i SN:
- nie dotyczy
 - 7.1.2. Stacja transformatorowa:
- nie dotyczy
 - 7.1.3. Urządzenia nn:
 - a) w zakresie przyłącza:
- Na działce nr 460/8 przy drodze i działce nr 460/4 zabudować rozdzielnicę kablo-pomiarową typu KRSN-P2/2F-NH2/R-NH00/F (częścią czołowa do drogi) w miejscu dostępnym dla służb technicznych Przedsiębiorstwa energetycznego.
 - b) w zakresie rozbudowy sieci:
- wybudować linię kablową, kablem typu NA2XY SE o przekroju wynikającym z obliczeń jednak nie mniejszym niż 4x120mm² od słupa II/5 do projektowanej zgodnie z ppkt. a) rozdzielnicy kablo-pomiarowej,
- istniejącą sieć elektroenergetyczną dostosować do zwiększonej mocy.
 - 7.1.4. Wyposażenie urządzeń, instalacji lub sieci, niezbędne do współpracy z siecią, do której instalacje lub sieci są przyłączane:
- nie dotyczy
 - 7.1.5. Zabezpieczenie sieci przed zakłóceniami elektrycznymi powodowanymi przez urządzenia, instalacje lub sieci wnioskodawcy:
Zainstalowane urządzenia i instalacje nie mogą wprowadzać zakłóceń do sieci rozdzielczej. Obciążenie winno być rozłożone równomiernie na poszczególne fazy. W przypadku posiadania urządzeń lub instalacji mogących wprowadzić zakłócenia do sieci rozdzielczej należy zastosować odpowiednie urządzenia eliminujące wprowadzanie zakłóceń.
 - 7.1.6. Dostosowanie przyłączanych urządzeń, instalacji lub sieci do systemów sterowania dyspozytorskiego:
- nie dotyczy
 - 7.1.7. Demontaże:
- nie dotyczy
- 7.2. Zakres inwestycji realizowanych przez Podmiot Przyłączany:
Zasilanie obiektu wykonać zalicznikowo z projektowanej rozdzielnicy kablo-pomiarowej przy działce nr 460/8.
Instalację lub sieć przygotować zgodnie z obowiązującymi przepisami w tym również w zakresie ochrony przeciwporażeniowej i przepięć, do ustalonej granicy stron i miejsca do zainstalowania układu pomiarowego.
Minimalny przekrój w.l.z. 10mm² Cu.
8. Wymagany stopień skompensowania mocy biernej:
tgφ QI: 0.4
tgφ QIV: 0
9. Wymagania dotyczące układu pomiarowo-rozliczeniowego i systemu pomiarowo-rozliczeniowego:
 - 9.1. Miejsce zainstalowania:
na granicy działki



- 9.2. Rodzaj i prąd znamionowy oraz miejsce usytuowania zabezpieczenia przedlicznikowego / głównego: wyłącznik nadmiarowo - prądowy bez członu zwarciovego (ogranicznik mocy) o prądzie znamionowym 25 A, zainstalowane w kablowej rozdzielni szafowej zintegrowanej
- 9.3. Sposób pomiaru: bezpośredni, rodzaj układu pomiarowego: 3-fazowy.
- 9.4. Rodzaj mierzonej energii: Energia elektryczna czynna pobrana, Straty nieobecne/ pomijalnie małe
- 9.5. Przystosowanie układu pomiarowo-rozliczeniowego do systemów zdalnego odczytu danych pomiarowych

9.6. Wymagania dodatkowe:

- ilość pozostawionego miejsca w bezpośrednim sąsiedztwie układu pomiarowo-rozliczeniowego powinna gwarantować w przyszłości jego bezpieczną eksploatację (np. wymianę poszczególnych elementów).
- wszystkie elementy członu zasilającego oraz osłony i urządzenia wchodzące w skład układu pomiarowo-rozliczeniowego energii elektrycznej muszą być przystosowane do oplombowania.

Zgodnie z zapisami rozporządzenia w sprawie szczegółowych warunków funkcjonowania systemu elektroenergetycznego układ pomiarowo-rozliczeniowy (tzn. liczniki oraz inne urządzenia służące bezpośrednio lub pośrednio do pomiarów i rozliczeń) dostarcza przedsiębiorstwo zajmujące się przesyłaniem i dystrybucją energii elektrycznej. W związku z tym zabudowa układu pomiarowo-rozliczeniowego odbędzie się kosztem oraz staraniem Energa-Operator S.A. Oddział w Kaliszu.

10. Dane dotyczące sieci oraz parametry w zakresie elektroenergetycznej automatyki zabezpieczeniowej i systemowej

10.1. Dotyczy sieci o napięciu do 1 kV:

- | | | | |
|----|-------------------------------------|------|----|
| a) | Układ sieci | TN-C | |
| b) | Napięcie znamionowe sieci | 0,4 | kV |
| c) | Maksymalny prąd zwarciovowy w sieci | 0.1 | kA |
- Rzeczywistą wartość prądu zwarciovowego oblicza projektant.
- d) System ochrony od porażeń Samoczynne wyłączenie zasilania

10.2. Dotyczy sieci o napięciu powyżej 1 kV:

- | | | | |
|----|---------------------------------------|---|-----|
| a) | Sposób pracy punktu neutralnego sieci | - | |
| b) | Napięcie znamionowe sieci | - | kV |
| c) | Prąd zwarcia doziemnego | - | A |
| d) | Czas wyłączenia zwarcia doziemnego | - | s |
| e) | Moc zwarciovowa na szynach 15 kV | - | MVA |
| f) | Czas wyłączenia zwarcia wielofazowego | - | s |

w stacji 110/15 kV GPZ Konin Płd

Rzeczywistą wartość prądu zwarcia wielofazowego oblicza projektant na podstawie mocy zwarciovowej.

- g) System ochrony od porażeń uziemienie ochronne

10.3. Inne:

-

11. Dane znamionowe urządzeń, instalacji i sieci oraz dopuszczalne graniczne parametry ich pracy

Rodzaj urządzenia/instalacji/sieci	Napięcie znam. [kV]	Moc znam. [kW]	Prąd rozruchu [A]

12. Inne ustalenia:

12.1. Dotyczy projektu budowlanego:

- a) Wymagana jest dokumentacja projektowa.
- b) Przy opracowaniu dokumentacji projektowej należy korzystać z rozwiązań typowych i powtarzalnych oraz zachować wymagania zawarte w aktualnie obowiązujących przepisach.
- c) Dokumentacja projektowa urządzeń zasilających w zakresie objętym niniejszymi warunkami przyłączenia wraz z projektowanym układem pomiarowym podlega sprawdzeniu przez nas przed przystąpieniem do realizacji inwestycji.
- d) Opracowany projekt budowlany sieci elektroenergetycznej winien zawierać Wytyczne Realizacji Inwestycji, które w maksymalny sposób muszą uwzględniać realizację zadania w technologii PPN (prac pod napięciem) oraz ograniczać do minimum czas wyłączeń urządzeń elektroenergetycznych spod napięcia zgodnie z obowiązującą w Energa-Operator S.A. procedurą np. "Standardy dotyczące ograniczenia przerw planowanych".

12.2. Dotyczy współpracy ruchowej:

- nie dotyczy

12.3. Dotyczy umowy o przyłączenie:

- nie dotyczy

12.4. Inne wymagania:

Niniejsza aktualizacja Warunków przyłączenia numer P/25/100745 z dnia 23-01-2026r zastępuje dotychczasowe Warunki przyłączenia numer P/25/100745 z dnia 17-12-2025r.

13. Użytkowane urządzenia elektryczne powinny spełniać wymagania określone w obowiązujących przepisach dotyczących kompatybilności elektromagnetycznej.

14. Przy realizacji niniejszych warunków przyłączenia należy uwzględnić wymagania określone w Instrukcji Ruchu i Eksploatacji Sieci Dystrybucyjnej obowiązującej na terenie działania ENERGA-OPERATOR SA.

15. Standardy jakościowe energii elektrycznej określa Rozporządzenie Ministra Gospodarki z dnia 4 maja 2007 roku (Dz.U. Nr 93 poz. 623 z 2007 r.).
ENERGA-OPERATOR SA nie zapewnia bezprzerwowej dostawy energii do sieci elektroenergetycznej dla ww. obiektu. Należy liczyć się z możliwością przerw w dostawie energii elektrycznej. Bezprzerwową dostawę energii elektrycznej można zapewnić jedynie poprzez zainstalowanie własnego źródła energii (np. agregatu prądotwórczego, urządzenia UPS, itp.) po uprzednim uzgodnieniu warunków jego instalacji z ENERGA-OPERATOR SA Oddział w Kaliszu
16. Zawarcie umowy o przyłączenie stanowi podstawę do rozpoczęcia realizacji prac projektowych i budowlano-montażowych, na zasadach określonych w tej umowie. Projekt umowy o przyłączenie stanowi załącznik do niniejszych warunków.
17. Warunki przyłączenia są ważne 2 lata od dnia doręczenia Warunków przyłączenia z dn. 17-12-2025 roku.
Po zawarciu umowy o przyłączenie warunki przyłączenia ważne są w okresie obowiązywania umowy o przyłączenie.
18. Działając na podstawie art. 7 ust. 14 ustawy z dnia 10 kwietnia 1997 roku – Prawo energetyczne (Dz. U. nr 54 poz. 348 z późn. zm.) w związku z art. 34 ust. 3 pkt 3 ustawy z dnia 7 lipca 1994 roku (Dz. U. nr 89 poz. 414 z późn. zm.) ENERGA-OPERATOR SA oświadcza, że zapewni dostawę energii dla obiektu przyłączanego:
- po przyłączeniu obiektu do sieci elektroenergetycznej na podstawie niniejszych warunków przyłączenia oraz w oparciu o umowę o przyłączenie, jaka zostanie zawarta pomiędzy Podmiotem Przyłączanym a ENERGA – OPERATOR SA,
 - po zawarciu umowy o świadczenie usług dystrybucji lub umowy kompleksowej.
- Niniejsze oświadczenie jest oświadczeniem w rozumieniu art. 34 ust. 3, pkt. 3 ustawy - Prawo budowlane.

Wojciech Rusin
OPRACOWAŁ
tel. 801404404

Kierownik
Działu Przyłączeń

Krzysztof Wistrowski

ZATWIERDZIŁ


- Otrzymują:
1. Wnioskodawca
 2. ENERGA-OPERATOR SA Oddział w Kaliszu Rejon Dystrybucji w Koninie
ul. Kleczewska 41, 62-510 Konin



Polska - Geoportal otwartych danych przestrzennych

skala 1 : 1000

51000-21

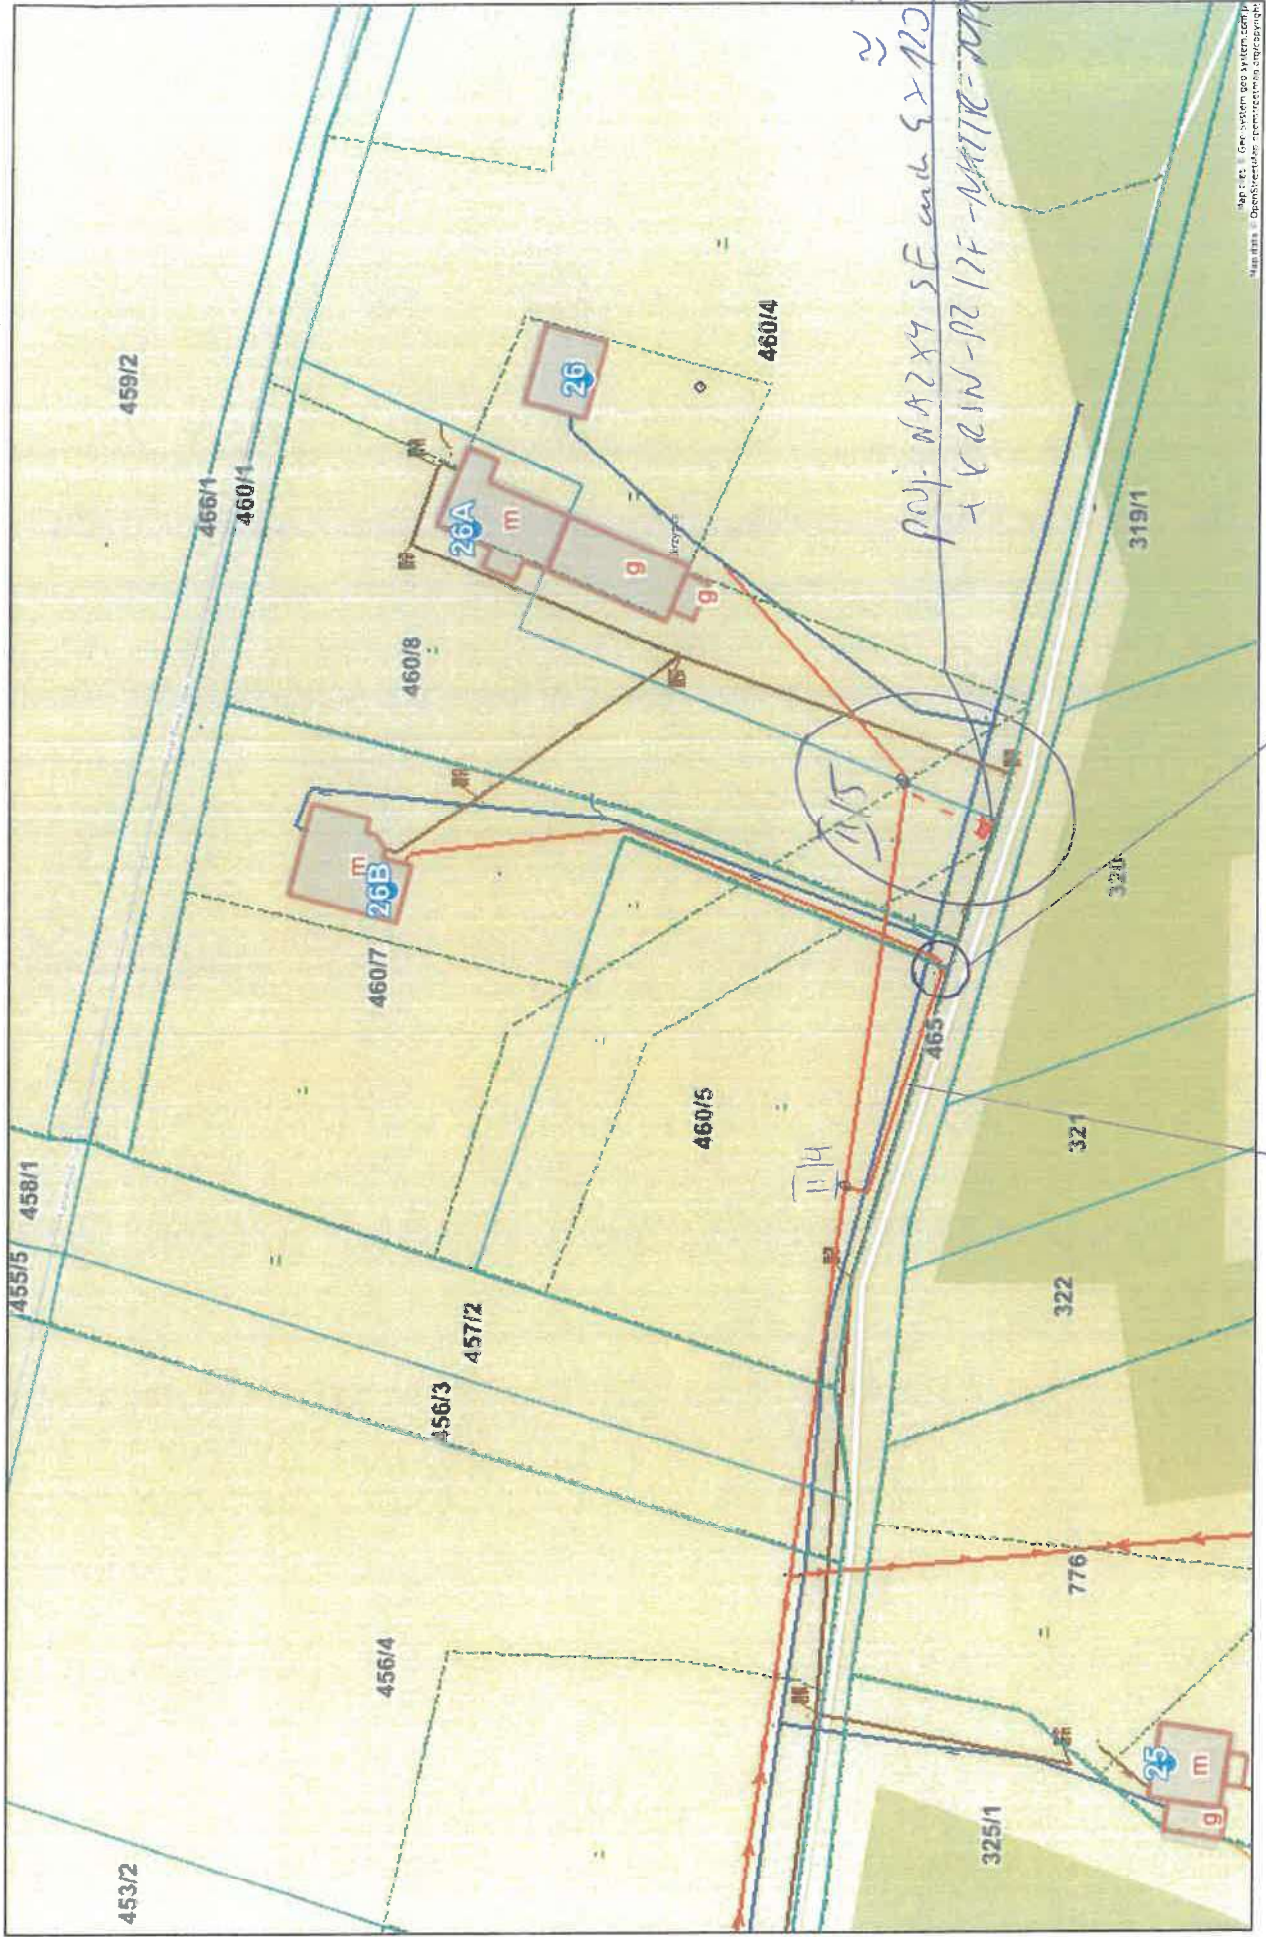

~ 30m

ist. YAKUS 6 x 35 mm²

ist. ŻK-1122

MAPA SYTUACYJNO-WYSOKOŚCIOWA

Skala 1:500

tytuł nr: 460/3 460/8

Właściciel: Wdzięczna Elżbieta

Mapa służy do celów:

PROJEKTOWYCH

14.08.09
GEODETA UPRAWNIONY
Roman Janczak
Zezwolenie Nr 16420




Zamierzam projekt budowlany
z up. Starosty Powiatu Konin
Andrzej Pieklik
Naczelnik Wydziału Architektury
i Budownictwa

PROJEKT ZAGOSPODAROWANIA DZIAŁKI SKALA 1 : 500

1. PROJ.ROZBUDOWA, NADBUDOWA
I ZMIANA SPOSOBU UŻYTKOWANIA

Niniejszy projekt budowlany
został zatwierdzony w decyzji
Nr 206
z dnia 16.03.2010r
Załącznik Nr 1/X

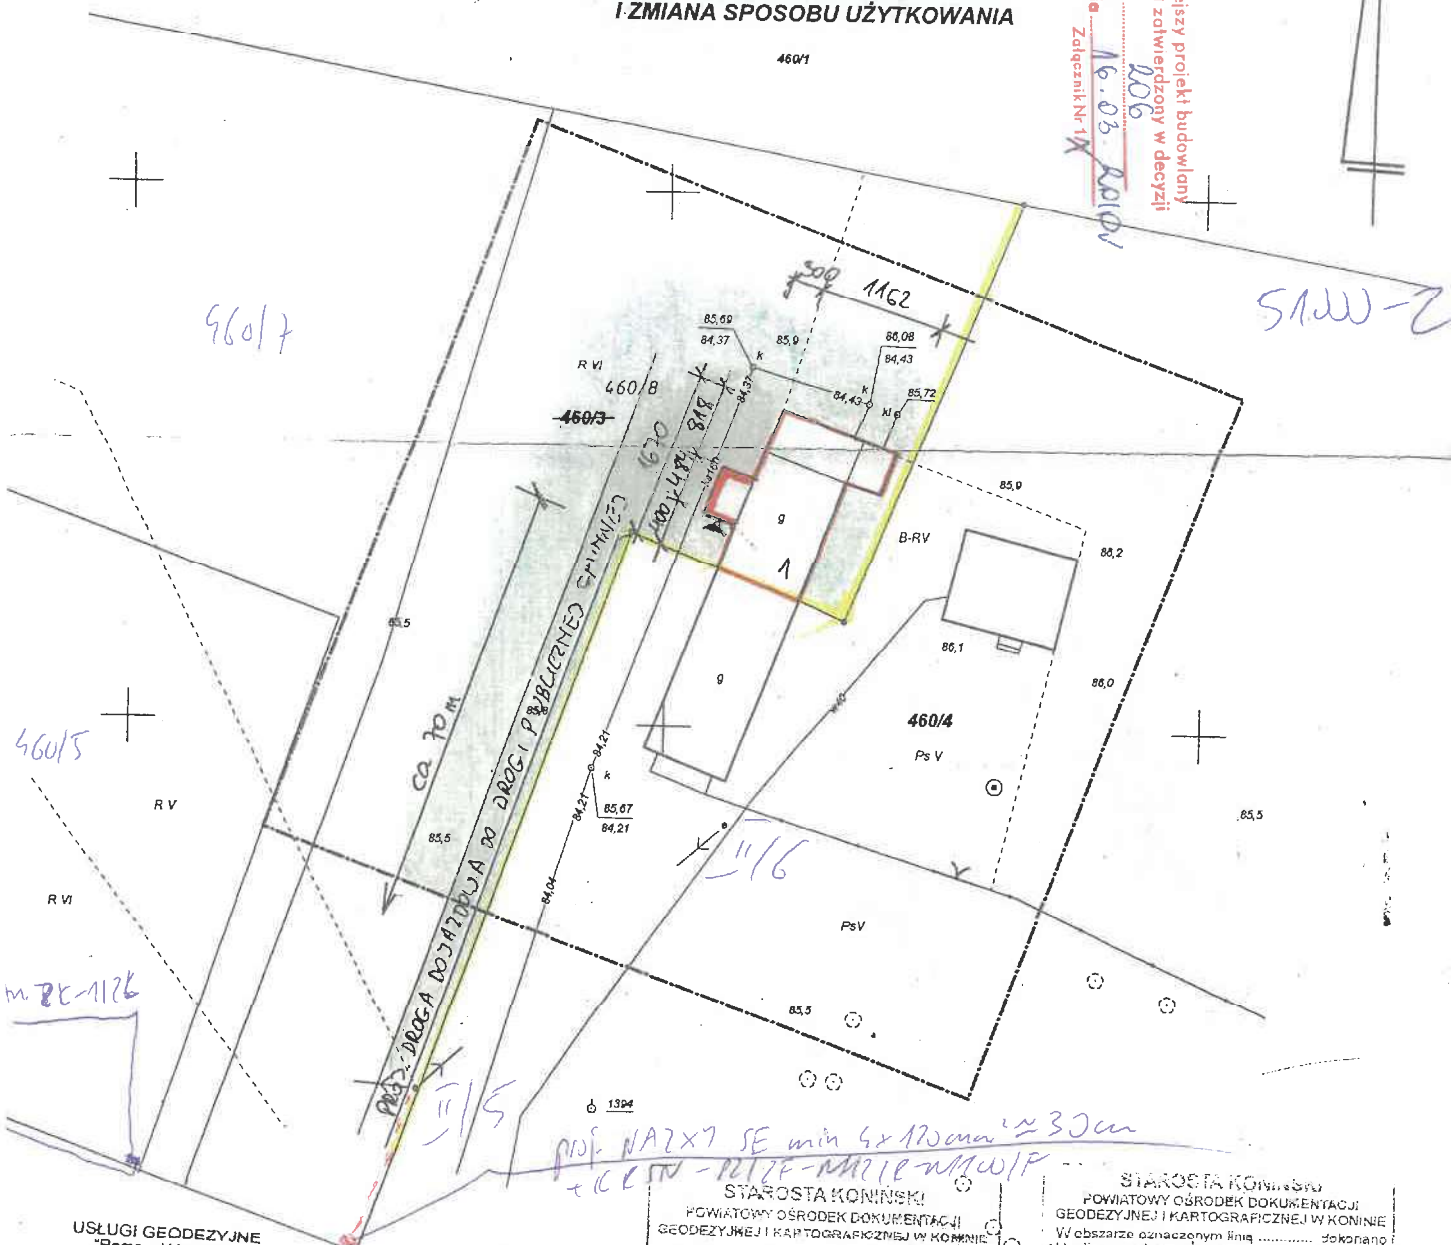

USŁUGI GEODEZYJNE
"Roman JANCZAK"
62-580 Grodziec, ul. Szkolna 13
tel.(063) 246 53 35 lub 0-891 777 911
NIP 66-105-23-37 REGON 210220150

GEODETA UPRAWNIONY
Roman Janczak
Zezwolenie Nr 16420

inż. arch. Waldemar Janczak
upr. w specjalności architektury
i budownictwa
WUSA w Koninie

STAROSTA KONIŃSKI
POWIATOWY OŚRODEK DOKUMENTACJI
GEODEZYJNEJ I KARTOGRAFICZNEJ W KONINIE
Reprodukowanie, rozpowszechnianie
i rozprowadzanie niniejszego dokumentu
wymaga zezwolenia, o którym mowa
w art. 18 ustawy z dnia 17 maja 1988 r.
- Prawo geodezyjne i kartograficzne
(Dz. U. Nr 30, poz. 163, z późniejszymi
zmianami).

Konin

Data

podpis

STAROSTA KONIŃSKI
POWIATOWY OŚRODEK DOKUMENTACJI
GEODEZYJNEJ I KARTOGRAFICZNEJ W KONINIE
W obszarze oznaczonym linią dokonano
aktualizacji treści mapy zasadniczej. Dokumenty
z pomiaru uzupełniające przyjęte do zespołu
powiatowego w dniu i zezwolenie
pod nr
Niniejsza mapa może służyć do celów projektowych
Projektowane obiekty budowlane wymagające
pozwolenia na budowę podlegają wycięciu
i inwentaryzacji powykonawczej przez jednostki
uprawnione do wykonywania map powiatowych
Konin
data

TERESA DOMANIĄK
Powiatowy Ośrodek Dokumentacji
Geodezyjnej i Kartograficznej