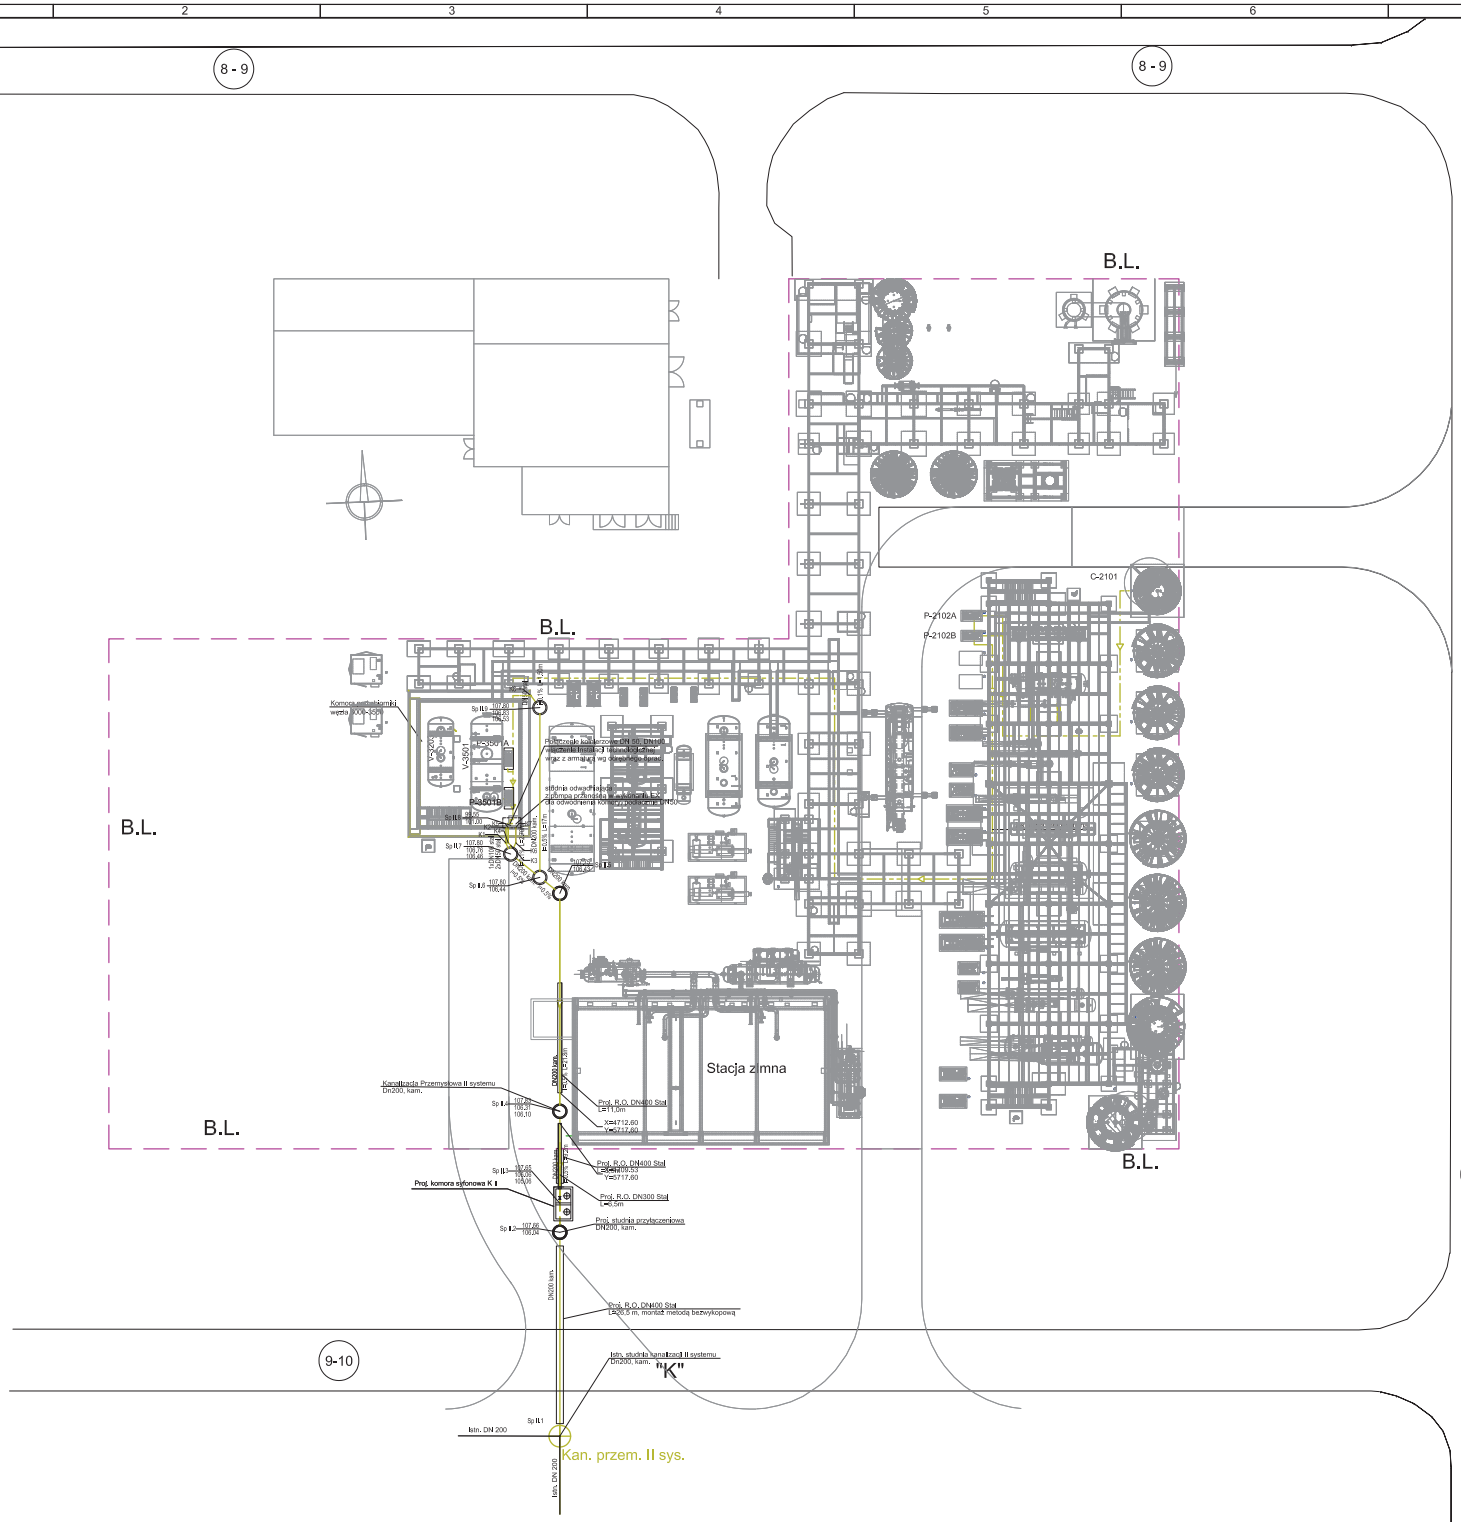

Oznaczenia:

OBIEKT	Rodzaj urządzenia	Nr urządzenia
2101	Kolumna	C-2101
	Pompy	P-2102 A/B
	Wymiennik	E-2104
3203	Zbiornik	V-3203
3501	Zbiornik	V-3501
	Pompy	P-3501 A/B

LEGENDA:

- Granica BL (battery limit)
- Proj. kanalizacja przemysłowa II systemu
- Projektowy schemat technologiczny zrzutu ścieków do kanalizacji przemysłowej II systemu wg oprac. projektu technologicznego
- Miejsce włączenia przyłącza do istn. sieci magistralnej

Rev.	Data	Zakres rewizji	Projektował	Sprawdził
2	28.06.2018	AB - AS BUILT	Radosław Olszewski	Tadeusz Skuczak
1	07.02.2017	IFC – wydanie do realizacji	Radosław Olszewski	Tadeusz Skuczak
0	22.12.2016	IFC – wydanie do realizacji	Radosław Olszewski	Tadeusz Skuczak

ELEKTROBUDOWA

BIPRORAF

Klient:
PKN ORLEN S.A.

Projekt:
PROJEKTOWANIE, DOSTAWA ORAZ BUDOWA W SYSTEMIE "POD KLUCZ" INSTALACJI METATEZY - ZADANIE INWESTYCYJNE NR 13114

Nazwa opracowania:
Kanalizacja przemysłowa II-ego systemu

Nazwa strony:
Schemat sieci kanalizacji II-ego systemu

Format:	Skala:	Numer opracowania:	Nr str.:	Arkusz:
A1	1:250	0180-PW-00-S-002	7	1/1

Prawo własności do niniejszej dokumentacji przenosi się na PKN ORLEN S.A. zgodnie z warunkami umowy