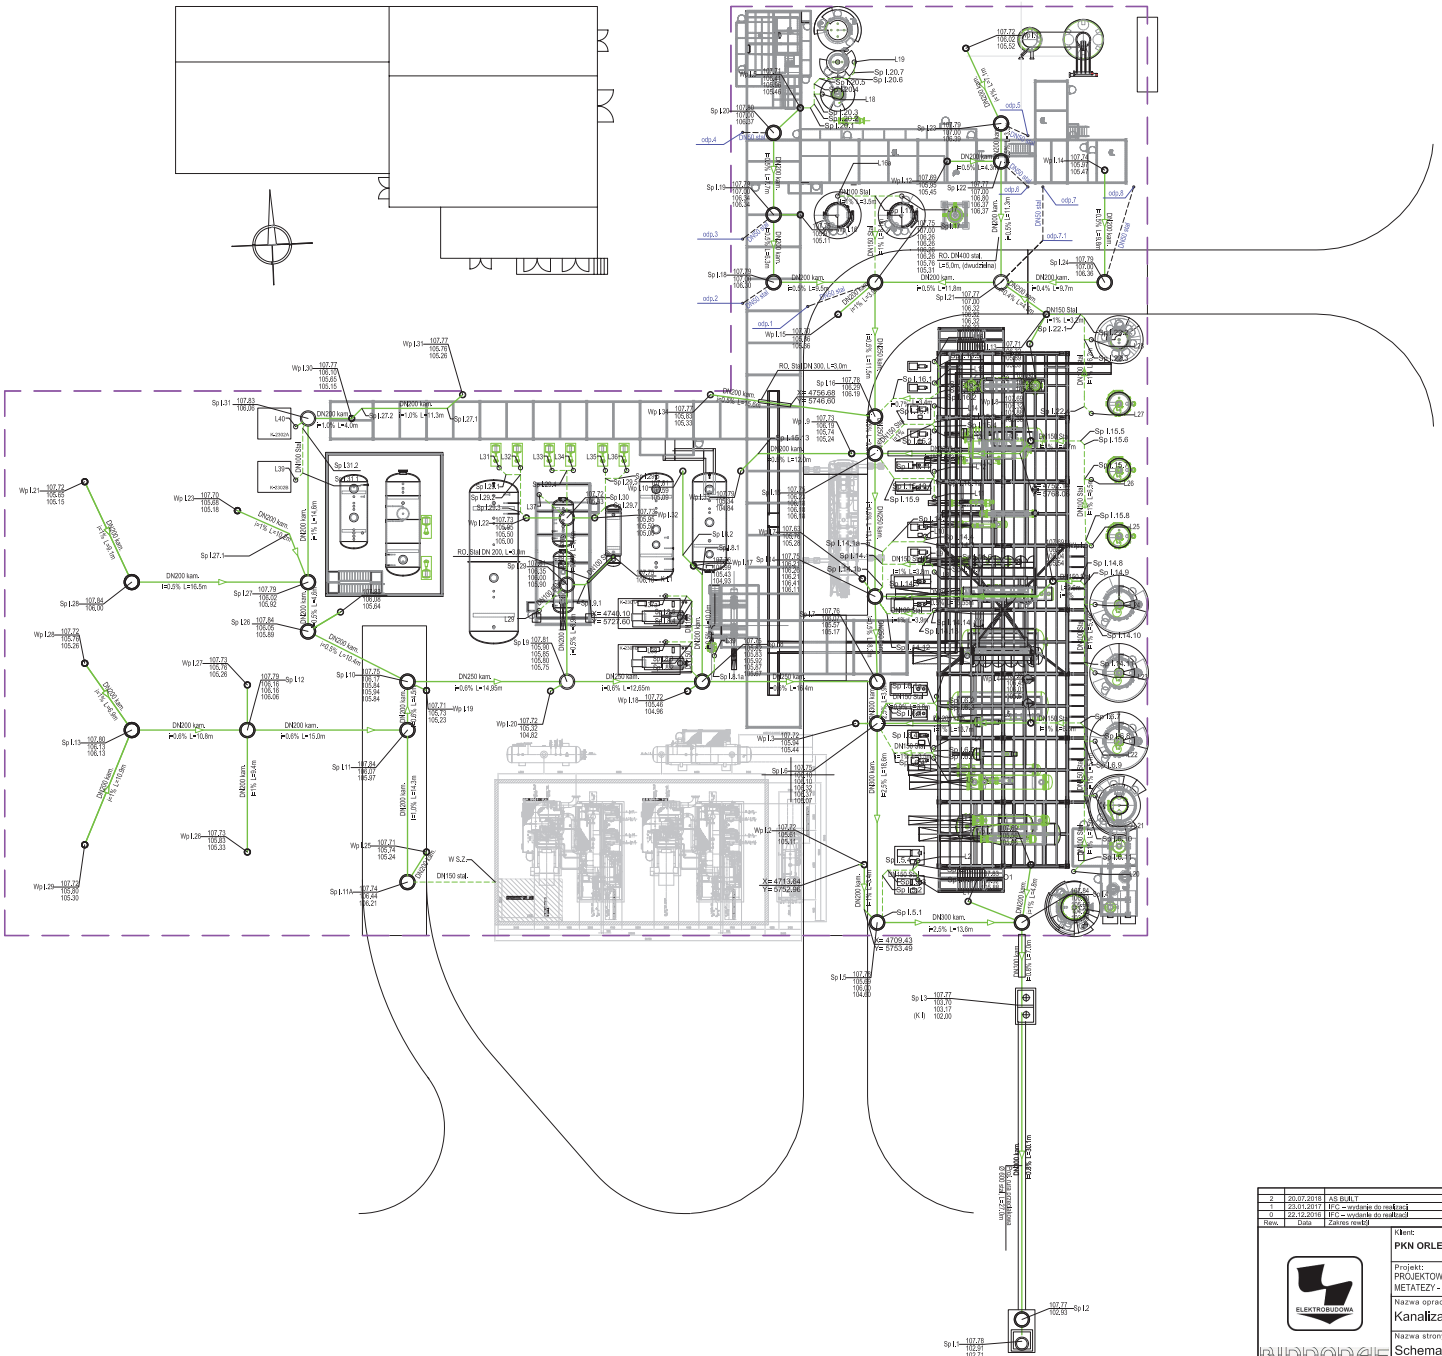

- Granica BL (battery limit)
- Kanalizacja przemysłowa I systemu
- Kanalizacja przemysłowa I systemu
  Instalacja lejków
- Instalacja odpowietrzająca DN50

UWAGI:
1. Studnie Sp I.17, Sp I.19, Sp I.20, Sp I.22, Sp I.23, Sp I. 24 wyposażone we właz gazoszczelny oraz rury odpowietrzające DN50 wyprowadzone przy słupach konstrukcji poza strefy zagrożenia wybuchem i zakończone przerywaczami płomienia
2. Pozostałe uwagi – patrz opis techniczny.

Rew.	Data	Zakres rewizji	Projektował	Sprawdził
2	20.07.2018	AS BUILT	Radosław Olszewski	Tadeusz Skuzdak
1	23.01.2017	IFC – wydanie do realizacji	Radosław Olszewski	Tadeusz Skuzdak
0	22.12.2016	IFC – wydanie do realizacji	Radosław Olszewski	Tadeusz Skuzdak

ELEKTROBUDOWA

DIPRORAF

Klient:
PKN ORLEN S.A.

Projekt:
PROJEKTOWANIE, DOSTAWA ORAZ BUDOWA W SYSTEMIE „POD KLUCZ" INSTALACJI METATEZY - ZADANIE INWESTYCYJNE NR 13114.

Nazwa opracowania:
Kanalizacja przemysłowa I systemu

Nazwa strony:
Schemat sieci kanalizacji przemysłowej I systemu

Format:	Skala:	Numer opracowania:	Nr str.:	Arkusz:
A1	1:250	0180-PW-00-S-001	7	1/1

Prawo własności do niniejszej dokumentacji przysługuje na PKN ORLEN S.A. zgodnie z warunkami umowy