

Numer P/26/033894

Miejscowość Konin

Data 20-05-2026

WARUNKI PRZYŁĄCZENIA

DO SIECI ELEKTROENERGETYCZNEJ ENERGA-OPERATOR SA
Oddział w Kaliszu


1. Przyłączany obiekt:
Nazwa: budynek mieszkalny - jednorodzinny
Adres (Nr działki): Kazimierów, ul. -
gm. Stare Miasto, działka numer 0006-363/9
2. Grupa przyłączeniowa: grupa V
3. Moc przyłączeniowa: 12.5 kW
4. Miejsce przyłączenia:
GPZ - Rychwał [05005]
Linia 15 kV Konin - Nr 51400 [SN5-05005/14]
Stacja SN/nn Kazimierów [T450469]
Obwód nn Linia napowietrzna - Szkoła [T450469-01]
Obiekt Obwód [nN] Linia napowietrzna - Szkoła [T450469-01]
5. Miejsce dostarczania energii elektrycznej:
- zaciski na ostatniej listwie zaciskowej, licząc od strony zasilania, w kierunku instalacji odbiorczej w rozdzielnicy kablowo-pomiarowej.
6. Rodzaj przyłącza: kablowe
7. Zakres prac niezbędnych do realizacji przyłączenia oraz wymagania w zakresie wyposażenia niezbędnego do współpracy z siecią:
 - 7.1. Zakres inwestycji realizowanych przez ENERGA-OPERATOR SA
 - 7.1.1. Urządzenia WN i SN:
- nie dotyczy
 - 7.1.2. Stacja transformatorowa:
- nie dotyczy
 - 7.1.3. Urządzenia nn:
 - a) w zakresie przyłącza:
- w granicy działki nr 363/9 przy drodze i działce 363/10 zabudować rozdzielnicę typu KRSN-P2/2F-NH2/R-H00/F (częścią czołową do drogi) w miejscu dostępnym dla służb technicznych Przedsiębiorstwa energetycznego.
 - b) w zakresie rozbudowy sieci:
- realizacja WP nr P/25/081064, WBS nr B/25/083202 (OBI/45/2503554),
- wybudować linię kablową, kablem typu NA2XY SE 0,6/1kV o przekroju wynikającym z obliczeń lecz nie mniejszym niż 4x120mm² od projektowanego zgodnie z powyższymi WP złącza kablowo-pomiarowego P2-Rs/LZV/LZR/F przy działce nr 363/7 do projektowanej zgodnie z ppkt. a) rozdzielnicy kablowo-pomiarowej,
- istniejącą sieć elektroenergetyczną dostosować do zwiększonego obciążenia.
 - 7.1.4. Wyposażenie urządzeń, instalacji lub sieci, niezbędne do współpracy z siecią, do której instalacje lub sieci są przyłączane:
- nie dotyczy
 - 7.1.5. Zabezpieczenie sieci przed zakłóceniami elektrycznymi powodowanymi przez urządzenia, instalacje lub sieci wnioskodawcy:
Zainstalowane urządzenia i instalacje nie mogą wprowadzać zakłóceń do sieci rozdzielczej. Obciążenie winno być rozłożone równomiernie na poszczególne fazy. W przypadku posiadania urządzeń lub instalacji mogących wprowadzić zakłócenia do sieci rozdzielczej należy zastosować odpowiednie urządzenia eliminujące wprowadzanie zakłóceń.
 - 7.1.6. Dostosowanie przyłączanych urządzeń, instalacji lub sieci do systemów sterowania dyspozytorskiego:
- nie dotyczy
 - 7.1.7. Demontaże:
- nie dotyczy
 - 7.2. Zakres inwestycji realizowanych przez Podmiot Przyłączany:
Zasilanie obiektu wykonać zalicznikowo z projektowanej jw. rozdzielnicy kablowo-pomiarowej przy działce nr 363/9.
Instalację lub sieć przygotować zgodnie z obowiązującymi przepisami w tym również w zakresie ochrony przeciwporażeniowej i przepięć, do ustalonej granicy stron i miejsca do zainstalowania układu pomiarowego.
Minimalny przekrój w.l.z. 10mm² Cu.
8. Wymagany stopień skompensowania mocy biernej:
tgφ QI: 0.4
tgφ QIV: 0
9. Wymagania dotyczące układu pomiarowo-rozliczeniowego i systemu pomiarowo-rozliczeniowego:



- 9.1. Miejsce zainstalowania:
na granicy działki
- 9.2. Rodzaj i prąd znamionowy oraz miejsce usytuowania zabezpieczenia przedlicznikowego / głównego:
wyłącznik nadmiarowo - prądowy bez członu zwarciovego (ogranicznik mocy) o prądzie znamionowym 25 A, zainstalowane w
kablowej rozdzielnicy szafowej zintegrowanej
- 9.3. Sposób pomiaru: bezpośredni, rodzaj układu pomiarowego: 3-fazowy.
- 9.4. Rodzaj mierzonej energii: Energia elektryczna czynna pobrana, Straty nieobecne/ pomijalnie małe
- 9.5. Przystosowanie układu pomiarowo-rozliczeniowego do systemów zdalnego odczytu danych pomiarowych
- Wymagane;
- 9.6. Wymagania dodatkowe:
- ilość pozostawionego miejsca w bezpośrednim sąsiedztwie układu pomiarowo-rozliczeniowego powinna gwarantować
w przyszłości jego bezpieczną eksploatację (np. wymianę poszczególnych elementów).
- wszystkie elementy członu zasilającego oraz osłony i urządzenia wchodzące w skład układu pomiarowo-
rozliczeniowego energii elektrycznej muszą być przystosowane do opłombowania.
- Zgodnie z zapisami rozporządzenia w sprawie szczegółowych warunków funkcjonowania systemu
elektroenergetycznego układ pomiarowo-rozliczeniowy (tzn. liczniki oraz inne urządzenia służące bezpośrednio lub
pośrednio do pomiarów i rozliczeń) dostarcza przedsiębiorstwo zajmujące się przesyłaniem i dystrybucją energii
elektrycznej. W związku z tym zabudowa układu pomiarowo-rozliczeniowego odbędzie się kosztem oraz staraniem
ENERGA OPERATOR SA - Oddział w Kaliszu.
10. Dane dotyczące sieci oraz parametry w zakresie elektroenergetycznej automatyki zabezpieczeniowej i systemowej
- 10.1. Dotyczy sieci o napięciu do 1 kV:
- | | | | |
|----|-------------------------------------|------|----|
| a) | Układ sieci | TN-C | |
| b) | Napięcie znamionowe sieci | 0,4 | kV |
| c) | Maksymalny prąd zwarciovowy w sieci | 100 | A |
- Rzeczywistą wartość prądu zwarciovowego oblicza projektant.
- d) System ochrony od porażeń Samoczynne wyłączenie zasilania
- 10.2. Dotyczy sieci o napięciu powyżej 1 kV:
- | | | | |
|----|---------------------------------------|---|-----|
| a) | Sposób pracy punktu neutralnego sieci | - | |
| b) | Napięcie znamionowe sieci | - | kV |
| c) | Prąd zwarcia doziemnego | - | A |
| d) | Czas wyłączenia zwarcia doziemnego | - | s |
| e) | Moc zwarciovowa na szynach 15 kV | - | MVA |
| f) | Czas wyłączenia zwarcia wielofazowego | - | s |
- w stacji 10/15 kV GPZ Rychwał
- Rzeczywistą wartość prądu zwarcia wielofazowego oblicza projektant na podstawie mocy zwarciovowej.
- g) System ochrony od porażeń uziemienie ochronne
- 10.3. Inne:
-
11. Dane znamionowe urządzeń, instalacji i sieci oraz dopuszczalne graniczne parametry ich pracy
- | Rodzaj urządzenia/instalacji/sieci | Napięcie znam. [kV] | Moc znam. [kW] | Prąd rozruchu [A] |
|------------------------------------|---------------------|----------------|-------------------|
| | | | |
12. Inne ustalenia:
- 12.1. Dotyczy projektu budowlanego:
- a) Wymagana jest dokumentacja projektowa.
- b) Przy opracowaniu dokumentacji projektowej należy korzystać z rozwiązań typowych i powtarzalnych oraz zachować
wymagania zawarte w aktualnie obowiązujących przepisach.
- c) Dokumentacja projektowa urządzeń zasilających w zakresie objętym niniejszymi warunkami przyłączenia wraz z
projektowanym układem pomiarowym podlega sprawdzeniu przez nas przed przystąpieniem do realizacji inwestycji.
- d) Opracowany projekt budowlany sieci elektroenergetycznej winien zawierać Wytyczne Realizacji Inwestycji, które w
maksymalny sposób muszą uwzględniać realizację zadania w technologii PPN (prac pod napięciem) oraz ograniczać do
minimum czas wyłączeń urządzeń elektroenergetycznych spod napięcia zgodnie z obowiązującą w ENERGA-OPERATOR SA
procedurą np. "Standardy dotyczące ograniczenia przerw planowanych".
- 12.2. Dotyczy współpracy ruchowej:
- nie dotyczy
- 12.3. Dotyczy umowy o przyłączenie:
- nie dotyczy
- 12.4. Inne wymagania:
- nie dotyczy
13. Użytkowane urządzenia elektryczne powinny spełniać wymagania określone w obowiązujących przepisach dotyczących
kompatybilności elektromagnetycznej.
14. Przy realizacji niniejszych warunków przyłączenia należy uwzględnić wymagania określone w Instrukcji Ruchu i Eksploatacji

15. Sieci Dystrybucyjnej obowiązującej na terenie działania ENERGA-OPERATOR SA.
Standardy jakościowe energii elektrycznej określa Rozporządzenie Ministra Gospodarki z dnia 4 maja 2007 roku (Dz.U. Nr 93 poz. 623 z 2007 r.).
ENERGA-OPERATOR SA nie zapewnia bezprzerwowej dostawy energii do sieci elektroenergetycznej dla ww. obiektu. Należy liczyć się z możliwością przerw w dostawie energii elektrycznej. Bezprzerwową dostawę energii elektrycznej można zapewnić jedynie poprzez zainstalowanie własnego źródła energii (np. agregatu prądotwórczego, urządzenia UPS, itp.) po uprzednim uzgodnieniu warunków jego instalacji z ENERGA-OPERATOR SA Oddział w Kaliszu
16. Zawarcie umowy o przyłączenie stanowi podstawę do rozpoczęcia realizacji prac projektowych i budowlano-montażowych, na zasadach określonych w tej umowie. Projekt umowy o przyłączenie stanowi załącznik do niniejszych warunków.
17. Warunki przyłączenia są ważne 1 rok od dnia ich doręczenia.
Po zawarciu umowy o przyłączenie warunki przyłączenia ważne są w okresie obowiązywania umowy o przyłączenie.
18. Działając na podstawie art. 7 ust. 14 ustawy z dnia 10 kwietnia 1997 roku – Prawo energetyczne (Dz. U. nr 54 poz. 348 z późn. zm.) w związku z art. 34 ust. 3 pkt 3 ustawy z dnia 7 lipca 1994 roku (Dz. U. nr 89 poz. 414 z późn. zm.) ENERGA-OPERATOR SA oświadcza, że zapewni dostawę energii dla obiektu przyłączanego:
- po przyłączeniu obiektu do sieci elektroenergetycznej na podstawie niniejszych warunków przyłączenia oraz w oparciu o umowę o przyłączenie, jaka zostanie zawarta pomiędzy Podmiotem Przyłączanym a ENERGA – OPERATOR SA,
 - po zawarciu umowy o świadczenie usług dystrybucji lub umowy kompleksowej.
- Niniejsze oświadczenie jest oświadczeniem w rozumieniu art. 34 ust. 3, pkt. 3 ustawy - Prawo budowlane

Rusin Wojciech
OPRACOWAŁ
tel. 801404404

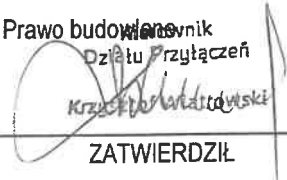
ZATWIERDZIŁ

Otrzymują:

1. Wnioskodawca
2. ENERGA-OPERATOR SA Oddział w Kaliszu Rejon Dystrybucji w Koninie
ul. Kleczewska 41, 62-510 Konin

[illegible]

P.3010.2026.652 z dnia 17.02.2026 r.

GEODETA UPRAWNIONY ROMAN JANCZAK, Zezwolenie Nr 16420

Nie wyklucza się istnienia w terenie innych przewodów oraz sieci uzbrojenia terenu, które nie zostały zgłoszone do pomiaru w ramach geodezyjnej inwentaryzacji powykonawczej lub brak jest informacji w instytucjach branżowych

Starosta Konin
Niniejszy projekt zagospodarowania
został zatwierdzony w decyzji


z dnia 2014 r.




VA- P1261033 8PC
do infrastruktury technicznej

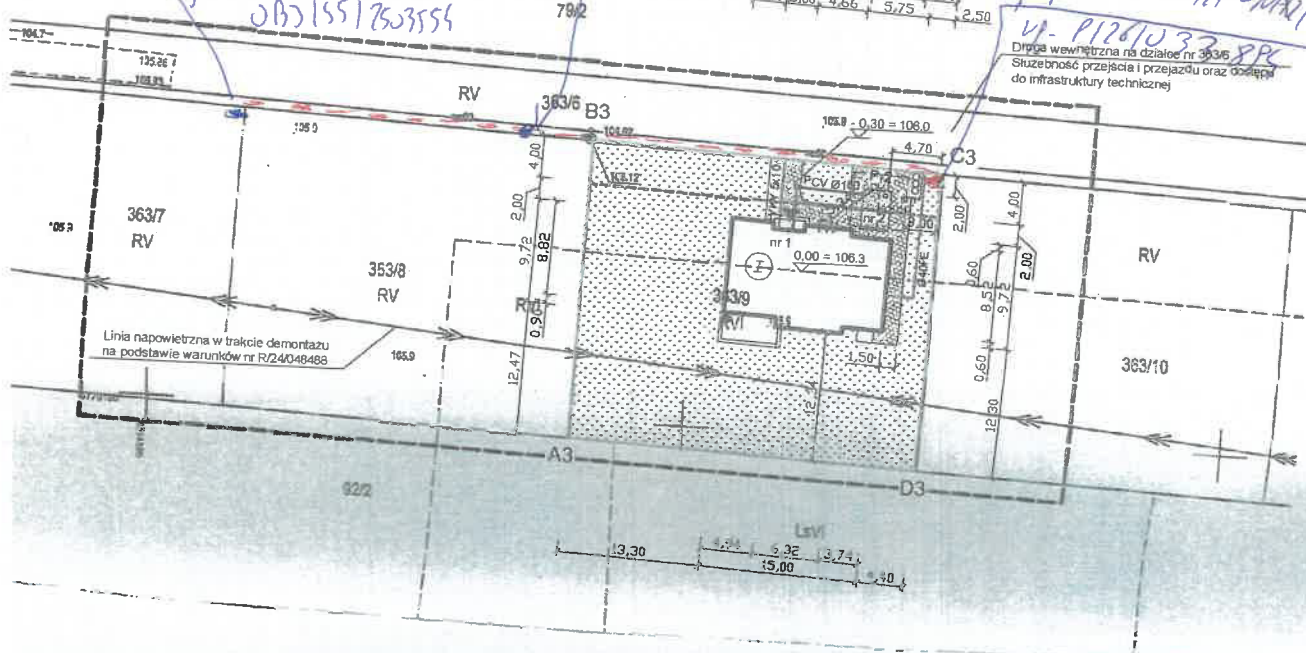

nr 1
nr 2

bułwynek mieszkalny jednorodzinny
bezodpływowy zbiornik na nieczystości ciekłe o poj. 10 m³

granca działki
nieprzekraczała linii zabudowy
miejsce do gromadzenia odpadów stałych
miejsce parkingowe o wym. 5,0x2,5m

6m
p

instalacja wodociągowa
instalacja elektroenergetyczna
instalacja kanalizacji sanitarnej
studnia DN316

 zielen / powierzchnia biologicznie czynna
 utwardzenie powierzchni działki

ZYJNE
ZAK
izkolna 13
777 911
81022015
ALYNIONY

1022

		02-613 Krzywono, Brzeszno ul. Świerkhowo 16 tel. 0 808 110 788 0 202 205 400			
CIEKIST:		Budynki mieszkalne jednorodzinne wraz z infrastrukturą inżynierską obok Kazimierów, jedn. ewid. Stare Miasto, działka nr ewid. 36/39		Nr rysunku : PZD-1	
TEMAT:		PROJEKT ZAGOSPODAROWANIA DZIAŁKI		Skala : 1:500	
INWESTOR:		Danuta i Andrzej Kopka Kazimierów 39, 62-571 Stare Miasto		Data : 03.2026	
PROJEKTANT		biuro i pracownia : mgr inż. arch. Miłkołaj Jeronimicki		Nr uprawnień i opisz : NF-01AOKK/pb/7/200 Architekt techniczny	
				Podpis :	