

GK.7230.3.2025

DECYZJA NR 2/2025

Na podstawie:

1. Art. 104 ustawy z dnia 14 czerwca 1960 r. – Kodeks Postępowania Administracyjnego (t.j. Dz. U. 2024 poz. 572);
2. Art. 39 ust 3 i 3a w związku z art. 39 ust. 1 ustawy z dnia 21 marca 1985 r. o drogach publicznych (t.j. Dz. U. 2024 poz. 320)

w związku: ze złożonym wnioskiem z dnia 04.03.2025 r. (data wpływu do tut. Urzędu 11.03.2025 r.) przez **ENERGA-OPERATOR SA ul. Marynarki Polskiej 130, 80-557 Gdańsk**, w imieniu i na rzecz której występuje Pan Krzysztof Zubkowicz reprezentujący firmę Przedsiębiorstwo Usług Inżynieryjnych „SIECIOPROJEKT” Sp. z o.o., ul. Rolna 241, 10-804 Olsztyn.

w sprawie: wydania zezwolenia na lokalizację w pasie drogowym drogi gminnej nr 113028 N, stanowiącej działkę 51 obręb Głądy-Kowale, urządzeń infrastruktury technicznej nie związanych z potrzebami zarządzania drogami lub potrzebami ruchu drogowego na potrzeby modernizacji linii elektroenergetycznej - napowietrznej nN 0,4kV.

Orzekam:

- I. Zezwalam **ENERGA-OPERATOR SA ul. Marynarki Polskiej 130, 80-557 Gdańsk** na zlokalizowanie linii elektroenergetycznej - napowietrznej nN 0,4kV w pasie drogowym drogi gminnej nr **113028 N (działka o nr ewidencyjnych 51 obręb Głądy-Kowale)**, przy zachowaniu następujących warunków:
 1. przejścia poprzeczne należy wykonać metodą bez wykopów, bez naruszenia konstrukcji jezdni,
 2. należy zachować rezerwę skrajni pionowej pod zawieszoną linią napowietrzną dla bezpiecznego wykonania przyszłych prac wynoszącą minimum 4,8 m,
 3. roboty przy budowie przyłącza kablowego nN 0,4kV oznakować i wykonać zgodnie z prawem budowlanym i normami branżowymi,
 4. należy zachować minimalną odległość przewodów od jezdni wynoszącą 5 m od pasa drogi;
 5. należy zachować wszelkie parametry zawarte w projekcie.

II. Załącznik graficzny do niniejszej decyzji – mapa.

Zezwolenie zarządcy drogi wyrażone w niniejszej decyzji stanowi zgodę na dysponowanie nieruchomością gruntową na cele budowlane w rozumieniu przepisów ustawy Prawo budowlane i nie jest równoznaczne z zezwoleniem na prowadzenie robót w pasie drogowym.

III. Niniejsza decyzja jest ważna w terminie 1 roku od daty jej wydania.

UZASADNIENIE

Wnioskodawca wystąpił z wnioskiem z dnia 04.03.2025 r. (data wpływu do tut. Urzędu 11.03.2025 r.) o wydanie zezwolenia na lokalizację w pasie drogowym obiektów lub urządzeń infrastruktury technicznej nie związanych z potrzebami zarządzania drogami lub potrzebami ruchu drogowego na potrzeby modernizacji linii elektroenergetycznej - napowietrznej nN 0,4kV w pasie drogowym drogi gminnej nr 113028 N (działka nr 51 obręb Głądy - Kowale gm. Pieniężno).

Po przeprowadzeniu analizy przedstawionego projektu organ I instancji uznał, że projektowana modernizacja przyłącza kablowego nN 0,4kV nie powinna wpływać negatywnie na funkcjonowanie układu drogowego pod warunkiem zachowania przez stronę wnioskującą warunków określonych w projekcie oraz w niniejszej decyzji.

POUCZENIE

1. Przed rozpoczęciem prac związanych z modernizacją linii elektroenergetycznej - napowietrznej nN 0,4kV w pasie drogowym drogi gminnej nr 113028 N (działka o nr ewidencyjnych 51 obręb Głądy - Kowale gm. Pieniężno), Inwestor jest zobowiązany do:
 - a) uzyskania pozwolenia na budowę lub zgłoszenia budowy albo wykonywania robót budowlanych;
 - b) uzgodnienia z zarządcą drogi, przed uzyskaniem pozwolenia na budowę, projektu budowlanego obiektu lub urządzenia;

- c) uzyskania zezwolenia zarządcy drogi:
- na prowadzenie robót w pasie drogowym na podstawie art. 40 ust. 1 i 2 ustawy z dnia 21 marca 1985 r. o drogach publicznych – za zajęcie pasa drogowego w celu prowadzenia robót w pasie drogowym pobiera się opłaty za 1 m² zajętej powierzchni za każdy dzień;
 - na umieszczenie ww. przyłącza w pasie drogowym na podstawie art. 40 ust. 1 i 2 pkt. 2 cyt. ustawy – za zajęcie 1 m² pasa drogowego w celu umieszczenia w pasie drogowym urządzeń infrastruktury technicznej, niezwiązanych z potrzebami zarządzania drogami lub potrzebami ruchu drogowego pobiera się opłaty za 1 m² rzutu poziomego urządzenia za każdy rok.
2. Po wykonaniu linii kablowej Inwestor zobowiązany jest do wykonania i przedłożenia dla zarządcy drogi geodezyjnej dokumentacji powykonawczej.
 3. W przypadku kolizji ww. linii z elementami pasa drogowego podczas przebudowy pasa drogowego inwestor na własny koszt dokona przełożenia lub zabezpieczenia uzgodnionych urządzeń.
 4. W przypadku budowy, przebudowy lub remontu drogi właściciel urządzenia, niezwłocznie na wezwanie zarządcy drogi, dokona jego przełożenia. Jeżeli właściciel urządzenia nie dokona przełożenia urządzenia w wyznaczonym czasie, urządzenie zostanie przełożone, a kosztami tymi obciążony zostanie właściciel.
 5. Utrzymanie urządzenia w pasie drogowym należeć będzie do posiadacza.
 6. Zobowiązuje się Inwestora do odtworzenia pasa drogowego po wykonaniu zadania.
 7. Inwestor ponosi koszt budowy lub modernizacji urządzeń, nawierzchni w pasie drogowym, związanych z likwidacją kolizji projektowanej linii ze stanem istniejącym.

Od niniejszej Decyzji służy stronom odwołanie do Samorządowego Kolegium Odwoławczego w Elblągu za moim pośrednictwem w terminie 14 dni od dnia otrzymania doręczenia. W trakcie biegu terminu do wniesienia odwołania strona może zrzec się prawa do wniesienia odwołania wobec organu administracji publicznej, który wydał decyzję.

Z dniem doręczenia organowi administracji publicznej oświadczenia o zrzeczeniu się prawa do wniesienia odwołania przez ostatnią ze stron postępowania, decyzja staje się ostateczna i prawomocna. Skutkiem zrzeczenia się odwołania jest niemożność zaskarżenia decyzji do organu odwoławczego i wniesienia skargi do sądu administracyjnego.

Opłata za zajęcie pasa drogowego na czas budowy infrastruktury telekomunikacyjnej oraz opłata za umieszczenie urządzeń infrastruktury telekomunikacyjnej niezwiązanych z potrzebami zarządzania drogą lub potrzebami ruchu drogowego w pasie drogowym, pobierana jest zgodnie z uchwałą nr XXXV/180/17 Rady Miejskiej w Pieniężnie z dnia 28 grudnia 2017 r. w sprawie ustalenia wysokości stawek opłat za zajęcie pasa drogowego dróg gminnych na cele niezwiązane z budową, przebudową, remontem, utrzymaniem i ochroną dróg i liczona jest jako stawka za 1m² zajętego pasa drogowego, a po umieszczeniu tego urządzenia w pasie drogowym – jako powierzchnia rzutu poziomego urządzenia.

Zgodnie z przepisem art. 41 §1 Kodeksu postępowania administracyjnego, informuję iż strony oraz ich przedstawiciele oraz pełnomocnicy mają obowiązek zawiadomić organ administracji publicznej o każdej zmianie adresu. W sytuacji zaniechania tego obowiązku, to w myśl przepisu art. 41 §2 Kodeksu postępowania administracyjnego doręczenie pisma pod dotychczasowym adresem ma skutek prawny, to jest doręczenie będzie uznane za dokonane.

Ponadto na podstawie art. 40 §4 i §5 Kodeksu postępowania administracyjnego, informuję iż strona zamieszkała za granicą lub mająca siedzibę za granicą, jeżeli nie ustanowiła pełnomocnika do prowadzenia sprawy zamieszkałego w kraju, jest obowiązana wskazać w kraju pełnomocnika do doręczeń. W razie nie wskazania pełnomocnika do doręczeń przeznaczone dla tej strony pisma pozostawia się w aktach sprawy ze skutkiem doręczenia. Zgodnie z art. 33 Kodeksu postępowania administracyjnego pełnomocnikiem może być osoba fizyczna posiadająca zdolność do czynności prawnych.



Burmistrz Pieniężna


Krzysztof Kisiel

Otrzymują:

1. Wnioskodawca
2. a/a


34

Mapa Sytuacyjno-Wysokościowa
Głądy, Lubianka; gm. Pieniężno
Skala 1:1000

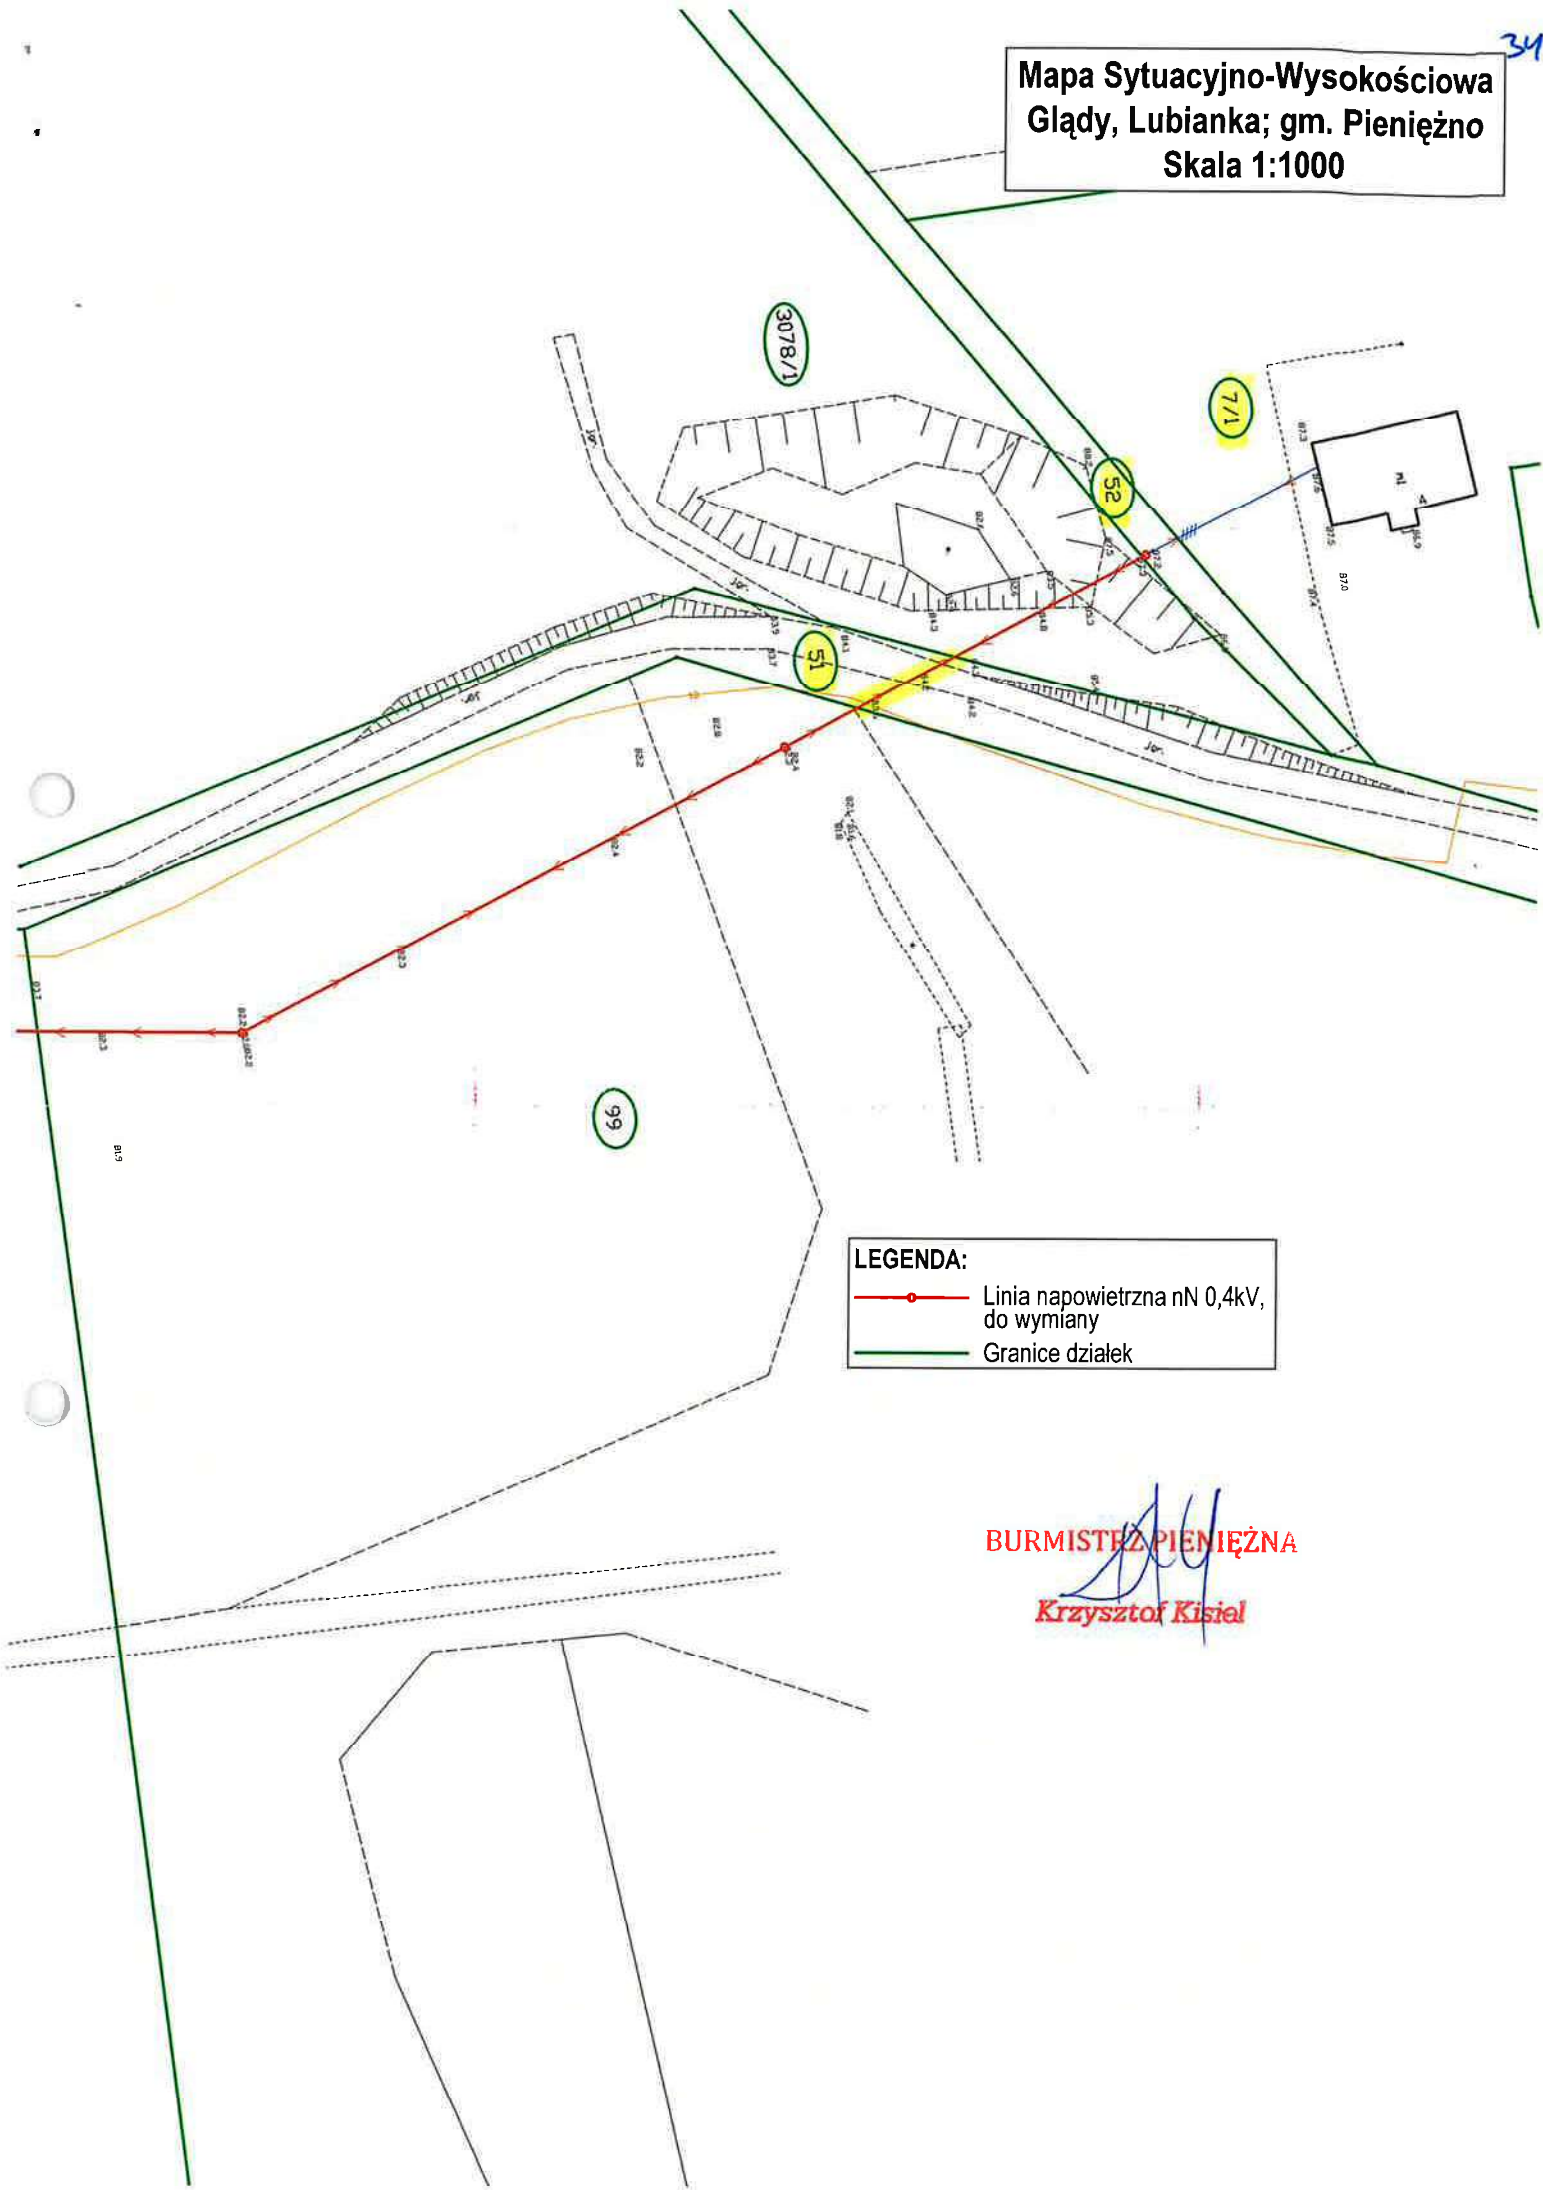

35

Mapa Sytuacyjno-Wysokościowa
Głądy, gm. Pieniężno
Skala 1:1000

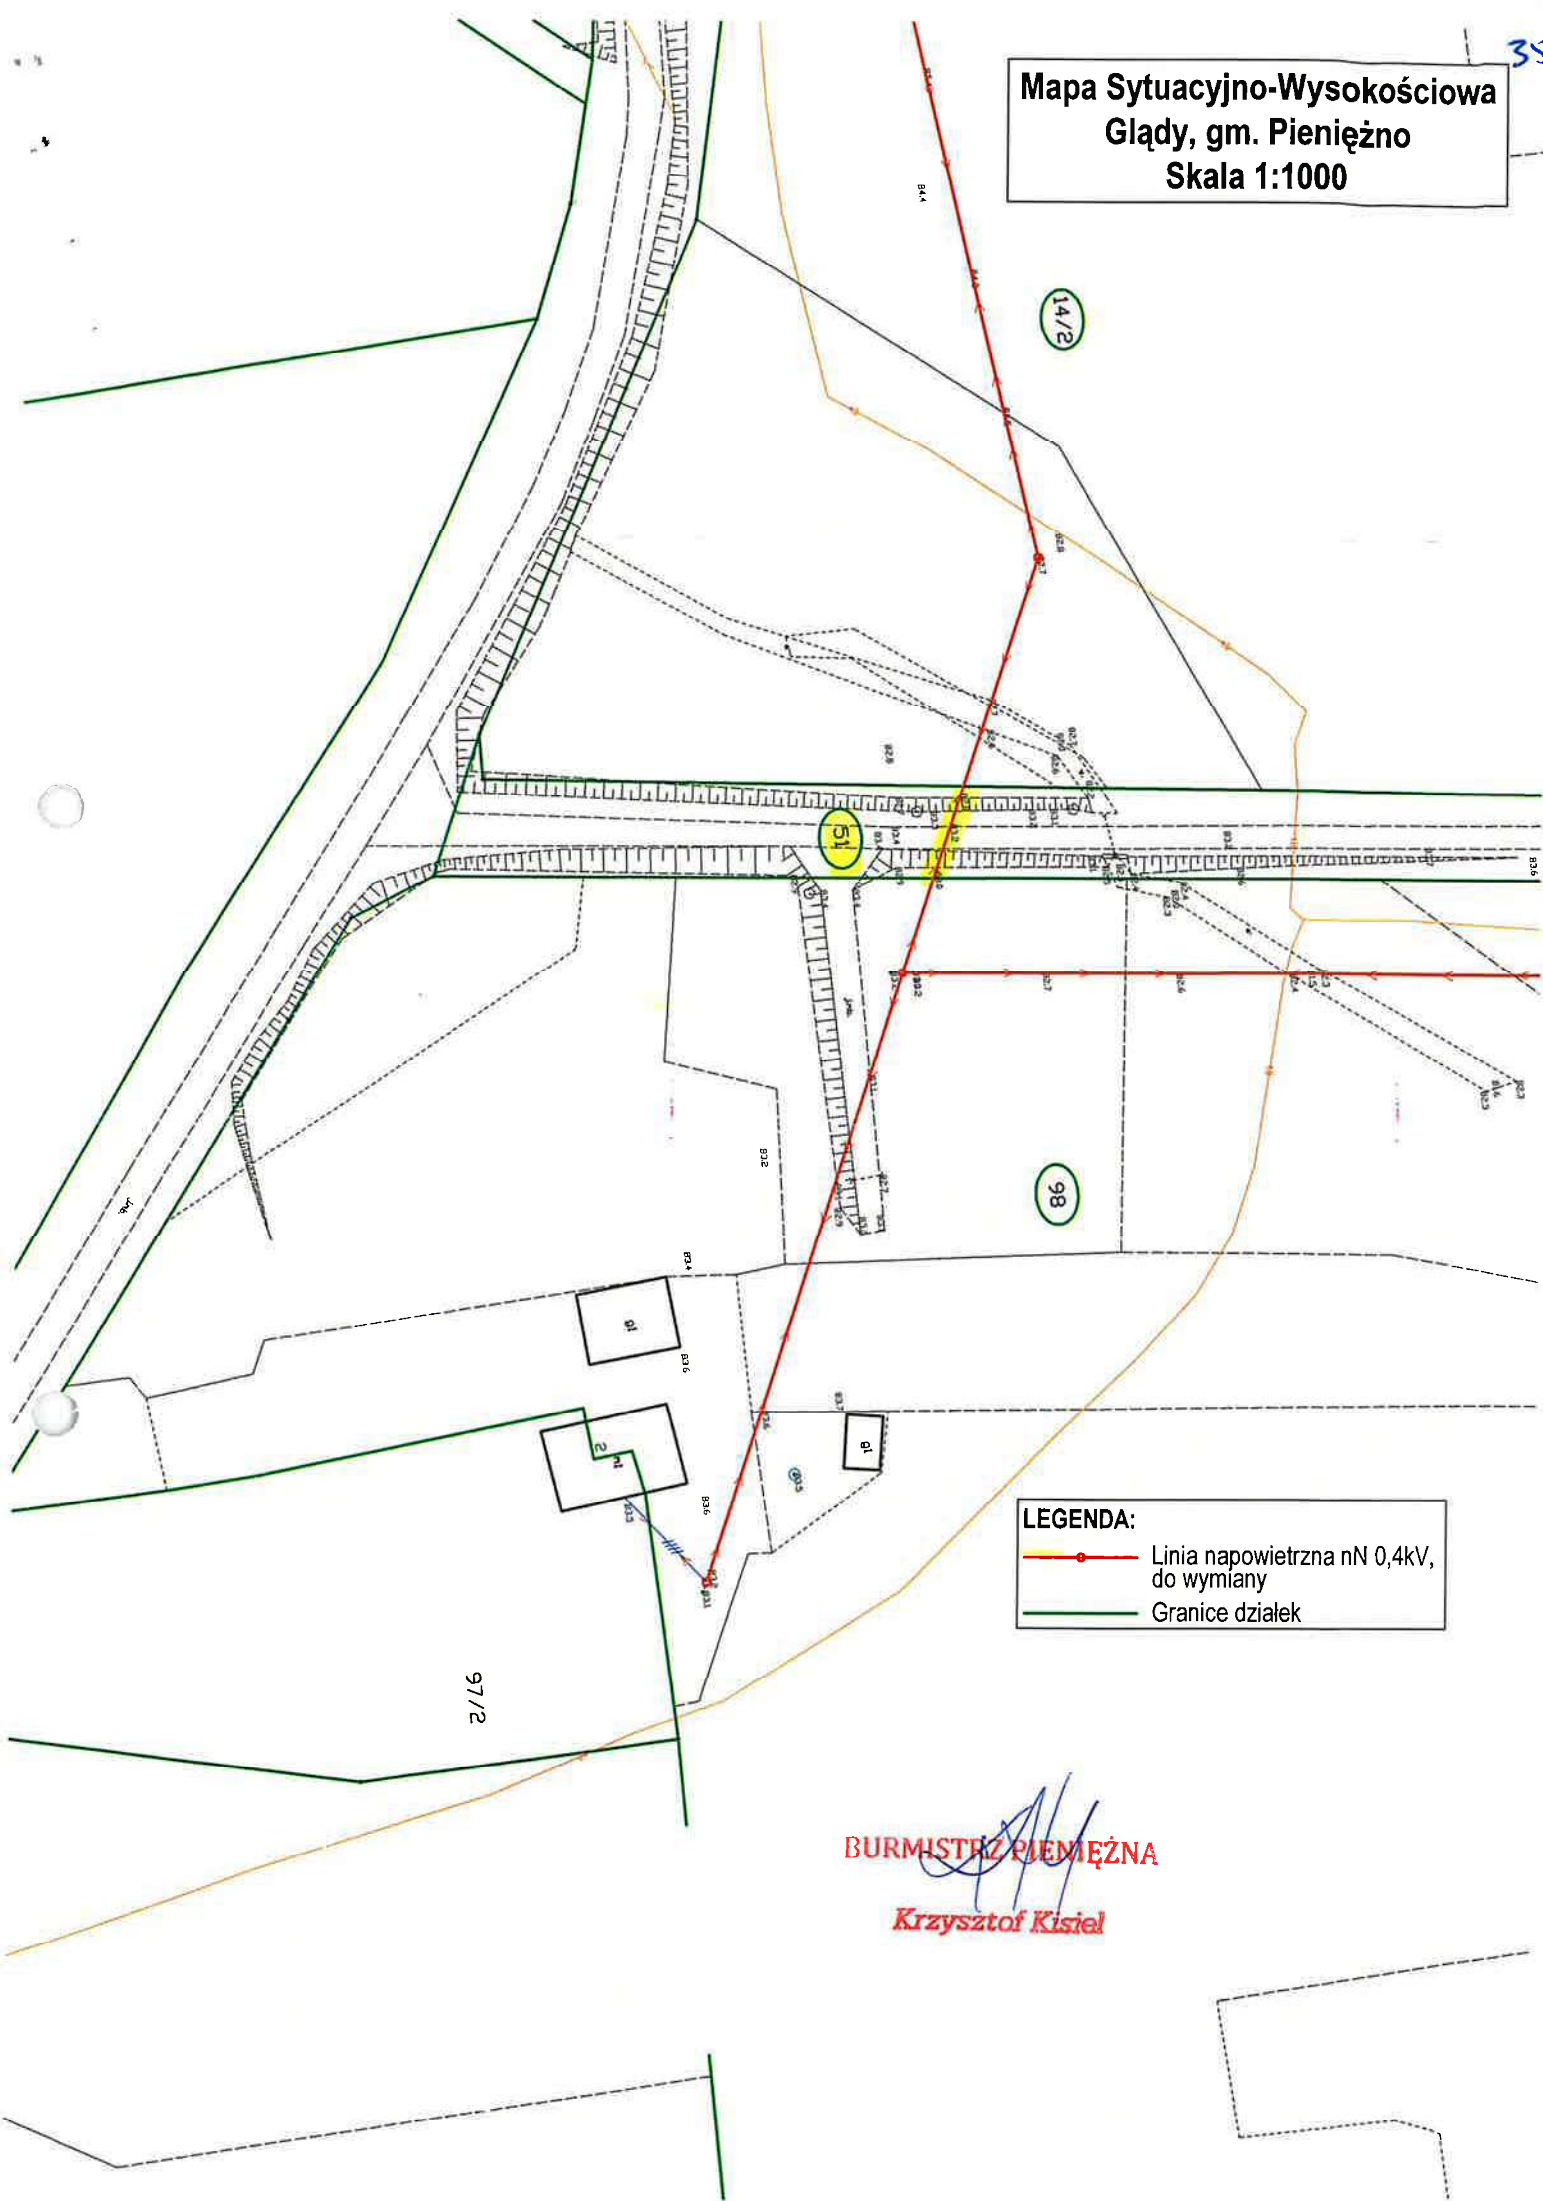

LEGENDA:

- Linia napowietrzna nN 0,4kV, do wymiany
- Granice działek

BURMISTRZ PIENIEŻNA

Krzysztof Kisiel