Zestawienie przyłączanych podmiotów do zgłoszenia nr OBI/64/2603396

Lp	Podmiot	Adres	Telefon	Nr umowy	Data podpisania	Nr warunków	Data określenia	Grupa przył.	Charakter odb.	Działka	Moc [kW]	Zab [A]	Typ zab.	Typ ukł. pom.
1				P/26/055571	07-09-2026	P/26/055571	20-07-2026	V	obiekt rekreacyjny	0002-163/3	13	25	wyłącznik nadmiarowo - prądowy bez członu zwarciowego (ogranicznik mocy)	bezpośredni

UWAGA

- Ochrona od porażeń zapewniona poprzez samoczynne wyłączanie zasilania
- Układ sieci TN-C
* urządzenia przystosowane do plombowania

Usługi Elektryczne, instalatorstwo
Konserwacja i Pomiar
Tomasz Sinoradzki
14-310 Małdyty, ul. Topolowa 15
tel. 607-581-610

Temat: Budowa wnętrzowego przyłącza kablowego nN 0,4kV w celu zasilenia [illegible] -BW
stacji bazowej telefonii komórkowej w m. Bogaczewo, gm. Morąg Data: 03.2022

Adres: Bogaczewo, obręb DOZ Bogaczewo
k. ew. 281505_5 Morąg obszar wiejski

Inwestor: ENERGA-OPERATOR SA z siedzibą w Gdańsku, Oddział w Olsztynie

Numer WF: [illegible]/2021/0406/2 z dnia 12.11.2021 Branża: ELEKTRYKA

Numer zadania: 3410642/280124

Miejsce inwestycji: [illegible]

Opis inwestycji: [illegible]

Projektował: [illegible]

TN – C

Os-0133
"BOGACZEWO WIEŚ"

obw 02
Sn=160kVA WT-00/gG 125A

istn. AsXSn 4x70mm²
L=300m

istn. słup nr 09
typu Kr ŻN-10

proj. P1-Rs/LZV/LZR/F

R≤30Ω

proj. bednarka 30x4 mm
l= 10m


Technik ds. Przyłączeń
Krystian Cichorek
2026 -07- 20

P126/055571

proj. pręt stalowy miedziowany
ø 14,2mm, dł. 9m (6x1,5m)

R≤30Ω


proj. [illegible] 120 mm² ok. 24 m (2x12 m)
proj.: P2-Rs/LZV/LZR/F szt. 1
proj.: ESTIMAT T 3p. 25 A + RELEENT
proj.: MUFA KABLOWA szt. 2

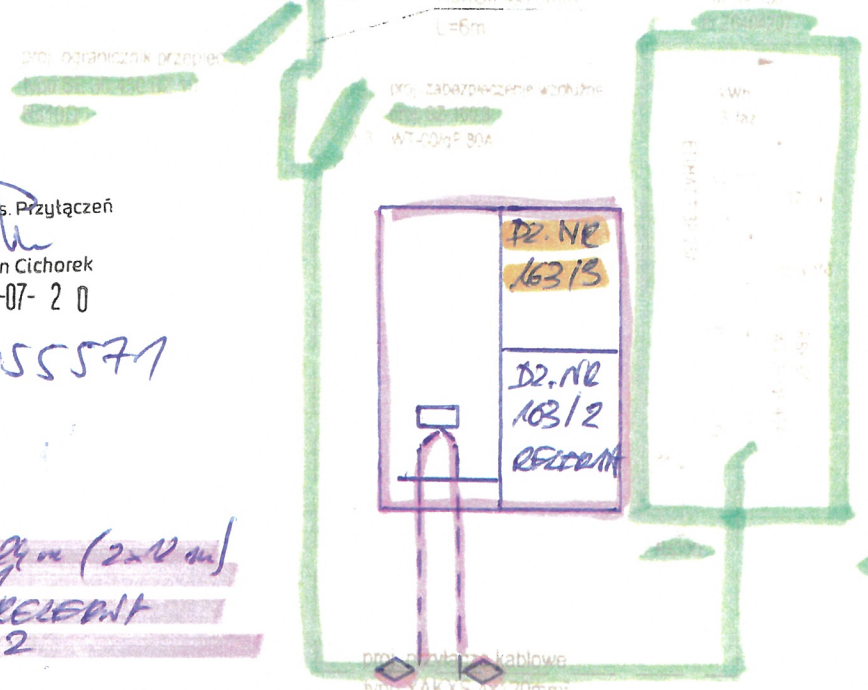

DOKUMENTACJA POWYKONAWCZA

– wykonano zgodnie ze schematem
17.02.2023
[illegible]

[illegible]RYCZNE
[illegible]
[illegible]agoska 18/3
[illegible]231
[illegible]on 280432120

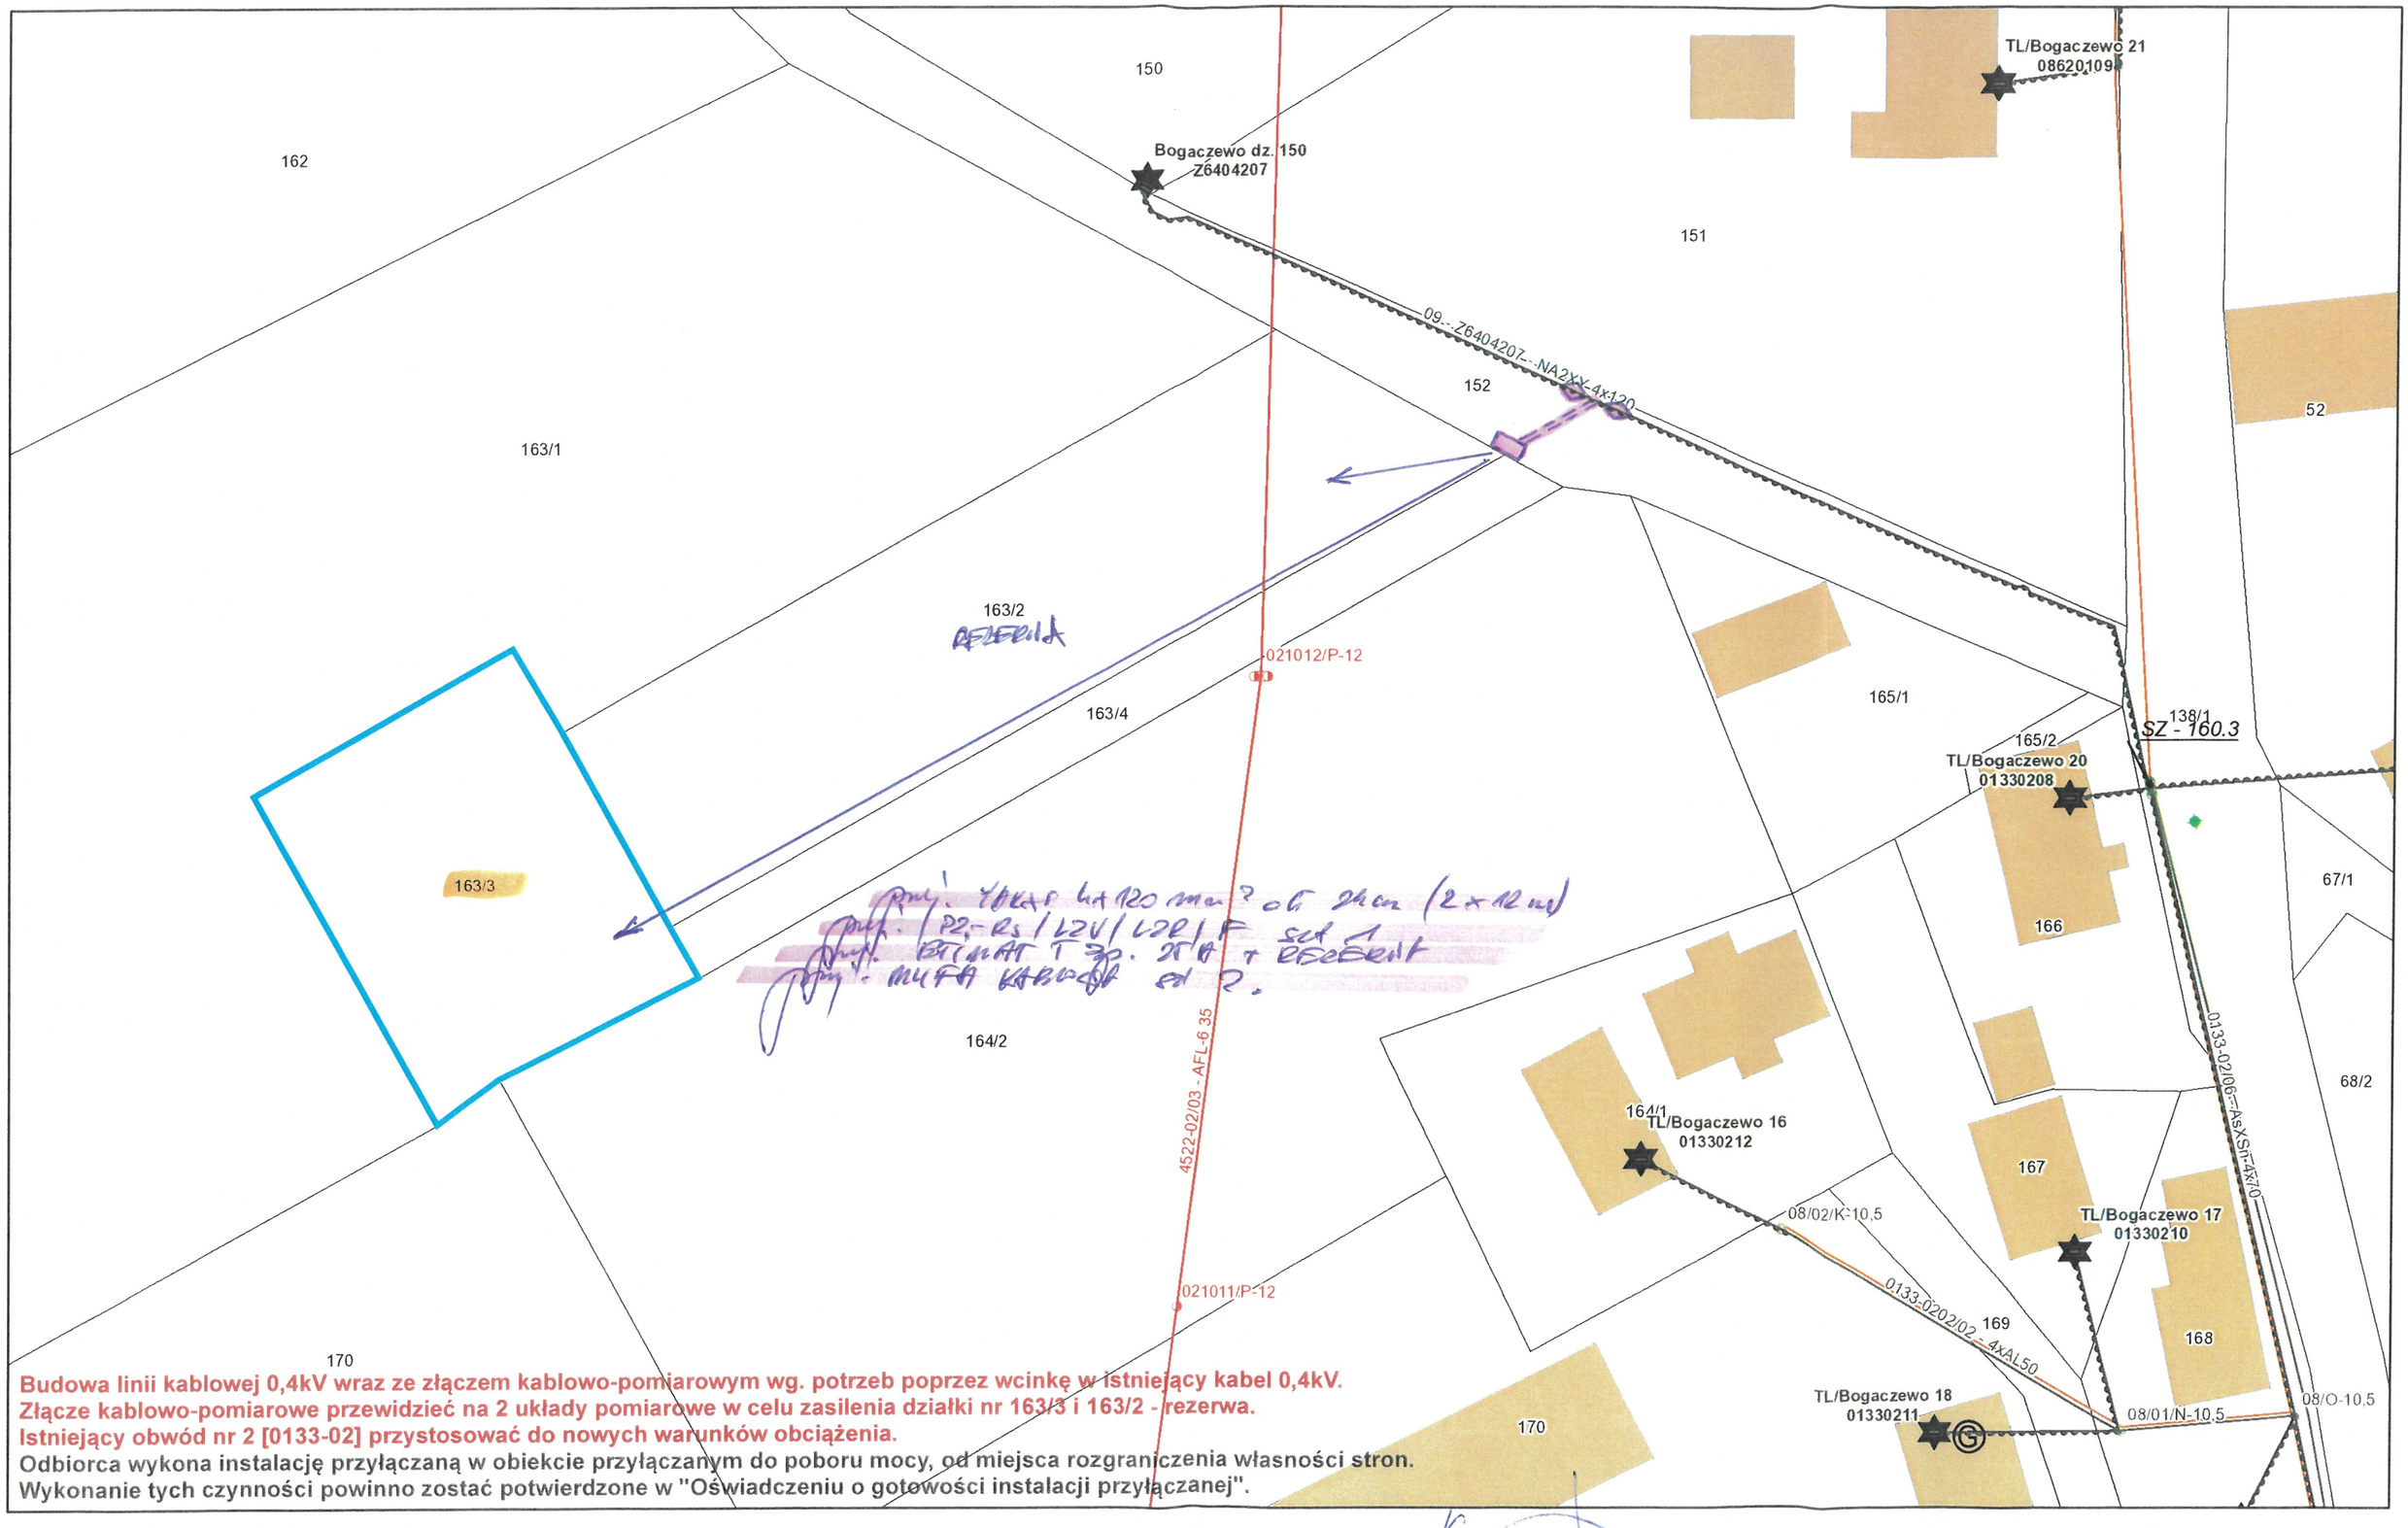

Budowa linii kablowej 0,4kV wraz ze złączem kablowo-pomiarowym wg. potrzeb poprzez wcinkę w istniejący kabel 0,4kV.
Złącze kablowo-pomiarowe przewidzieć na 2 układy pomiarowe w celu zasilenia działki nr 163/3 i 163/2 - rezerwa.
Istniejący obwód nr 2 [0133-02] przystosować do nowych warunków obciążenia.
Odbiorca wykona instalację przyłączaną w obiekcie przyłączanym do poboru mocy, od miejsca rozgraniczenia własności stron.
Wykonanie tych czynności powinno zostać potwierdzone w "Oświadczeniu o gotowości instalacji przyłączanej".

lipca 15, 2026

Technik ds. Przyłączeń
Krystian Cichorek
2026 -07- 20

1:500

0 0,005 0,01 0,02 mi
0 0,0075 0,015 0,03 km

P/26/055571
ZASILANIE DOCELOWE - GR. V
MOC 13 kW ETIMAT T 3p. 25A

Os-0133 BOGACZEWO WIEŚ obw. nr 02 k-k GOLBITY
TR-160kVA, SZ-51/gG 3x125A
przewód AsXSn 4x70mm2 dł. 306m, SZ-51/gF 3x80A, kabel YAKXS 4x120mm2 dł. 65m - wcinka