
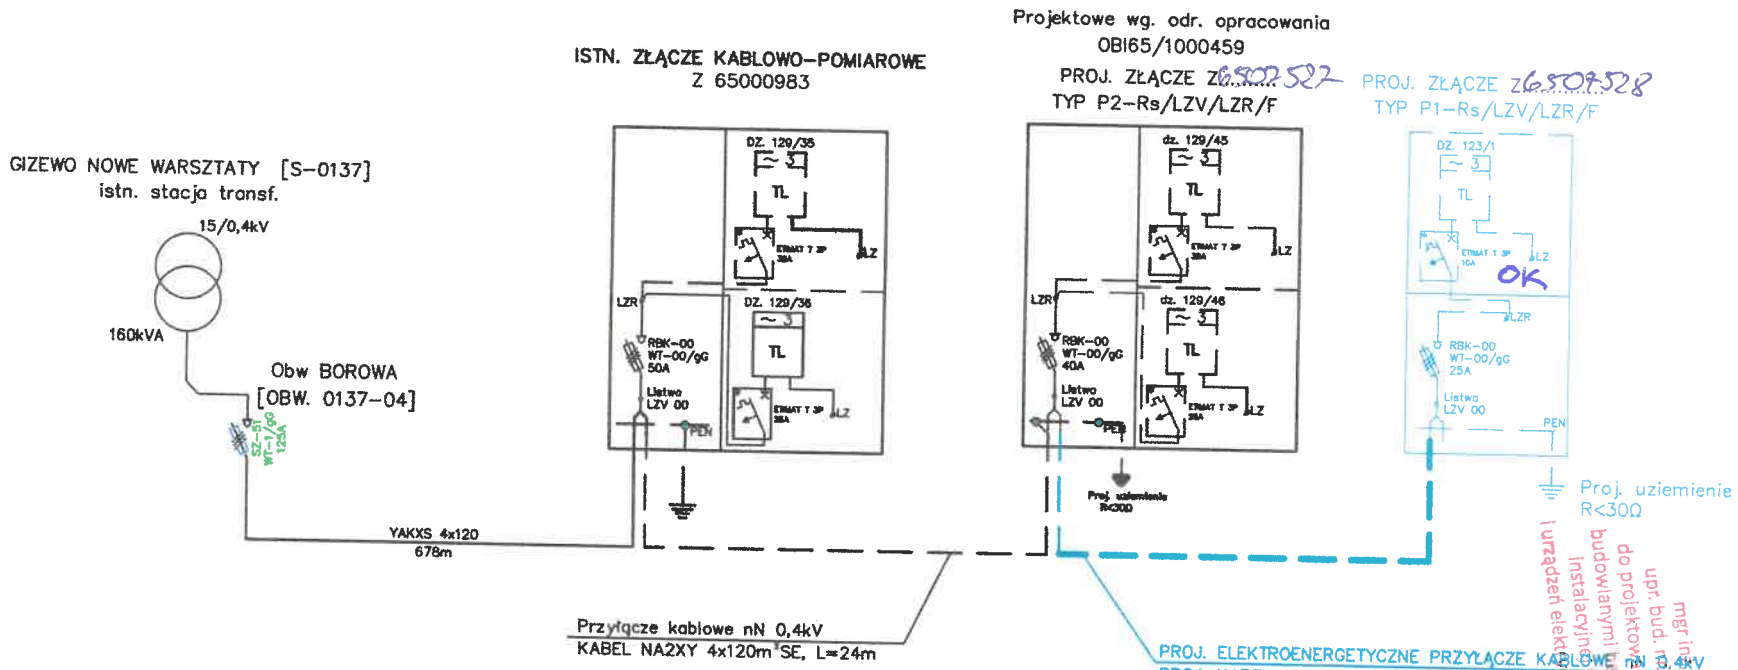


Projektant: ELMYK SP. Z O.O UL. MICHAŁA KAJKI 10-12; 10-547 OLSZTYN www.elmyk.pl NIP: 739-399-78-37	Nazwa i adres zamawiającego: ENERGA - OPERATOR S.A., ul. Marynarki Polskiej 130, 80-557 Gdańsk Oddział w Olsztynie, ul. Tuwima 6, 10-950 Olsztyn NIP 583-000-11-90 REGON 190275904-00068
Nr umowy: ZN/5851/6565MZI/2025/2503469/1	OBI/65/2503469
Obiekt: Budowa przyłącza kablowego nn 0,4kV w miejscowości Nowe Gizewo w celu zasilenia działki dz. 123/1	Lokalizacja: Nowe Gizewo, dz. nr 123/1 Gmina Szczytno, powiat Szczycieński, województwo warmińsko - mazurskie, Obręb Nowe Gizewo
Imię i nazwisko: Projektant: mgr inż. Paweł Pawłowski	Specjalność: instalacyjna
Nr uprawnień budowlanych: POM/0173/PWBE/23	Data: 03.2025
Tytuł rysunku: SCHEMAT JEDNOKRESKOWY	Stadium: PB; Format: A4; Skala rys.: 1:500; Nr rys.: E-02

mgr inż. Paweł Pawłowski
upr. bud. nr POM/0173/...
do projektowania i ograniczeń
budowlanymi
Instalacyjnej w zakresie sieci
i urządzeń elektrycznych i elektroenerget...

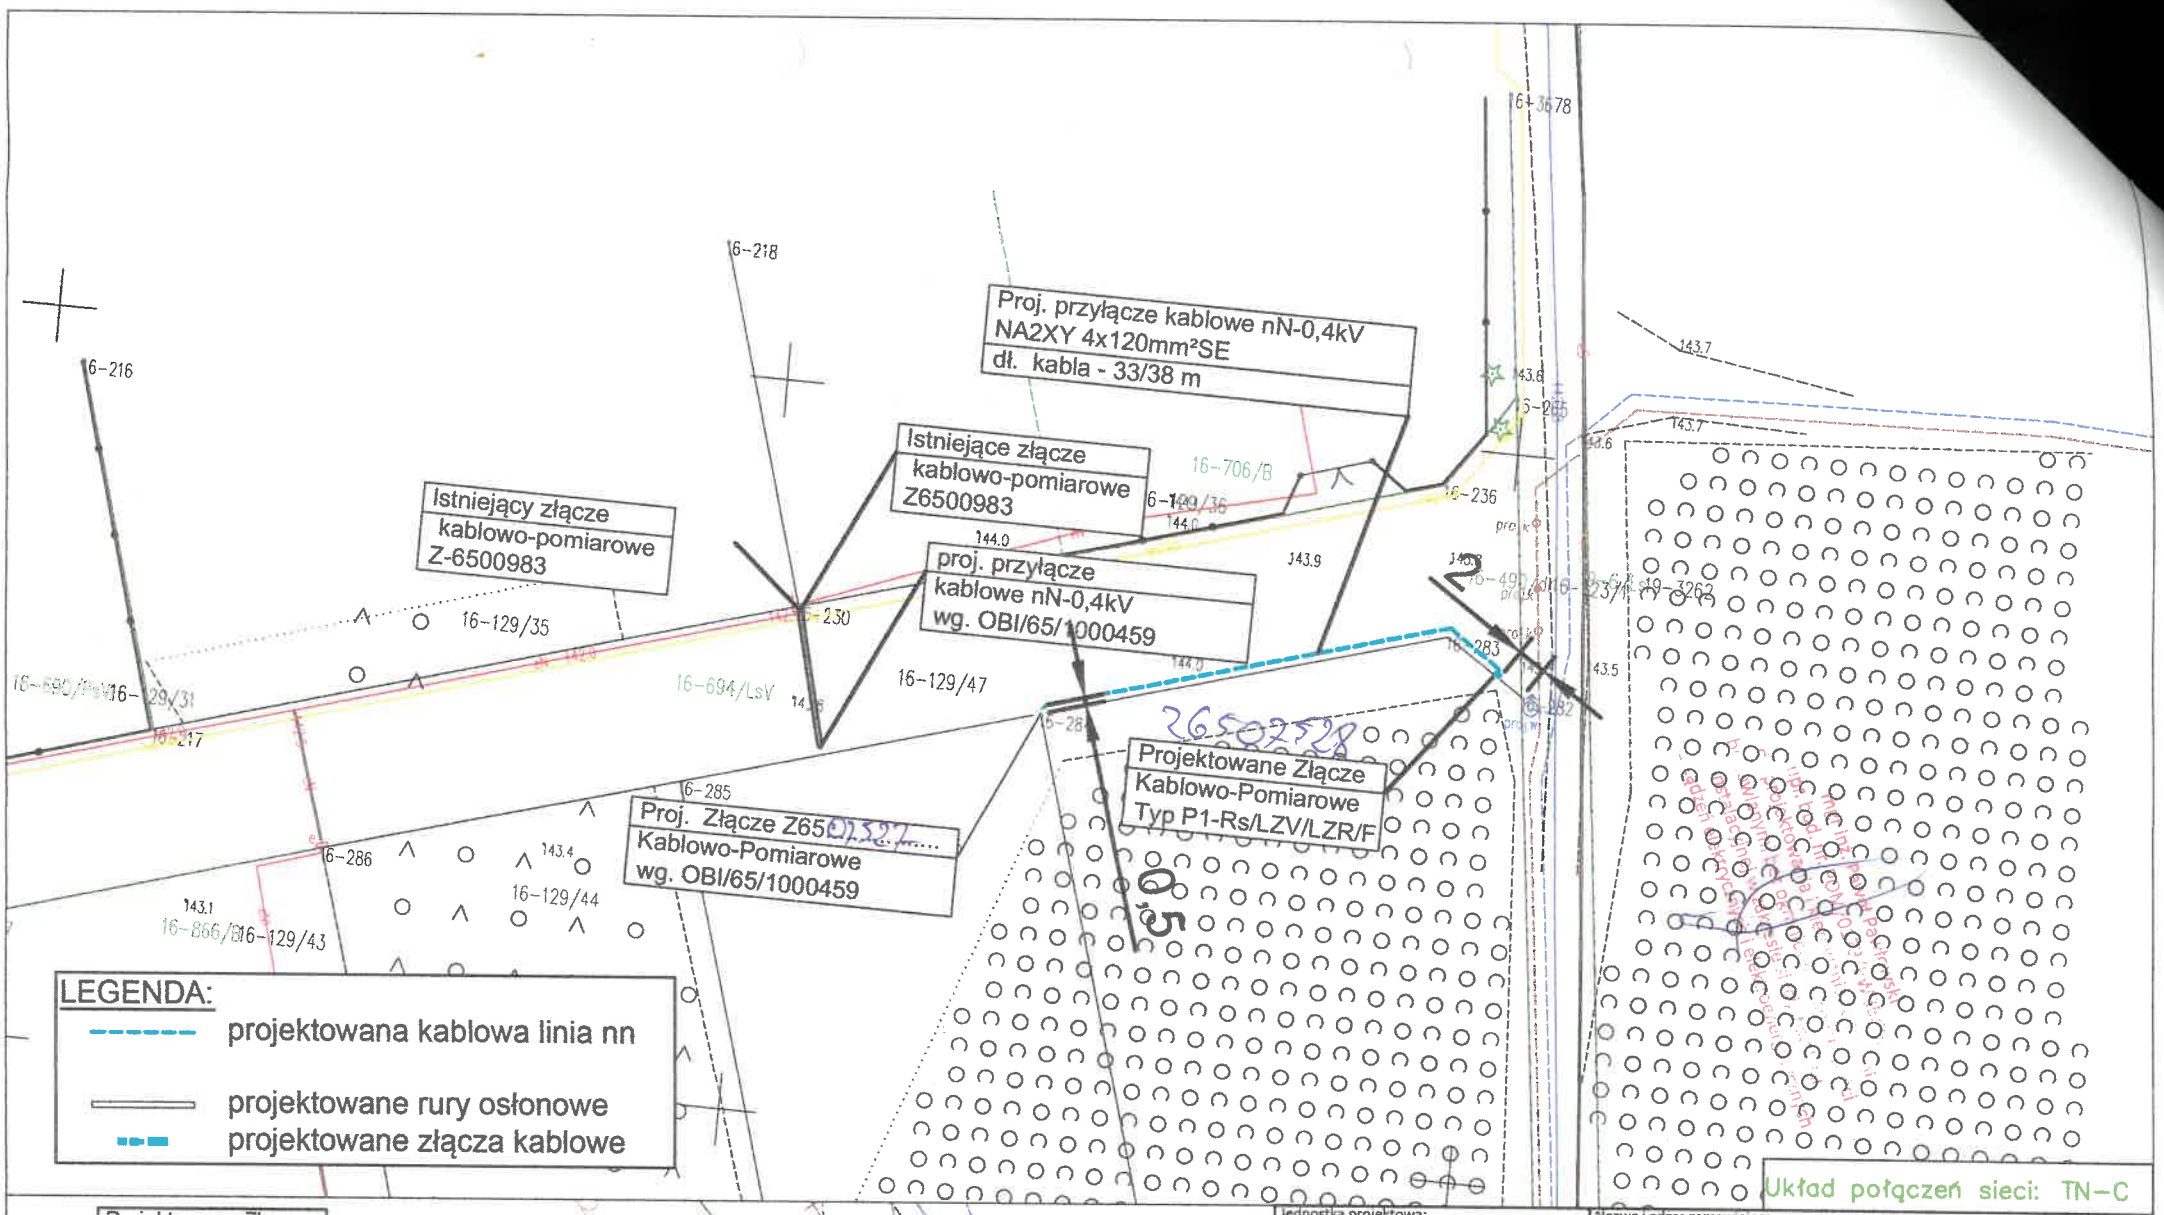

Jednostka projektowa:

ELMYK SP. Z O.O
UL. MICHAŁA KAJKI 10-12; 10-547 OLSZTYN
www.elmyk.pl NIP: 739-399-78-37

Nazwa i adres zamawiającego:

ENERGA - OPERATOR S.A., ul. Marynarki Polskiej 130, 80-557 Gdańsk
Oddział w Olsztynie, ul. Turwina 6, 10-950 Olsztyn
NIP 583-000-11-90 REGON 190275904-00068

Nr umowy: ZN/5851/6565MZI/2025/2503469/1 OBI/63/2503469

Obiekt: Budowa przyłącza kablowego na 0,4kV w miejscowości Nowe Gizewo w celu zasilenia działki dz. 123/1

Lokalizacja: Nowe Gizewo, dz. nr. 123/1
Gmina Szczytno, powiat Szczycieki,
województwo warmińsko - mazurskie,
Obręb Nowe Gizewo

Imię i nazwisko	Specjalność	Nr uprawnień budowlanych	Data	Podpis
Projektant: mgr inż. Paweł Pawłowski	instalacyjna	POM/0173/PWBE/23	03.2025	

Tytuł rysunku: Plan Zagospodarowania Terenu

Stadium	Format	Skala rys.	Nr rys.
Koncepcja	A4	-	E-01

ENERGA - OPERATOR SA Oddział w Olsztynie

Wytyczne w zakresie zasad realizacji prac na sieciach

Nr OBI/65/2503469

Nazwa i adres obiektu (zamówienia):

Dotyczy tylko robót na nN: Budowa przyłącza kablowego nn 0,4kV do zasilenia przepompowni w m. Nowe Gizewo dz. 123/1

1. Prace na niskim napięciu winny być wykonywane w technologii PPN.
2. Jeżeli z przyczyn obiektywnych nie można wykonać prac w technologii PPN to dopuszcza się wyłączenie i:
   a) dopuszczenie do prac na sieci nN realizuje:
      WYKONAWCA ☐ ENERGA ☐ PPN 0,4kV
   b) agregat zapewnia:
      WYKONAWCA ☐ ENERGA ☐
      - Ilość ..... moc..... - Ilość ..... moc.....
      - Ilość ..... moc..... - Ilość ..... moc.....
      - Ilość ..... moc..... - Ilość ..... moc.....

I. **Dotyczy robót na SN, bądź SN i nN:**

1. Dopuszczenie do prac na sieciach SN realizuje:
   WYKONAWCA ☐ ENERGA ☒
2. Zakres zlecenia wymaga pracy agregatów:
   TAK ☐ NIE ☒
3. Agregat zapewnia:
   WYKONAWCA ☐ ENERGA ☐
   - Ilość ..... moc..... - Ilość ..... moc.....
   - Ilość ..... moc..... - Ilość ..... moc.....
   - Ilość ..... X ..... moc..... - Ilość ..... X ..... moc.....
   - Ilość ..... moc..... - Ilość ..... moc.....
   - Ilość ..... moc..... - Ilość ..... moc.....
4. Przewidywany czas pracy na sieci:
   - ilość wyłączeń: X
   - czas wyłączeń:.....
5. Wykonawca zobowiązany jest do organizacji szkoleń w zakresie nowych urządzeń, dotychczas nie stosowanych w sieci Zamawiającego.
   TAK ☐ NIE ☐

LP	TYP URZĄDZENIA/APARATU DLA KTÓREGO WYMAGANE JEST SZKOLENIE	ILOŚĆ OSÓB OBJĘTYCH SZKOLENIEM	ZAKRES SZKOLENIA
1			
2			
3			

6. Uwagi:

.....

.....

Sporządził 9.07.2026
Pracownik MZE:
Specjalista
ds. Rozliczeń i Sprawozdawczości
Mirosław Mężykowski

Zatwierdził:
Kierownik MZE
Inżynier Wiodący
ds. Zarządzania Usługami Sieciowymi
Artur Kowgier

Pole wyboru ☐ wypełnić znakiem X

Projektowane
2650 7527
P2-Rs/L2V/L2R/F

istniejące
2650 0983
P2-Rs/L2V/L2R/F

ZKP-8
~~ZK-3a/R/P-2/F~~
dz. nr129/45 dz. nr129/46

ZKP-7
~~ZK-1b/R/P-2/F~~
dz. nr129/35 dz. nr129/36

ZKP-6
ZK-1b/R/P-2/F
dz. nr129/43 dz. nr129/44

ZKP-5
ZK-1b/R/P-2/F
dz. nr129/41 dz. nr129/42

kWh WLZ
ETIMAT T 3P 25A
PE
LZ 5x35
PBD-2
RBK-00 gG-50A
WTZ-2
N
Rezerwa
PE
R< 30 Ω
1990x800x250
1990x530x250

OBI/65/2503469

YAKY 4x120mm2 L=24m

YAKY 4x120mm2 L=41m

GIZEWO NOWE WARSZTATY [S-0137]
Obwód BOROWA [0137-04]
160kVA
15/0,4kV
SZ 51
WTOO-gF125A
YAKY 4x120mm2 L=125m
YAKY 4x50mm2 L=160m

SKL-2
Po przeb.
ZK-3a/R/P-2/F
LZ 5x16mm2
1990x800x250

ZKP-1
ZK-1b/R/P-2/F
dz. nr129/37 dz. nr129/38

ZKP-2
~~ZK-1b/R/P-2/F~~
dz. nr129/25 dz. nr129/26

ZKP-3
ZK-1b/R/P-2/F
dz. nr129/39 dz. nr129/40

ZKP-4
ZK-3b/R/P-2/F
dz. nr129/27 dz. nr129/31
LZ 5x16mm2
ZL 5x35
1900x800x250

YAKY 4x120mm2 L=62m
YAKY 4x120mm2 L=30m
YAKY 4x120mm2 L=41m
YAKY 4x120mm2 L=48m
YAKY 4x120mm2 L=18m
YAKY 4x120mm2 L=69m

ZKL-1 L=30m
ZKP-po przebudowie

SCHEMAT SIECI ZASILAJĄCEJ BUDYNKI MIESZKALNE NOWYM GIZEWIE

* miejsce na plombę

19

Połączenia elektryczne liczników wykonać przewodem LgY 16mm2 z końcówkami tulejowanymi

Wzdłuż trasy kabla układać bednarkę Fe 30x4

Wykonano zgodnie z dokumentacją
10.06.2011 Zdanek Grzegorz

"ELEKTROMONTER"
Grzegorz Olender
12-140 Świętajno, ul. Kościelna 7
tel. 512 268 093
NIP 745-108-13-75, REGON 511269152

ELEKTROPOL OLSZTYN inż. Tadeusz Żuber Wójtowo ul. Akacjowa 9 11 - 010 Barczewo	
Inwestor	ENERGA-OPERATOR Oddział w Olsztynie ul. Polna 28, 12-100 Szczytno
	Projekt budowlano-wykonawczy
Zadanie Temat	Sieć kablowa nn. 0,4kV Nowe Gizewo gmina Szczytno
Opracował i projektował	inż. Tadeusz Żuber upr.bu.nr 98/88/OL
Sprawdził	Romuald Nadolski upr.bu.nr 65/64/OL
Olsztyn,październik 2009 r.	Skala — Rys. E-2


128/22
142.5
142.4
i2
142.4
129/26
142.3
142.3
142.13
142.13
jmb.
142.3
142.3
142.3

MAPA SYTUACYJNO-WYSOKOŚCIOWA


Do celów projektowych

SKALA 1: 500

Województwo warmińsko-mazurskie Powiat szczycieński

Gmina Szczytno Obręb Nowe Gizewo

KERG 062-304/2010 Ark.mapy 233.142.124, 142.133

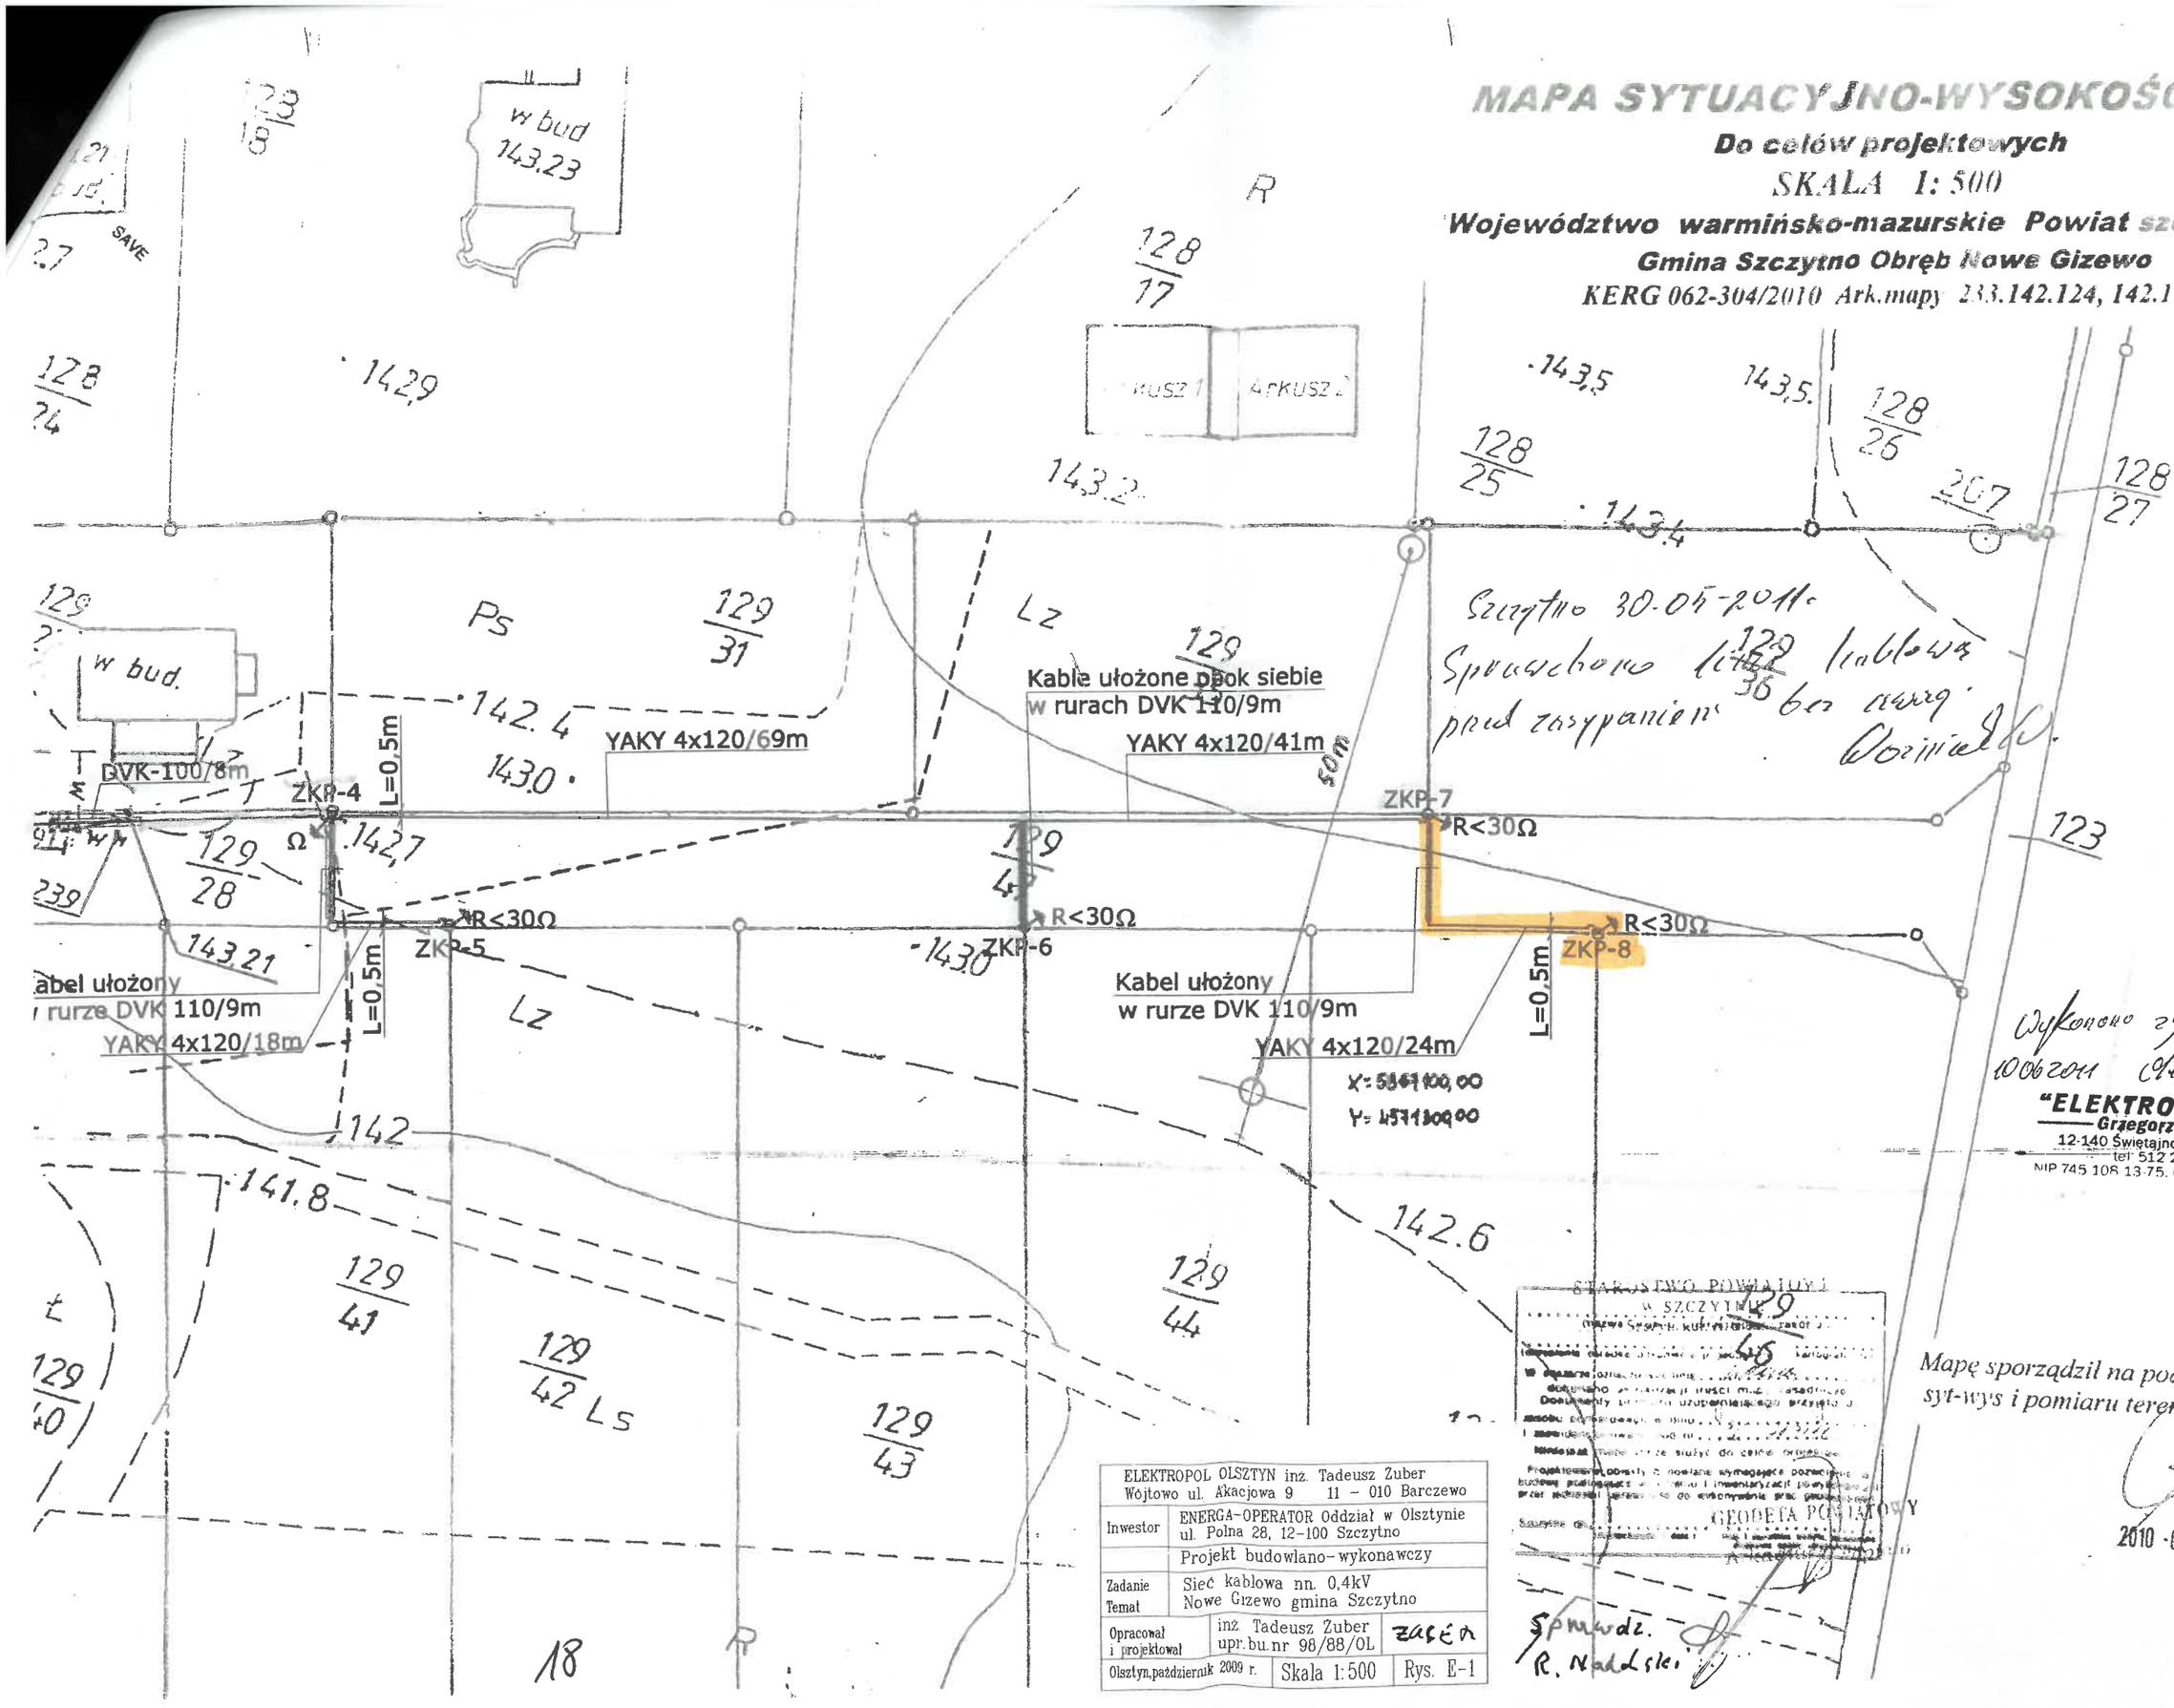

Szczytno 30-05-2011r.
przed zasypaniem. Wykonawca.

Wykonano zgodnie z projektem
10.06.2011 Grzegorz Olender

"ELEKTROMONTER"
Grzegorz Olender
12-140 Świętajno, ul. Kościelna 7
tel. 512 268 093
NIP 745 108 13 75, REGON 511269152

ELEKTROPOL OLSZTYN inż. Tadeusz Zuber Wójtowo ul. Akacjowa 9 11 – 010 Barczewo		
Inwestor	ENERGA-OPERATOR Oddział w Olsztynie ul. Polna 28, 12-100 Szczytno	
	Projekt budowlano-wykonawczy	
Zadanie Temat	Sieć kablowa nn. 0,4kV Nowe Gizewo gmina Szczytno	
Opracował i projektował	inż. Tadeusz Zuber upr.bu.nr 98/88/OL	zasób
Olsztyn, październik 2009 r.	Skala 1:500	Rys. E-1

STAROSTWO POWIATOWE W SZCZYTNIE
GEODETA POWIATOWY

Sprawdz. R. Nadolski

Mapę sporządził na podstawie mapy syt-wys i pomiaru terenowego:

2010-07-01