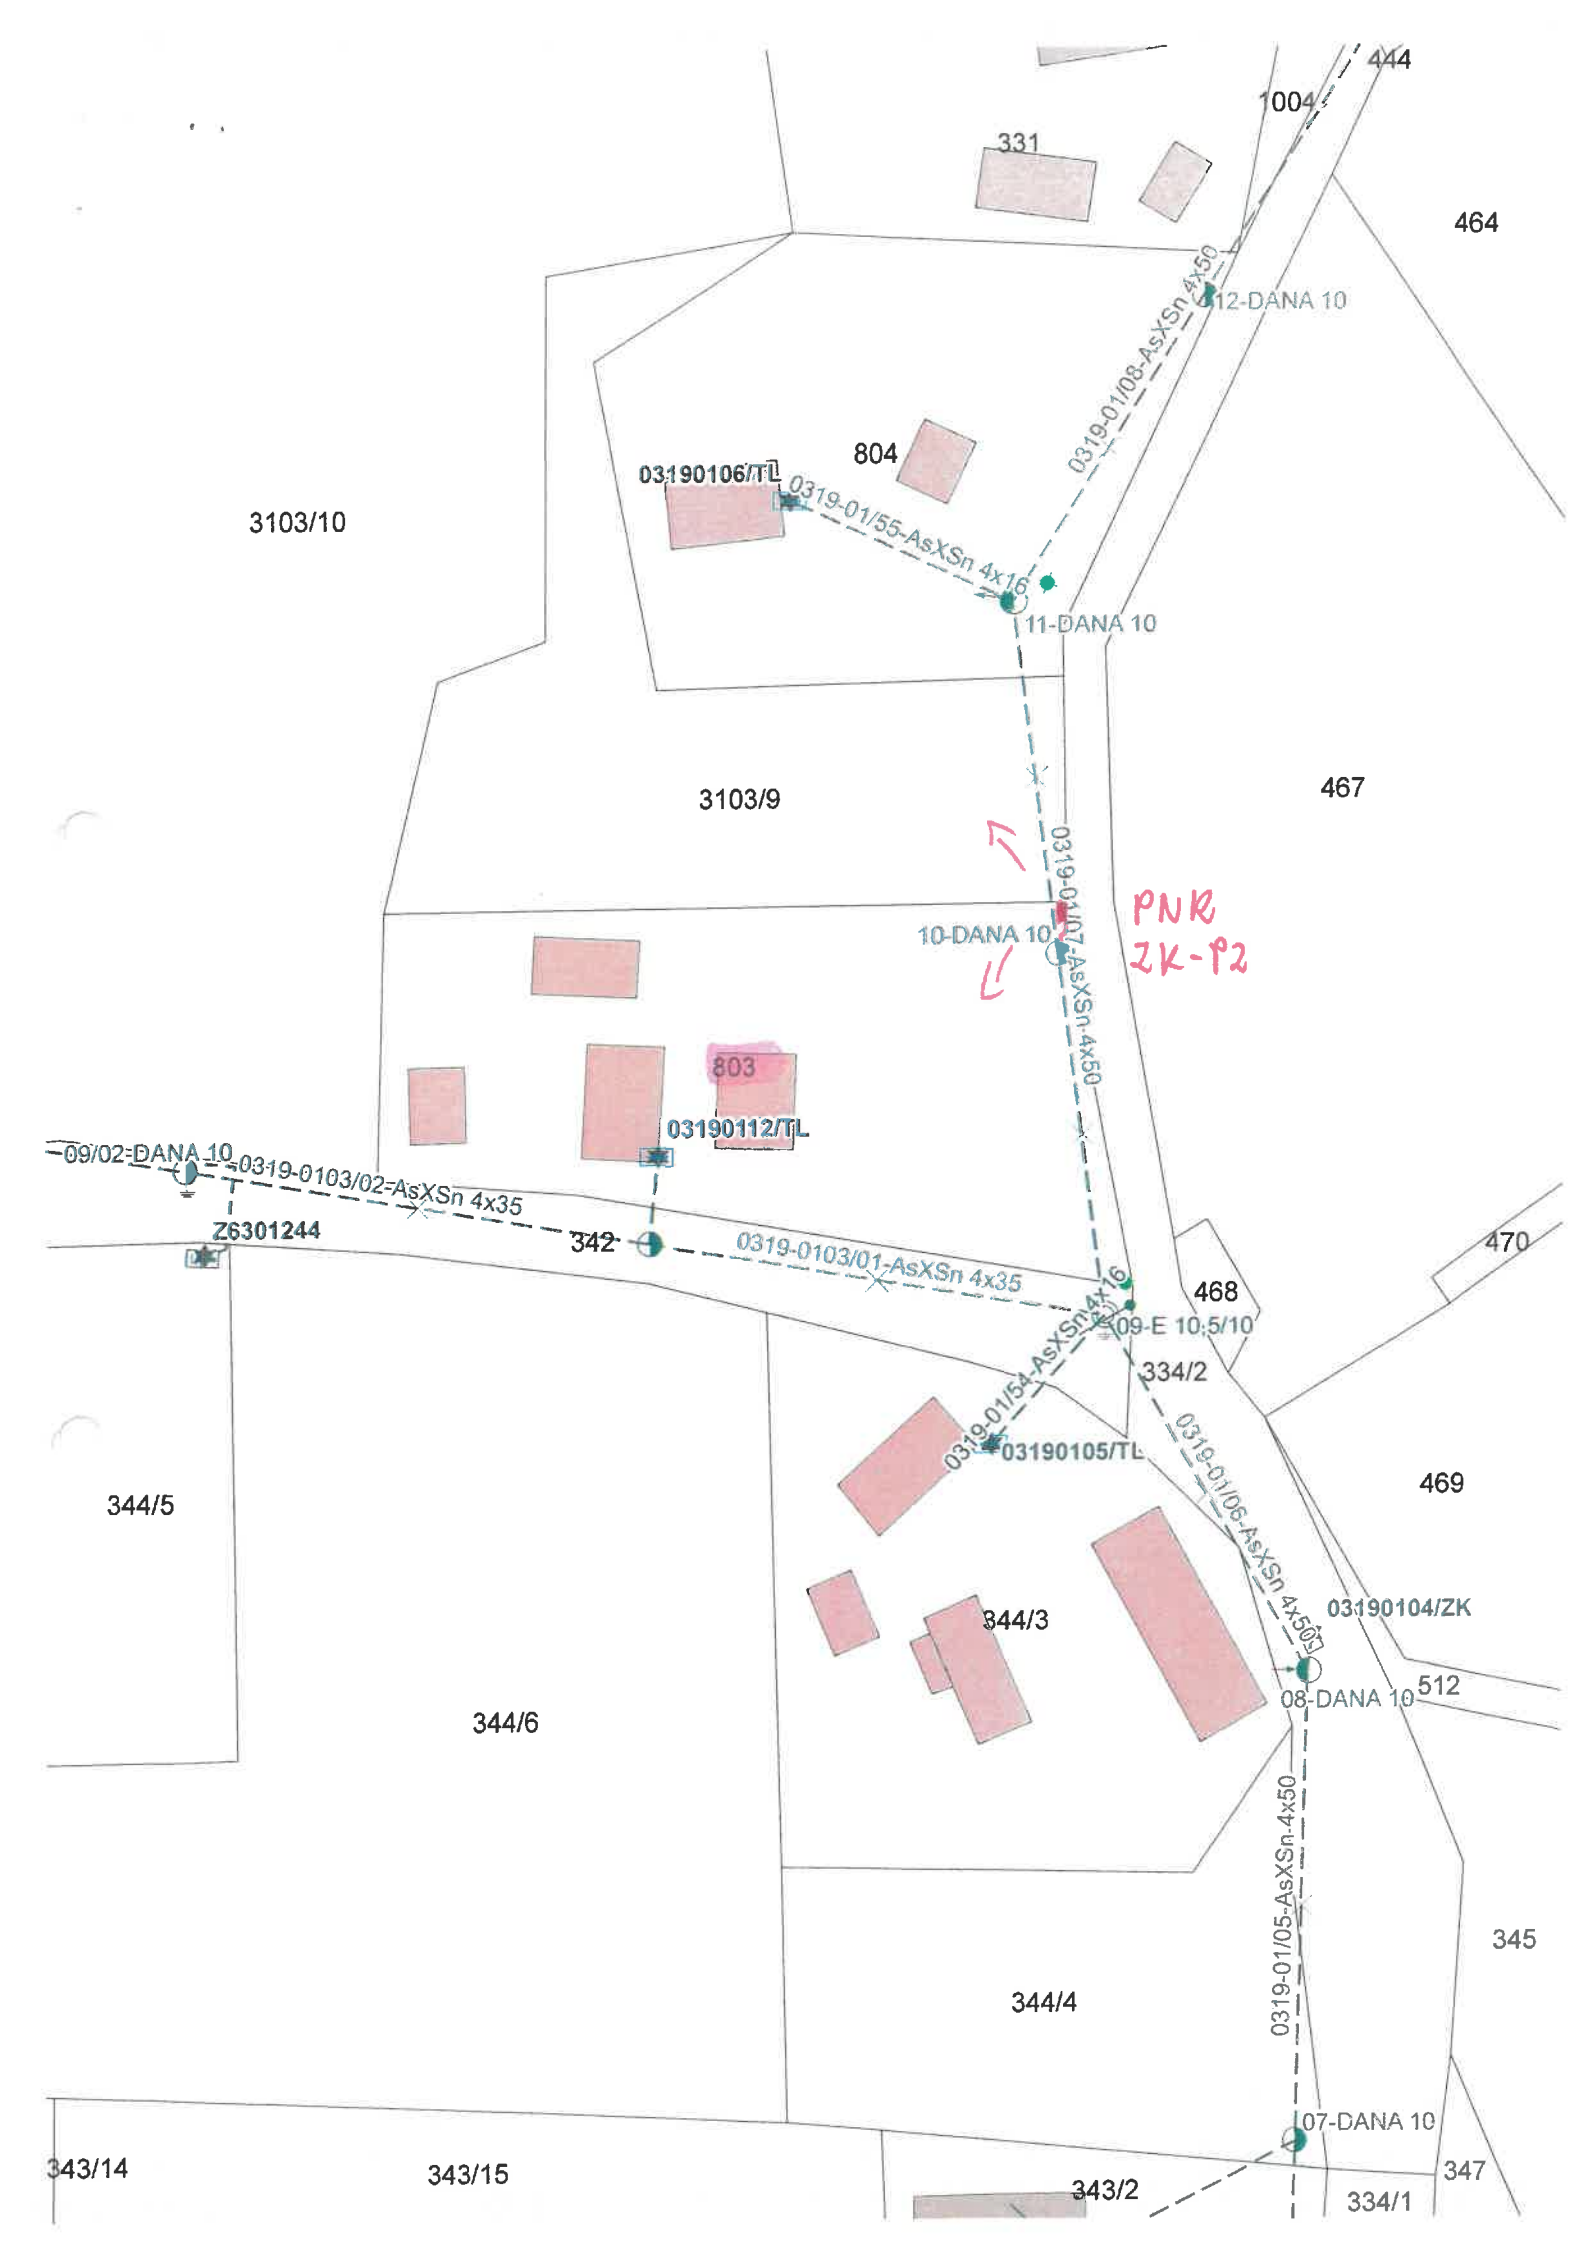
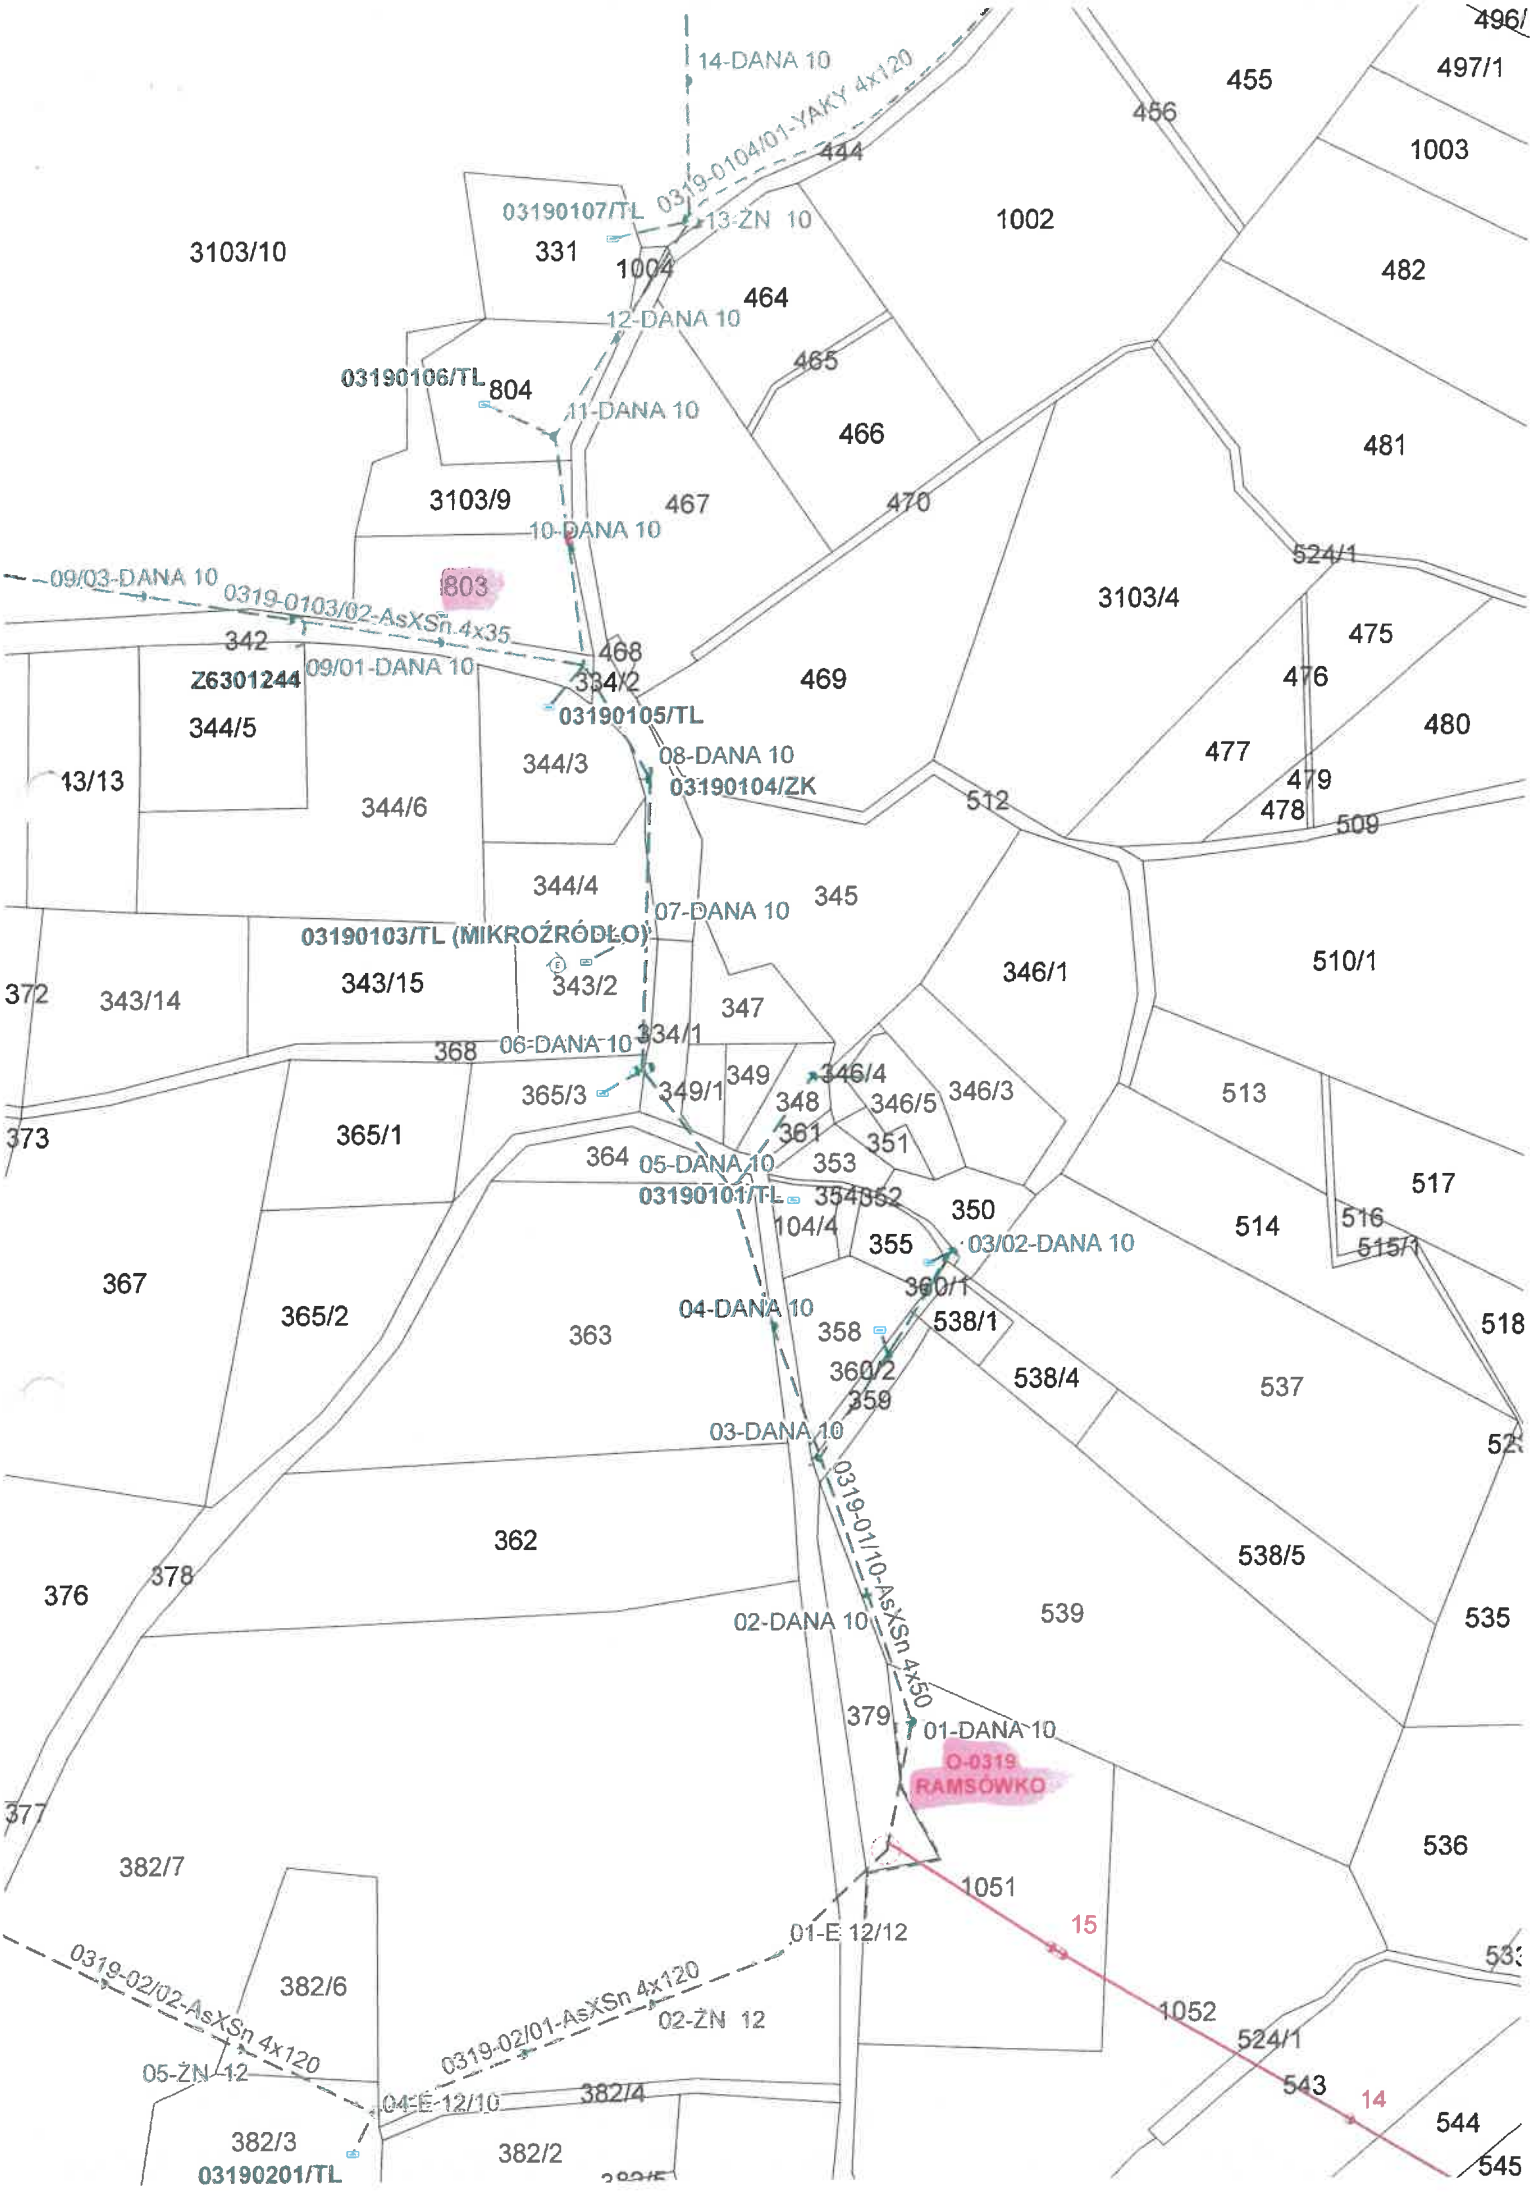

444
1004
331
464
12-DANA 10
0319-01/08-AsXSn 4x50
804
03190106/TL
0319-01/55-AsXSn 4x16
3103/10
11-DANA 10
3103/9
467
0319-01/07-AsXSn 4x50
PNR
ZK-P2
10-DANA 10
803
03190112/TL
09/02-DANA 10
0319-0103/02-AsXSn 4x35
Z6301244
342
0319-0103/01-AsXSn 4x35
470
468
09-E 10,5/10
0319-01/54-AsXSn 4x16
334/2
03190105/TL
0319-01/06-AsXSn 4x50
469
344/5
344/3
03190104/ZK
512
08-DANA 10
344/6
0319-01/05-AsXSn 4x50
345
344/4
07-DANA 10
343/14
343/15
343/2
347
334/1


14-DANA 10
0319-0104/01-YAKY 4x120
03190107/TL
13-ŻN 10
12-DANA 10
03190106/TL
11-DANA 10
10-DANA 10
09/03-DANA 10
0319-0103/02-AsXSn 4x35
09/01-DANA 10
Z6301244
03190105/TL
08-DANA 10
03190104/ZK
03190103/TL (MIKROŹRÓDŁO)
07-DANA 10
06-DANA 10
05-DANA 10
03190101/TL
04-DANA 10
03/02-DANA 10
03-DANA 10
0319-01/10-AsXSn 4x50
02-DANA 10
01-DANA 10
O-0319
RAMSÓWKO
01-E 12/12
0319-02/02-AsXSn 4x120
0319-02/01-AsXSn 4x120
02-ŻN 12
05-ŻN 12
04-E 12/10
03190201/TL
3103/10
331
1004
464
804
466
3103/9
467
470
803
342
468
334/2
469
344/5
344/3
344/6
344/4
345
343/15
343/2
347
334/1
368
365/3
349/1
349
348
361
346/4
346/5
346/3
351
353
354/352
104/4
355
360/1
538/1
358
360/2
359
538/4
537
363
365/2
365/1
373
372
343/14
367
364
350
514
513
517
516
515/1
518
362
376
378
539
538/5
535
379
377
382/7
382/6
382/4
382/3
382/2
1051
1052
524/1
543
544
545
536
533
1002
1003
455
456
497/1
496/
482
481
524/1
3103/4
475
476
480
477
479
478
509
512
510/1
346/1
15
14


MAPA SYTUACYJNO – WYSOKOŚCIOWA
SKALA 1: 500
/ PRZESKALOWANA Z MAPY 1:1000 /

MAPA DO CELÓW PROJEKTOWYCH

Obr. Ramsowo (w. Ramówko)
Gm. Barczewo

SZKIC ORIENTACJI
SKALA 1: 25000



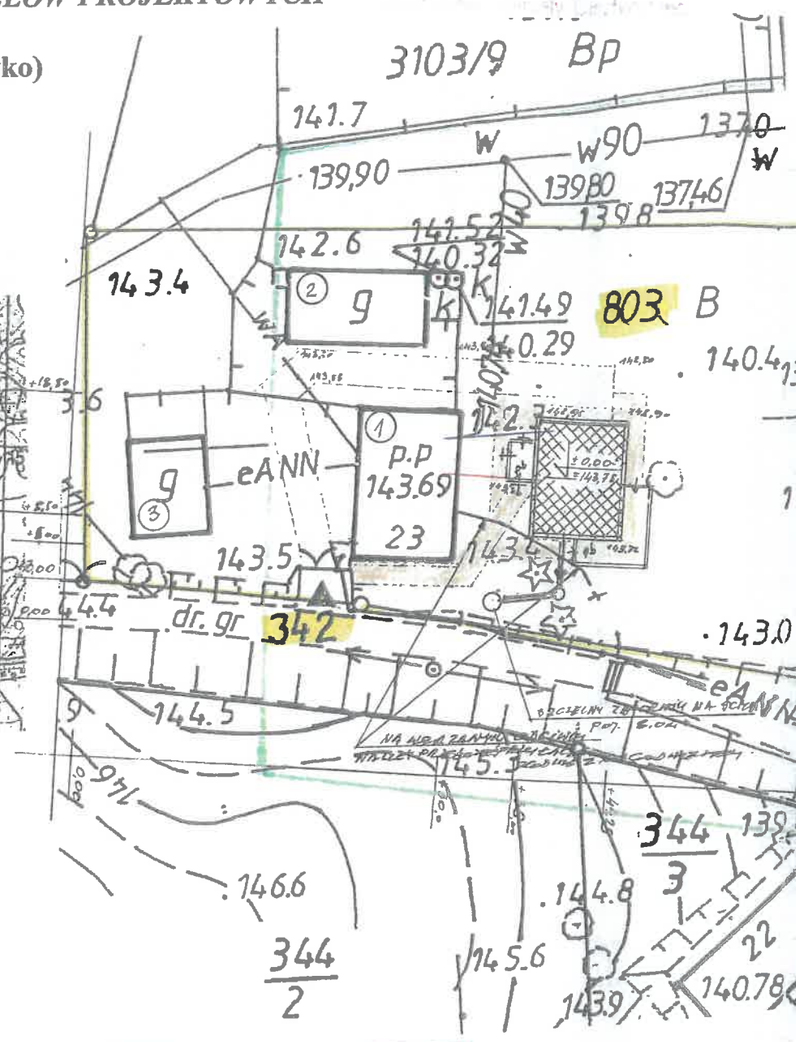

KERG 04.22-14/2008
Woj. : warmińsko – mazurskie
Powiat : olsztyński
Gmina Barczewo
Obr. Ramsowo
Arkusz 223.134.143
Działka 803

Nie wyklucza się istnienia w terenie innych nie wykazanych na niniejszej mapie urządzeń podziemnych, które nie były zgłoszone do inwentaryzacji lub o których brak jest informacji w instytucjach branżowych

Starostwo Powiatowe w Olsztynie
Powiatowy Ośrodek Dokumentacji Geodezyjnej i Kartograficznej
W bazie ... zatwierdzono ... sztuk(i)
... mapy przyjęto
do ... sztuk(i)
25 LIS. 2008
i zewidencjonowano pod nr Kerg 04.22-14/2008
... służy do celów projektowych.
... obowiązek ... pozwolenia na ... bądź wykonanie ... przewidzianych ... uprawnia do wykonywania prac geodezyjnych.
Olsztyn 25 LIS. 2008
miejscowość i data
Inspektor
Powiatowy Ośrodek Dokumentacji Geodezyjnej i Kartograficznej

STAROSTA OLSZTYŃSKI
Plac Bema 5
10-516 Olsztyn
Niniejszy załącznik Nr ...1/1..... stanowi integralną część postanowienia / decyzji
Nr Bud/32/2014 z dnia 07.04.2014
Olsztyńskiego z dnia
Nr IB-II.6740.4.45.2014.383

z up. STAROSTY OLSZTYŃSKIEGO
Grzegorz Wieczorek
Dyrektor Wydziału
Infrastruktury i Budownictwa

PROJEKT ZAGOSPODAROWANIA
działki nr 803, obręb Ramsowo
gm. Barczewo

Skala 1 : 500
/część graficzna/

STAROSTWO POWIATOWE w OLSZTYNIE
ZESPÓŁ UZGADNIANIA DOKUMENTACJI PROJEKTOWEJ
10-516 Olsztyn, Plac Bema 5
Na podstawie art. 28 ust. 1 ustawy z dnia 17.05.1989r. - Prawo Geodezyjne i Kartograficzne (Dz.U. z 2010r. Nr 193 poz. 1287 z pózn. zm.) uzgodniono usytuowanie projektowanych sieci uzbrojenia terenu
przyłącze elektroenergetyczne, wodociągowe, kanalizacji sanit. (2x1 orm.)
(wyszczególnienie uzgodnionych sieci uzbrojenia terenu)
Uzgodnione usytuowanie sieci uzbrojenia terenu podlega wytyczeniu i geodezyjnej inwentaryzacji powykonawczej przez jednostki uprawnione do wykonywania prac geodezyjnych.
W razie niezgodności realizacji sieci uzbrojenia terenu z uzgodnionym projektem inwestor zobowiązany jest przedłożyć mapę z wynikami pomiarów powykonawczych właściwemu organowi administracji architektoniczno-budowlanej.
Uzgodnienie usytuowania projektowanych sieci uzbrojenia terenu zachowuje ważność przez okres 3 lat od dnia wydania opinii w sprawie uzgodnienia usytuowania projektowanych sieci uzbrojenia terenu.
Uzgodnienie traci ważność w przypadku, o którym mowa w ... 13 rozporządzenia Ministra Rozwoju, Budownictwa i Budownictwa z dnia 2.04.2001 roku w sprawie geodezyjnej ewidencji sieci uzbrojenia terenu oraz zespołów uzgadniania dokumentacji projektowej (Dz.U. Nr 38 poz. 455).
GGN.340.6630. ...350.2012.....
(sygn. opinii)
(przewodniczący zespołu)
z up. STAROSTY OLSZTYŃSKIEGO
z dnia ...13.03.2012...
mgr inż. Sebastian Żm...
upr. Bud. Nr WAM/0080/PW...
do projektowania i kierowania ... budowlanymi bez ograniczeń
w specjalności instalacyjnej w zakresie sieci, ... urządzeń ciepłowniczych i elektroenergetycznych

LEGENDA:

- PROJEKTOWANE PRZYŁĄCZE KANALIZACJI SANITARNEJ;
- PROJEKTOWANE PRZYŁĄCZE WODOCIĄGOWE;
- PROJEKTOWANE PRZYŁĄCZE ENERGETYCZNE;
- ISTNIEJĄCA BRYŁA BUDYNEK MIESZKALNEGO;
- ISTNIEJACE BUDYNKI GOSPODARCZE;
- PROJEKTOWANY JEDNORODZINNYN BUDYNEK MIESZKALNY;
- DROGA DOJAZDOWA I MIEJSCA POSTOJOWE DLA POJAZDÓW SAMOCHODOWYCH;
- PROJEKTOWANY TARAS WYKONANY Z POLBRUKU;
- MIEJSCE NA ODPADY STAŁE;
- OGRODZENIE NIERUCHOMOŚCI;
- GRANICE DZIAŁKI;
- ISTNIEJĄCY I PROJEKTOWANE TRAWNIKI;
- SZCZELNY ZBIORNIK NA ŚCIEKI;

...sieci, ... i urządzeń: co., gaz, wod.kan i wentylacji upr. bud. Nr 186/2/OL
Dz U Nr 53/62 poz 265 § 13 ust. 1 pkt 2
Upr. Nr 16/2/OL/2011

BIURO USŁUGOWO – HANDLOWE mgr Inż. Franciszek Mackojć, 10-650 Olsztyn, ul. Barcza 14A/16		
Obiekt:	Budowa jednorodzinnego budynku mieszkalnego realizowanego według zaadaptowanego projektu gotowego	
Temat:	Zagospodarowanie działki nr 803 obręb Ramsowo gm. Barczewo	Skala 1 : 500
Opracował:	10-464 Olsztyn, ul. Orlowicza... mgr inż. Franciszek Mackojć	Rys.nr 1/PZ Data: 20.02.2012r

§ 1 ust. 1; § 3 ust. 1; § 5 ust. 1; § 8 ust. 1 i 3; § 9; § 13 ust. 1 pkt 2


Uzgadniam lokalizację projektowanego zbiornika na dz. nr 803, który docelowo będzie pełnić funkcję studzienki rewizyjnej przy projektowanej obr. nawrotnej (dz. nr 342 obr. Ramsowo gm. Barczewo
1.04.2014r
SPECJALISTA
Grzegorz Matyka


Uzgodniono lokalizację zbiornika na dz. nr 803 obręb Ramsowo gm. Barczewo
Kierownik Referatu Gospodarki Nieruchomościami
Urząd Gminy w Barczewie
Plac Ratuszowy 1
11-010 Barczewo
woj. warmińsko-mazurskie


Zał. 1
04

Szafka pomiarowa P2-Rs/LZV/2LZR/F


Energa operator

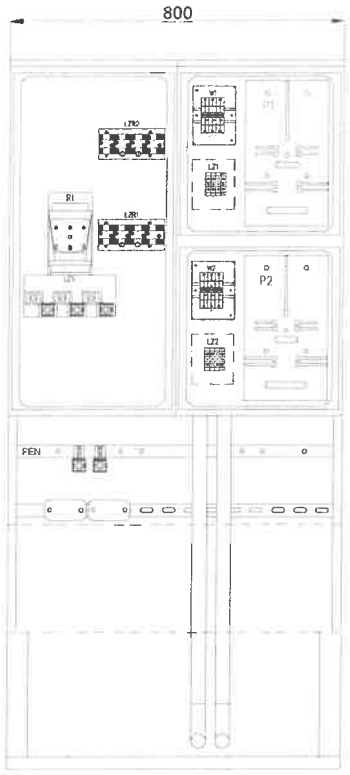

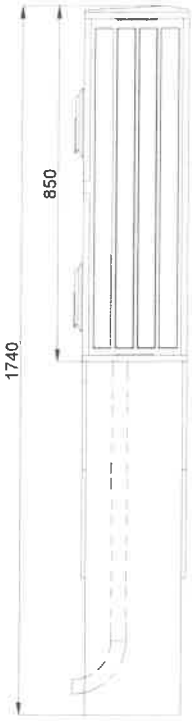

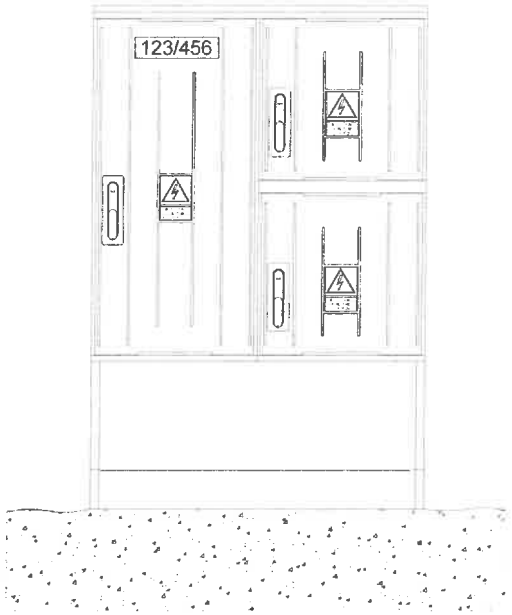

Z63075 27

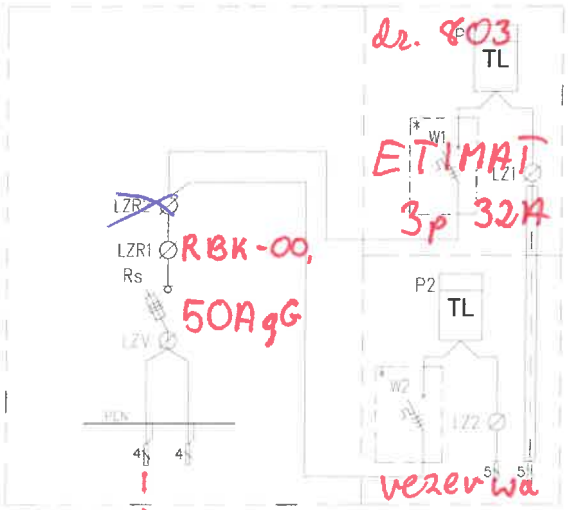

dr. 803
ETIMAT
3p 32A
RBK-00,
50AgG
rezerwa

proj. 4x120 mm²
L ~ 15m

10-DANA 10

proj. odgałęzienie
ist. 0319 - 01/07
AsXSn 4x50 mm²

Specyfikacja materiałowa

Oznaczenie możliwych wariantów wyposażenia	Oznaczenie na schemacie	Wyposażenie (szt.) Rozłącznik skrzynkowy 160A	Szyna ochronno-neutralna	Zacisk typu V	Listwa rozgałęźna 2x240mm²	Listwa rozgałęźna 35/16mm²	Zestaw układu pomiarowego **	Obejma kablowa
		Rs	PEN		LZV	LZR		
~~P2-Rs/F~~		1	-	-	-	-	2	-
~~P2-Rs/LZR/F~~		1	-	-	-	1	2	-
~~P2-Rs/LZV/F~~		1	1	2	1	-	2	1/2
P2-Rs/LZV/LZR/F		1	1	2	1	1	2	1/2
~~P2-Rs/LZV/2LZR/F~~		1	1	2	1	2	2	1/2

Uwagi:

* – Obudowa przystosowana do plombowania

** – Zestaw układu pomiarowego składa się z:

W Ogranicznik mocy (w obudowie typu S5)

P Tablica licznikowa uniwersalna

LZ Listwa zaciskowa do 16mm² (w obudowie)