Energa | GRUPA ORLEN
Oświetlenie

ENERGA Oświetlenie Sp. z o.o.
ul. Dworcowa 22
14-420 Młynary

Młynary dnia 19.07.2021r.

Przedsiębiorstwo Projektowo – Handlowo Usługowe „EWA" Tadeusz Płodzik ul. Jana II 3, 11-130 Orneta

Dotyczy: Wniosek o uzgodnienie projektu przebudowy linii napowietrznej oświetlenia nn 0,4kV w miejscowości Kochanówka gm. Lidzbark Warmiński, (obwód 0212-02 zasilanie z L-0212 „Kochanówka Wieś").

1. Wykonawca zgłosi na 14 dni wcześniej do Energa Oświetlenie Sp. z o. o. Młynary ul. Dworcowa 22 rozpoczęcie prac.
2. Istniejące oprawy z wysięgnikami należy przewiesić na projektowane stanowiska słupowe nr 01, 02, 03, 05, 06 wysięgnik po przewieszeniu należy wyzerować przewodem żółto – zielonym 10mm^2.
3. Istniejące sieć napowietrzną oświetlenia typu AL 2x25mm2 od stacji L-0212 „Kochanówka Wieś" do stanowiska słupowego nr 06 w miejscowości Kochanówka zostanie wymieniona na projektowany AsXSn 2x25mm2 w ramach osobnego zlecenia ENERGA Oświetlenie Sp. z o.o.
4. Istniejącą szafkę oświetlenia ulicznego na stanowisku słupowym nr 02 przełożyć na nowe stanowisko słupowe.
5. Prace wykonać zgodnie z obowiązującymi normami.
6. Przy wykonywaniu prac napotkane urządzenia traktować jako czynne (pod napięciem – mogą grozić porażeniem) i zachować warunki bezpieczeństwa.
7. Wykonawca robót pokrywa koszty naprawy i poniesione straty przez ENERGA Oświetlenie Sp. z o.o. na skutek ewentualnych uszkodzeń urządzeń energetycznych podczas prowadzonych robót.
8. Sieć oświetlenia drogowego po przebudowie nie zmieni prawa własności, pozostanie na majątku Energa Oświetlenie Sp. z o. o.
9. Prace zostaną odebrane przez pracownika EOŚ na podstawie dostarczonej dokumentacji powykonawczej i odbioru wykonanych prac.

Specjalista ds. oświetlenia
Dział Realizacji Usług Elbląg
Jarosław Leśniewski
.....
(z poważaniem)

Otrzymują:
- Tadeusz Płodzik
EOŚ
- Jarosław Leśniewski, 723-306-009;
e-mail: jaroslaw.lesniewski@energa.pl

T +48 58 760 77 20
F +48 58 760 77 22

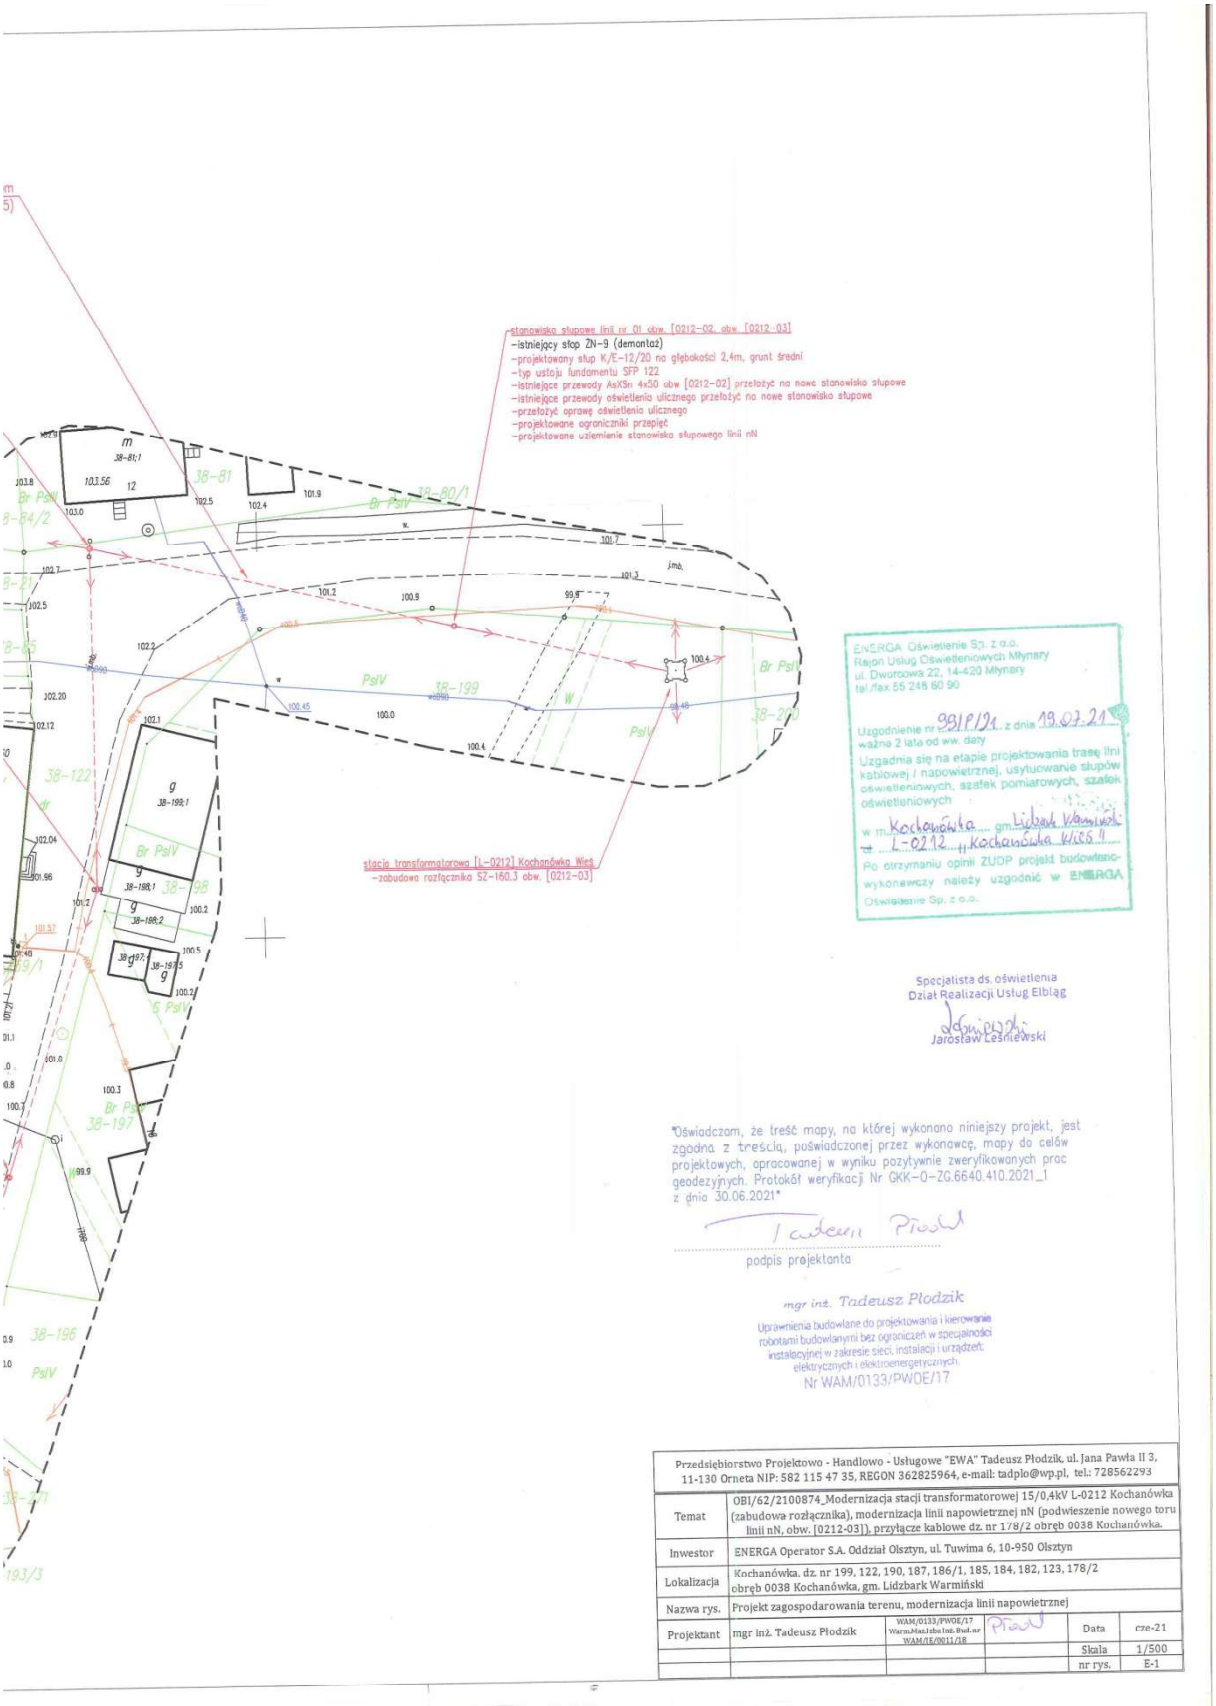
Regon 191251580
NIP 585-12-32-055

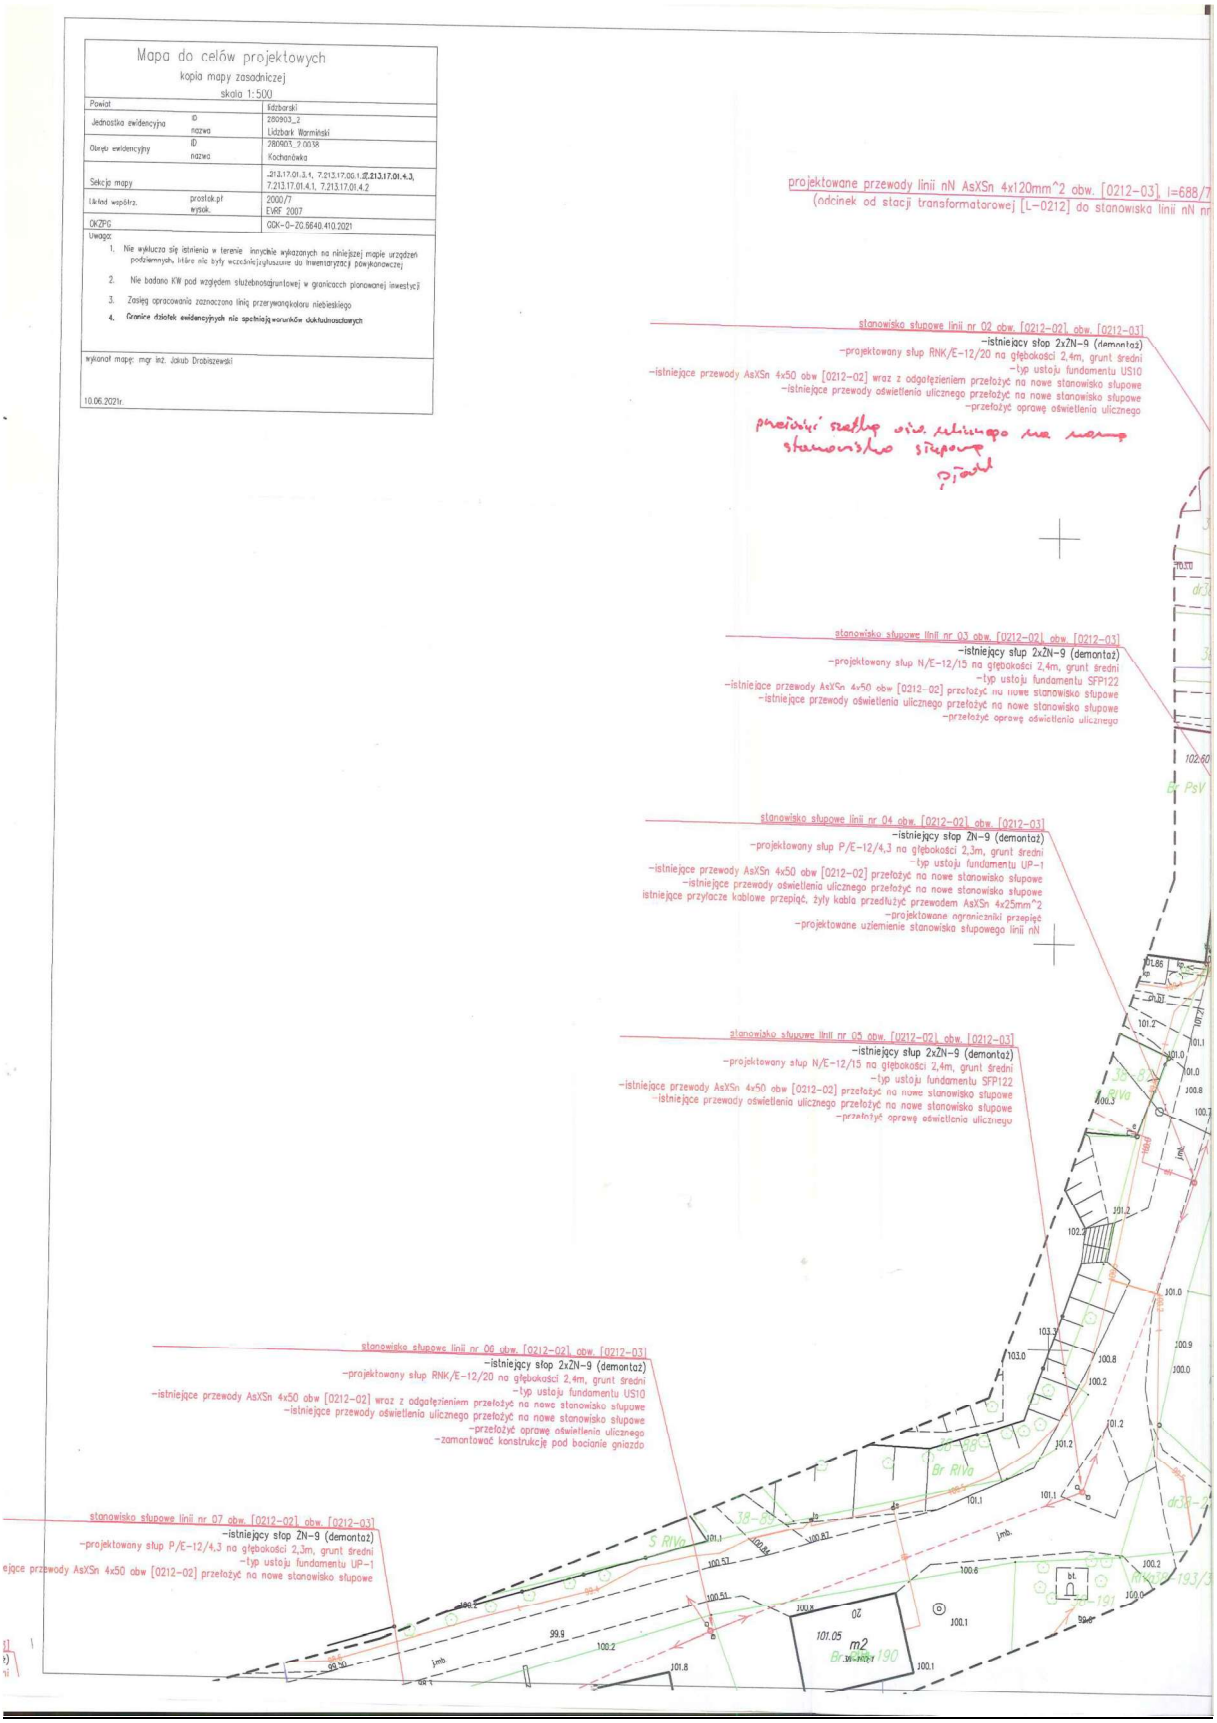
Energa Oświetlenie Sp. z o.o. Grupa Orlen
ul. Rzemieślnicza 17/19
81-855 Sopot

kancelaria.oswietlenie@energa.pl
energa-oswietlenie.pl

Sąd Rejonowy Gdańsk-Północ
VIII Wydział Gospodarczy KRS
KRS 0000109164

Nr konta: 39 1240 1239 1111 0010 1371 6803
Kapitał zakładowy/wpłacony 191.621.500,00 zł


stanowiska słupowe linii nr 01 obw. [0212-02, obw. [0212-03]
–istniejący słup ZN-9 (demontaż)
–projektowany słup K/E-12/20 na głębokości 2,4m, grunt średni
–typ ustoju fundamentu SFP 122
–istniejące przewody AsXSn 4x50 obw [0212-02] przełożyć na nowe stanowisko słupowe
–istniejące przewody oświetlenia ulicznego przełożyć na nowe stanowisko słupowe
–przełożyć oprawę oświetlenia ulicznego
–projektowane ograniczniki przepięć
–projektowane uziemienie stanowiska słupowego linii nN
stacja transformatorowa [L–0212] Kochanówka Wieś
–zabudowa rozłącznika SZ–160.3 obw. [0212–03]
ENERGA Oświetlenie Sp. z o.o.
Rejon Usług Oświetleniowych Młynary
ul. Dworcowa 22, 14-420 Młynary
tel./fax 55 248 60 90
Uzgodnienie nr 991/121 z dnia 19.07.21
ważne 2 lata od ww. daty
Uzgadnia się na etapie projektowania trasę linii kablowej i napowietrznej, usytuowanie słupów oświetleniowych, szafek pomiarowych, szafek oświetleniowych
w m. Kochanówka gm. Lidzbark Warmiński
L-0212 „Kochanówka Wieś"
Po otrzymaniu opinii ZUDP projekt budowlano-wykonawczy należy uzgodnić w ENERGA Oświetlenie Sp. z o.o.
Specjalista ds. oświetlenia
Dział Realizacji Usług Elbląg
Jarosław Leśniewski
"Oświadczam, że treść mapy, na której wykonano niniejszy projekt, jest zgodna z treścią, poświadczonej przez wykonawcę, mapy do celów projektowych, opracowanej w wyniku pozytywnie zweryfikowanych prac geodezyjnych. Protokół weryfikacji Nr GKK–0–ZG.6640.410.2021_1 z dnia 30.06.2021"
podpis projektanta
mgr inż. Tadeusz Płodzik
Uprawnienia budowlane do projektowania i kierowania robotami budowlanymi bez ograniczeń w specjalności instalacyjnej w zakresie sieci, instalacji i urządzeń elektrycznych i elektroenergetycznych.
Nr WAM/0133/PWOE/17
Przedsiębiorstwo Projektowo - Handlowo - Usługowe "EWA" Tadeusz Płodzik, ul. Jana Pawła II 3, 11-130 Orneta NIP: 582 115 47 35, REGON 362825964, e-mail: tadplo@wp.pl, tel.: 728562293
Temat: OBI/62/2100874_Modernizacja stacji transformatorowej 15/0,4kV L-0212 Kochanówka (zabudowa rozłącznika), modernizacja linii napowietrznej nN (podwieszenie nowego toru linii nN, obw. [0212-03]), przyłącze kablowe dz. nr 178/2 obręb 0038 Kochanówka.
Inwestor: ENERGA Operator S.A. Oddział Olsztyn, ul. Tuwima 6, 10-950 Olsztyn
Lokalizacja: Kochanówka. dz. nr 199, 122, 190, 187, 186/1, 185, 184, 182, 123, 178/2 obręb 0038 Kochanówka, gm. Lidzbark Warmiński
Nazwa rys.: Projekt zagospodarowania terenu, modernizacja linii napowietrznej
Projektant: mgr inż. Tadeusz Płodzik
WAM/0133/PWOE/17
Data: cze-21
Skala: 1/500
nr rys.: E-1


Mapa do celów projektowych
kopia mapy zasadniczej
skala 1:500
Powiat
Jednostka ewidencyjna
ID
nazwa
280903_2
Obręb ewidencyjny
ID
nazwa
280903_2.0038
Kochanówka
Sekcja mapy
Układ współrz.
prostok.płaski.
2000/7
EVRF 2007
OKZPG
Uwaga:
1. Nie wyklucza się istnienia w terenie innych nie wykazanych na niniejszej mapie urządzeń podziemnych, które nie były wcześniej zgłoszone do inwentaryzacji powykonawczej
2. Nie badano KW pod względem służebności gruntowej w granicach planowanej inwestycji
3. Zasięg opracowania zaznaczono linią przerywanąkoloru niebieskiego
4. Granice działek ewidencyjnych nie spełniają warunków dokładnościowych
wykonał mapę: mgr inż. Jakub Drabiszewski
10.06.2021r.
projektowane przewody linii nN AsXSn 4x120mm^2 obw. [0212-03] l=688/7
(odcinek od stacji transformatorowej [L-0212] do stanowiska linii nN nr
stanowisko słupowe linii nr 02 obw. [0212-02] obw. [0212-03]
-istniejący słup 2xZN-9 (demontaż)
-projektowany słup RNK/E-12/20 na głębokości 2,4m, grunt średni
-typ ustoju fundamentu US10
-istniejące przewody AsXSn 4x50 obw [0212-02] wraz z odgałęzieniem przełożyć na nowe stanowisko słupowe
-istniejące przewody oświetlenia ulicznego przełożyć na nowe stanowisko słupowe
-przełożyć oprawę oświetlenia ulicznego
stanowisko słupowe linii nr 03 obw. [0212-02] obw. [0212-03]
-istniejący słup 2xZN-9 (demontaż)
-projektowany słup N/E-12/15 na głębokości 2,4m, grunt średni
-typ ustoju fundamentu SFP122
-istniejące przewody AsXSn 4x50 obw [0212-02] przełożyć na nowe stanowisko słupowe
-istniejące przewody oświetlenia ulicznego przełożyć na nowe stanowisko słupowe
-przełożyć oprawę oświetlenia ulicznego
stanowisko słupowe linii nr 04 obw. [0212-02] obw. [0212-03]
-istniejący słup ZN-9 (demontaż)
-projektowany słup P/E-12/4,3 na głębokości 2,3m, grunt średni
-typ ustoju fundamentu UP-1
-istniejące przewody AsXSn 4x50 obw [0212-02] przełożyć na nowe stanowisko słupowe
-istniejące przewody oświetlenia ulicznego przełożyć na nowe stanowisko słupowe
istniejące przyłącze kablowe przepiąć, żyły kabla przedłużyć przewodem AsXSn 4x25mm^2
-projektowane ograniczniki przepięć
-projektowane uziemienie stanowiska słupowego linii nN
stanowisko słupowe linii nr 05 obw. [0212-02] obw. [0212-03]
-istniejący słup 2xZN-9 (demontaż)
-projektowany słup N/E-12/15 na głębokości 2,4m, grunt średni
-typ ustoju fundamentu SFP122
-istniejące przewody AsXSn 4x50 obw [0212-02] przełożyć na nowe stanowisko słupowe
-istniejące przewody oświetlenia ulicznego przełożyć na nowe stanowisko słupowe
-przełożyć oprawę oświetlenia ulicznego
stanowisko słupowe linii nr 06 obw. [0212-02] obw. [0212-03]
-istniejący słup 2xZN-9 (demontaż)
-projektowany słup RNK/E-12/20 na głębokości 2,4m, grunt średni
-typ ustoju fundamentu US10
-istniejące przewody AsXSn 4x50 obw [0212-02] wraz z odgałęzieniem przełożyć na nowe stanowisko słupowe
-istniejące przewody oświetlenia ulicznego przełożyć na nowe stanowisko słupowe
-przełożyć oprawę oświetlenia ulicznego
-zamontować konstrukcję pod bocianie gniazdo
stanowisko słupowe linii nr 07 obw. [0212-02] obw. [0212-03]
-istniejący słup ZN-9 (demontaż)
-projektowany słup P/E-12/4,3 na głębokości 2,3m, grunt średni
-typ ustoju fundamentu UP-1
ejące przewody AsXSn 4x50 obw [0212-02] przełożyć na nowe stanowisko słupowe
101.05 m2
Br RIVa
Br PsV