Energa operator

SID0000000005323464

Numer P/26/064370	Miejscowość Konin	Data 18-08-2026

WARUNKI PRZYŁĄCZENIA

DO SIECI ELEKTROENERGETYCZNEJ ENERGA-OPERATOR SA

Oddział w Kaliszu

1. Przyłączany obiekt:
   Nazwa:budynek mieszkalny - jednorodzinny w zabudowie zagrodowej
   Adres (Nr działki):Adamów, ul. -
   gm. Krzymów , działka numer 0001-16
2. Grupa przyłączeniowa: grupa V
3. Moc przyłączeniowa: 20 kW
4. Miejsce przyłączenia:
   GPZ - Krągola [05007]
   Linia 15 kV GPZ Krągola - Żdżary [SN5-05007/21]
   Stacja SN/nn Adamów [50384]
   Obwód nn Linia napowietrzna - Wieś [NN5-50384/02]
   Obiekt Obwód [nN] Linia napowietrzna - Wieś [NN5-50384/02]
5. Miejsce dostarczania energii elektrycznej:
   - zaciski na ostatniej listwie zaciskowej, licząc od strony zasilania, w kierunku instalacji odbiorczej w złączu kablowo-pomiarowym.
6. Rodzaj przyłącza: kablowe
7. Zakres prac niezbędnych do realizacji przyłączenia oraz wymagania w zakresie wyposażenia niezbędnego do współpracy z siecią:

7.1. Zakres inwestycji realizowanych przez ENERGA-OPERATOR SA

7.1.1. Urządzenia WN i SN:
- nie dotyczy

7.1.2. Stacja transformatorowa:
- nie dotyczy

7.1.3. Urządzenia nn:
a) w zakresie przyłącza:
- W granicy dz. nr 16 i drogi, w pobliżu działki nr 17 zabudować złącze kablowo-pomiarowe typu P1-Rs/LZV/LZR/F (częścią czołowa do drogi) w miejscu dostępnym dla służb technicznych Przedsiębiorstwa energetycznego.
b) w zakresie rozbudowy sieci:
- Wybudować zasilanie kablem typu NA2XY SE 0,6/1kV o przekroju wynikającym z obliczeń lecz nie mniejszym niż 4x120mm2 od istniejącego złącza kablowo-pomiarowego P2-Rs/LZV/LZR/F usytuowanego przy działce nr 18 do projektowanego złącza kablowo-pomiarowego zgodnie z ppkt. a),
- Istniejącą sieć elektroenergetyczną dostosować do zwiększonego obciążenia.

7.1.4. Wyposażenie urządzeń, instalacji lub sieci, niezbędne do współpracy z siecią, do której instalacje lub sieci są przyłączane:
- nie dotyczy

7.1.5. Zabezpieczenie sieci przed zakłóceniami elektrycznymi powodowanymi przez urządzenia, instalacje lub sieci wnioskodawcy:
Zainstalowane urządzenia i instalacje nie mogą wprowadzać zakłóceń do sieci rozdzielczej. Obciążenie winno być rozłożone równomiernie na poszczególne fazy. W przypadku posiadania urządzeń lub instalacji mogących wprowadzić zakłócenia do sieci rozdzielczej należy zastosować odpowiednie urządzenia eliminujące wprowadzanie zakłóceń.

7.1.6. Dostosowanie przyłączanych urządzeń, instalacji lub sieci do systemów sterowania dyspozytorskiego:
- nie dotyczy

7.1.7. Demontaże:
- nie dotyczy

7.2. Zakres inwestycji realizowanych przez Podmiot Przyłączany:
Zasilanie obiektu wykonać zalicznikowo z projektowanego jw. złącza kablowo-pomiarowego przy dz. nr 16.
Instalację lub sieć przygotować zgodnie z obowiązującymi przepisami w tym również w zakresie ochrony przeciwporażeniowej i przepięć, do ustalonej granicy stron i miejsca do zainstalowania układu pomiarowego.
Minimalny przekrój w.l.z. 10mm2 Cu.

8. Wymagany stopień skompensowania mocy biernej:
   tgφ QI: 0.4
   tgφ QIV: 0
9. Wymagania dotyczące układu pomiarowo-rozliczeniowego i systemu pomiarowo-rozliczeniowego:

9.1. Miejsce zainstalowania:

wolnostojące złącze kablowo-pomiarowe

9.2. Rodzaj i prąd znamionowy oraz miejsce usytuowania zabezpieczenia przedlicznikowego / głównego:
wyłącznik nadmiarowo - prądowy bez członu zwarciowego (ogranicznik mocy) o prądzie znamionowym 32 A, zainstalowane w części pomiarowej złącza kablowo-pomiarowego

9.3. Sposób pomiaru: bezpośredni
Rodzaj układu pomiarowego: 3-fazowy

9.4. Rodzaj mierzonej energii: Energia elektryczna czynna pobrana, Moc maksymalna pobrana, Straty nieobecne/ pomijalnie małe

9.5. Przystosowanie układu pomiarowo-rozliczeniowego do systemów zdalnego odczytu danych pomiarowych
- Wymagane;

9.6. Wymagania dodatkowe:
- ilość pozostawionego miejsca w bezpośrednim sąsiedztwie układu pomiarowo-rozliczeniowego powinna gwarantować w przyszłości jego bezpieczną eksploatację (np. wymianę poszczególnych elementów).
- wszystkie elementy członu zasilającego oraz osłony i urządzenia wchodzące w skład układu pomiarowo-rozliczeniowego energii elektrycznej muszą być przystosowane do oplombowania.

Zgodnie z zapisami rozporządzenia w sprawie szczegółowych warunków funkcjonowania systemu elektroenergetycznego układ pomiarowo-rozliczeniowy (tzn. liczniki oraz inne urządzenia służące bezpośrednio lub pośrednio do pomiarów i rozliczeń) dostarcza przedsiębiorstwo zajmujące się przesyłaniem i dystrybucją energii elektrycznej. W związku z tym zabudowa układu pomiarowo-rozliczeniowego odbędzie się kosztem oraz staraniem Energa-Operator S.A. - Oddział w Kaliszu.

10. Dane dotyczące sieci oraz parametry w zakresie elektroenergetycznej automatyki zabezpieczeniowej i systemowej

10.1. Dotyczy sieci o napięciu do 1 kV:

a)	Układ sieci	TN-C	
b)	Napięcie znamionowe sieci	0,4	kV
c)	Maksymalny prąd zwarciowy w sieci	0.1	kA
	Rzeczywistą wartość prądu zwarciowego oblicza projektant.		
d)	System ochrony od porażeń	Samoczynne wyłączenie zasilania	

10.2. Dotyczy sieci o napięciu powyżej 1 kV:

a)	Sposób pracy punktu neutralnego sieci	-	
b)	Napięcie znamionowe sieci	-	kV
c)	Prąd zwarcia doziemnego	-	A
d)	Czas wyłączenia zwarcia doziemnego	-	s
e)	Moc zwarciowa na szynach 15 kV	-	MVA
f)	Czas wyłączenia zwarcia wielofazowego	-	s
		w stacji110/15 kV GPZ Krągola	
	Rzeczywistą wartość prądu zwarcia wielofazowego oblicza projektant na podstawie mocy zwarciowej.		
g)	System ochrony od porażeń	uziemienie ochronne	

10.3. Inne:
-

11. Dane znamionowe urządzeń, instalacji i sieci oraz dopuszczalne graniczne parametry ich pracy

Rodzaj urządzenia/instalacji/sieci	Napięcie znam. [kV]	Moc znam. [kW]	Prąd rozruchu [A]

12. Inne ustalenia:

12.1. Dotyczy projektu budowlanego:
a) Wymagana jest dokumentacja projektowa.
b) Przy opracowaniu dokumentacji projektowej należy korzystać z rozwiązań typowych i powtarzalnych oraz zachować wymagania zawarte w aktualnie obowiązujących przepisach.
c) Dokumentacja projektowa urządzeń zasilających w zakresie objętym niniejszymi warunkami przyłączenia wraz z projektowanym układem pomiarowym podlega sprawdzeniu przez nas przed przystąpieniem do realizacji inwestycji.
d) Opracowany projekt budowlany sieci elektroenergetycznej winien zawierać Wytyczne Realizacji Inwestycji, które w maksymalny sposób muszą uwzględniać realizację zadania w technologii PPN (prac pod napięciem) oraz ograniczać do minimum czas wyłączeń urządzeń elektroenergetycznych spod napięcia zgodnie z obowiązującą w Energa-Operator S.A. procedurą np. " Standardy dotyczące ograniczenia przerw planowanych".

12.2. Dotyczy współpracy ruchowej:
- nie dotyczy

12.3. Dotyczy umowy o przyłączenie:
- nie dotyczy

12.4. Inne wymagania:
- nie dotyczy

13. Użytkowane urządzenia elektryczne powinny spełniać wymagania określone w obowiązujących przepisach dotyczących kompatybilności elektromagnetycznej.

14. Przy realizacji niniejszych warunków przyłączenia należy uwzględnić wymagania określone w Instrukcji Ruchu i Eksploatacji Sieci Dystrybucyjnej obowiązującej na terenie działania ENERGA-OPERATOR SA.

15. Standardy jakościowe energii elektrycznej określa Rozporządzenie Ministra Gospodarki z dnia 4 maja 2007 roku (Dz.U. Nr 93 poz. 623 z 2007 r.).
ENERGA-OPERATOR SA nie zapewnia bezprzerwowej dostawy energii do sieci elektroenergetycznej dla ww. obiektu. Należy liczyć się z możliwością przerw w dostawie energii elektrycznej. Bezprzerwową dostawę energii elektrycznej można zapewnić jedynie poprzez zainstalowanie własnego źródła energii (np. agregatu prądotwórczego, urządzenia UPS, itp.) po uprzednim uzgodnieniu warunków jego instalacji z ENERGA-OPERATOR SA Oddział w Kaliszu

16. Zawarcie umowy o przyłączenie stanowi podstawę do rozpoczęcia realizacji prac projektowych i budowlano-montażowych, na zasadach określonych w tej umowie. Projekt umowy o przyłączenie stanowi załącznik do niniejszych warunków.

17. Warunki przyłączenia są ważne 1 rok od dnia ich doręczenia.
Po zawarciu umowy o przyłączenie warunki przyłączenia ważne są w okresie obowiązywania umowy o przyłączenie.

18. Działając na podstawie art. 7 ust. 14 ustawy z dnia 10 kwietnia 1997 roku – Prawo energetyczne (Dz. U. nr 54 poz. 348 z późn. zm.) w związku z art. 34 ust. 3 pkt 3 ustawy z dnia 7 lipca 1994 roku (Dz. U. nr 89 poz. 414 z późn. zm.) ENERGA-OPERATOR SA oświadcza, że zapewni dostawę energii dla obiektu przyłączanego:
- po przyłączeniu obiektu do sieci elektroenergetycznej na podstawie niniejszych warunków przyłączenia oraz w oparciu o umowę o przyłączenie, jaka zostanie zawarta pomiędzy Podmiotem Przyłączanym a ENERGA – OPERATOR SA,
- po zawarciu umowy o świadczenie usług dystrybucji lub umowy kompleksowej.
Niniejsze oświadczenie jest oświadczeniem w rozumieniu art. 34 ust. 3, pkt. 3 ustawy - Prawo budowlane.

Technik ds. Przyłączeń
Wojciech Rusin

Pasturczak Mateusz
OPRACOWAŁ
tel. 801 404 404


ZATWIERDZIŁ

Otrzymują:
1. Wnioskodawca
2. ENERGA-OPERATOR SA Oddział w Kaliszu Rejon Dystrybucji w Koninie
ul. Kleczewska 41, 62-510 Konin

Polska - Geoportal otwartych danych przestrzennych

skala 1 : 1000

50384-2J

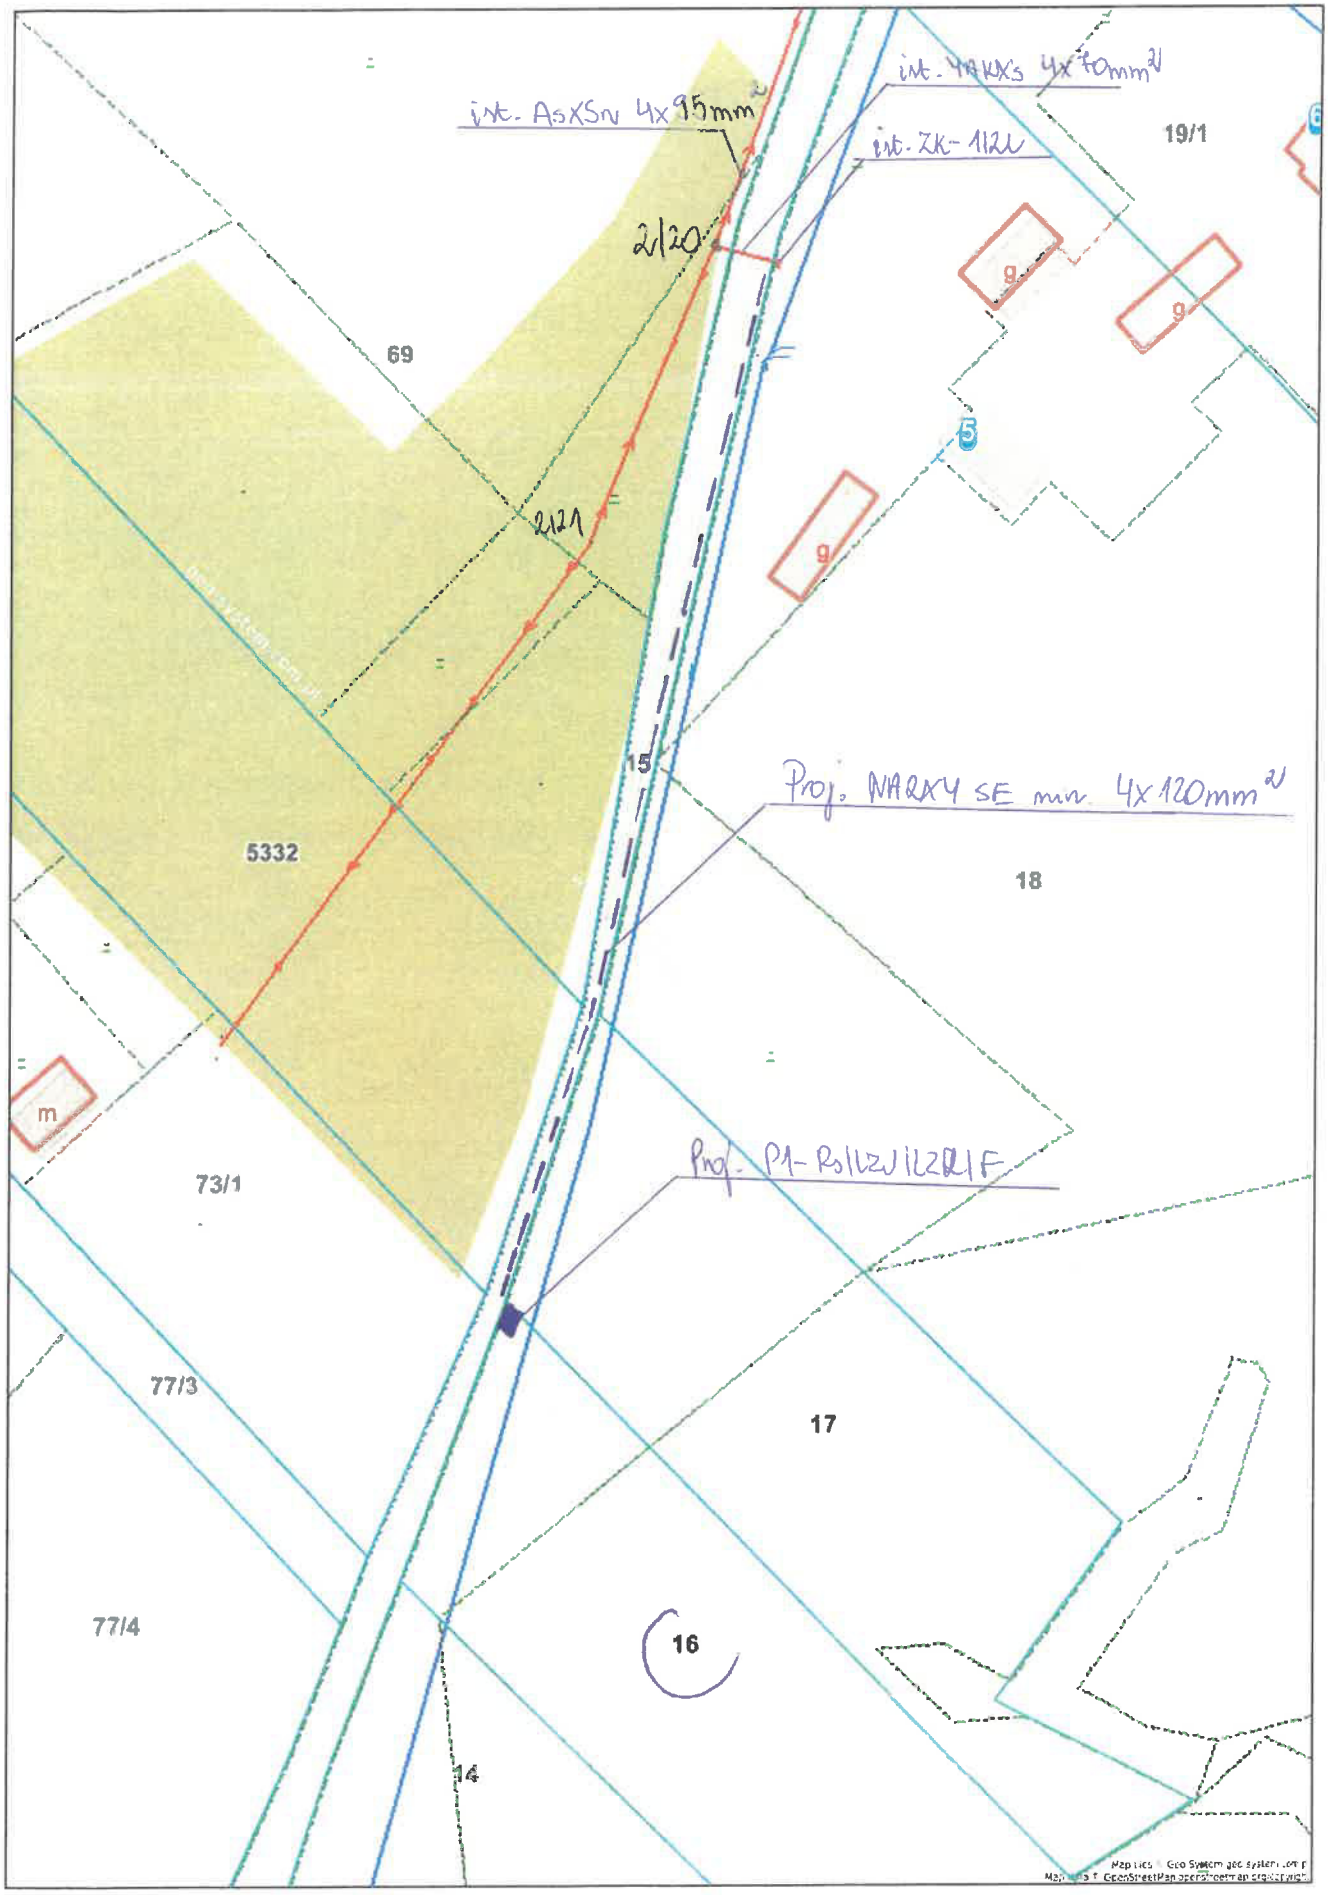

powiat :koniński
jednostka ewidencyjna : 301006_2 KRZYMÓW
obręb ewidencyjny : **0001 ADAMÓW**
położenie obszaru opracowania : ADAMÓW

MAPA DO CELÓW PROJEKTOWYCH

Skala 1:500

Działka nr: **16**

Data opracowania mapy		05-03-2026
Nazwa układu współrzędnych	prostokątnych płaskich	2000/6
	układ wysokości	PL-EVRF2007-NH
Identyfikator zgłoszenia prac geodezyjnych		Z.40600.872.2026
Oznaczenie granic obszaru, który był aktualizowany		— — —
Informacje o służebnościach gruntowych mających wpływ na zagospodarowanie gruntów, zlokalizowanych w granicach projektowanej inwestycji		Mapa została wykonana bez ustalenia obciążeń dotyczących służebności gruntowych ujawnionych w księgach wieczystych.


PROJEKT ZAGOSPODAROWANIA TERENU W SKALI 1 : 500

TEMAT: BUDOWA BUDYNKU MIESZKALNEGO, JEDNORODZINNEGO I BUDOWA BUDYNKU GOSPODARCZEGO

INWESTOR: ESTERA I NATAN BIERNACKI

TEMAT RYSUNKU: PROJEKT ZAGOSPODAROWANIA TERENU


50384-2

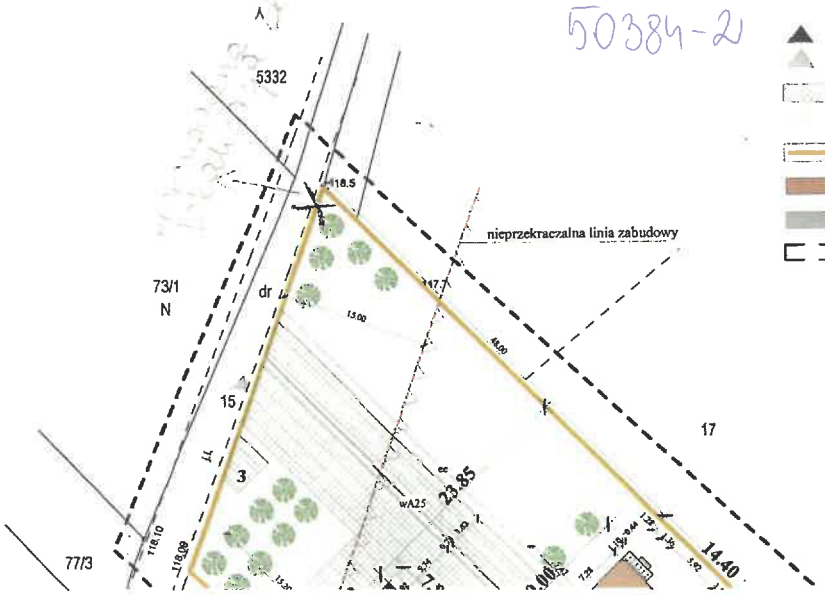

LEGENDA:

- wejście główne do budynku
- wjazd na działkę
- tereny utwardzone
- zieleń
- granica działki
- projektowany budynek mieszkalny, jednorodzinny
- projektowany budynek gospodarczy - planowana druga realizacja
- obszar wyłączony z gruntów rolnych

Nie wyklucza się istnienia w terenie innych przewodów oraz sieci uzbrojenia terenu, które nie zostały zgłoszone do pomiaru w ramach geodezyjnej inwentaryzacji powykonawczej lub brak jest informacji w instytucjach branżowych

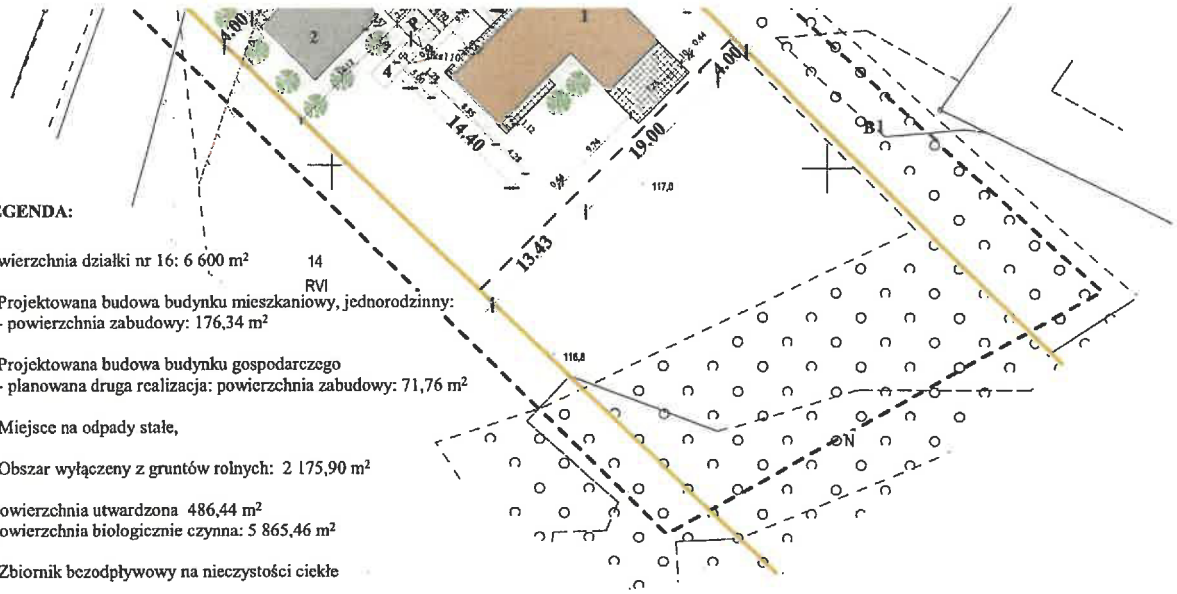

LEGENDA:

Powierzchnia działki nr 16: 6 600 m² 14 RVI

1. Projektowana budowa budynku mieszkaniowy, jednorodzinny:
   - powierzchnia zabudowy: 176,34 m²

2. Projektowana budowa budynku gospodarczego
   - planowana druga realizacja: powierzchnia zabudowy: 71,76 m²

3. Miejsce na odpady stałe,

3. Obszar wyłączeny z gruntów rolnych: 2 175,90 m²

- powierzchnia utwardzona 486,44 m²
- powierzchnia biologicznie czynna: 5 865,46 m²

4. Zbiornik bezodpływowy na nieczystości ciekłe

P - miejsce postojowe 2,5x5 m

+0,00 = 117,40 m n.p.m.

USŁUGI GEODEZYJNE
„Roman JANCZAK"
62-580 Grodziec, ul. Szkolna 13
tel. 63 248 53 35, 691 777 911
NIP 665-105-23-37, Regon 310220150

GEODETA UPRAWNIONY
Roman Janczak
Zezwolenie Nr 16420

Oświadczam, że niniejszy dokument został opracowany w wyniku prac geodezyjnych i kartograficznych, których rezultaty zawiera operat techniczny pozytywnie zweryfikowany. Jednocześnie informuję, że jestem świadomy odpowiedzialności karnej za złożenie fałszywych oświadczeń.	
Identyfikator zgłoszenia pracy geodezyjnej	**Z.40600.872.2026**
Organ służby geodezyjnej, który otrzymał zgłoszenie	PODGiK w Koninie
Wykonawca prac geodezyjnych, nr uprawnień zawodowych, kierownik prac	Roman Janczak, 16420
Data i nr sporządzenia dokumentu zawierającego wynik pozytywnej weryfikacji	**P.3010.2026.938 z dnia 11.03.2026 r**
GEODETA UPRAWNIONY ROMAN JANCZAK, Zezwolenie Nr 16420	