Zestawienie przyłączanych podmiotów do zgłoszenia nr OBI/64/2600129

Lp	Podmiot	Adres	Telefon	Nr umowy	Data podpisania	Nr warunków	Data określenia	Grupa przył.	Charakter odb.	Działka	Moc [kW]	Zab [A]	Typ zab.	Typ ukł. pom.
1				P/25/080665	06-11-2025	P/25/080665	13-10-2025	V	budynek mieszkalny - jednorodzinny	0013-203/67	12.5	25	wyłącznik nadmiarowo - prądowy bez członu zwarciowego (ogranicznik mocy)	bezpośredni
2	-	Kruszewnia	-	-		B/25/081443	13-10-2025	-	zespół budynków jednorodzinnych	0013-203/43 - 203/72			-	-

BURMISTRZ MORĄGA
14-300 Morąg
ul. 11 Listopada 9

Morąg, 19 maj 2026 r.

Znak sprawy: KI.7230.2.24.2026

ELRPOWYK
Paweł Przyborski
Idzbark, ul. Niepodległości 4
14-100 Ostróda

Odpowiadając na pismo z dnia 13.05.2026 r. w sprawie uzgodnienia trasy przejścia projektowanej sieci kablowej nN 0,4 kV, w pasach dróg wewnętrznych tj. działki nr 203/2, nr 203/50, nr 203/61 oraz 203/64 w obrębie ewidencyjnym Kruszewnia nr 13 oraz złączy kablowo-pomiarowych na działkach nr 203/45, nr 203/47, nr 203/49, nr 203/51, nr 203/53, nr 203/54, nr 203/58, nr 203/59, nr 203/69, nr 203/71 zgodnie z załącznikiem graficznym nr 1, nr 2, nr 3, nr 4,

uzgadniam projekt pozytywnie pod warunkiem:

-przedmiotową sieć kablową umieścić na głębokości min. 1 m
-złącza kablowo-pomiarowe umieścić poza pasem drogi, zgodnie z załącznikami graficznymi
-w przypadku konieczności przebudowy sieci kablowej, właściciel sieci dokona wymaganej przebudowy na swój koszt i doprowadzi infrastrukturę drogową do stanu pierwotnego
-po zawarciu umowy służebności należy powiadomić tut. Urząd minimum 3 dni przed planowanym wejściem na teren w celu wykonania prac. Zgłoszenie rozpoczęcia robót należy zgłosić pisemnie lub telefonicznie w Urzędzie Miejskim w Morągu pod nr tel. 89 757 22 31 wew. 29
-po zakończeniu robót należy się zgłosić do tut. Urzędu celem spisania protokołu odbioru terenu robót.

Dodatkowo informuję, że w przypadku wybudowania projektowanych urządzeń, a niedopełnienia czynności tj. **zawarcia umowy służebności przesyłu w formie aktu notarialnego** niniejsza zgoda staje się nieważna. W porozumieniu w sprawie ustanowienia służebności przesyłu należy określić szerokość pasa min. 1 m. i powierzchnię pasa służebności przesyłu oraz załączyć operat szacunkowy sporządzony przez rzeczoznawcę majątkowego. W sprawie ustanowienia służebności przesyłu należy zgłosić się do Wydziału Gospodarki Nieruchomościami, Planowania Przestrzennego, Ochrony Środowiska i Rolnictwa w tut. Urzędzie w pokoju nr 14, tel. 0 89 757 22 31 wew.35.

BURMISTRZ
Tomasz Orłowski

Do wiadomości:

1. Wydział Gospodarki Nieruchomościami, Planowania Przestrzennego, Ochrony Środowiska i Rolnictwa w/m
2. a/a

BURMISTRZ MORĄGA
14-300 Morąg
ul. 11 Listopada 9

Morąg, dnia 19.05.2026 r.

D E C Y Z J A Nr KI.7230.1.28.2026

Na podstawie art. 39 ust. 1a, ust. 3, ust. 3a , ust. 5 ustawy z dnia 21 marca 1985 r . o drogach publicznych (tekst jednolity Dz.U. z 2025 r., poz. 889) oraz art. 104 Kodeksu Postępowania Administracyjnego (tekst jednolity Dz. U. z 2025 r., poz. 1691), po rozpatrzeniu wniosku z dnia 13.05.2026 r. (data wpływu 14.05.2026 r.) złożonego przez: **Firmę ELPROWYK Paweł Przyborski, Idzbark, ul. Niepodległości 4, 14-100 Ostróda,** podpisanego przez Pana Pawła Przyborskiego, działającego z upoważnienia Inwestora tj. **ENERGA – OPERATOR S.A. z siedzibą w Gdańsku, oddział w Olsztynie, ul. Tuwima 6, 10-950 Olsztyn**

Burmistrz Morąga

uzgadnia projekt budowy sieci kablowej nN 0,4 kV w drodze gminnej nr 150553 N ul. Słoneczna w miejscowości Kruszewnia (działka gminna nr 203/13 obręb Kruszewnia nr 13) zgodnie z przedłożonym projektem budowy sieci kablowej stanowiącym załącznik do niniejszej decyzji. W przypadku konieczności przebudowy ww. sieci kablowej w związku z budową drogi gminnej, prace związane z przebudową wykona właściciel urządzenia na własny koszt. Przed rozpoczęciem robót budowlanych Inwestor zobowiązany jest :

1. Uzyskać pozwolenie na budowę lub dokonać zgłoszenia robót związanych z budową sieci kablowej zgodnie z przepisami Prawo Budowlane. Po zakończeniu budowy sieci kablowej musi ona bezwzględnie zostać zinwentaryzowana geodezyjnie.
2. Przed przystąpieniem do wykonywania robót w pasie drogowym należy wystąpić do zarządcy drogi z wnioskiem o udzielenie zezwolenia na prowadzenie robót w pasie drogowym oraz na wbudowanie urządzenia nie związanego z ruchem drogowym. W przypadku prowadzenia prac z zajęciem jezdni lub chodnika, do wniosku należy dołączyć **projekt organizacji ruchu** na czas prowadzenia robót zatwierdzony przez organ zarządzający ruchem na drogach gminnych (Starosta Ostródzki).
3. W trakcie budowy sieci kablowej w przypadku kolizji budowanej sieci kablowej z istniejącymi urządzeniami i obiektami infrastruktury technicznej, Inwestor na swój koszt dokona przełożenia lub zabezpieczenia wyżej wymienionych urządzeń lub obiektów .
4. Koszty budowy lub przebudowy nawierzchni i urządzeń drogowych znajdujących się w pasie drogowym ponosi Inwestor, związanych z budową przedmiotowej sieci kablowej.
5. Przedmiotową sieć kablową umieścić na głębokości min. 1m. Natomiast pracę należy wykonać metodą wykopu otwartego.

Powyższa decyzja wywołuje skutki prawne po dokonaniu zgłoszenia robót lub uzyskaniu pozwolenia na budowę które należy uzyskać w trybie i na zasadach określonych w przepisach ustawy z dnia 7 lipca 1994 r. – Prawo Budowlane (tekst jedn. Dz. U. z 2026 r. poz. 524 z późn. zm.) .

Uzasadnienie :
Na podstawie art. 107 § 4 KPA odstępuje się od uzasadnienia , ponieważ decyzja w całości uwzględnia żądanie strony . W wyniku powyższego orzeczono jak w sentencji .

Pouczenie :
Od niniejszej decyzji służy odwołanie do Samorządowego Kolegium Odwoławczego w Elblągu, za moim pośrednictwem , w terminie 14 dni od daty jej doręczenia .
Wolne od opłaty skarbowej na podstawie Ustawy o opłacie skarbowej z dnia 16 listopada 2006 r . (Dz. U. Nr 225 poz. 1635 z dnia 8 grudnia 2006 r. – tab. cz. III pkt 44 kol. 4 pkt 9) .

BURMISTRZ
Tomasz Orłowski

Otrzymują :

1. **Firma ELPROWYK Paweł Przyborski, Idzbark, ul. Niepodległości 4, 14-100 Ostróda**
2. **a.a.**

INWESTOR	WYKONAWCA		DATA	NAZWISKO	PODPIS
ENERGA OPERATOR S.A. Oddział w Olsztynie ul. Tuwima 6 10-950 Olsztyn	ELPROWYK PAWEŁ PRZYBORSKI Idzbark, ul. Niepodległości 4 14-100 Ostróda tel. 884 930 587	PROJEKTOWAŁ:	09.2026	mgr inż. P. Przyborski upr. proj. WAM/0109/PWOE/16	
		OPRACOWAŁ:	09.2026		

OBIEKT:
Budowa sieci kablowej nn 0,4 kV wraz ze złączami kablowo-pomiarowymi w celu zasilenia dz. nr 203/43-203/72 obręb Kruszewnia


NAZWA RYSUNKU:
Schemat ideowy

Skala: 1:500

Arkusz / Ilość arkuszy: 1/1

Nr ewidencyjny rys.: E-02

Nr umowy: ZN/270/6464MZI/2026/2600129/1 | Nr OBI: 2600129

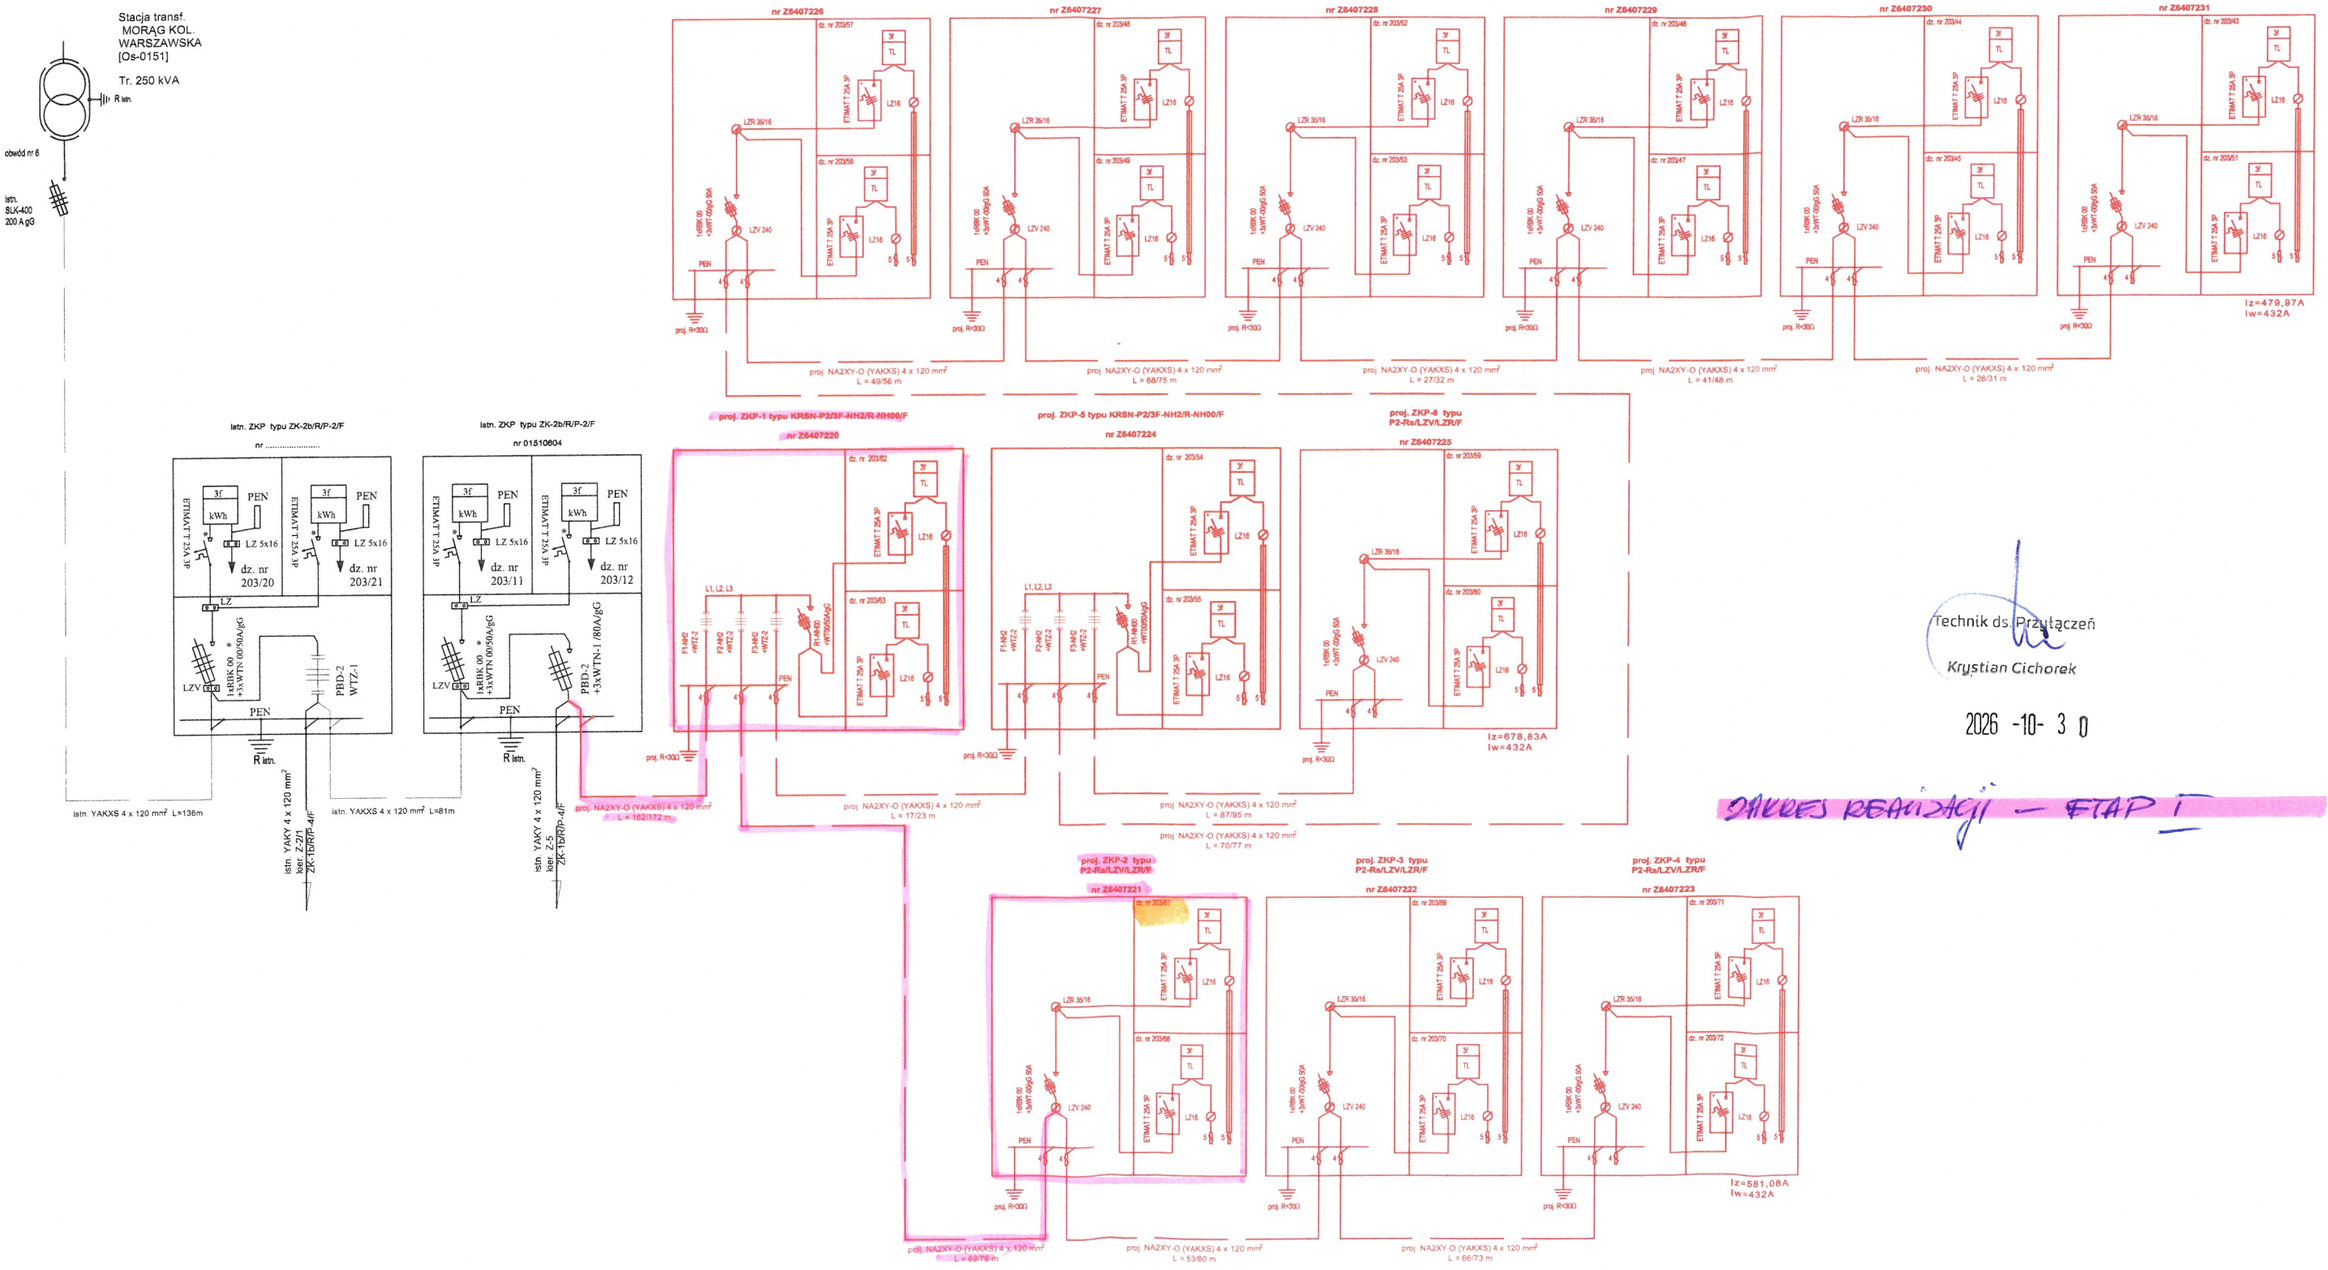

Technik ds. Przyłączeń
Krystian Cichorek

2026 -10- 30

ZAKRES REALIZACJI – ETAP I

Usytuowanie złącza ZKP-1
typu KRSN-P2/3F-NH2/R-NH00/F
dz. nr 203/62



Skala 1:100

Usytuowanie złącza ZKP-5
typu KRSN-P2/3F-NH2/R-NH00/F
dz. nr 203/54



Skala 1:100

istn. YAKXS 4 x 120 mm²

istn. ZKP typu ZK-2b/R/P-2/F
nr 01510604

proj. rura osłonowa SRS-G 110, l=4,5m
układać metodą wykopu otwartego

proj. rura osłonowa SRS-G 110, l=1,5m
układać metodą wykopu otwartego

proj. NA2XY- O (YAKXS) 4 x 120 mm² L= 162/172 m

proj. rura osłonowa SRS-G 110, l=31,5m
układać metodą wykopu otwartego

proj. NA2XY- ● (YAKXS) 4 x 12
L=41/48 m

proj. ZKP-10 typu P2-Rs/L
Z6407229 R<30Ω

proj. NA2XY- ● (YAKXS) 4
L=27/32 m

proj. rura osłonowa 2x(S
układać metodą wykopu

proj. ZKP-9 typu P2-Rs/LZV/LZR/F
Z6407228 R<30Ω

proj. rura osłonowa 2x(SRS-G 110, l=6,5m)
układać metodą wykopu otwartego

proj. NA2XY- ● (YAKX
L=68/75 m

proj. ZKP-8 typu P3
Z640

proj. ZKP-5 typu KRSN-P2/3F-NH2/R-NH00/F
Z6407224 R<30Ω

proj. NA2XY- ● (
L=49/56 m

proj. rura osłonowa 2x(SRS-G 110, l=14m)
układać metodą wykopu otwartego

proj. ZKP-7 typ
Z6407226 R<

proj. ZKP-1 typu KRSN-P2/3F-NH2/R-NH00/F
Z6407220 R<30Ω

proj. NA2XY- ● (YAKXS) 4 x 1
L=70/77 m

proj. NA2XY- O (YAKXS) 4 x 120 mm²
L= 17/23 m

proj. rura osłonowa 2x(SRS-G 110, l=9
układać metodą wykopu otwartego

proj. NA2XY- O (YAKXS) 4 x 120 mm²

0,5 m

203/19 203/11 203/12 203/13 203/2 203/54 203/62 203/63 203/51 203/46 203/52 203/47 203/53 203/49 203/50 203/55 203/57 203/58 203/61

ch.kb.

MAPA DO CELÓW PROJEKTOWYCH

Oznaczenie kancelaryjne Zgłoszenia pracygeodezyjnej		GK.6640.312.2026
Miejscowość		Kruszewnia
Jednostka ewidencyjna	identyfikator	281508_5
	nazwa	GMINA MORĄG
Obręb ewidencyjny	identyfikator	281508_5.0013
	nazwa	Kruszewnia
Nr działki ewidencyjnej		203/13,203/2,203/61,183/14,203/50
skala		1:500
sekcja		7.211.12.22.4.4; 7.211.12.23.3.3 7.210.12.02.2.2; 7.210.12.03.1.1
Nazwa układu współrzędnych	Prostokątnych płaskich	2000/7
	wysokości	PL-EVRF2007-NH
Oznaczenie granic obszaru aktualizacji		----------

Uwaga: Wykonanie niniejszej mapy nie było poprzedzone ustaleniami dotyczącymi ewentualnych służebności gruntowych obciążających grunty położone w granicach projektowanej inwestycji budowlanej.

Uwaga: Nie wyklucza się istnienia w terenie innych nie wykazanych na niniejszej mapie urządzeń podziemnych, które nie były zgłoszone do inwentaryzacji powykonawczej.

OŚWIADCZENIE
Oświadczam, że treść mapy, na której wykonano niniejszy projekt, jest zgodna z treścią mapy do celów projektowych, poświadczonej przez wykonawcę prac geodezyjnych.
Opracowanej w wyniku pozytywnie zweryfikowanych prac geodezyjnych i kartograficznych, których rezultaty zawiera operat techniczny pozytywnie zweryfikowany.
Numer oraz data sporządzenia dokumentu zawierającego wynik pozytywnej weryfikacji
Nr 1 z dnia 05.08.2026
Identyfikator zgłoszenia prac geodezyjnych
GK.6640.312.2026

mgr inż. P. Przyborski
upr. proj. WAM/0109/PWOE/16

INWESTOR	WYKONAWCA		DATA	NAZWISKO	PODPIS
ENERGA OPERATOR S.A. Oddział w Olsztynie ul. Tuwima 6 10-950 Olsztyn	ELPROWYK PAWEŁ PRZYBORSKI Idzbark, ul. Niepodległości 4 14-100 Ostróda tel. 884 930 587	PROJEKTOWAŁ:	03.2026	mgr inż. P. Przyborski upr. proj. WAM/0109/PWOE/16	
		OPRACOWAŁ:	03.2026		

OBIEKT: Budowa sieci kablowej nn 0,4 kV wraz ze złączami kablowo-pomiarowymi w celu zasilenia dz. nr 203/43-203/72 obręb Kruszewnia

NAZWA RYSUNKU:

Projekt zagospodarowania terenu

Nr umowy: ZN/270/6464MZI/2026/2600129/1 | Nr OBI: 2600129

Skala: 1:500

Arkusz / Ilość arkuszy: 1/4

Nr ewidencyjny rys.: E-01

MAPA DO CELÓW PROJEKTOWYCH		
Oznaczenie kancelaryjne Zgłoszenia pracygeodezyjnej		GK.6640.312.2026
Miejscowość		Kruszewnia
Jednostka ewidencyjna	identyfikator	281508_5
	nazwa	GMINA MORĄG
Obręb ewidencyjny	identyfikator	281508_5.0013
	nazwa	Kruszewnia
Nr działki ewidencyjnej		203/13,203/2,203/61,183/14,203/50
skala		1:500
sekcja		7.211.12.22.4.4; 7.211.12.23.3.3 7.210.12.02.2.2; 7.210.12.03.1.1
Nazwa układu współrzędnych	Prostokątnych płaskich	2000/7
	wysokości	PL-EVRF2007-NH
Oznaczenie granic obszaru aktualizacji		----------

Uwaga: Wykonanie niniejszej mapy nie było poprzedzone ustaleniami dotyczącymi ewentualnych służebności gruntowych obciążających grunty położone w granicach projektowanej inwestycji budowlanej.

Uwaga: Nie wyklucza się istnienia w terenie innych nie wykazanych na niniejszej mapie urządzeń podziemnych, które nie były zgłoszone do inwentaryzacji powykonawczej.

proj. rura osłonowa SRS-G 110, l=31,5m
układać metodą wykopu otwartego

proj. rura osłonowa 2x(SRS-G 110, l=6,5m)
układać metodą wykopu otwartego

proj. NA2XY- O (YAKXS) 4 x 120 mm²
L=68/75 m

proj. ZKP-8 typu P3-Rs/LZV/LZR/F
Z6407227 R<30Ω

proj. ZKP-5 typu KRSN-P2/3F-NH2/R-NH00/F
Z6407224 R<30Ω

proj. rura osłonowa SRS-G 110, l=9m
układać metodą wykopu otwartego

proj. NA2XY- O (YAKXS) 4 x 120 mm²
L=49/56 m

proj. rura osłonowa 2x(SRS-G 110, l=14m)
układać metodą wykopu otwartego

proj. ZKP-7 typu P2-Rs/LZV/LZR/F
Z6407226 R<30Ω

proj. ZKP-1 typu KRSN-P2/3F-NH2/R-NH00/F
Z6407220 R<30Ω

proj. NA2XY- O (YAKXS) 4 x 120 mm²
L=70/77 m

proj. rura osłonowa 2x(SRS-G 110, l=9,5m)
układać metodą wykopu otwartego

proj. NA2XY- O (YAKXS) 4 x 120 mm²
L= 17/23 m

proj. NA2XY- O (YAKXS) 4 x 120 mm²
L= 69/76 m

proj. NA2XY- O (YAKXS) 4 x 120 mm²
L=87/95 m


proj. rura osłonowa SRS-G 110, l=9m
układać metodą wykopu otwartego

proj. ZKP-6 typu P2-Rs/LZV/LZR/F
Z6407225 R<30Ω

proj. ZKP-2 typu P2-Rs/LZV/LZR/F
Z6407221 R<30Ω


0,5 m

Usytuowanie złącza ZKP-2
typu P2-Rs/LZV/LZR/F
dz. nr 203/67

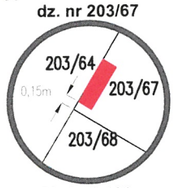


Skala 1:100

Usytuowanie złącza ZKP-6
typu P2-Rs/LZV/LZR/F
dz. nr 203/59

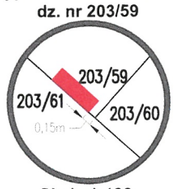

Skala 1:100

Usytuowanie złącza ZKP-7
typu P2-Rs/LZV/LZR/F
dz. nr 203/58

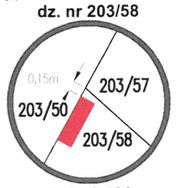

Skala 1:100

Usytuowanie złącza ZKP-8
typu P3-Rs/LZV/LZR/F
dz. nr 203/49



Skala 1:100

OŚWIADCZENIE
Oświadczam, że treść mapy, na której wykonano niniejszy projekt, jest zgodna z treścią mapy do celów projektowych, poświadczonej przez wykonawcę prac geodezyjnych.
Opracowanej w wyniku pozytywnie zweryfikowanych prac geodezyjnych i kartograficznych, których rezultaty zawiera operat techniczny pozytywnie zweryfikowany.
Numer oraz data sporządzenia dokumentu zawierającego wynik pozytywnej weryfikacji
Nr 1 z dnia 05.08.2026
Identyfikator zgłoszenia prac geodezyjnych
GK.6640.312.2026

mgr inż. P. Przyborski
upr. proj. WAM/0109/PWOE/16

INWESTOR	WYKONAWCA		DATA	NAZWISKO i IMIĘ	PODPIS
ENERGA OPERATOR S.A. Oddział w Olsztynie ul. Tuwima 6 10-950 Olsztyn	ELPROWYK PAWEŁ PRZYBORSKI Idzbark, ul. Niepodległości 4 14-100 Ostróda tel. 884 930 587	PROJEKTOWAŁ:	03.2026	mgr inż. P. Przyborski upr. proj. WAM/0109/PWOE/16	
		OPRACOWAŁ:	03.2026		

OBIEKT: Budowa sieci kablowej nn 0,4 kV wraz ze złączami kablowo-pomiarowymi w celu zasilenia dz. nr 203/43-203/72 obręb Kruszewnia

NAZWA RYSUNKU:

Projekt zagospodarowania terenu

Nr umowy: ZN/270/6464MZI/2026/2600129/1

Nr OBI: 2600129

Skala: 1:500

Arkusz / Ilość arkuszy 2/4

Nr ewidencyjny rys.: E-01