STAROSTA NOWODWORSKI
ul. gen. Władysława Sikorskiego 23
82-100 Nowy Dwór Gdański

Nowy Dwór Gdański, dnia 2026-08-21

AB.6743.186.2026.NZ

Z A Ś W I A D C Z E N I E
o braku podstaw do wniesienia sprzeciwu

Na podstawie art. 30 ust. 5aa ustawy z dnia 7 lipca 1994 r. Prawo budowlane (t.j. Dz. U. z 2026 r. poz. 524 z późn. zm.),

Starosta Nowodworski zaświadcza, że brak jest podstaw do wniesienia sprzeciwu w stosunku do zgłoszenia Energa-Operator S.A. z siedzibą: ul. Marynarki Polskiej 130, 80-557 Gdańsk, w imieniu której występuje Pan Wojciech Wołk, ul. Milenijna 6, 82-200 Nowa Wieś Malborska, dokonanego w dniu 2026-08-14 (uzupełnionego w dniu 2026-08-21), w zakresie budowy przyłącza kablowego 0,4 kV dla potrzeb zasilania budynku mieszkalnego w miejscowości Jantar, na terenie działki nr 517/2, obr. ewid. 0008 Jantar, gm. Stegna.

Wydanie zaświadczenie wyłącza możliwość wniesienia sprzeciwu, o którym mowa w art. 30 ust. 6 i 7 ww. ustawy Prawo budowlane, oraz uprawnia inwestora do rozpoczęcia robót budowlanych.

Z up. STAROSTY

Marek Miszewski
Kierownik Wydziału Architektury i Budownictwa
(dokument podpisany elektronicznie)

Signed by / Podpisano przez:
Marek Ryszard Miszewski
Date / Data: 2026-08-21 12:02

Dokonano opłaty skarbowej zgodnie z art. 1 ust. 1 pkt 1b ustawy z dnia 16 listopada 2006r. o opłacie skarbowej (t.j. Dz. U. z 2025 r. poz. 1154) zgodnie z wykazem część II pkt. 21 – w wysokości 17,00 zł za wydanie zaświadczenia.

Otrzymują:

1. Energa-Operator S.A. z siedzibą: ul. Marynarki Polskiej 130, 80-557 Gdańsk, w imieniu której występuje Pan Wojciech Wołk, ul. Milenijna 6, 82-200 Nowa Wieś Malborska + klauzula RODO.
2. a/a.

STAROSTA NOWODWORSKI
ul. gen. Władysława Sikorskiego 23
82-100 Nowy Dwór Gdański

Nowy Dwór Gdański, dnia 2026-09-03

AB.6743.187.2026.NZ

Z A Ś W I A D C Z E N I E
o braku podstaw do wniesienia sprzeciwu

Na podstawie art. 30 ust. 5aa ustawy z dnia 7 lipca 1994 r. Prawo budowlane (t.j. Dz. U. z 2026 r. poz. 524 z późn. zm.).

Starosta Nowodworski zaświadcza, że brak jest podstaw do wniesienia sprzeciwu w stosunku do zgłoszenia Energa-Operator S.A., ul. Marynarki Polskiej 130, 80-557 Gdańsk, w imieniu której działa z upoważnienia Pan Wojciech Wołk, ul. Milenijna 6, 82-200 Nowa Wieś Malborska, dokonanego w dniu 2026-08-18 (uzupełnionego w dniu 2026-09-02) w zakresie przebudowy linii napowietrznej 0,4 kV w miejscowości Jantar, na terenie działek nr 205, 272/2, 273/1, 273/2, 275, 276, 278, 656/2, 280, 281, obr. ewid. 0008 Jantar, gm. Stegna.

Wydanie zaświadczenia wyłącza możliwość wniesienia sprzeciwu, o którym mowa w art. 30 ust. 6 i 7 ww. ustawy Prawo budowlane oraz uprawnia inwestora do rozpoczęcia robót budowlanych.

Z up. STAROSTY

Marek Miszewski
Kierownik Wydziału Architektury i Budownictwa
(dokument podpisany elektronicznie)

Otrzymują:

1. Pan Wojciech Wołk, ul. Milenijna 6, 82-200 Nowa Wieś Malborska, działający z upoważnienia Energa-Operator S. A., ul. Marynarki Polskiej 130, 80-557 Gdańsk.
2. a/a.

Signed by / Podpisano przez:
Marek Ryszard Miszewski
Date / Data: 2026-09-03 11:56

Energa | GRUPA ORLEN
Oświetlenie

Energa Oświetlenie Sp. z o.o.
ul. Artura Grottgera 7
81-809 Sopot
T +48 58 760 77 20
KRS 0000109164
NIP 585-12-32-055
Regon 191251580

(37)

Nowy Staw, dnia 04.09.2026 r.

„ELEKTROMAL"
Kompleksowe Usługi Elektroenergetyczne
Wojciech Wołk
ul. Milenijna 6 Nowa Wieś
82-200 MALBORK

Dotyczy: U**zgodnienia projektu pt. „Przebudowa linii napowietrznej 0,4 kV od sł. nr 401 do sł. nr 409 obw. 400 T-5763 *JANTAR KOŚCIÓŁ*"**

W nawiązaniu do wniosku złożonego drogą elektroniczna dnia 30 sierpnia 2026 roku przez Pana Wojciecha Wołka, reprezentującego ELEKTROMAL" Kompleksowe Usługi Elektroenergetyczne Wojciech Wołk z siedzibą przy ul. Milenijnej 6 w miejscowości Nowa Wieś Malborska (82-200) , działającego w imieniu ENERGA-OPERATOR SA, Energa Oświetlenie Sp. z o.o. wyraża zgodę na przebudową sieci oświetlenia wzdłuż ul. Gdańskiej w m. Jantar w obrębie stacji T-5763 „ANTAR KOŚCIÓŁ"
W związku z powyższym:

1. W projekcie przebudowy sieci oświetleniowej należy uwzględnić wymianę istniejącej linii gołej typu Al 1x25 na projektowaną linię **AsXSn 4x25** na odcinku od istniejącego słupa nr 401 w kierunku słupa 409 posadowionego w projektowanej lokalizacji
2. Prace w zakresie przebudowy sieci oświetleniowej zostaną wykonane w ramach odrębnego zlecenia Energa Oświetlenie Sp. z o.o.
3. Wykonawca prac zgłosi rozpoczęcie prac 14 dni wcześniej do Energa Oświetlenie Sp. z o. o., ul. Marii Konopnickiej 23, 82-230 Nowy Staw.
4. Istniejącą oprawy typu LED wraz z wysięgnikami należy przewiesić na projektowane stanowiska słupowe. Wysięgnik po przewieszeniu należy wyzerować przewodem żółto – zielonym 10mm2. Wysięgniki należy mocować za pomocą przystosowanych do tego uchwytów, zabronione jest mocowanie wysięgników bezpośrednio za pomocą taśmy COT.
5. Prace wykonać zgodnie z obowiązującymi normami.
6. Przy wykonywaniu prac napotkane urządzenia traktować jako czynne (pod napięciem – mogą grozić porażeniem) i zachować warunki bezpieczeństwa.
7. Wykonawca robót pokrywa koszty naprawy i poniesione straty przez ENERGA Oświetlenie Sp. z o.o. na skutek ewentualnych uszkodzeń urządzeń energetycznych podczas prowadzonych robót.
8. Sieć oświetlenia drogowego po przebudowie nie zmieni prawa własności, pozostanie na majątku Energa Oświetlenie Sp. z o. o.
9. Prace zostaną odebrane przez pracownika EOŚ na podstawie dostarczonej dokumentacji powykonawczej i odbioru wykonanych prac.

Z poważaniem

Specjalista Wiodący
ds. oświetlenia
Dział Realizacji Usług Prabuty
Wojciech Knap

STAROSTA NOWODWORSKI
UL. GEN. WŁADYSŁAWA SIKORSKIEGO 23
82-100 NOWY DWÓR GDAŃSKI

Nr kanc.: 6642.229.2026

MAPA ZASADNICZA
SKALA 1:500

Województwo: pomorskie
Powiat: nowodworski
Jednostka ewidencyjna: 221004_2, Stegna
Obręb: 0008, Jantar
Działka: 267/4, 272/2, 273/2, 281, 354

UWAGI!


1. Na przebudowywanym odcinku linii napowietrznej istnieją oprawy oświetleniowe i przewód zasilający 1 x AL 25 mm ^{2}.
2. W projekcie przyjęto nową numerację słupów dla obwodu nr 400, zgodnie z aktualnie realizowaną inwestycją według projektu nr OBI/24/2500151. Dotychczasowa numeracja linii na tym odcinku: od sł. nr 104 do sł. nr 112.
3. Linię napowietrzną wykonać zgodnie z Katalogiem linii napowietrznych niskiego napięcia z przewodami samonośnymi o powłoce z polietylenu usieciowanego o przekrojach 25÷120 mm ^{2} na żerdziach wirowanych i ŻN. LnNi ENSTO. Energolinia, Redakcja 2, Poznań, marzec 2004 r. Aktualizacja - sierpień 2018 r.
4. Strefa obciążenia wiatrem W2, oblodzeniem S2.
5. Dla długości przęseł według przedziału katalogowego dla strefy S2, od 30 m do 45 m: założony maksymalny zwis 1,5 m przy +40^{o}C naciąg dla AsXSn 4 x 120 mm^2, przy naprężeniu 17,5 Mpa → Np = 840 daN.
6. Naciąg należy dobierać z tabel zwisów do przyjętego w projekcie naprężenia podstawowego,maksymalnej długości przęsła w naciąganej sekcji oraz temperatury przewodu w czasie montażu. Dla nowych przewodów należy zastosować przeprężenie tj. naciąg lub zwis dobrać jak dla temperatury o 5 ^{o}C niższej od panującej w czasie montażu.
7. Wszystkie istniejące na słupach uziemienia należy wykorzystać i połączyć z przewodem PEN podwieszanej linii.
8. W przypadku, gdy po wymianie słupa istniejące przyłącza okazałyby się za krótkie, w przypadku przyłączy napowietrznych należy je wymienić, w przypadku kablowych, zmufować z brakującym odcinkiem.

ENERGA Oświetlenie Sp. z o.o.
ul. Grottgera 7, 81-809 Sopot
tel. 58 760 77 20
Dział Realizacji Usług Prabuty
ul. Marii Konopnickiej 23, 82-230 Nowy Staw
dot. PRZEBUDOWA LINII NAPOWIETRZNEJ OŚWIETLENIA ULICZNEGO
w m. JANTAR gm. STEGNA
ul. GDAŃSKI
Dokumentację sprawdzono w zakresie:
- zasilania i opomiarowania na zgodność z warunkami
nr
- projektowanych sieci odbiorczych.
Uwagi podano WYMIENIĆ LINIĘ NA AsXSn 4x25 mm2
Uzgodnienie jest ważne 2 lata od ww. daty.

Dział Realizacji Usług Prabuty
Wojciech Knap

Na podstawie art. 34 ust. 3 pkt 1 lit. e) ustawy Prawo budowlane, informuję że obszar oddziaływania projektowanego obiektu mieści się w całości na działkach, na których został zaprojektowany. Zgodnie z przepisami, w szczególności normą N SEP-E-004 „Elektroenergetyczne i sygnalizacyjne linie kablowe. Projektowanie i budowa.", obszar oddziaływania projektowanego obiektu nie wpływa w istotny sposób na otoczenie obiektów budowlanych i ich zagospodarowanie.

inż. WOJCIECH WOŁK
Uprawnienia budowlane do projektowania i kierowania robotami budowlanymi bez ograniczeń w specjalności instalacyjnej w zakresie sieci, instalacji i urządzeń elektrycznych i elektroenergetycznych.
nr ewid. POM/0147/PWOE/06

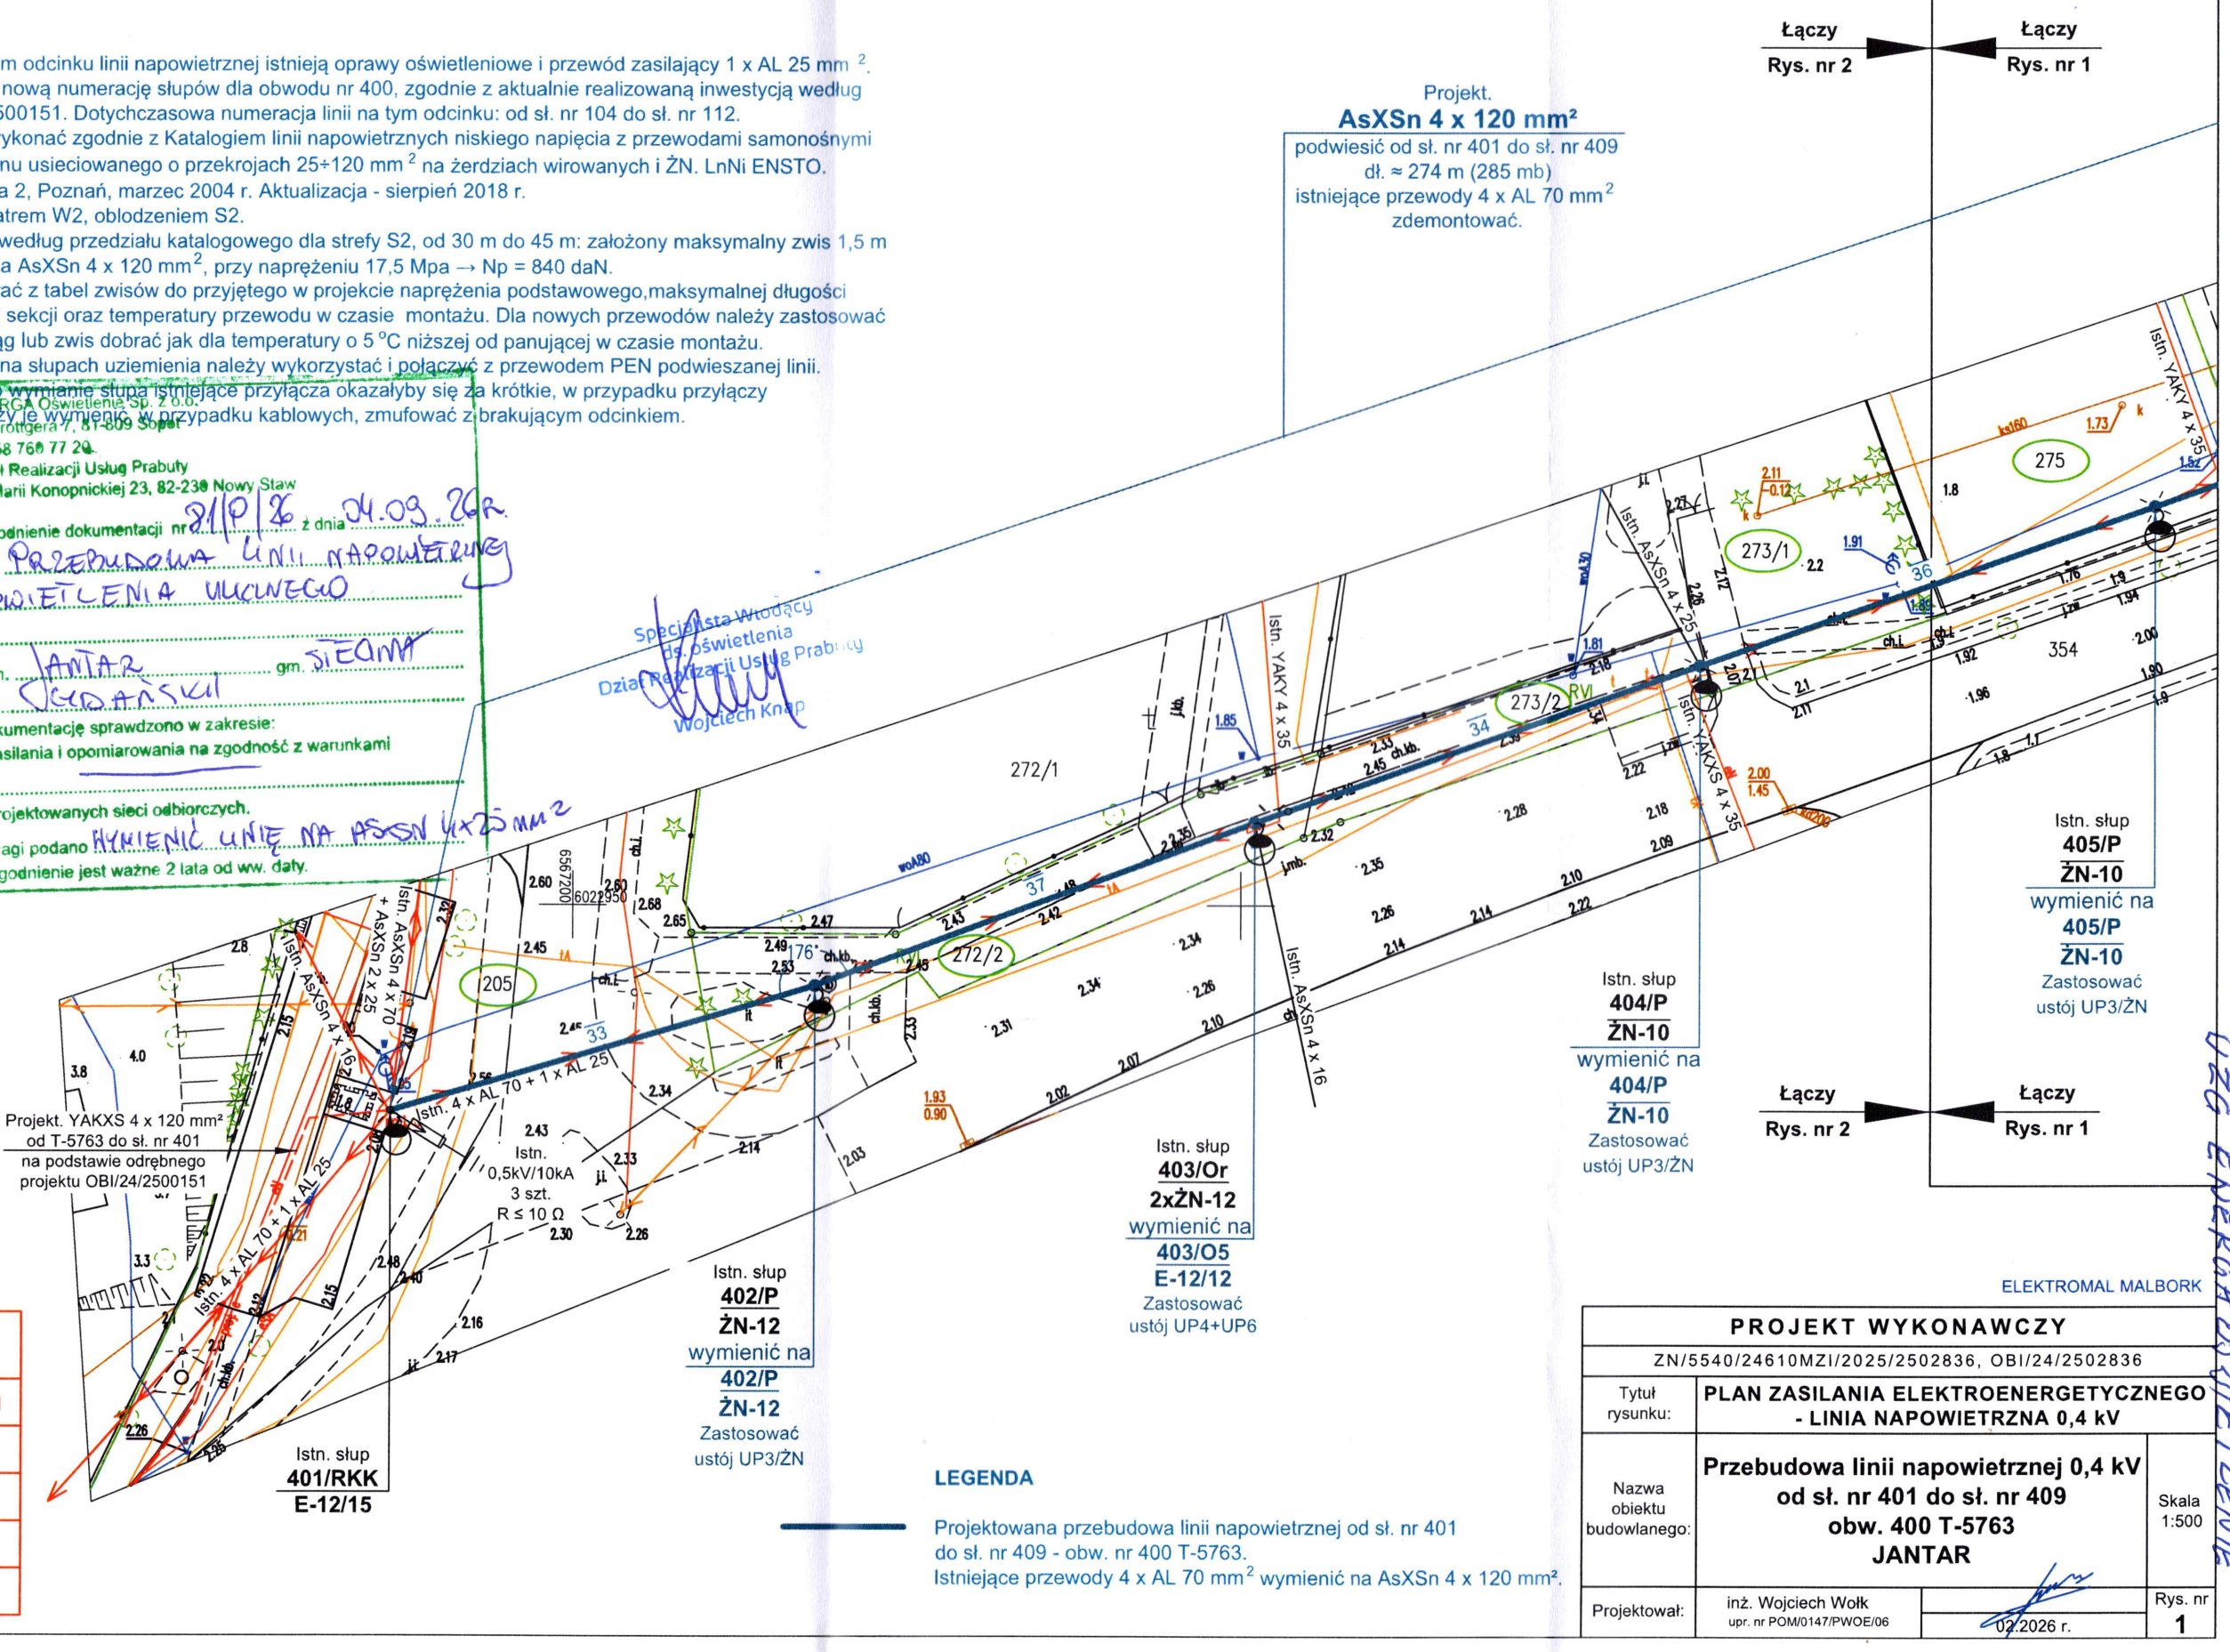

ELEKTROMAL MALBORK

Poświadcza się zgodność kopii z treścią materiału państwowego zasobu geodezyjnego i kartograficznego	
Organ prowadzący państwowy zasób geodezyjny i kartograficzny	STAROSTA NOWODWORSKI
Nazwa materiału zasobu	mapa zasadnicza
Identyfikator ewidencyjny materiału zasobu	P.2210.6642.229.2026
Data wydania kopii	2026.03.11
Imię, nazwisko i podpis osoby reprezentującej organ	Sosnowska Agata

LEGENDA

Projektowana przebudowa linii napowietrznej od sł. nr 401 do sł. nr 409 - obw. nr 400 T-5763.
Istniejące przewody 4 x AL 70 mm^2 wymienić na AsXSn 4 x 120 mm^2.

PROJEKT WYKONAWCZY			
ZN/5540/24610MZI/2025/2502836, OBI/24/2502836			
Tytuł rysunku:	PLAN ZASILANIA ELEKTROENERGETYCZNEGO - LINIA NAPOWIETRZNA 0,4 kV		
Nazwa obiektu budowlanego:	Przebudowa linii napowietrznej 0,4 kV od sł. nr 401 do sł. nr 409 obw. 400 T-5763 JANTAR		Skala 1:500
Projektował:	inż. Wojciech Wołk upr. nr POM/0147/PWOE/06	02.2026 r.	Rys. nr 1

UZG. ENERGA OŚWIETLENIE

STAROSTA NOWODWORSKI
UL. GEN. WŁADYSŁAWA SIKORSKIEGO 23
82-100 NOWY DWÓR GDAŃSKI


Nr kanc.: 6642.229.2026

MAPA ZASADNICZA
SKALA 1:500

Województwo: pomorskie
Powiat: nowodworski
Jednostka ewidencyjna: 221004_2, Stegna
Obręb: 0008, Jantar
Działka: 267/4, 272/2, 273/2, 281, 354

Na podstawie art. 34 ust. 3 pkt 1 lit. e) ustawy Prawo budowlane, informuję że obszar oddziaływania projektowanego obiektu mieści się w całości na działkach, na których został zaprojektowany. Zgodnie z przepisami, w szczególności normą N SEP-E-004 „Elektroenergetyczne i sygnalizacyjne linie kablowe. Projektowanie i budowa.", obszar oddziaływania projektowanego obiektu nie wpływa w istotny sposób na otoczenie obiektów budowlanych i ich zagospodarowanie.

inż. WOJCIECH WOŁK
Uprawnienia budowlane do projektowania i kierowania robotami budowlanymi bez ograniczeń w specjalności instalacyjnej w zakresie sieci, instalacji i urządzeń elektrycznych i elektroenergetycznych.
nr ewid. POM/0147/PWOE/06

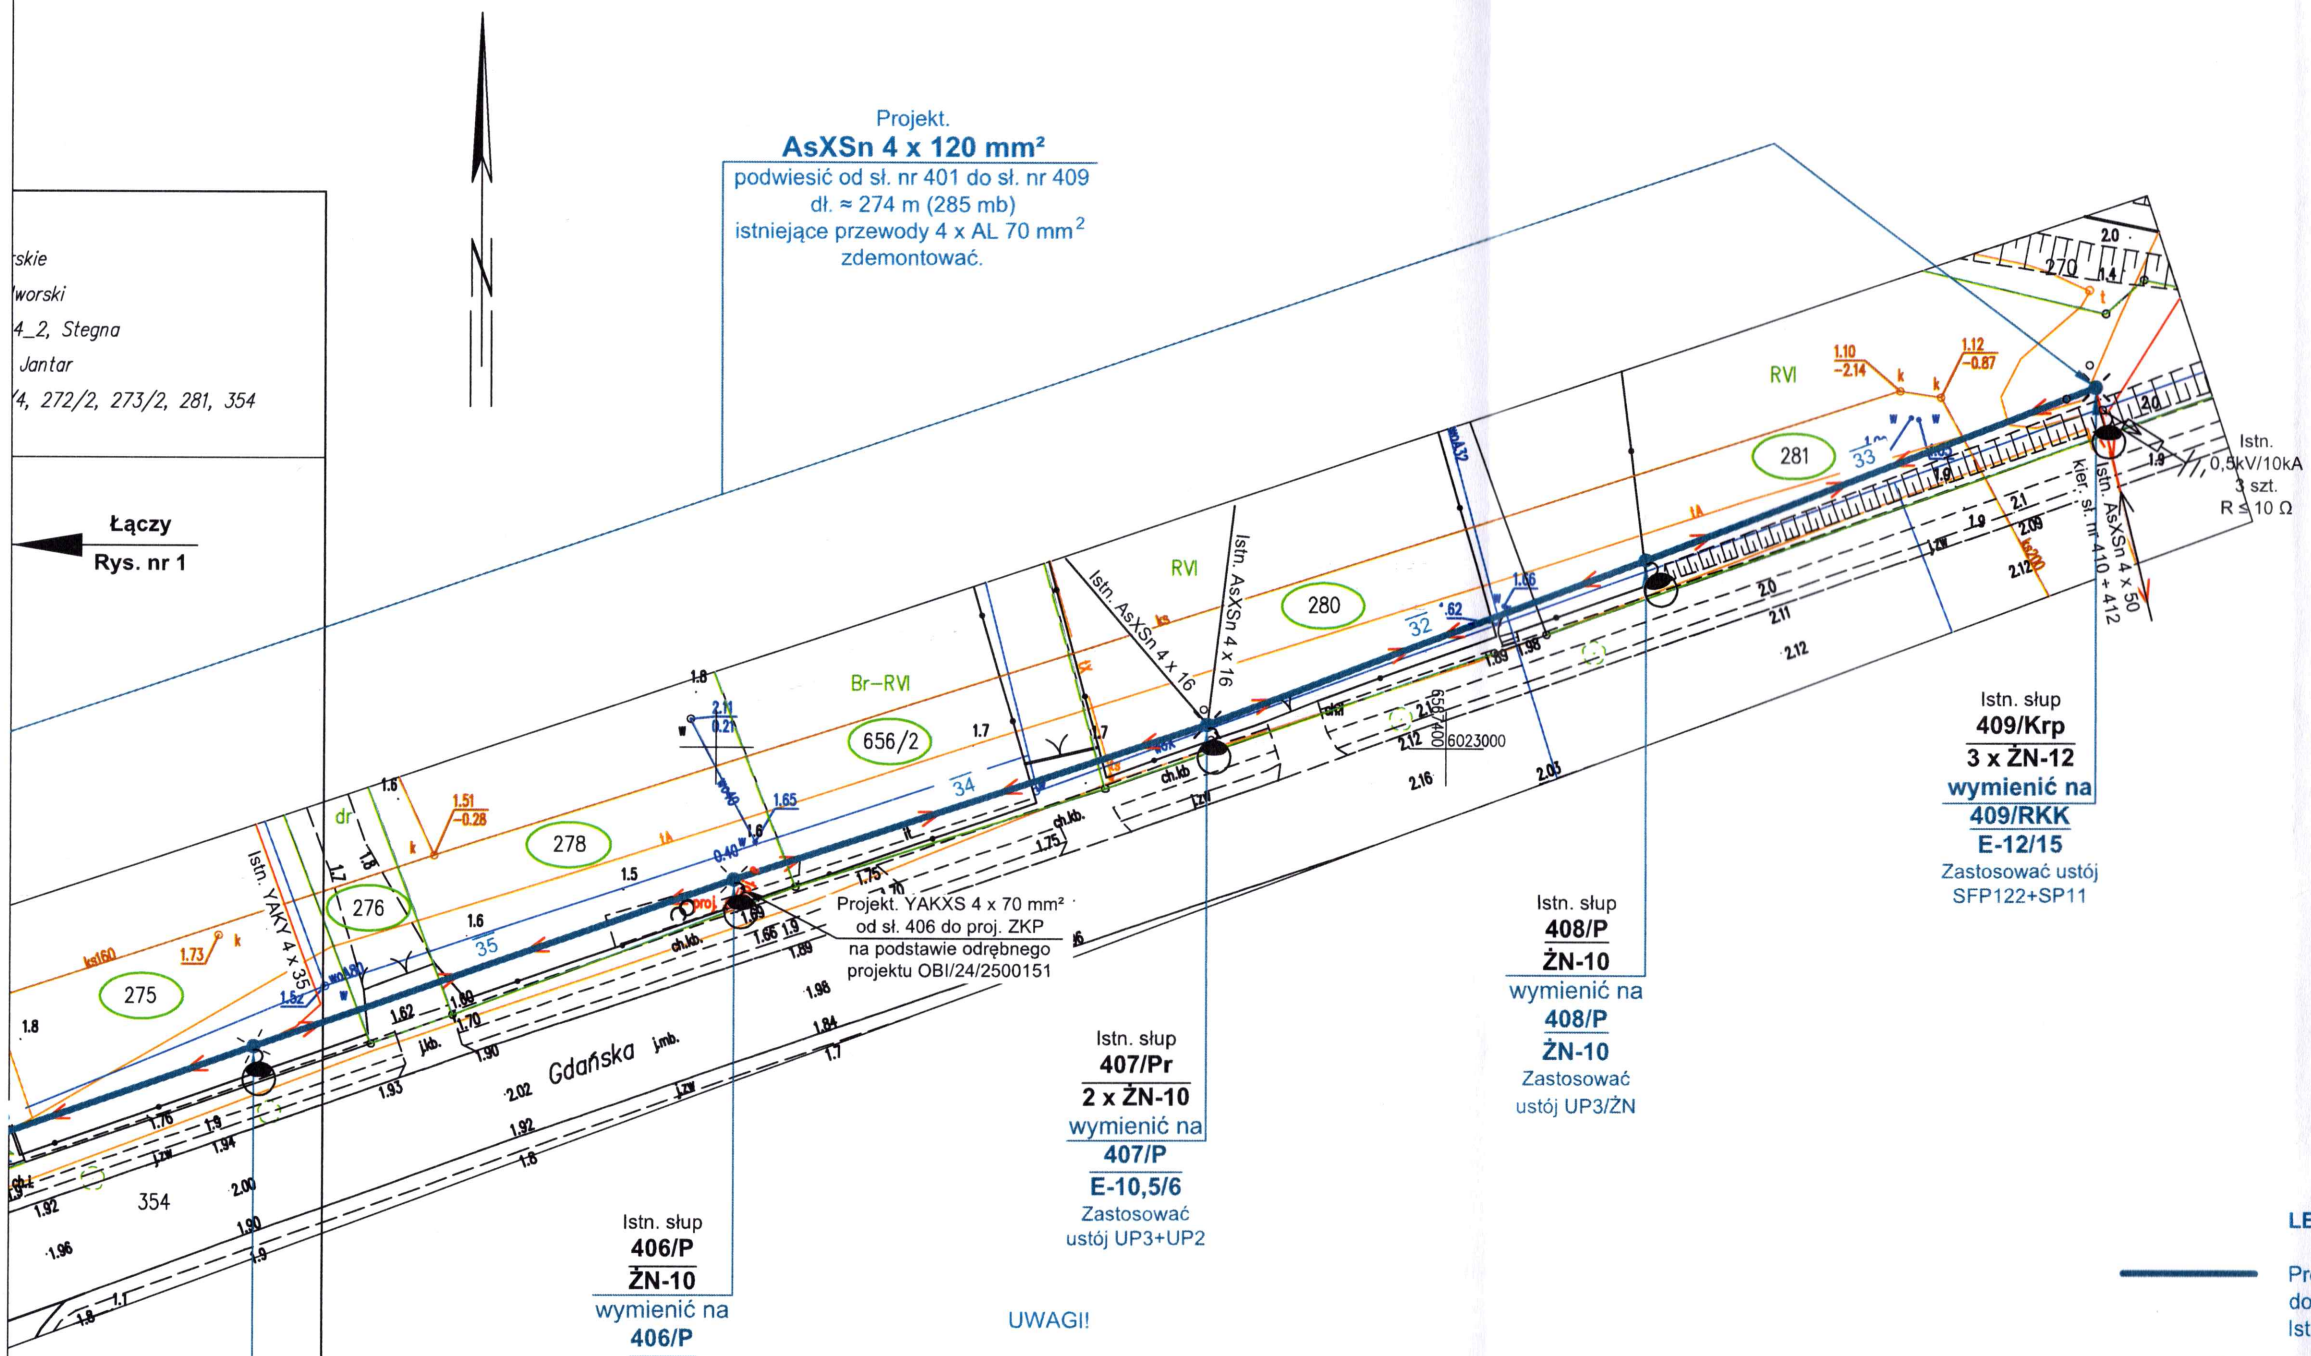

ENERGA Oświetlenie Sp. z o.o.
ul. Grottgera 7, 81-809 Sopot
tel. 58 760 77 20
Dział Realizacji Usług Prabuty
ul. Marii Konopnickiej 23, 82-230 Nowy Staw

Uzgodnienie dokumentacji nr ..... z dnia .....
dot. PRZEBUDOWA LINII NAPOWIETRZNEJ OŚWIETLENIA ULICZNEGO
w m. JANTAR gm. STEGNA
ul. GDAŃSKA
Dokumentację sprawdzono w zakresie:
- zasilania i opomiarowania na zgodność z warunkami
nr .....
- projektowanych sieci odbiorczych.
Uzgodnienie jest ważne 2 lata od ww. daty.

Specjalista Władający ds. oświetlenia
Dział Realizacji Usług Prabuty
Wojciech Knap

Poświadcza się zgodność kopii z treścią materiału państwowego zasobu geodezyjnego i kartograficznego

Organ prowadzący państwowy zasób geodezyjny i kartograficzny	STAROSTA NOWODWORSKI
Nazwa materiału zasobu	mapa zasadnicza
Identyfikator ewidencyjny materiału zasobu	P.2216642.229.2026
Data wydania kopii	2026.03.11
Imię, nazwisko i podpis osoby reprezentującej organ	Sosnowska Agata

LEGENDA

Projektowana przebudowa linii napowietrznej od sł. nr 401 do sł. nr 409 - obw. nr 400 T-5763.
Istniejące przewody 4 x AL 70 mm² wymienić na AsXSn 4 x 120 mm².


UWAGI!

1. Na przebudowywanym odcinku linii napowietrznej istnieją oprawy oświetleniowe i przewód zasilający 1 x AL 25 mm².
2. W projekcie przyjęto nową numerację słupów dla obwodu nr 400, zgodnie z aktualnie realizowaną inwestycją według projektu nr OBI/24/2500151. Dotychczasowa numeracja linii na tym odcinku: od sł. nr 104 do sł. nr 112.
3. Linię napowietrzną wykonać zgodnie z Katalogiem linii napowietrznych niskiego napięcia z przewodami samonośnymi o powłoce z polietylenu usieciowanego o przekrojach 25÷120 mm² na żerdziach wirowanych i ŻN. LnNi ENSTO. Energolinia, Redakcja 2, Poznań, marzec 2004 r. Aktualizacja - sierpień 2018 r.
4. Strefa obciążenia wiatrem W2, oblodzeniem S2.
5. Dla długości przęseł według przedziału katalogowego dla strefy S2, od 30 m do 45 m: założony maksymalny zwis 1,5 m przy +40°C naciąg dla AsXSn 4 x 120 mm², przy naprężeniu 17,5 Mpa → Np = 840 daN.
6. Naciąg należy dobierać z tabel zwisów do przyjętego w projekcie naprężenia podstawowego,maksymalnej długości przęsła w naciąganej sekcji oraz temperatury przewodu w czasie montażu. Dla nowych przewodów należy zastosować przeprężenie tj. naciąg lub zwis dobrać jak dla temperatury o 5 °C niższej od panującej w czasie montażu.
7. Wszystkie istniejące na słupach uziemienia należy wykorzystać i połączyć z przewodem PEN podwieszanej linii.
8. W przypadku, gdy po wymianie słupa istniejące przyłącza okazałyby się za krótkie, w przypadku przyłączy napowietrznych należy je wymienić, w przypadku kablowych, zmufować z brakującym odcinkiem.

ELEKTROMAL MALBORK

PROJEKT WYKONAWCZY			
ZN/5540/24610MZI/2025/2502836, OBI/24/2502836			
Tytuł rysunku:	PLAN ZASILANIA ELEKTROENERGETYCZNEGO - LINIA NAPOWIETRZNA 0,4 kV		
Nazwa obiektu budowlanego:	Przebudowa linii napowietrznej 0,4 kV od sł. nr 401 do sł. nr 409 obw. 400 T-5763 JANTAR		Skala 1:500
Projektował:	inż. Wojciech Wołk upr. nr POM/0147/PWOE/06	02.2026 r.	Rys. nr 2

UZG. ENERGA OŚWIETLENIE

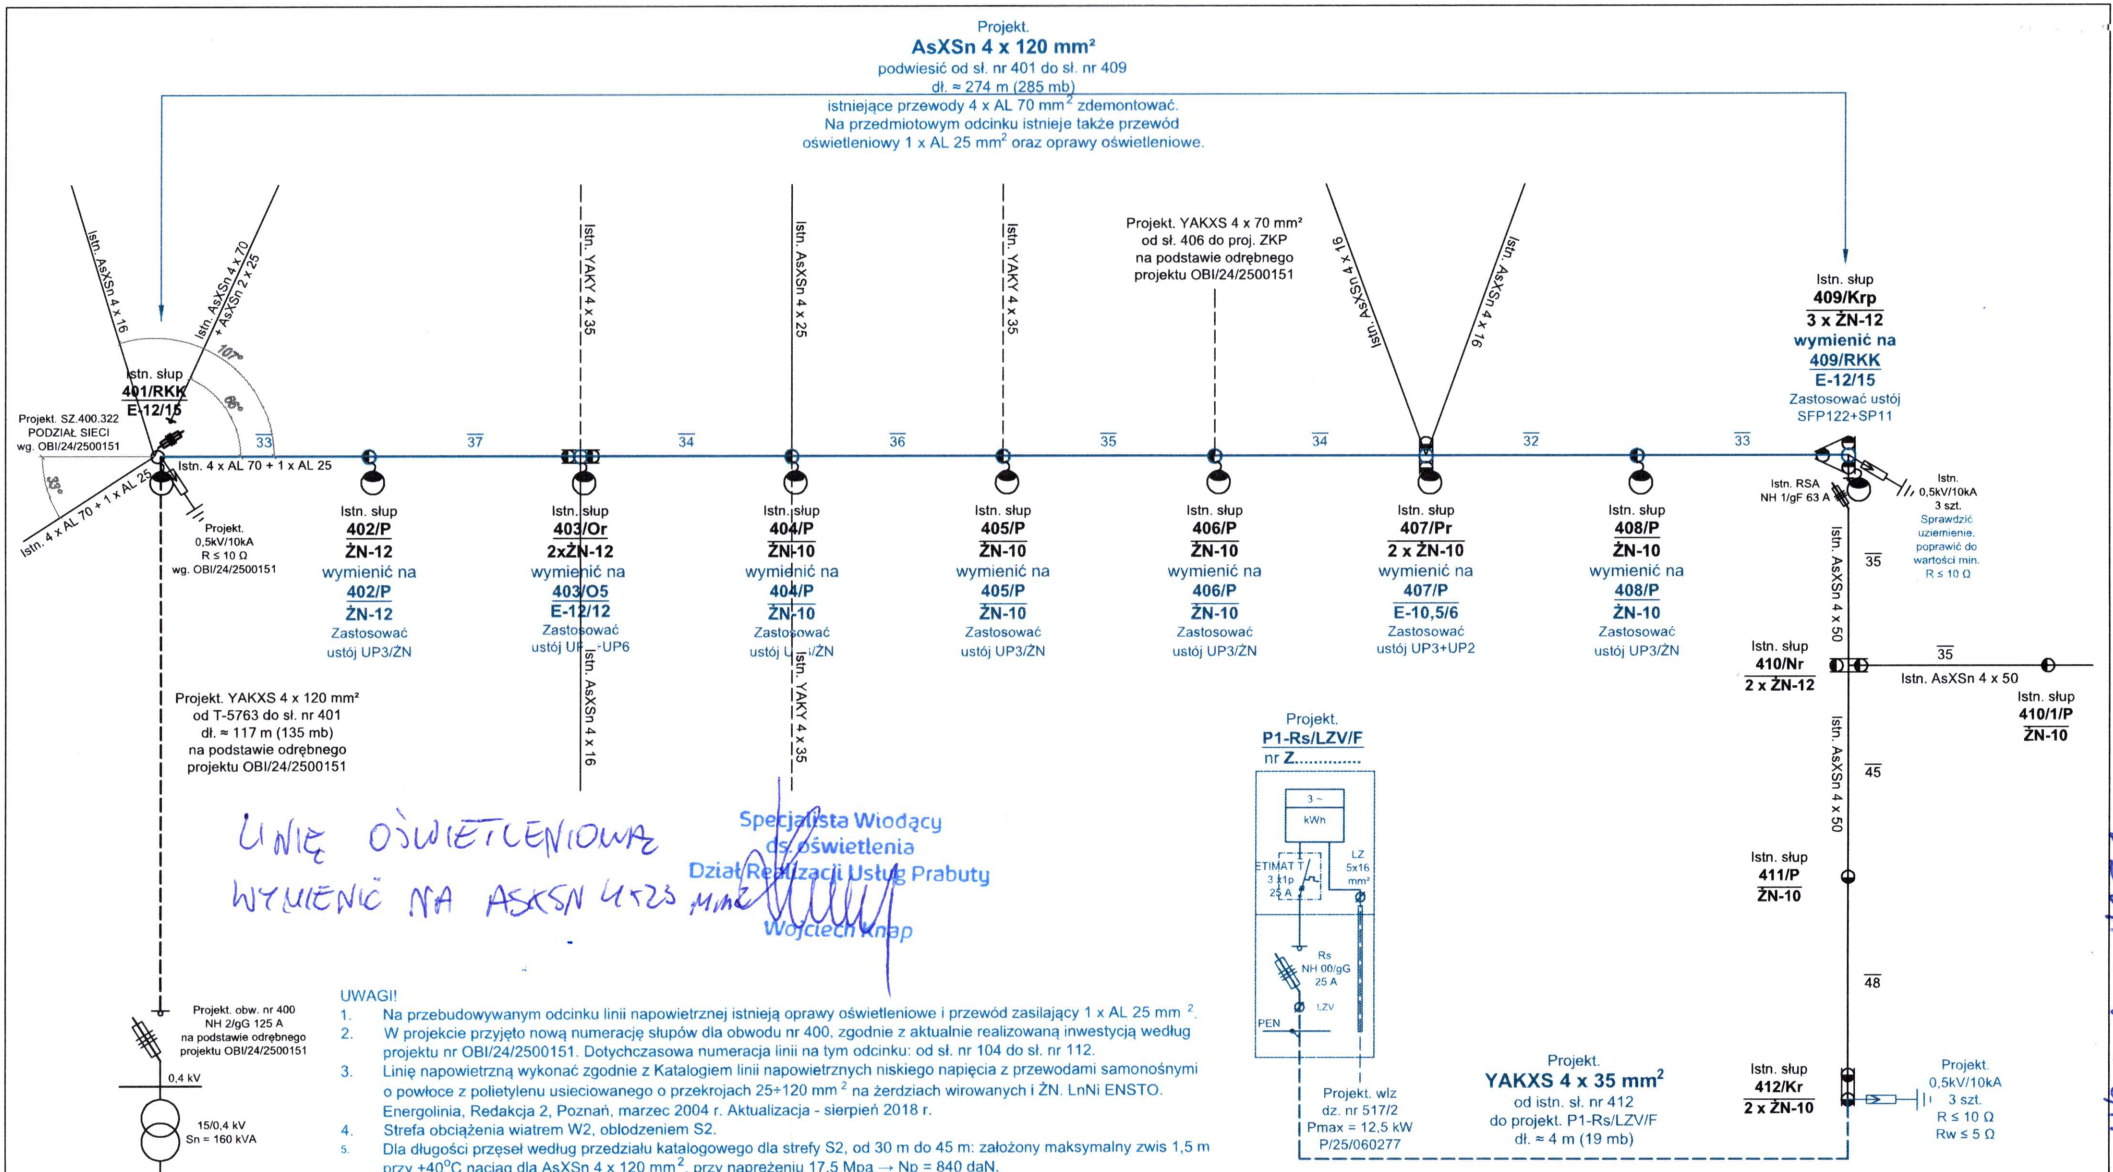

LINIĘ OŚWIETLENIOWĄ
WYMIENIĆ NA ASXSN 4x25 mm²

Specjalista Wiodący
ds. oświetlenia
Dział Realizacji Usług Prabuty
Wojciech Knap

UWAGI!

1. Na przebudowywanym odcinku linii napowietrznej istnieją oprawy oświetleniowe i przewód zasilający 1 x AL 25 mm².
2. W projekcie przyjęto nową numerację słupów dla obwodu nr 400, zgodnie z aktualnie realizowaną inwestycją według projektu nr OBI/24/2500151. Dotychczasowa numeracja linii na tym odcinku: od sł. nr 104 do sł. nr 112.
3. Linię napowietrzną wykonać zgodnie z Katalogiem linii napowietrznych niskiego napięcia z przewodami samonośnymi o powłoce z polietylenu usieciowanego o przekrojach 25÷120 mm² na żerdziach wirowanych i ŻN. LnNi ENSTO. Energolinia, Redakcja 2, Poznań, marzec 2004 r. Aktualizacja - sierpień 2018 r.
4. Strefa obciążenia wiatrem W2, oblodzeniem S2.
5. Dla długości przęseł według przedziału katalogowego dla strefy S2, od 30 m do 45 m: założony maksymalny zwis 1,5 m przy +40°C naciąg dla AsXSn 4 x 120 mm², przy naprężeniu 17,5 Mpa → Np = 840 daN.
6. Naciąg należy dobierać z tabel zwisów do przyjętego w projekcie naprężenia podstawowego,maksymalnej długości przęsła w naciąganej sekcji oraz temperatury przewodu w czasie montażu. Dla nowych przewodów należy zastosować przeprężenie tj. naciąg lub zwis dobrać jak dla temperatury o 5 °C niższej od panującej w czasie montażu.
7. Wszystkie istniejące na słupach uziemienia należy wykorzystać i połączyć z przewodem PEN podwieszanej linii.
8. W przypadku, gdy po wymianie słupa istniejące przyłącza okazałyby się za krótkie, w przypadku przyłączy napowietrznych należy je wymienić, w przypadku kablowych, zmufować z brakującym odcinkiem.
9. Uwaga! Słup z którego wykonane będzie przyłącze kablowe jest na końcu obwodu. Wymaga jednocześnie wykonania uziemienia ograniczników przepięć i przewodu PEN. Uziemienie to wykonać jako wspólne. Wymagana wartość rezystancji wypadkowej Rw uziemienia przewodu PEN na końcu obwodu, na obszarze koła o średnicy 300 m, zakreślonego dowolnie dookoła końcowego odcinka linii i jej odgałęzień tak, aby koniec linii lub odgałęzienia znajdował się w tym kole, nie może przekraczać Rw ≤ 5 Ω - obliczonej przy uwzględnieniu jedynie tych uziemień, których rezystancja jest nie większa niż R ≤ 30 Ω. Po wykonaniu projektowanego uziomu należy go pomierzyć oraz dodatkowo pomierzyć istniejące uziemienia na linii w obszarze jak wyżej i obliczyć wartość wypadkową. W przypadku niespełnienia warunku Rw ≤ 5 Ω, należy poprawić uziemienia do uzyskania wymaganej rezystancji wypadkowej.

ELEKTROMAL MALBORK

PROJEKT WYKONAWCZY

ZN/5540/24610MZI/2025/2502836, OBI/24/2502836

Tytuł rysunku:	**SCHEMAT ZASILANIA ELEKTROENERGETYCZNEGO**	
Nazwa obiektu budowlanego:	**Przebudowa linii napowietrznej 0,4 kV od sł. nr 401 do sł. nr 409 obw. 400 T-5763 Budowa przyłącza kablowego 0,4 kV dla potrzeb zasilania budynku mieszkalnego na dz. nr 517/2 ul. Gdańska JANTAR**	Bez skali
Projektował:	inż. Wojciech Wołk upr. nr POM/0147/PWOE/06	Rys. nr **4**
	02.2026 r.	

UZG. ENERGA OŚWIETLENIE

STAROSTA NOWODWORSKI
ul. gen. Władysława Sikorskiego 23
82-100 Nowy Dwór Gdański

Nowy Dwór Gdański, dnia 2026-09-01

AB.670.3.7.2026.NZ

P O S T A N O W I E N I E

Na podstawie:

- art. 123 § 1 ustawy z dnia 14 czerwca 1960 r. - Kodeks postępowania administracyjnego (t.j. Dz. U. z 2025 r. poz. 1691),
- art. 57, w związku z art. 53 ust. 2 ustawy z dnia 28 marca 2003 r. o transporcie kolejowym (t.j. Dz.U. z 2025 r. poz. 1234 z późn. zm.),
- w § 4 ust. 1 rozporządzenia z dnia 7 sierpnia 2008 r. w sprawie wymagań w zakresie odległości i warunków dopuszczających usytuowanie drzew i krzewów, elementów ochrony akustycznej i wykonywania robót ziemnych w sąsiedztwie linii kolejowej, a także sposobu urządzania i utrzymywania zasłon odśnieżnych oraz pasów przeciwpożarowych (t.j. Dz. U. z 2020 r. poz. 1247 z późn. zm.),
- uzgodnienia oraz opinii zarządcy obszaru kolejowego, Pomorskiego Towarzystwa Miłośników Kolei Żelaznych, znak L. dz.: 78/JL/08/2026 z dnia 2026-08-27, dotyczącej udzielenia przez organ administracji architektoniczno-budowlanej zgody na odstępstwo od warunków określonych w art. 53 ustawy o transporcie kolejowym, tj. na przebudowę odcinka linii napowietrznej 0,4 kV od słupa nr 401 do słupa nr 409 obwodu nr 400 zasilanego ze stacji transformatorowej T-5763 „Jantar Kościół" w miejscowości Jantar, na działce nr 281, obr. ewid. 0008 Jantar, gm. Stegna, w odległości mniejszej niż 10 m od granicy obszaru kolejowego i w odległości mniejszej niż 20 m od osi skrajnego toru linii kolejowej Prawy Brzeg Wisły – Sztutowo (usytuowanego na działce nr 270),

w związku z wnioskiem z dnia 2026-08-27 Energa-Operator S.A., ul. Marynarki Polskiej 130, 80-557 Gdańsk, w imieniu której działa z upoważnienia Pan Wojciech Wołk, ul. Milenijna 6, 82-200 Nowa Wieś Malborska, w sprawie udzielenia zgody na odstępstwo od obowiązujących przepisów:

- wymienionych w art. 53 ust. 2 ustawy o transporcie kolejowym, dotyczących przebudowy odcinka linii napowietrznej 0,4 kV od słupa nr 401 do słupa nr 409 obwodu nr 400 zasilanego ze stacji transformatorowej T-5763 „Jantar Kościół" w miejscowości Jantar, na działce nr 281, obr. ewid. 0008 Jantar, gm. Stegna, w odległości mniejszej niż 10 m od granicy obszaru kolejowego i w odległości mniejszej niż 20 m od osi skrajnego toru linii kolejowej Prawy Brzeg Wisły – Sztutowo (usytuowanego na działce nr 270),
- o których mowa w § 4 ust. 1 w/w rozporządzenia, dotyczących prowadzenia robót ziemnych w odległości do 4 m od granicy obszaru kolejowego, przy realizacji przedmiotowego projektu na działce nr 281, obr. ewid. 0008 Jantar, gm. Stegna,

p o s t a n a w i a m
udzielić zgody na odstępstwo od przepisów

- wymienionych w art. 53 ust. 2 ustawy o transporcie kolejowym, dotyczących przebudowy odcinka linii napowietrznej 0,4 kV od słupa nr 401 do słupa nr 409 obwodu nr 400 zasilanego ze stacji transformatorowej T-5763 „Jantar Kościół" w miejscowości Jantar, na działce nr 281, obr. ewid. 0008 Jantar, gm. Stegna, w odległości mniejszej niż 10 m od granicy obszaru kolejowego i w odległości mniejszej niż 20 m od osi skrajnego toru linii kolejowej Prawy Brzeg Wisły – Sztutowo (usytuowanego na działce nr 270),
- wymienionych w § 4 ust. 1 w/w rozporządzenia, dotyczących prowadzenia robót ziemnych w odległości do 4 m od granicy obszaru kolejowego, przy realizacji przedmiotowego projektu na działce nr 281, obr. ewid. 0008 Jantar, gm. Stegna,

lokalizacja zgodnie z załącznikiem graficznym do pisma znak L. dz.: 78/JL/08/2026 z dnia 2026-08-27.

Stosownie do ustaleń, określonych w w/w ustawie oraz w piśmie Pomorskiego Towarzystwa Miłośników Kolei Żelaznych, znak L. dz.: 78/JL/08/2026 z dnia 2026-08-27 zgodę na prowadzenie robót budowlanych w pobliżu obszaru kolejowego i torów kolejowych wydaje się pod następującym warunkiem:

1. Zarządca linii kolejowej ani teraz ani w przyszłości nie będzie ponosił kosztów usuwania ewentualnych usterek budowli mogących wynikać z oddziaływania linii kolejowej w tym przejeżdżających po niej pociągów.
2. Nie wolno poruszać się pojazdami ani maszynami budowlanymi po obszarze kolejowym w tym torach kolejowych poza przejazdami kolejowymi.

U z a s a d n i e n i e

W dniu 2026-08-27 Energa-Operator S.A., ul. Marynarki Polskiej 130, 80-557 Gdańsk, w imieniu której działa z upoważnienia Pan Wojciech Wołk, ul. Milenijna 6, 82-200 Nowa Wieś Malborska, wystąpiła z wnioskiem w sprawie udzielenia zgody na odstępstwo od obowiązujących przepisów, art. 53 ust. 2 ustawy o transporcie kolejowym, dotyczących przebudowy odcinka linii napowietrznej 0,4 kV od słupa nr 401 do słupa nr 409 obwodu nr 400 zasilanego ze stacji transformatorowej T-5763 „Jantar Kościół” w miejscowości Jantar, na działce nr 281, obr. ewid. 0008 Jantar, gm. Stegna, w odległości mniejszej niż 10 m od granicy obszaru kolejowego i w odległości mniejszej niż 20 m od osi skrajnego toru linii kolejowej Prawy Brzeg Wisły – Sztutowo (usytuowanego na działce nr 270), oraz zgody na odstępstwo od wymogów, o których mowa w § 4 ust. 1 w/w rozporządzenia, dotyczących prowadzenia robót ziemnych w odległości do 4 m od granicy obszaru kolejowego, przy realizacji przedmiotowego projektu na działce nr 281, obr. ewid. 0008 Jantar, gm. Stegna.

Wnioskodawca przedłożył pozytywną opinię zarządcy obszaru kolejowego, Pomorskiego Towarzystwa Miłośników Kolei Żelaznych, znak L. dz.: 78/JL/08/2026 z dnia 2026-08-27.

Inwestor spełnił wymogi i warunki, określone w art. 57 ust. 1 ustawy z dnia 28 marca 2003 r. o transporcie kolejowym.

Mając powyższe na uwadze, w tym uzgodnienie z zarządcą obszaru kolejowego, organ nie widzi przeszkód do udzielenia wnioskowanego odstępstwa.

W związku z powyższym postanowiono jak w sentencji.

P o u c z e n i e

Na postanowienie niniejsze nie służy zażalenie. Zgodnie z art. 142 ustawy Kodeksu postępowania administracyjnego postanowienie, na które nie służy zażalenie, strona może zaskarżyć tylko w odwołaniu od decyzji.

Signed by / Podpisano przez:
Marek Ryszard Miszewski
Date / Data: 2026-09-01 09:08

Z up. STAROSTY

Marek Miszewski
Kierownik Wydziału Architektury i Budownictwa
(dokument podpisany elektronicznie)

Otrzymują:

1. Pan Wojciech Wołk, ul. Milenijna 6, 82-200 Nowa Wieś Malborska, działający z upoważnienia Energa-Operator S. A., ul. Marynarki Polskiej 130, 80-557 Gdańsk + Klauzula informacyjna RODO.
2. Pomorskie Towarzystwo Miłośników Kolei Żelaznych, ul. Gniewska 21B/43A, 81-047 Gdynia.
3. a/a.

KLAUZULA INFORMACYJNA O PRZETWARZANIU DANYCH OSOBOWYCH W STAROSTWIE POWIATOWYM W NOWYM DWORZE GDAŃSKIM - WYDZIAŁ ARCHITEKTURY I BUDOWNICTWA

Na podstawie art. 13 ust. 1 i 2 Rozporządzenia Parlamentu Europejskiego i Rady (UE) 2016/679 z 27 kwietnia 2016 r. w sprawie ochrony osób fizycznych w związku z przetwarzaniem danych osobowych i w sprawie swobodnego przepływu takich danych oraz uchylenia dyrektywy 95/46/WE (Dz.U.UE.L. z 2016 r. Nr 119, s.1); dalej: RODO, informuję, że:

1) Administratorem Państwa danych jest **Starostwo Powiatowe w Nowym Dworze Gdańskim, reprezentowane przez Starostę Nowodworskiego, ul. gen. Władysława Sikorskiego 23, 82-100 Nowy Dwór Gdański, e-mail: starostwo@nowydworgdanski.pl, tel. 55 247 36 71.**
2) Mogą się Państwo kontaktować z wyznaczonym przez Administratora Inspektorem Ochrony Danych we wszystkich sprawach dotyczących przetwarzania danych osobowych za pomocą adresu email: iod@nowydworgdanski.pl lub pisemnie na adres Administratora.
3) Państwa dane osobowe będą przetwarzane na podstawie art. 6 ust. 1 lit. c RODO (przetwarzanie danych osobowych jest niezbędne do wypełnienia obowiązków prawnych ciążących na administratorze), ustawie z dn. 07.07.1994 r. Prawo budowlane; ustawy z dn. 14.06.1960 r. Kodeks postępowania administracyjnego, ustawie z dnia 5 czerwca 1998 r. o samorządzie powiatowym oraz innych przepisach prawa.
4) Państwa dane osobowe będą przetwarzane w celu:
    a) wydania decyzji o pozwoleniu na budowę,
    b) wydania decyzji o pozwoleniu na rozbiórkę,
    c) wydania zaświadczenia o samodzielności lokali,
    d) wydania decyzji o przeniesieniu pozwolenia na rzecz innego podmiotu,
    e) wydania decyzji o przeniesieniu praw i obowiązków wynikających ze zgłoszenia, wobec którego organ nie wniósł sprzeciwu na rzecz innej osoby,
    f) wydania decyzji o stwierdzeniu wygaśnięcia pozwolenia na budowę lub rozbiórkę,
    g) wydania decyzji o wejściu w teren,
    h) wydania postanowienia o udzieleniu odstępstwa od warunków technicznych,
    i) przyjęcia zgłoszenia budowy i wykonywania robót budowlanych nie wymagających pozwolenia na budowę,
    j) przyjęcia zgłoszenia rozbiórki obiektu budowlanego,
    k) przyjęcia zgłoszenia zmiany sposobu użytkowania obiektu budowlanego lub jego części,
    l) wydania decyzji o zezwoleniu na realizację inwestycji drogowej,
    m) prowadzenia rejestru RWDZ (rejestr wniosków, decyzji i zgłoszeń), rejestru zgłoszeń robót budowlanych oraz rejestru inwestycji drogowych.
5) Odbiorcami Państwa danych osobowych na podstawie powszechnie obowiązujących przepisów prawa będą: osoby fizyczne, strony postępowania administracyjnego, Wojewoda Pomorski, Powiatowy Inspektorat Nadzoru Budowlanego w Nowym Dworze Gdańskim, Wójtowie Gmin, Burmistrzowie Miast, Wojewódzki Konserwator Zabytków, SKO, Urząd Morski w Gdyni, sądy, Wojewódzki Inspektorat Nadzoru Budowlanego, Ministerstwo Kultury i Dziedzictwa Narodowego, Ministerstwo Rozwoju i Technologii, organy ścigania, komornicy.
6) Państwa dane nie będą przetwarzane w sposób zautomatyzowany, w tym nie będą podlegać profilowaniu.
7) Państwa dane osobowe nie będą przekazywane do państw trzecich oraz organizacji międzynarodowych.
8) Państwa dane osobowe przechowywane będą przez okres niezbędny do realizacji określonych celów zawartych w punkcie 4, a po tym czasie zgodnie z okresem oraz w zakresie wymaganym przez przepisy powszechnie obowiązującego prawa. Ustawy z dnia 14 lipca 1983 o narodowym zasobie archiwalnym i archiwach oraz Rozporządzenia Prezesa Rady Ministrów z dnia 18 stycznia 2011 r. w sprawie instrukcji kancelaryjnej, jednolitych rzeczowych wykazów akt oraz instrukcji w sprawie organizacji i zakresu działania archiwów zakładowych.
9) W związku z przetwarzaniem Państwa danych osobowych, przysługują Państwu następujące prawa:
    a) prawo dostępu do swoich danych oraz otrzymania ich kopii,
    b) prawo do sprostowania (poprawiania) swoich danych osobowych,
    c) prawo do złożenia oświadczenia o cofnięciu każdej wyrażonej zgody w każdym czasie. Cofnięcie zgody nie ma wpływu na zgodność z prawem przetwarzania, którego dokonano na podstawie zgody przed jej cofnięciem,
    d) prawo do ograniczenia przetwarzania danych osobowych,
    e) prawo wniesienia skargi do Prezesa Urzędu Ochrony Danych Osobowych, w sytuacji, gdy uzna Pani/Pan, że przetwarzanie danych osobowych narusza przepisy ogólnego rozporządzenia o ochronie danych osobowych (RODO);
10) Podanie przez Panią/Pana danych osobowych jest obowiązkowe, w sytuacji gdy przesłankę przetwarzania danych osobowych stanowi przepis prawa. Nie podanie przez Panią/Pana danych osobowych wymaganych przepisami prawa, może skutkować pozostawieniem sprawy bez rozpatrzenia. Podanie danych osobowych nie wynikających z przepisów prawa przetwarzanych na podstawie zgody takich jak numer telefonu, adres e-mail jest dobrowolne i ułatwi kontakt z Państwem.

STAROSTA NOWODWORSKI
UL. GEN. WŁADYSŁAWA SIKORSKIEGO 23
82–100 NOWY DWÓR GDAŃSKI


Nr kanc.: 6642.229.2026

MAPA ZASADNICZA
SKALA 1:500

Województwo: pomorskie
Powiat: nowodworski
Jednostka ewidencyjna: 221004_2, Stegna
Obręb: 0008, Jantar
Działka: 267/4, 272/2, 273/2, 281, 354

Na podstawie art. 34 ust. 3 pkt 1 lit. e) ustawy Prawo budowlane, informuję że obszar oddziaływania projektowanego obiektu mieści się w całości na działkach, na których został zaprojektowany. Zgodnie z przepisami, w szczególności normą N SEP-E-004 „Elektroenergetyczne i sygnalizacyjne linie kablowe. Projektowanie i budowa.", obszar oddziaływania projektowanego obiektu nie wpływa w istotny sposób na otoczenie obiektów budowlanych i ich zagospodarowanie.

inż. WOJCIECH WOŁK
Uprawnienia budowlane do projektowania i kierowania robotami budowlanymi bez ograniczeń w specjalności instalacyjnej w zakresie sieci, instalacji i urządzeń elektrycznych i elektroenergetycznych.
nr ewid. POM/0147/PWOE/06

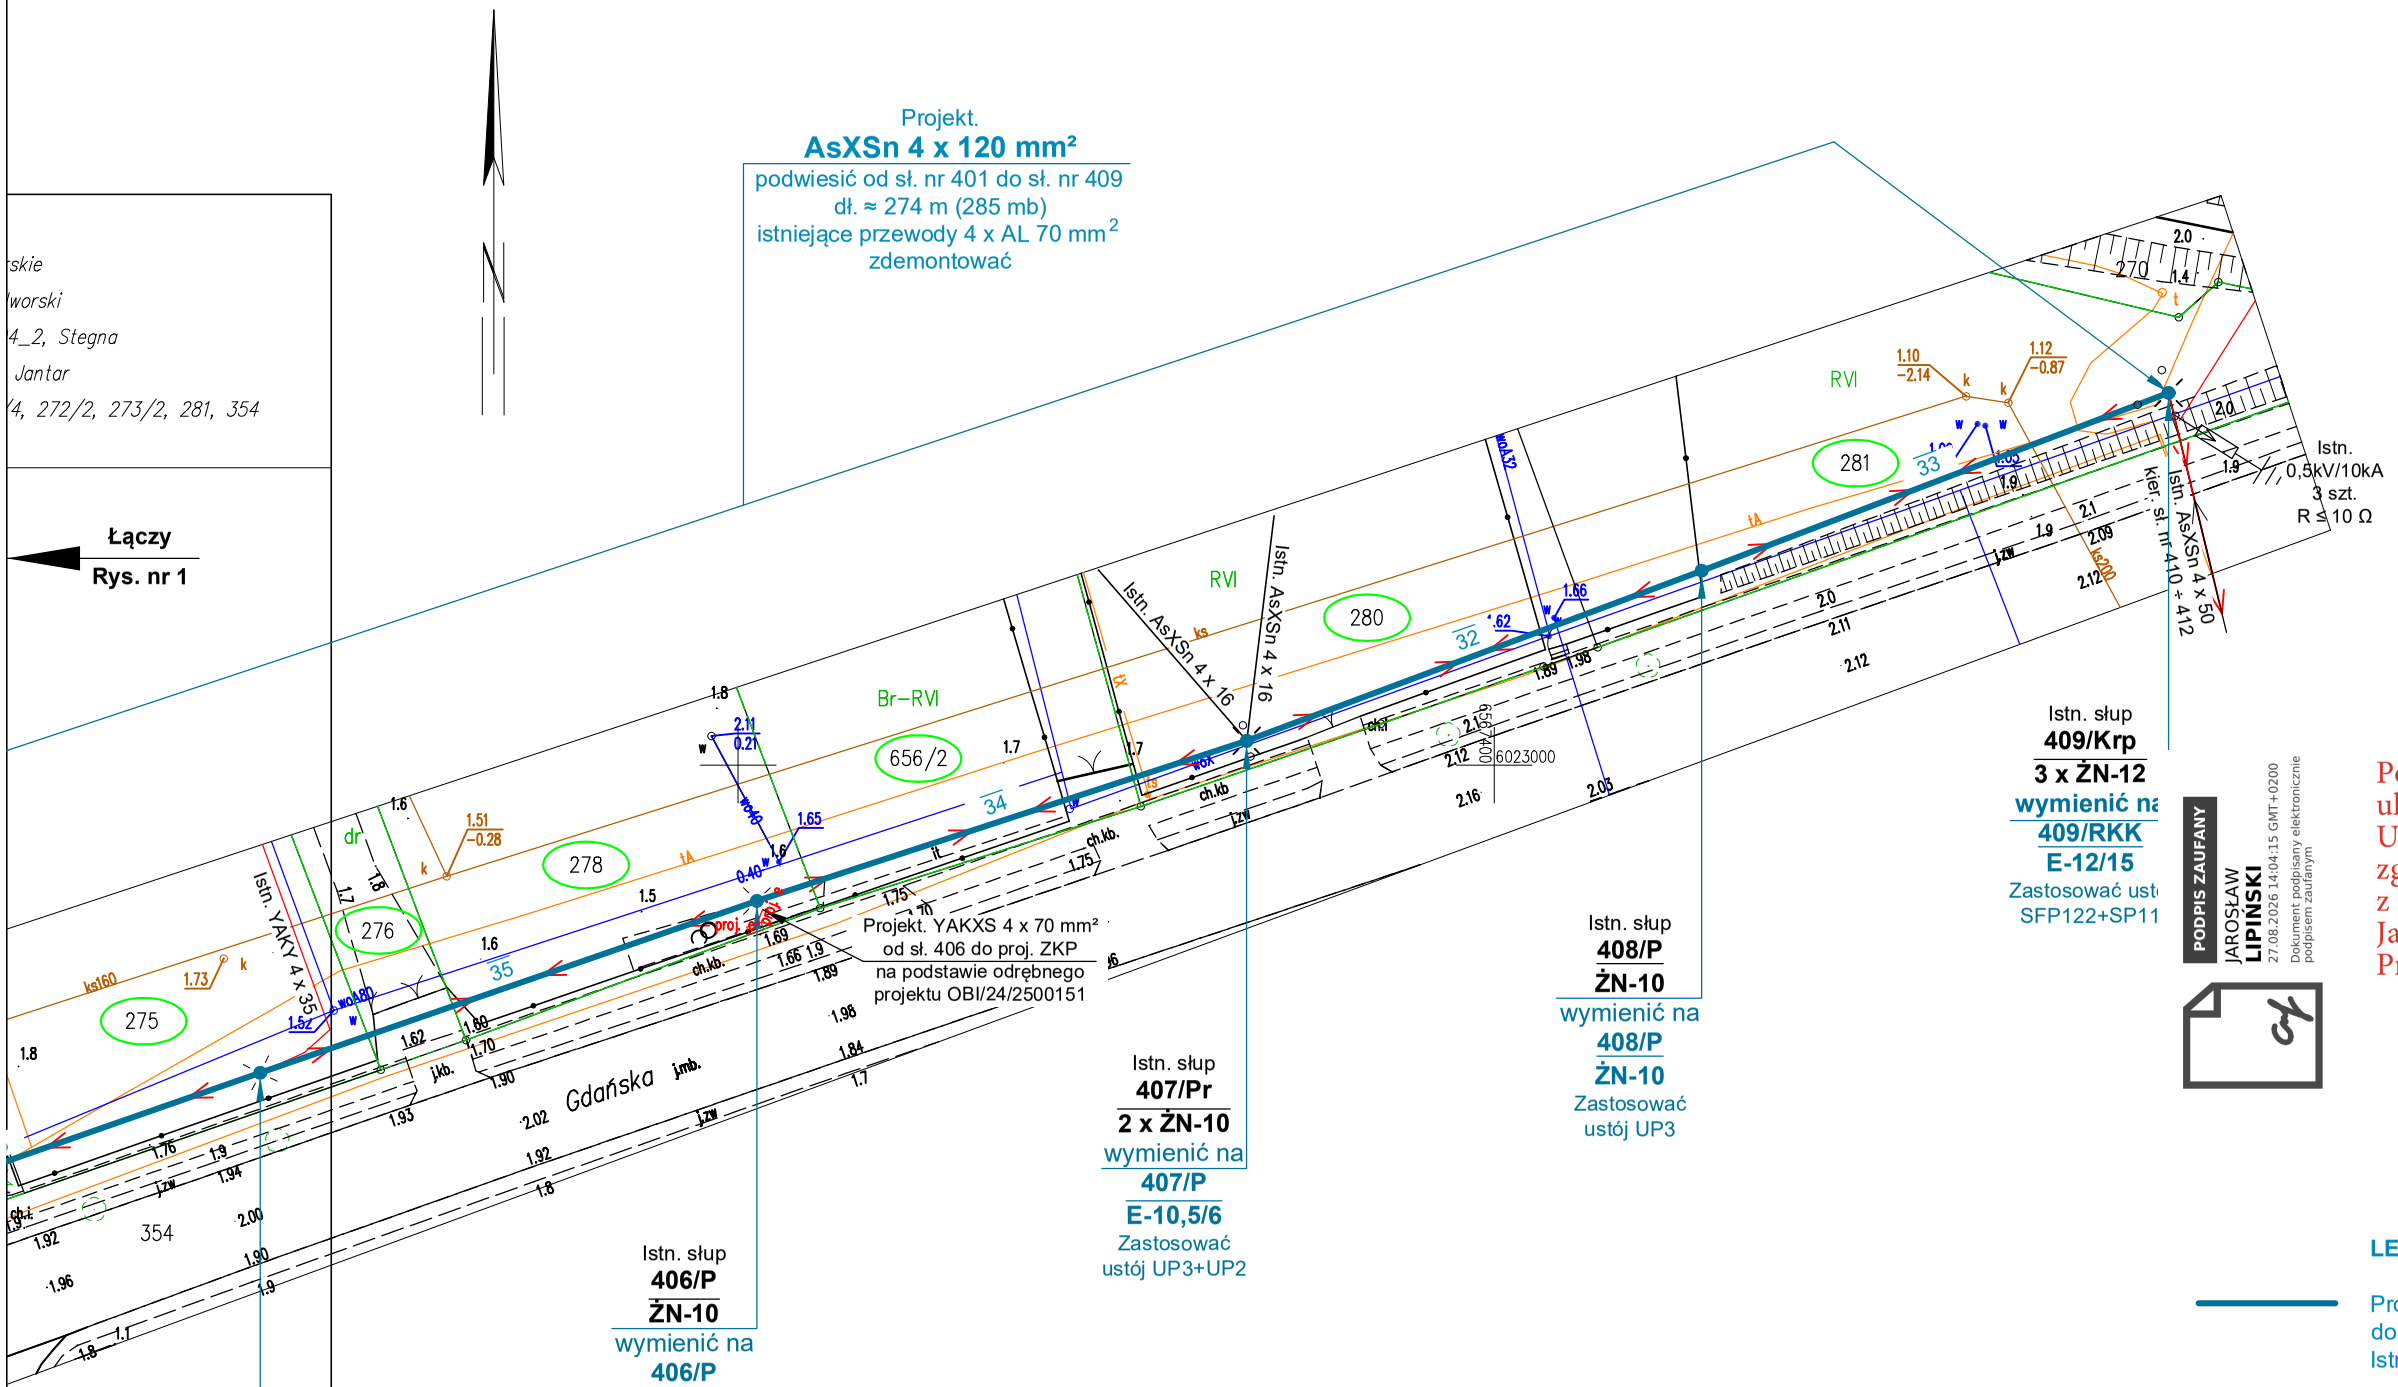

Pomorskie Towarzystwo Miłośników Kolei Żelaznych
ul. Gniewska 21 B43A 81-047 Gdynia
Uzgadniam i opiniuję pozytywnie pod warunkami zgodnie z naszym pismem L.dz.: 78/JL/08/2026
z dnia 27. 08. 2026 r.
Jarosław Lipiński
Prezes

PODPIS ZAUFANY
JAROSŁAW LIPIŃSKI
27.08.2026 14:04:15 GMT+0200
Dokument podpisany elektronicznie podpisem zaufanym

LEGENDA

Projektowana przebudowa linii napowietrznej od sł. nr 401 do sł. nr 409 - obw. nr 400 T-5763.
Istniejące przewody 4 x AL 70 mm² wymienić na AsXSn 4 x 120 mm².

UWAGI!

1. W projekcie przyjęto nową numerację słupów dla obwodu nr 400, zgodnie z aktualnie realizowaną inwestycją według projektu nr OBI/24/2500151. Dotychczasowa numeracja linii na tym odcinku: od sł. nr 104 do sł. nr 112.
2. Linię napowietrzną wykonać zgodnie z Katalogiem linii napowietrznych niskiego napięcia z przewodami samonośnymi o powłoce z polietylenu usieciowanego o przekrojach 25÷120 mm² na żerdziach wirowanych i ŻN. LnNi ENSTO. Energolinia, Redakcja 2, Poznań, marzec 2004 r. Aktualizacja - sierpień 2018 r.
3. Strefa obciążenia wiatrem W2, oblodzeniem S2.
4. Dla długości przęseł według przedziału katalogowego dla strefy S2, od 30 m do 45 m: założony maksymalny zwis 1,5 m przy +40°C naciąg dla AsXSn 4 x 120 mm², przy naprężeniu 17,5 Mpa → Np = 840 daN.
5. Naciąg należy dobierać z tabel zwisów do przyjętego w projekcie naprężenia podstawowego,maksymalnej długości przęsła w naciąganej sekcji oraz temperatury przewodu w czasie montażu. Dla nowych przewodów należy zastosować przeprężenie tj. naciąg lub zwis dobrać jak dla temperatury o 5 °C niższej od panującej w czasie montażu.
6. Wszystkie istniejące na słupach uziemienia należy wykorzystać i połączyć z przewodem PEN podwieszanej linii.
7. W przypadku, gdy po wymianie słupa istniejące przyłącza okazałyby się za krótkie, w przypadku przyłączy napowietrznych należy je wymienić, w przypadku kablowych, zmufować z brakującym odcinkiem.

Poświadcza się zgodność kopii z treścią materiału państwowego zasobu geodezyjnego i kartograficznego	
Organ prowadzący państwowy zasób geodezyjny i kartograficzny	STAROSTA NOWODWORSKI
Nazwa materiału zasobu	mapa zasadnicza
Identyfikator ewidencyjny materiału zasobu	P.2216.6642.229.2026
Data wydania kopii	2026.03.11
Imię, nazwisko i podpis osoby reprezentującej organ	Sosnowska Agata

ELEKTROMAL MALBORK

PROJEKT WYKONAWCZY			
ZN/5540/24610MZI/2025/2502836, OBI/24/2502836			
Tytuł rysunku:	PLAN ZASILANIA ELEKTROENERGETYCZNEGO - LINIA NAPOWIETRZNA 0,4 kV		
Nazwa obiektu budowlanego:	Przebudowa linii napowietrznej 0,4 kV od sł. nr 401 do sł. nr 409 obw. 400 T-5763 JANTAR		Skala 1:500
Projektował:	inż. Wojciech Wołk upr. nr POM/0147/PWOE/06	02.2026 r.	Rys. nr 2

Pomorskie Towarzystwo Miłośników Kolei Żelaznych
zarządca infrastruktury kolejowej

Gdynia, 27. 08. 2026 r.

L. dz.: 78/JL/08/2026
Tel.: 602 73 53 55

„ELEKTROMAL”
Kompleksowe Usługi Elektroenergetyczne Wojciech Wołk
ul. Milenijna 6 Nowa Wieś
82-200 MALBORK

W odpowiedzi na Państwa wniosek z dnia 28. 08. 2026 r. projekt poniższy **uzgadniam pozytywnie.**

Na podstawie art. 57 ust. 2 ustawy o transporcie kolejowym (Dz.U. 2025 poz. 1234 z późniejszymi zmianami) **opiniuję pozytywnie** możliwość udzielenia zgody przez właściwy organ administracji architektoniczno – budowlanej, w rozumieniu przepisów prawa budowlanego, na odstępstwo od warunków określonych w art. **53** tejże ustawy, to jest na Przebudowę odcinka linii napowietrznej 0,4 kV od słupa nr 401 do słupa nr 409 obwodu nr 400 zasilanego ze stacji transformatorowej T-5763 „Jantar Kościół w m. Jantar, na działkach nr 281 obręb 0008 w gm. Stegna w odległości mniejszej niż 10 m od granicy obszaru kolejowego i w odległości mniejszej niż 20 m od osi skrajnego toru linii kolejowej Prawy Brzeg Wisły – Sztutowo.

Na podstawie § 4 ust. 3 Rozporządzenia Ministra Infrastruktury z dnia 7 sierpnia 2008 r. w sprawie wymagań w zakresie odległości i warunków dopuszczających usytuowanie drzew i krzewów, elementów ochrony akustycznej i wykonywania robót ziemnych w sąsiedztwie linii kolejowej, a także sposobu urządzania i utrzymywania zasłon odśnieżnych oraz pasów przeciwpożarowych (Dz.U. 2020 poz. 1247), uzgadniam pozytywnie wykonanie prac ziemnych w odległości od 4 do 20 m od granicy obszaru kolejowego przy realizacji przedmiotowego projektu na działkach nr 281 obręb 0008 w gm. Stegna.

Powyższe opinie i uzgodnienia wydaje się pod następującymi warunkami:

1. Zarządca linii kolejowej ani teraz ani w przyszłości nie będzie ponosił kosztów usuwania ewentualnych usterek budowli mogących wynikać z oddziaływania linii kolejowej w tym przejeżdżających po niej pociągów.
2. Nie wolno poruszać się pojazdami ani maszynami budowlanymi po obszarze kolejowym w tym torach kolejowych poza przejazdami kolejowymi.

Niniejsze opinie oraz uzgodnienia dotyczą projektu Przebudowy odcinka linii napowietrznej 0,4 kV od słupa nr 401 do słupa nr 409 obwodu nr 400 zasilanego ze stacji transformatorowej T-5763 „Jantar Kościół w m. Jantar, na działkach nr 281 obręb 0008 w gm. Stegna, graniczących z obszarem kolejowym, na którym znajduje się linia kolejowa Prawy Brzeg Wisły – Sztutowo, zgodnie z załączonym i opieczętowanym przez nasze Towarzystwo Planem zasilania elektroenergetycznego - linia napowietrzna 0,4 kV rys. nr 2. Powyższe obowiązuje wraz z opieczętowanym i podpisanym przez nasze Towarzystwo tymże Planem zasilania elektroenergetycznego - linia napowietrzna 0,4 kV rys. nr 2.

Za uzgodnienie projektu i wydanie opinii o odstępstwie wnioskodawca zobowiązany jest uiścić opłatę w wysokości 150,- PLN + VAT (w załączeniu faktura VAT).

Z poważaniem

PODPIS ZAUFANY
JAROSŁAW
LIPIŃSKI
27.08.2026 14:06:46 GMT+0200
Dokument podpisany elektronicznie podpisem zaufanym

Prezes

Jarosław Lipiński

Pomorskie Towarzystwo Miłośników Kolei Żelaznych
ul. Gniewska 21/B-43A, 81-047 Gdynia, NIP: 958 10 77 203
KRS: 0000022287, REGON: 190581274
e-mail: ptmkz@wp.pl, tel. 722 239 569
PKO BP S.A. II O/Gdynia SWIFT: BPKO PL PW 67 1020 1853 0000 9502 0010 6955

Nowy Dwór Gdański, dnia 13.04.2026 r.

ZARZĄD POWIATU
w Nowym Dworze Gdańskim
ul. gen. Władysława Sikorskiego 23
82-100 Nowy Dwór Gdański
INF.6853.29.2026.AS

„ELEKTROMAL”
Kompleksowe Usługi
Elektroenergetyczne
Wojciech Wołk
ul. Milenijna 6
Nowa Wieś Malborska
82-200 Malbork

D E C Y Z J A

Działając na podstawie art. 104 ustawy z dnia 14 czerwca 1960 r. Kodeks postępowania administracyjnego (t.j. Dz. U. z 2025 poz. 1691) w związku z art. 39 ust. 3 ustawy z dnia 21 marca 1985 r. o drogach publicznych (t.j. Dz. U. z 2025 poz. 889) po rozpatrzeniu wniosku z dnia 02.04.2026 r. (data wpływu do Starostwa: 07.04.2026 r.) złożonego przez Energa Operator S. A., ul. Marynarki Polskiej 130, 80-557 Gdańsk, działającą przez pełnomocnika Pana Wojciecha Wołk,

Zarząd Powiatu w Nowym Dworze Gdańskim

uzgadnia lokalizację napowietrznej linii niskiego napięcia na działce nr 205 obręb Jantar, gm. Stegna stanowiących drogę powiatową nr 2324G, zgodnie z załącznikiem nr 1,

z zastrzeżeniem dopełnienia warunku, że:

1. Inwestor przed przystąpieniem do wykonywania robót budowlanych w pasie drogowym drogi powiatowej, zobowiązany jest zgodnie z art. 40 ust. 1 ustawy z dnia 21 marca 1985 r. o drogach publicznych (t.j. Dz. U. z 2025 r. poz. 889) oraz zgodnie z Rozporządzeniem Rady Ministrów z dnia 1 sierpnia 2016 r. w sprawie określenia warunków udzielania zezwoleń na zajęcie pasa drogowego (t.j. Dz. U. z 2016 r. poz. 1264) uzyskać zezwolenie na zajęcie pasa drogowego oraz wnieść ustawową opłatę związaną z jego zajęciem.
2. Zobowiązuje się Inwestora do spełnienia następujących warunków:
   1) Wszelkie roboty w działce powiatowej należy planować w okresie od 16 marca do 31 października przy sprzyjających warunkach pogodowych. Dopuszcza się wykonanie robót poza wskazanym okresem wyłącznie za zgodą zarządcy drogi.
   2) Infrastrukturę należy wykonać zgodnie z załącznikiem.
   3) Po zakończeniu robót pobocze drogi zostanie przez Inwestora odpowiednio odbudowane na całej szerokości.
   4) W przypadku kolizji z urządzeniami obcymi należy uzgodnić z ich właścicielami.
   5) Zakończenie robót budowlanych należy zgłosić na piśmie i podpisać z przedstawicielem zarządcy drogi protokół ich zakończenia w zakresie korzystania z pasa drogowego.
   6) Naprawa na żądanie Powiatu wszelkich uszkodzeń nawierzchni terenu powstałych wskutek nieprawidłowego wykonania robót budowlanych, które obciążać będą Inwestora w przeciągu 2 lat od daty podpisania protokołu.
   7) Jeżeli budowa, przebudowa lub remont drogi wymagać będzie przełożenia, koszt tego przełożenia ponosić będzie właściciel.
   8) Decyzja niniejsza zachowuje moc w terminie 24 miesięcy od daty uprawomocnienia się.

Niniejsza decyzja stanowi dla Inwestora prawo do dysponowania nieruchomością działką nr 205 obręb Jantar, gm. Stegna na cele budowlane, w rozumieniu art. 33 ust. 2 pkt 2 ustawy Prawo budowlane.

UZASADNIENIE

Odstąpiono od uzasadnienia niniejszej decyzji, gdyż uwzględnia ona w całości żądania strony, zgodnie z art. 107 § 4 Kpa.

POUCZENIE

Inwestor ma obowiązek:

1. przed rozpoczęciem robót budowlanych:
    a. dokonania czynności wymaganych przepisami ustawy z dnia 7 lipca 1994 r. Prawo budowlane,
    b. uzyskania zezwolenia zarządcy drogi na prowadzenie robót w pasie drogowym;

Zgodnie z art. 127§1a Kpa decyzja wydana w pierwszej instancji, od której uzasadnienia organ odstąpił z powodu uwzględnienia w całości żądania strony, jest ostateczna.

Z up. ZARZĄDU POWIATU
(-)
Paulina Ciszek
Kierownik Wydziału Infrastruktury

Załącznik:


1. Mapa.

Zwolnione z opłaty skarbowej na podstawie załącznika do ustawy z dnia 16.11.2006 r. o opłacie skarbowej (t.j. Dz. U. z 2025 r. poz. 1154 ze zm.).


Otrzymują:
1. adresat
2. a/a

Sporządziła: Aleksandra Stawiszyńska

Profil skrzyżowania linii z dz. nr 205

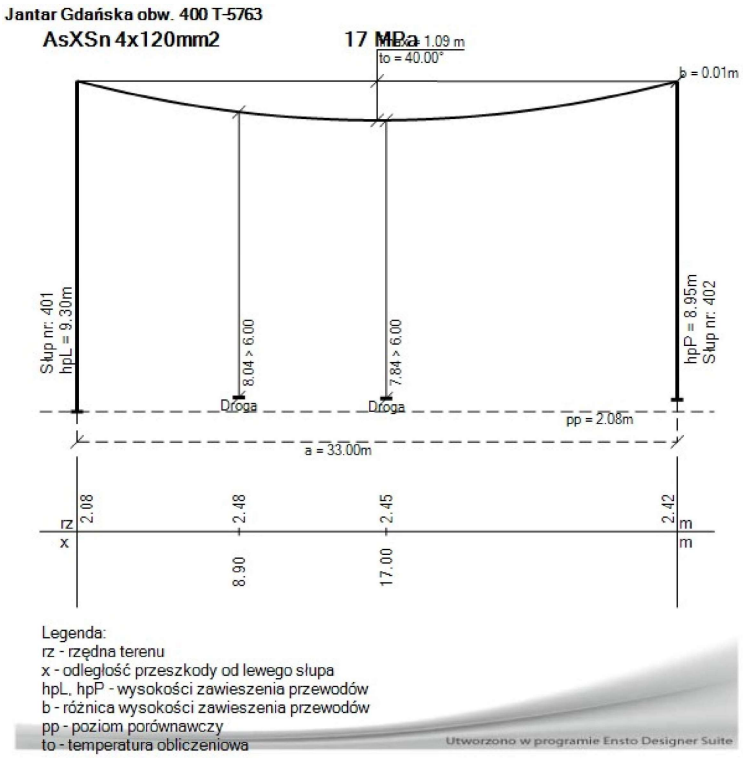

Projektowany
AsXSn 4 x 120 mm²
podwiesić od sł. nr 401 do sł. nr 409
dł. ≈ 274 m (285 mb)
istniejące przewody 4 x AL 70 mm²
zdemontować

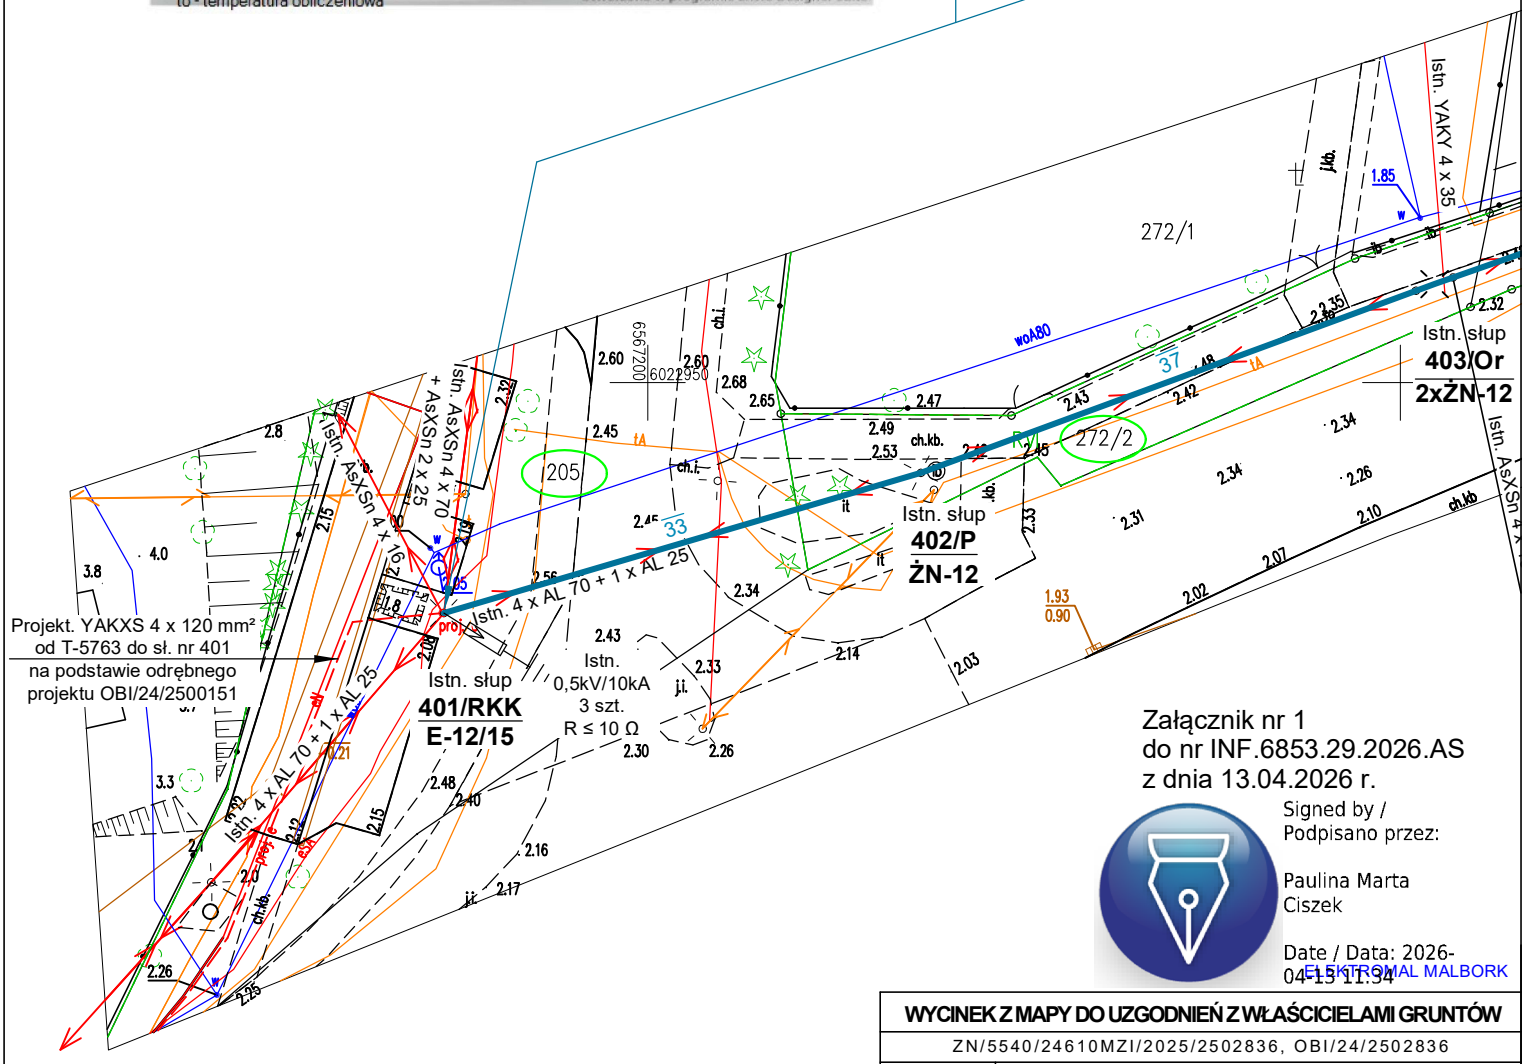

Załącznik nr 1
do nr INF.6853.29.2026.AS
z dnia 13.04.2026 r.

Signed by / Podpisano przez:
Paulina Marta Ciszek
Date / Data: 2026-04-13 11:34
ELEKTROMAL MALBORK

LEGENDA

Projektowany odcinek linii napowietrznej AsXSn 4 x 120 mm² podwiesić na istniejących słupach, od sł. nr 401 do sł. nr 409 - obw. nr 400 T-5763
Istniejące przewody 4 x AL 70 mm² zdemontować.

WYCINEK Z MAPY DO UZGODNIEŃ Z WŁAŚCICIELAMI GRUNTÓW			
ZN/5540/24610MZI/2025/2502836, OBI/24/2502836			
Tytuł rysunku:	**PLAN ZASILANIA ELEKTROENERGETYCZNEGO - LINIA NAPOWIETRZNA 0,4 kV**		
Nazwa obiektu budowlanego:	**Budowa linii 0,4 kV typu AsXSn 4 x 120 mm² na istniejących słupach - obw. 400 T-5763.**		Skala 1:500
Projektował:	inż. Wojciech Wołk upr. nr POM/0147/PWOE/06	02.2026 r.	Rys. nr **1**